



1ª EDIZIONE

850 T

CATALOGO PARTI DI RICAMBIO
CATALOGUE DE PIÈCES DÉTACHÉES
ERSATZTEILKATALOG
SPARE PARTS CATALOG
CATÁLOGO DE PIEZAS DE REPUESTO

FIAT - DIREZIONE RICAMBI

Per una corretta interpretazione di questo catalogo vedere:

AVVERTENZE GENERALI PER LA CONSULTAZIONE DEL CATALOGO (pag. 6)

Pour l'interprétation correcte de ce catalogue voyez:

RÈGLES GÉNÉRALES POUR LA CONSULTATION DU CATALOGUE (page 7)

Um den Katalog genau auslegen zu können, siehe:

HINWEISE ZUM GEBRAUCH DES KATALOGS (Seite 8)

For proper interpretation see:

USE OF THE CATALOG (page 9)

Para la correcta lectura del catálogo véase:

CÓMO SE MANEJA EL CATÁLOGO (pág. 10)

Tutti i diritti di riproduzione sono riservati alla Soc. p. Az. FIAT - TORINO

Il sistema di numerazione che individua i singoli particolari elencati nel presente catalogo non può essere adottato in alcun caso, senza autorizzazione scritta dalla Soc. p. Az. FIAT - TORINO

Tous droits réservés à la Soc. p. Az. FIAT - TURIN

Le système de numérotation des pièces en liste dans ce catalogue ne peut être adopté en aucun cas, sans une autorisation écrite de la Soc. p. Az. FIAT - TURIN

*Alle Urheberrechte sind von der FIAT Soc. p. Az. - TURIN - vorbehalten
Die Benutzung des Nummerierungssystems zur Kennzeichnung der im vorliegenden Katalog
aufgeführten Ersatzteile bedarf in jedem Falle der schriftlichen Genehmigung
der FIAT Soc. p. Az., TURIN*

All rights reserved by Soc. p. Az. FIAT - TURIN

*Single item numeration method used in this catalog cannot be used without written consent
by Soc. p. Az. FIAT - TURIN*

*Reservados todos los derechos para Soc. p. Az. FIAT - TURIN
El sistema de numeración de las piezas reseñadas en el catálogo no puede ser objeto de imi-
tación o copia en ningún caso sin autorización por escrito de Soc. p. Az. FIAT - TURIN*

Copyright by Soc. p. Az. FIAT - TORINO

Printed in Italy

INDICE DEI FOGLI PROVVISORI

Liste des feuilles provisoires
Verzeichnis der Zwischenblätter

Provisional sheet list
Lista de las hojas provisionales

AVVERTENZE

Questo indice e tutti i fogli in esso elencati devono essere sistematicamente inseriti nel catalogo parti di ricambio, in sostituzione od in aggiunta dei precedenti fogli aventi lo stesso numero di sottogruppo o di pagina, per ottenere senz'altro l'aggiornamento provvisorio fino all'uscita dell'aggiornamento definitivo.

Il segno * contraddistingue: - 1) nell'«indice dei fogli provvisori» i sottogruppi (Sgr.) o le pagine (Pag.), aggiornati alla data dell'ultimo aggiornamento provvisorio - 2) nell'«indice delle parti di ricambio (aggiuntivo)», le parti di ricambio nuove rispetto al catalogo ed ai precedenti aggiornamenti provvisori - 3) nelle tabelle «Modifiche», le modifiche nuove rispetto al catalogo ed ai precedenti aggiornamenti provvisori.

AVIS

Cet index et toutes les feuilles qu'il reporte devront être systématiquement encartés dans le catalogue de pièces détachées, en remplacement ou en adjonction des feuilles précédentes affectées du même numéro de sousgroupe ou de page, pour obtenir sans plus la mise à jour provisoire jusqu'à la sortie de la mise à jour définitive.

Le signe * caractérise: - 1) dans la «liste des feuilles provisoires», les sousgroupes (Sgr.) ou les pages (Pag.), en accord avec la dernière date de mise à jour provisoire - 2) dans l'«index des pièces détachées» additionnel (aggiuntivo), les pièces de rechange nouvelles par rapport au catalogue et aux mises à jour provisoires précédentes - 3) dans les tableaux «Modifications», les modifications nouvelles par rapport au catalogue et aux mises à jours provisoires précédentes.

ZUR BEACHTUNG

Dieses Inhaltsverzeichnis und alle darin aufgeführten Blätter sind regelmässig in den Ersatzteilkatalog einzufügen und zwar anstelle derjenigen gleicher Untergruppennummer oder Seite, damit die jeweiligen Kataloge bis zur endgültigen Neuausgabe provisorisch auf den neuesten Stand gebracht werden.

Durch * ist folgendes gekennzeichnet: - 1) im «Verzeichnis der Zwischenblätter»: die Untergruppen (Sgr.), oder die Blätter (Pag.), die mit dem Datum der letzten provisorischen Ergänzung auf den neuesten Stand gebracht wurden - 2) im «Ersatzteil-Verzeichnis» Nachtrag (aggiuntivo): die im Vergleich zum Katalog und den vorhergehenden provisorischen Ergänzungen, neu aufgenommenen Teile - 3) in der Aufstellung «Änderungen»: die im Vergleich zum Katalog und den vorhergehenden provisorischen Ergänzungen, neuen Änderungen.

NOTICE

This index and all the sheets listed therein shall be systematically inserted in the Spare Parts Catalog in replacement of, or in addition to, the previous sheets bearing the same Subgroup or page number, for provisional updating until the time the final revision will be issued.

Mark * identifies: - 1) in the «Provisional sheet list» the subgroups (Sgr.) or pages (Pag.), updated to the latest provisional revision - 2) in the additional «Spare Parts Index» (aggiuntivo), the new spare parts with respect to the catalog and the previous provisional revisions - 3) in the «Modifications» tables, the new modifications with respect to the Catalog and the previous provisional revisions.

ADVERTENCIAS

Este índice y todas las hojas reseñadas en el mismo, deben incorporarse al catálogo de piezas de repuesto para integración o reemplazo de las hojas antiguas que presentan el mismo número de subgrupo o de página, consiguiéndose así la puesta al día provisional hasta que salga a luz la revisión conclusiva.

El signo * indica: - 1) en la «lista de las hojas provisionales» los subgrupos (Sgr.), o bien las páginas (Pag.), revisados en la fecha de la última revisión provisional - 2) en el «Índice de piezas de repuesto» adicional (aggiuntivo), las piezas de repuesto nuevas con respecto al catálogo y a las precedentes revisiones provisionales - 3) en las tablas «Modificaciones», las nuevas modificaciones con respecto al catálogo y a las precedentes revisiones provisionales.

| Sgr. | data | Sgr. | data | Sgr. | data |
|-------------------------------------|---------------|------|------|------|------|
| FIAT 850T (603.12.352- 1 ED -11/70) | | | | | |
| ST. N.603.12.352/04- 7000-TT | | | | | |
| *PAG. 2BIS | 10-07-72 | | | | |
| PAG. 11 | 11-70 | | | | |
| PAG. 12 | 15-06-72 | | | | |
| PAG. 15 | 15-06-72 | | | | |
| PAG. 16 | 11-70 | | | | |
| *PAG. 18/ 9-18/17 | 10-07-72 | | | | |
| PAG. 1M | 20-01-72 | | | | |
| *PAG. 2M | 10-07-72 | | | | |
| A0.01 | 15-06-72 | | | | |
| A1.01 | 20-01-72 | | | | |
| A1.03 | 15-06-72 | | | | |
| A1.05 | -1/2 15-06-72 | | | | |
| A1.05 | -2/2 15-06-72 | | | | |
| A2.01 | 15-06-72 | | | | |
| A2.02 | 15-06-72 | | | | |
| A3.01 | 20-01-72 | | | | |
| B1.01 | 15-06-72 | | | | |
| *B2.01 | 10-07-72 | | | | |
| *B2.04 | 10-07-72 | | | | |
| C1.01 | 15-06-72 | | | | |
| C1.02 | 15-06-72 | | | | |
| C1.02/ 1 | 15-06-72 | | | | |
| C1.06/ 1 | 15-06-72 | | | | |
| D3.10 | 10-03-72 | | | | |
| F1.01 | 15-06-72 | | | | |
| F3.01 | 15-06-72 | | | | |
| F4.01 | 15-06-72 | | | | |
| F5.01 | 15-06-72 | | | | |
| F5.03 | 15-06-72 | | | | |
| F5.05 | 15-06-72 | | | | |
| F6.08 | 10-03-72 | | | | |
| *F6.65/ 3 | 10-07-72 | | | | |
| *F6.65/ 4 | 10-07-72 | | | | |
| *F6.65/ 5 | 10-07-72 | | | | |

El catálogo se pondrá al día con las nuevas hojas que se remitirán para insertarlas en adición o en sustitución de las antiguas que corresponde.

INDICE GENERALE

- Norme per le ordinazioni . . pag. 5
- Avvertenze generali per la consultazione del catalogo . » 6
- Elenco delle versioni *(su carta arancione)* . . » 11
- Validità dei sottogruppi . . » 15
- Indice dei sottogruppi . . » 17
- Indice delle parti di ricambio » 18

PARTI DI RICAMBIO

- Tavole
- Elenchi delle parti di ricambio *(sul retro delle tavole)*

MODIFICHE

- Tabelle pag. 1M

TABELLE VARIE

- Parti di ricambio RIV . . . pag. 1T
- Cavi per impianto elettrico . » 3T
- Capicorda e cappucci isolanti per cavi elettrici . . . » 4T

INDEX

- Commande de pièces détachées page 5
- Règles générales pour la consultation du catalogue . . » 7
- Liste des versions *(sur papier orange)* . . . » 11
- Validité des sousgroupes . . » 15
- Index des sousgroupes . . » 17
- Index des pièces détachées » 18

PIÈCES DÉTACHÉES

- Planches
- Listes des pièces détachées *(au verso des planches)*

MODIFICATIONS

- Tableaux page 1M

TABLEAUX DIVERS

- Pièces détachées RIV . . . page 1T
- Câbles électriques . . . » 3T
- Cosses et capuchons isolants pour câbles électriques . . » 4T

VERZEICHNIS

- Anweisungen zur Bestellung Seite 5
- Hinweise zum Gebrauch des Katalogs » 8
- Liste der Ausführungen *(auf orangefarbigem Papier)* » 11
- Gültigkeit der Untergruppen » 15
- Untergruppenverzeichnis . . » 17
- Ersatzteil-Verzeichnis . . . » 18

ERSATZTEILE

- Bildtafeln
- Ersatzteilliste *(auf der Rückseite der Bildtafeln)*

ÄNDERUNGEN

- Tabellen Seite 1M

VERSCHIEDENES

- Ersatzteile RIV Seite 1T
- Elektrische Leitungen . . . » 3T
- Kabelschuhe und Schutzkappen » 4T

CONTENTS

- Ordering parts page 5
- Use of the catalog . . . » 9
- Version list *(on orange paper)* . . . » 11
- Subgroup applicability . . » 15
- Subgroup index » 17
- Spare part index » 18

SPARE PARTS

- Plates
- Spare part list *(on the plate sheet verso)*

MODIFICATIONS

- Tables page 1M

MISCELLANEA

- RIV spares page 1T
- Electrical cables » 3T
- Electrical cable terminals and boots » 4T

ÍNDICE GENERAL

- Pedidos de repuestos . . . pág. 5
- Cómo se maneja el catálogo » 10
- Lista de versiones *(papel naranja)* . . . » 11
- Validez de los subgrupos . . » 15
- Índice de subgrupos . . . » 17
- Índice de piezas de repuesto » 18

PIEZAS DE REPUESTO

- Láminas
- Listas de piezas de repuesto *(en el dorso de las láminas)*

MODIFICACIONES

- Tablas pág. 1M



TABLAS

- Piezas de recambio RIV . . . pág. 1T
- Cables eléctricos » 3T
- Terminales y capuchones aislantes de cables eléctricos » 4T

NORME PER LE ORDINAZIONI

Le ordinazioni di parti di ricambio devono essere corredate dalle seguenti indicazioni:

- Modello e versione del veicolo (*indicato nel foglio « Elenco delle versioni », su carta arancione*).
- Tipo dell'autotelaio (1)
- Numero dell'autotelaio (2)
- Tipo del motore (3)
- Numero per ricambi (4)
- Numero del motore
- Numero di ordinazione della parte che si richiede (*come indicato nelle tavole e negli elenchi parti di ricambio*), in base al quale vengono evase le ordinazioni.

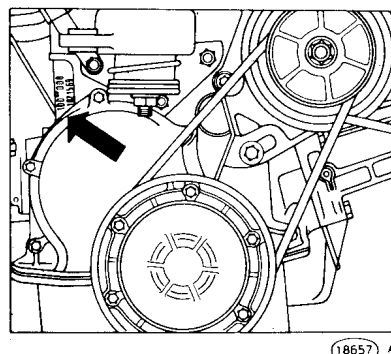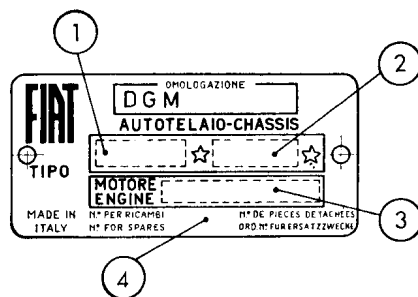

18657 A

COMMANDE DE PIÈCES DÉTACHÉES

Les commandes doivent nous parvenir complètes des indications suivantes:

- Type et version du véhicule (*comme indiqué sur la feuille « Liste des versions » sur papier orange*)
- Type de châssis (1)
- Numéro du châssis (2)
- Type du moteur (3)
- Numéro de pièces détachées (4)
- Numéro du moteur
- Numéro de commande de la pièce requise (*comme indiqué sur les planches et aux listes des pièces*), d'après lequel les commandes sont expédiées.

ANWEISUNGEN ZUR BESTELLUNG

Bei Bestellung bitten wir stets folgendes anzugeben:

- Modell u. Ausführung des Fahrzeugs (*siehe « Liste der Ausführungen », auf orangefarbigem Papier*)
- Fahrgestellbaumuster (1)
- Fahrgestellnummer (2)
- Motorbaumuster (3)
- Ordnungsnummer für Ersatzzwecke (4)
- Motornummer
- Bestellnummer des gewünschten Ersatzteils (*lt. Bildtafeln u. Listen*), auf Grund derer die Lieferung erfolgt.

ORDERING PARTS

Orders for spare parts must include the following data:

- Vehicle model and version (*as given in the « Version list » on orange paper*)
- Chassis type (1)
- Chassis number (2)
- Engine type (3)
- Number for spares (4)
- Engine number
- Part number of the ordered spare, as given on plates and lists, that will be used to fill the order.

PEDIDOS DE REPUESTOS

En todos los pedidos de piezas de repuesto tienen que consignarse los datos siguientes:

- modelo y versión del vehículo (*reseñados en la « Lista de versiones », papel naranja*)
- modelo del chasis (1)
- matrícula del chasis (2)
- modelo del motor (3)
- número para recambios (4)
- matrícula del motor
- número de pedido de la pieza requerida (*el que coincidirá con el reseñado en las listas de piezas de repuesto y en las láminas*), en base al cual se evacúa el pedido.

1 - Ricerca delle parti di ricambio

Per una corretta ricerca delle parti di ricambio illustrate ed elencate nel catalogo, è necessario:

- consultare l'« **Elenco delle versioni** » (su cartoncino oppure a pag. 11 su carta arancione) per individuare i codici numerici della versione base, e delle eventuali varianti, del veicolo che interessa;
- consultare l'indice « **Validità dei sottogruppi** » (su cartoncino oppure a pag. 15) per conoscere le validità dei sottogruppi riferite ai codici numerici stessi;
- consultare le **tavole** e i relativi **elenchi delle parti di ricambio** del catalogo, come indicato ai successivi punti 2 e 3.

2 - Tavole

Illustrano le parti di ricambio di ciascun sottogruppo. Ogni tavola riporta, in basso, il **numero del sottogruppo** (a destra) e l'eventuale numero di foglio, la **denominazione del sottogruppo** (al centro) e l'**indicazione del modello** (a sinistra).

Le parti di ricambio illustrate sono contraddistinte dal **numero di ordinazione** con a fianco tutte le indicazioni (modifiche, codici, ecc.) sufficienti in generale per poter individuare le parti stesse direttamente sulle tavole.

Indicazioni e abbreviazioni usate nelle tavole:

| | |
|---------------------------|---|
| 4072798 | parte di normale fornitura |
| 873637-805338 | parti fornite in alternativa |
| 4119705 (01) | parte propria della versione base 01 |
| 4119706 (01-39) | parte della versione base 01, propria della variante 39 |
| 4119707 (01-03-39) | parte delle versioni base 01 e 03, propria della variante 39 |
| 4119708 (01-39-42) | parte della versione base 01, propria delle varianti 39 e 42 |
| 980076 2,5 | parte avente spessore 2,5 mm |
| 4119259 + 0,2 | parte maggiorata di 0,2 mm |
| 4101758 | complessivo |
| 4118204 A3.02 | complessivo le cui parti sono illustrate nel Sgr. A3.02 |
| C 2180 4064081 | parte antemodifica 2180 (viene ancora fornita di ricambio) |
| C 2184 4076009 | parte antemodifica 2184 (non viene più fornita di ricambio) |
| D 2180 4081948 | parte postmodifica 2180 |
| A3.01 | parte illustrata nel Sgr. A3.01 |
| 1, 2, ecc. | vedere apposita tabella oppure elenco delle parti di ricambio |

s = parte sinistra (°)

d = parte destra (°)

Ø ... = diametro ... mm



= esistenza di «Serie», «Dota-zioni», «Corredi», ecc.

Validità della tavola

consultare l'indice «**Validità dei sottogruppi**» come al punto 1 b

C 2210 → **vett. n. 071115**

significa che la tavola vale «fino» al veicolo con n. per ricambi 071115, in conseguenza della modifica 2210

D 2210 **vett. n. 071116** →

significa che la tavola vale «dal» veicolo con n. per ricambi 071116, in conseguenza della modifica 2210

3 - Elenchi delle parti di ricambio (sul retro delle tavole)

Elencano le parti di ricambio di ciascun sottogruppo, illustrate nelle tavole e le parti fornite come «Serie», ecc. **in ordine progressivo di n. di ordinazione.**

Per una più completa interpretazione delle **denominazioni** delle parti di ricambio è opportuno riferirsi alle illustrazioni delle tavole.

Indicazioni e abbreviazioni usate negli elenchi:

| | | | |
|---------------|------------------------------|--------------------|------------------------|
| Sgr. | = sottogruppo | sup. | = superiore |
| N., n. | = numero | inf. | = inferiore |
| compl. | = complessivo | est. | = esterno |
| sp. | = spessore | int. | = interno |
| s | = parte sinistra (°) | lat. | = laterale |
| d | = parte destra (°) | centr. | = centrale |
| ant. | = anteriore (°) | R.M. | = retromarcia |
| post. | = posteriore (°) | 1a, 2a, ... | = 1a, 2a, ... velocità |
| m | = fornito a metri | | |
| T | = ved. «Tabelle varie» | | nella colonna «quant.» |
| S | = esistenza di «Serie», ecc. | | |

(°) rispetto alla direzione di marcia del veicolo

4 - Tabelle «MODIFICHE»

Elencano tutte le **modifiche** apportate ai veicoli durante il corso della produzione, le loro **applicazioni** (con una eventuale illustrazione complessiva della modifica, quando si ritiene necessario) e le **norme di ricambio**.

Indicazioni e abbreviazioni usate nelle tabelle modifiche:

colonna «**Modifica**»:

C ... = modifica n. ... (per le parti antemodifica)
D ... = modifica n. ... (per le parti postmodifica)

attuazioni:

→ **vett. n. ...** = «fino» al veicolo con n. per ricambi ...
 → **mot. n. ...** = «fino» al motore n. ...
vett. n. ... → = «dal» veicolo con n. per ricambi ...
mot. n. ... → = «dal» motore n. ...
IX 1968 = nel mese di settembre 1968

colonna «**Sgr. interessati e Norme di ricambio**»:

C1.30 - C1.32 = sottogruppi interessati alla modifica
(B.I.T. ...) = n. del Bollettino Informazioni Tecniche con il quale viene segnalata la modifica

norme di ricambio:

4055118 = D 2072
 ad esaurimento scorte 4055118 applicare tutte le parti postmodifica D 2072
4055102 = 4089698
 ad esaurimento scorte 4055102 sostituire con 4089698
4076308 = 4086486 + 4092472
 ad esaurimento scorte 4076308, sostituire con 4086486 e 4092472
4066205 = 4082585 — (4074547 + 4074548)
 ad esaurimento scorte 4066205 sostituire con 4082585 eliminando 4074547 e 4074548

5 - «TABELLE VARIE»

Comprendono le tabelle da consultare per conoscere i dati relativi alle «Parti di ricambio RIV», ai «Cavi per impianto elettrico», ai «Capicorda e cappucci isolanti per cavi elettrici», ecc.

RÈGLES GÉNÉRALES POUR LA CONSULTATION DU CATALOGUE

Fiat 850T

10 m (1)

1 - Recherche des pièces détachées

Pour la recherche correcte des pièces de rechange illustrées et en liste dans le catalogue, il faut:

- consulter la « **Liste des versions** » (sur carton ou bien à la page 11 sur papier orange) pour repérer les **codes numériques** de la **version base** et des **variantes** éventuelles du véhicule qui intéresse;
- consulter l'index « **Validité des sousgroupes** » (sur carton ou bien à page 15) pour connaître la validité des sousgroupes rapportée aux codes numériques;
- consulter les **planches** et les **listes des pièces détachées** correspondantes du catalogue, comme indiqué aux points 2 et 3 suivants.

2 - Planches

Elles représentent les pièces détachées de chaque sousgroupe. Chaque planche reporte, en bas, le **numéro du sousgroupe** (à droite) et le numéro de feuille éventuel, la **désignation du sousgroupe** (au centre) et l'indication du **modèle** (à gauche).

Les pièces représentées sont repérées par le **numéro de commande** accompagné de toutes les indications (*modifications, codes, etc.*) suffisant en général à repérer les pièces elles-mêmes directement sur les planches.

Symboles et abréviations utilisés sur les planches:

- 4072798** = pièce de fourniture standard
873637-805338 = pièces livrées en alternative
4119705 (01) = pièce propre à la version base 01
4119706 (01-39) = pièce de la version base 01 propre à la variante 39
4119707 (01-03-39) = pièce des versions base 01 et 03 propre à la variante 39
4119708 (01-39-42) = pièce de la version base 01 propre aux variantes 39 et 42
980076 2,5 = pièce ayant 2,5 mm d'épaisseur
4119259 + 0,2 = pièce majorée de 0,2 mm
4101758 = ensemble
4118204 A3.02 = ensemble dont les pièces figurent dans le Sgr. A3.02
C 2180 4064081 = pièce antérieure à la modification 2180 (*encore livrée de rechange*)
C 2184 4074007 = pièce antérieure à la modification 2184 (*non plus livrée de rechange*)
D 2180 4081948 = pièce postérieure à la modification 2180
A3.01 = pièce illustrée au Sgr. A3.01
1, 2, etc. = voir le tableau exprès ou bien la liste des pièces détachées

s = pièce gauche (°)
d = pièce droite (°)
 **...** = diamètre ... mm



= existence de
 « Jeux », « Dota-
 tions », etc.

Validité de la planche

consulter l'index « **Validité des Sousgroupes** » dont au point 1 b

C 2210 → **vett. n. 071115**

veut dire que cette planche est valable
 « jusqu'au » véhicule n. de pièces détachées
 071115, par suite de la modification 2210

D 2210 vett. n. 071116 →

veut dire que cette planche est valable
 « à partir » du véhicule n. de pièces
 détachées 071116, par suite de la modi-
 fication 2210

3 - Listes des pièces détachées (au verso des planches)

Elles comprennent les pièces de rechange de chaque sousgroupe figurant sur les planches et les pièces livrées comme « **leux** » etc., **en ordre progressif de n. de commande**. Pour une interprétation plus correcte des **désignations** des pièces détachées, il est opportun de se rapporter aux illustrations des planches.

Symboles et abréviations utilisés dans les listes (*dans la partie en italien seulement*):

| | |
|-----------------------------|--|
| Sgr. = sousgroupe | sup. = supérieur |
| N., n. = numéro | inf. = inférieur |
| compl. = ensemble | est. = extérieur |
| sp. = épaisseur | int. = intérieur |
| s = pièce gauche (°) | lat. = latéral |
| d = pièce droite (°) | centr. = central |
| ant. = avant (°) | R.M. = marche AR |
| post. = arrière (°) | 1a, 2a, ... = 1re, 2me ... vitesses |

| | |
|--|----------------------------|
| m = livré par mètres | |
| T = voir « Tableaux divers » | dans la colonne « quant. » |
| S = existence de « Jeux », etc. | |

(°) par rapport au sens de roulement du véhicule

4 - Tableaux « MODIFICATIONS »

Dans ces tableaux sont reportées toutes les **modifications** apportées aux véhicules au cours de leur production, leurs **applications** (avec une illustration générale de la modification, quand cela est nécessaire) ainsi que les **règles pour les remplacements**.

Symboles et abréviations utilisés dans les tableaux des modifications:

colonne « **Modifica** » (*modification*):

C ... = modification n. ... (*pour les pièces anciennes*)
D ... = modification n. ... (*pour les pièces actuelles*)

effectuations:

→ **vett. n. ...** = « jusqu'au » véhicule n. de pièces détachées ...

→ **mot. n. ...** = « jusqu'au » moteur n. ...

vett. n. ... → = « à partir » du véhicule n. de pièces détachées ...

mot. n. ... → = « à partir » du moteur n. ...

IX 1968 = au mois de septembre 1968

colonne « **Sgr. interessati e Norme di ricambio** » (*Sgr. concernés et règles pour les remplacements*):

C1.30 - C1.32 = sousgroupes concernés par la modification

(**B.I.T. ...**) = numéro du Bulletin d'Informations Techniques reportant la modification

règles pour les remplacements:

4055118 = D 2072

à l'épuisement des stocks de 4055118, appliquer toutes les pièces actuelles D 2072

4055102 = **4089698**

à l'épuisement des stocks de 4055102, remplacer par 4089698

4076308 = **4086486 + 4092472**

à l'épuisement des stocks de 4076308, remplacer par 4086486 et 4092472

4066205 = **4082585 — (4074547 + 4074548)**

à l'épuisement des stocks de 4066205, remplacer par 4082585, en éliminant 4074547 et 4074548

5 - « TABLEAUX DIVERS »

Ils comprennent les tableaux à consulter pour connaître les données se rapportant aux « **Pièces détachées RIV** », aux « **Câbles électriques** », aux « **Cosses et capuchons isolants de câbles électriques** », etc.

1 - Auffinden der Ersatzteile

Zum Auffinden der in vorliegendem Katalog aufgeführten und abgebildeten Ersatzteile ist notwendig:

- die « **Liste der Ausführungen** » (auf **Kartonblatt** oder **orangefarbigem, Papier S. 11**) nachzuschlagen, um die **Kennummer** der **Grundauführung** bzw. des **abgeleiteten Typs** des in Frage kommenden Fahrzeugs festzustellen;
- das Verzeichnis « **Gültigkeit der Untergruppen** » (auf **Kartonblatt** oder **S. 15**) nachzuschlagen, um die Zugehörigkeit der Untergruppen zu den einzelnen Kennnummern festzustellen;
- die **Bildtafeln** und entsprechenden **Ersatzteillisten** nachzuschlagen, wie in den folgenden Punkten 2 u. 3 angegeben.

2 - Bildtafeln

Die Tafeln veranschaulichen die Ersatzteile jeder einzelnen Untergruppe.

Auf jeder Bildtafel ist folgendes angegeben: die **Untergruppennummer** (rechts) mit der eventuellen Seitennummer des Katalogblatts, die **Untergruppenbenennung** (in der Mitte), sowie das **Modell** (links).

Die abgebildeten Ersatzteile sind mit den **Bestellnummern** und sämtlichen Angaben versehen (**Änderungen, Kennnummern** usw.), die im allgemeinen ausreichen, um die gewünschten Teile direkt auf den Bildtafeln zu ermitteln.

Erläuterungen und Abkürzungen auf den Bildtafeln:

- 4072798** = normalerweise gelieferter Teil
873637-805338 = abwechselnd gelieferter Teil
4119705 (01) = Eigenteil der Grundauführung 01
4119706 (01-39) = Teil der Grundauführung 01, Eigenteil des Typs 39
4119707 (01-03-39) = Teil der Grundauführungen 01 u. 03, Eigenteil des Typs 39
4119708 (01-39-42) = Teil der Grundauführung 01, Eigenteil der Typen 39 u. 42
980076 2,5 = Teil von 2,5 mm stark
4119259 -|- 0,2 = Teil mit 0,2 mm Übermass
4101758 = Zusammenbau
4118204 A3.02 = Zusammenbau, dessen Einzelteile in Utgr. A3.02 abgebildet sind
C 2180 4064081 = früherer Teil 2180 (wird weiterhin geliefert)
C 2184 4074009 = früherer Teil 2184 (nicht mehr erhältlich)
D 2180 4081948 = gegenwärtiger Teil 2180
A3.01 = in Utgr. A3.01 abgebildeter Teil
1, 2, usw. = siehespezielle Tabelle oder Ersatzteilliste

s = links (°)
 d = rechts (°)
 Ø ... = ... mm Durchmesser



= Lieferbarkeit von Teilen als « Satz », « Serie » « Ausrüstung », usw.

Gültigkeit der Bildtafeln:

Verzeichnis « **Gültigkeit der Untergruppen** », wie in Punkt 1 b angegeben, nachschlagen

C 2210 → **vett. n. 071115**

bedeutet: die Tafel gilt « bis » Fahrzeug mit Ordnungsnr. f. Ersatzzwecke 071115 infolge der Änderung 2210

D 2210 **vett. n. 071116** →

bedeutet: die Tafel gilt « ab » Fahrzeug mit Ordnungsnr. f. Ersatzzwecke 071116 infolge der Änderung 2210

3 - Ersatzteilliste (auf der Rückseite der Bildtafeln)

Die Listen führen die in den Bildtafeln abgebildeten und die als « Satz » gelieferten Ersatzteile in **laufender Bestellnummernfolge** an.

Zur besseren Verständigung der **Benennung** der einzelnen Ersatzteile, siehe Bildtafeln.

Erläuterungen und Abkürzungen auf den Ersatzteillisten (im italienischen Teil):

| | |
|-----------------------------|---------------------------------------|
| Sgr. = Untergruppe | sup. = oben |
| N., n. = Nummern | inf. = unten |
| compl. = Zusammenbau | est. = aussen |
| sp. = Stärke | int. = innen |
| s = links (°) | lat. = seitlich |
| d = rechts (°) | centr. = Mitte |
| ant. = vorn (°) | R.M. = Rückwärtsgang |
| post. = hinten (°) | 1a, 2a, ... = 1., 2., ... Gang |

m = vom laufenden Meter erhältlich

T = siehe « Verschiedenes »

S = Vorhandensein von « Sätzen » usw.

in der Spalte
 « quant. »
 (Anzahl)

(°) in Bezug auf die Fahrtrichtung des Fahrzeugs

4 - Tabellen « ÄNDERUNGEN ».

In diesem Abschnitt sind sämtliche im Laufe der Produktion an den Fahrzeugen vorgenommene **Änderungen** sowie ihre **Einführung** (mit einer eventuellen, falls für notwendig gefundenen **Gesamtabbildung der Änderung**) und die **Ersatzanweisungen** aufgeführt.

Hinweise und Abkürzungen in der Tabelle Änderungen:

Spalte « **Modifica** » (Änderung):

C ... = Änderungsnummer ... (frühere Teile)

D ... = Änderungsnummer ... (gegenwärtige Teile)

Einführung:

→ **vett. n. ...** = « bis » Fahrzeug mit Ordnungsnr. f. Ersatzzwecke ...

→ **mot. n. ...** = « bis » Motor Nr. ...

vett. n. ... → = « ab » Fahrzeug mit Ordnungsnr. f. Ersatzzwecke ...

mot. n. ... → = « ab » Motor Nr. ...

IX 1968 = September 1968

Spalte « **Sgr. interessati e Norme di ricambio** » (betreffende Untergruppen und Ersatzanweisung):

C1.30-C1.32 = die Änderung betreffende Untergruppen

(B.I.T. ...) = Technisches Mitteilungsblatt in welchem die Änderung beschrieben ist

Ersatzanweisung:

* **4055118** = D 2072

nach Aufbrauch der Nr. 4055118, sämtliche neuen Teile D 2072 einbauen

4055102 = **4089698**

nach Aufbrauch der Nr. 4055102 durch 4089698 ersetzen

4076308 = **4086486** + **4092472**

nach Aufbrauch der Nr. 4076308 durch 4086486 und 4092472 ersetzen

4066205 = **4082585** — (**4074547** + **4074548**)

nach Aufbrauch der Nr. 4066205 durch 4082585 ersetzen, wobei 4074547 und 4074548 zu entfernen sind

5 - « VERSCHIEDENES »

Dieser Abschnitt enthält die Tabellen, in denen die Daten der « Ersatzteile RIV », der « Elektrischen Leitungen » und der « Kabelschuhe und Schutzkappen » usw. zusammengefasst sind

1 - How to locate spares

To find the spares shown and listed in the catalog proceed as follows:

- consult the «Version list» (on cardboard or on page 11 on orange paper) to find the **code number** of the **basic version** and of **variants**, if any, of the vehicle involved;
- consult the «Subgroup applicability» index (on cardboard or on page 15) to identify the applicability of subgroups with reference to the code numbers;
- consult the **plates** and relevant **spare parts lists** of the catalog, as directed below in 2 and 3.

2 - Plates

Illustrations show the spare parts of each subgroup.

Below each plate there is the **Sgr. No.** (right) and sheet number, if any, the **Sgr. title** (center), and the **model indication** (left).

The spare parts illustrated are identified by respective **part numbers** together with other indications (modifications, codes, etc.) generally sufficient for direct location of parts on plate.

Indications and abbreviations used in the plates:

- 4072798** = standard supply part
873637-805338 = parts supplied as an alternative
4119705 (01) = part specific for basic version 01
4119706 (01-39) = part of basic version 01 specific for variant 39
4119707 (01-03-39) = part of basic versions 01 and 03, specific for variant 39
4119708 (01-39-42) = part of basic version 01, specific for variants 39 and 42
980076 2,5 = 2,5 mm thick part
4119259 + 0,2 = 0,2 mm o/s part
4101758 = assembly
4118204 A3.02 = assembly whose separate components are shown in Sgr. A3.02
C 2180 4064081 = ante-modification 2180 part (supply is continued)
C 2184 4076009 = ante-modification 2184 part (supply is discontinued)
D 2180 4081948 = post-modification 2180 part
A3.01 = part shown in Sgr. A3.01
1, 2, etc. = see the proper table or spare parts list

s = left (°)
d = right (°)
Ø ... = ... mm dia.



= some parts are supplied as «Set», «Kit», etc.

Plate applicability

consult the «Subgroup applicability» index as referred in para 1 b

C 2210 → vett. n. 071115

means: consequently to modification 2210 the plate is valid up to vehicle with number for spares 071115

D 2210 vett. n. 071116 →

means: consequently to modification 2210 the plate is valid from vehicle with number for spares 071116

3 - Spare parts list (on the plate sheet verso)

Lists the spare parts, and the parts supplied as «Set», «Kit», etc. of each subgroup, illustrated in the plates according to the **progressive part number**.

Refer to plate illustrations for a complete interpretation of spare **description**.

Indications and abbreviations used in the lists (only in the Italian section):

| | |
|--------------------------|--|
| Sgr. = subgroup | sup. = upper |
| N., n. = number | inf. = lower |
| compl. = assembly | est. = outer |
| sp. = thickness | int. = inner |
| s = left (°) | lat. = side |
| d = right (°) | centr. = center |
| ant. = front (°) | R.M. = reverse |
| post. = rear (°) | 1a, 2a, ... = 1st, 2nd ... gear |

m = supplied to the meter
T = see «Miscellanea»
S = some parts are supplied as «Set», «Kit», etc.

column
«quant.»

(°) determined by facing in the same direction as the driver

4 - «MODIFICATIONS» tables

List all the **modifications** introduced on vehicles during the production, their **applicability** (when necessary, shows also a complete illustration of the modification as a whole) and the **directions for replacement**.

Indications and abbreviations used in the modification tables:

column «Modifica» (modification):

C ... = modification No. ... (for the A. M. parts)
D ... = modification No. ... (for the P. M. parts)

effectiveness:

→ **vett. n. ...** = up to vehicle with number for spares ...
 → **mot. n. ...** = up to engine No. ...
vett. n. ... → = from vehicle with number for spares ...
mot. n. ... → = from engine No. ...
IX 1968 = introduced in september 1968

column «Sgr. interessati e Norme di ricambio» (Sgr. involved and directions for replacement):

C1.30 - C1.32 = Subgroups involved in the modification (B.I.T. ...) = Technical Information Bulletin in which the modification is described

directions for replacement:

4055118 = D 2072
 on exhaustion of stocks of 4055118 mount all post-modification D 2072 parts
4055102 = **4089698**
 on exhaustion of stocks of 4055102 replace with 4089698
4076308 = **4086486 + 4092472**
 on exhaustion of stocks of 4076308 replace with 4086486 and 4092472
4066205 = **4082585 — (4074547 + 4074548)**
 on exhaustion of stocks of 4066205 replace with 4082585, discarding 4074547 and 4074548

5 - «MISCELLANEA»

This section includes the list showing the data relevant to «RIV spares», «Electrical cables», «Electrical cable terminals and boots», etc.

CÓMO SE MANEJA EL CATÁLOGO

1 - Cómo se buscan las piezas de repuesto

Para buscar las piezas de repuesto reseñadas en el catálogo, hay que:

- conocer los **códigos** de las **versiones básicas** y de las **derivadas** (si las hay) del vehículo en cuestión, los que figuran en la " **Lista de versiones** ", (papel cartulina, o bien **papel naranja**, pág. 11);
- conocer la validez de los subgrupos respecto a los mismos códigos, consultando la tabla " **Validez de los subgrupos** ", (papel cartulina, o bien pág. 15);
- consultar las **láminas** y las **listas de piezas de repuesto** respectivas, atendiendo a cuanto se explica en los puntos 2 y 3.

2 - Láminas

Representan las piezas de recambio de cada subgrupo.

Al pie de cada hoja tenemos: *en la parte derecha*, el **número del subgrupo** y el número de la hoja (*eventual*); *en el centro*, la **denominación del subgrupo**, y *en la parte izquierda* el **modelo**.

Cada pieza de recambio representada lleva el **número de pedido** acompañado de todas las indicaciones (*modificaciones, códigos, etc.*), que generalmente son suficientes para reconocer las mismas piezas en la lámina.

Notaciones y abreviaturas usadas en las láminas:

- 4072798** = pieza de suministro normal
873637-805338 = piezas de suministro alternativo
4119705 (01) = pieza propia de la versión básica 01
4119706 (01-39) = pieza de la versión básica 01, propia de su derivada 39
4119707 (01-03-39) = pieza de las versiones básicas 01 y 03, propia de su derivada 39
4119708 (01-39-42) = pieza de la versión básica 01, propia de sus derivadas 39 y 42
980076 2,5 = pieza de 2,5 mm de grueso
4119259 + 0,2 = pieza de 0,2 mm sobremedida
4101758 = conjunto
4118204 A3.02 = conjunto cuyo despiece se ilustra en el Sgr. A3.02
C 2180 4064081 = pieza anterior a la modificación 2180 (*todavía con recambios*)
C 2184 4076009 = pieza anterior a la modificación 2184 (*sin más recambios*)
D 2180 4081948 = pieza posterior a la modificación 2180
A3.01 = pieza ilustrada en el Sgr. A3.01
1, 2, etc. = véase la tabla especial, o bien la lista de piezas de repuesto

- s** = parte izquierda (°)
d = parte derecha (°)
 Ø ... = diámetro en mm



- de algunas piezas se suministran «Juegos» «Equipos, etc.»

Validez de la lámina

se deduce de la tabla « **Validez de los subgrupos** » citada en el punto 1 b

C 2210 → vett. n. 071115

significa que la lámina es válida «hasta» el vehículo con número para recambios 071115, por efecto de la modificación 2210

D 2210 vett. n. 071116 →

significa que la lámina es válida «a partir del» vehículo con número para recambios 071116, por efecto de la modificación 2210

3 - Listas de piezas de repuesto (en el dorso de las láminas)

Comprenden las piezas de repuesto de cada subgrupo ilustradas en las láminas y las piezas incluidas en «Juegos» etc., y reseñadas según el **orden progresivo del núm. de pedido**.

Para comprender mejor las **denominaciones** de las piezas de repuesto es oportuno mirar las ilustraciones de las láminas.

Notaciones y abreviaturas usadas en la lista en lengua italiana:

- | | |
|---|--|
| Sgr. = subgrupo | sup. = superior |
| N., n. = número | inf. = inferior |
| compl. = conjunto | est. = exterior |
| sp. = espesor, grueso | int. = interior |
| s = parte izquierda (°) | lat. = lateral |
| d = parte derecha (°) | centr. = central |
| ant. = anterior (°) | R.M. = marcha atrás |
| post. = posterior (°) | 1a, 2a, ... = 1a., 2a., ... velocidades |
| m = se suministra por metros | <i>en la columna</i> |
| T = véase « Tablas » | «quant.» |
| S = existencia de «Juegos», etc. | (= cantidad) |

(°) respecto de la dirección de la marcha del vehículo

4 - Tablas « MODIFICACIONES »

Comprenden todas las **modificaciones** habidas en los vehículos durante su fabricación, **cómo se incorporaron** (y cuando se estime bien, la **ilustración general de la modificación**), y las **normas para los recambios**.

Notaciones y abreviaturas usadas en las tablas de modificaciones:

columna « **Modifica** » (= modificaciones):

C ... = modificación núm. ... (para las piezas antiguas)

D ... = modificación núm. ... (para las piezas nuevas)

incorporación:

→ **vett. n. ...** = « hasta » el vehículo con núm. para recambios ...

→ **mot n. ...** = « hasta » el motor con núm. ...

vett. n. ... → = « a partir » del vehículo con núm. para recambios ...

mot. n. ... → = « a partir » del motor con núm. ...

IX 1968 = en el mes de septiembre de 1968

columna « **Sgr. interessati e Norme di ricambio** » (= subgrupos afectados por la modificación y normas para los recambios):

C1.30-C1.32 = subgrupos afectados por la modificación (B.I.T. ...)

= núm. del « Bollettino Informazioni Tecniche » (= *Boletín técnico*) en el que se da parte de la modificación habida

normas para los recambios:

4055118 = D 2072

al agotarse las existencias de 4055118, colóquense todas las piezas D 2072

4055102 = 4089698

al agotarse las existencias de 4055102, colóquese 4089698

4076308 = 4086486 + 4092472

al agotarse las existencias de 4076308, colóquense 4086486 y 4092472

4066205 = 4082585 — (4074547 + 4074548)

al agotarse las existencias de 4066205, colóquese 4082585 anulando 4074547 y 4074548

5 - « TABLAS »

Se reseñan los datos referentes a "Piezas de recambio RIV", "Cables eléctricos", "Terminales y capuchones aislantes de cables eléctricos", etc.

ELENCO DELLE VERSIONI 850T

Liste des versions
Liste der Ausführungen

Version List
Lista de versiones

Codici numerici

No. des codes Code No.
Kennnummern Códigos

VERSIONI BASE

Versions-base:
Grundausführungen:

Básic Versions:
Versiones básicas:

01

Furgone con guida sinistra

Furgonette avec conduite à gauche
Lieferwagen mit Linkslenkung

Van-LHD
Furgón conducción izquierda

02

Furgone con guida destra

Furgonette avec conduite à droite
Lieferwagen mit Rechtslenkung

Van-RHD
Furgón conducción derecha

Codici numericiNo. des codes Code No.
Kennnummern Códigos**V A R I A N T I****Variantes
Abgeleitete Typen****Variants
Derivadas**

| | | | |
|----|---------------------------|---|---|
| 11 | con antifurto | avec antivol mit Diebstahlsicherung | w/anti-theft device con dispositivo antirrobo |
| 33 | per Francia | pour la France für Frankreich | exported to France para Francia |
| 34 | per Inghilterra e Irlanda | pour l'Angleterre et l'Irlande für England u. Irland | exported to Great Britain and Eire para Inglaterra e Irlanda |
| 35 | per Germania | pour l'Allemagne für Deutschland | exported to Germany para Alemania |
| 39 | per Danimarca | pour la Danemark für Dänemark | exported to Denmark para Dinamarca |
| 42 | per Svizzera | pour la Suisse für Schweiz | exported to Switzerland para Suiza |
| 43 | per Belgio | pour la Belgique für Belgien | exported to Belgium para Bélgica |
| 46 | per Austria | pour l'Autriche für Österreich | exported to Austria para Austria |
| 40 | per Finlandia | pour la Finlande für Finland | exported to Finland para Finlandia |

AVVERTENZE - Per una corretta ricerca delle parti di ricambio illustrate ed elencate nel catalogo, è necessario:

- a) consultare l'« **Elenco delle versioni** » per individuare i **codici numerici**, della **versione base** e delle eventuali **varianti**, del veicolo che interessa;
- b) consultare l'indice « **Validità dei sottogruppi** » per conoscere:
 - le **validità dei sottogruppi per le versioni base**, che vengono indicate nelle colonne « **Versioni base** »;
 - le **eventuali validità di interi sottogruppi per le varianti**, che vengono indicate nella colonna « **Varianti** » con i relativi codici stampati in neretto;
 - l'**esistenza nei sottogruppi di parti di ricambio proprie di varianti**, che viene indicata nella colonna « **Varianti** » con i relativi codici numerici stampati fra parentesi;
- c) consultare le **tavole** e i relativi **elenchi delle parti di ricambio del catalogo**, come indicato ai punti 2 e 3 delle « **Avvertenze generali per la consultazione del catalogo** » (pag. 6).

AVIS - Pour la recherche correcte des pièces de rechange illustrées et en liste dans le catalogue, il faut:

- a) consulter la « **Liste des versions** » pour repérer les **codes numériques** de la **version-base** et des **variantes** éventuelles du véhicule qui intéresse;
- b) consulter l'index « **Validité des sousgroupes** » pour connaître:
 - les **validités des sousgroupes des versions-base**, qui sont indiquées dans les colonnes « Versions-base »;
 - les **validités éventuelles de sousgroupes complets pour les variantes**, qui sont indiquées dans la colonne « Variants » avec les codes correspondants imprimés en mi-gras;
 - l'**existence dans les sousgroupes de pièces détachées propres aux variantes**, qui est indiqué dans la colonne « Variants » avec les codes correspondants imprimés entre parenthèses;
- c) consulter les **planches** et les **listes des pièces détachées** correspondantes du catalogue comme indiqué aux points 2 et 3 des « Règles générales pour la consultation du catalogue » (page 7).

ZUR BEACHTUNG - Zum Auffinden der in vorliegendem Katalog aufgeführten und abgebildeten Ersatzteile ist notwendig:

- a) die « **Liste der Ausführungen** » nachzuschlagen, um die **Kennummer** der **Grundausführung** bzw. des **abgeleiteten Typs** des in Frage kommenden Fahrzeugs festzustellen;
- b) das Verzeichnis « **Gültigkeit der Untergruppen** » nachzuschlagen, um festzustellen:
 - die **Zugehörigkeit der Untergruppen zu den Grundausführungen**, die in der Spalte « Grundausführungen » aufgeführt sind;
 - die **eventuelle Zugehörigkeit einer gesamten Untergruppe zu abgeleiteten Typen**, die in der Spalte « abgeleitete Typen » durch die schwarz gedruckten Kennnummern angegeben sind;
 - das **Vorhandensein von modelleigenen Teilen der verschiedenen Typen** in den Untergruppen, die durch die eingeklammerten Kennnummern in der Spalte « abgeleitete Typen » angegeben sind;
- c) die **Bildtafeln** und entsprechenden **Ersatzteillisten** nachzuschlagen, wie in den Punkten 2 u. 3 des Abschnitts « Hinweise zum Gebrauch des Katalogs » angegeben (S. 8).

NOTICE - To find the spares shown and listed in the catalog proceed as follows:

- a) consult the « **Version list** » to find the **code number** of the **basic version** and of **variants**, if any of the vehicle involved;
- b) consult the « **Subgroup applicability** » index to find out:
 - the **subgroup applicability for the basic versions** which are indicated in the « Basic version » columns;
 - the **possible applicability of entire subgroups for the variants** which are indicated in column « Variants » with relevant codes printed in bold types;
 - the **existence in the subgroups, of spares specific for the variants**, which is indicated in column « Variants » with the relevant code Nos. in parentheses;
- c) consult the **plates** and relevant **spare parts lists** of the catalog, as directed in 2 and 3 « Use of the catalog » (page 9).

ADVERTENCIAS - Para buscar las piezas de repuesto reseñadas en el catálogo, hay que:

- a) conocer los **códigos** de las **versiones básicas** y de las **derivadas** (*si las hay*) del vehículo en cuestión, los que figuran en la « **Lista de versiones** »;
- b) consultar la tabla « **Validez de los subgrupos** » para conocer:
 - la **validez de los subgrupos para las versiones básicas**, indicada en las columnas « Versiones básicas »;
 - la **validez de subgrupos completos para las derivadas**, indicada en la columna « Derivadas » con los códigos en negrita;
 - si en los subgrupos hay **piezas de repuesto propias de las derivadas**, señalándose en la columna « Derivadas » con los códigos colocados entre paréntesis;
- c) consultar las **láminas** y las **listas de piezas de repuesto** respectivas, atendiendo a cuanto se explica en los puntos 2 y 3 de la pág. 10 « **Cómo se maneja el catálogo** ».

Fiat 850 T - VALIDITÀ DEI SOTTOGRUPPI

(XI-1970)

Validité des Sousgroupes

Gültigkeit der Untergruppen

Subgroup Applicability

Validez de los subgrupos

| Sgr. | Codici numerici | | | | | | Sgr. | Codici numerici | | | | | | Sgr. | Codici numerici | | | | | | | | | | | |
|---------|-----------------|------|---|--|--|--|---------|-----------------|------|---|--|--|--|---------|-----------------|------|---|--|--|--|------------|----|---|--|--|--|
| | Versioni base | | Versions-base Grundausführungen Basic Versions Versiones básicas | | | | | Varianti ● | | Variantes Abgeleitete Typen Variants Versiones | | | | | Versioni base | | Versions-base Grundausführungen Basic Versions Versiones básicas | | | | Varianti ● | | Variantes Abgeleitete Typen Variants Versiones | | | |
| | 01 | 02 | | | | | | 01 | 02 | | | | | | 01 | 02 | | | | | 01 | 02 | | | | |
| A0.01 | = | = | | | | | B1.05 | = | = | | | | | E1.01 | = | = | | | | | | | | | | |
| A1.01 | = | = | | | | | B2.01 | = | = | | | | | E1.01/1 | = | = | | | | | | | | | | |
| A1.02 | = | = | | | | | B2.04 | = | = | | | | | E1.02 | = | = | | | | | | | | | | |
| A1.03 | = | = | | | | | B2.07 | = | = | | | | | E1.02/1 | = | = | | | | | | | | | | |
| A1.05 | = | = | | | | | B2.10 | = | = | | | | | E1.07 | = | = | | | | | | | | | | |
| A1.06 | = | = | | | | | B2.24 | (01) | (02) | | | | | F1.01 | = | = | | | | | | | | | | |
| A1.07 | = | = | | | | | B4.01 | = | = | | | | | F2.01 | = | = | | | | | | | | | | |
| A2.01 | = | = | | | | | B4.04 | = | = | | | | | F3.01 | = | = | | | | | | | | | | |
| A2.02 | = | = | | | | | C1.01 | (01) | (02) | | | | | F4.01 | (01) | (02) | | | | | | | | | | |
| A2.03 | = | = | | | | | C1.02 | (01) | (02) | | | | | F5.01 | = | = | | | | | | | | | | |
| A2.03/1 | = | = | | | | | C1.06 | = | = | | | | | F5.03 | = | = | | | | | | | | | | |
| A2.03/2 | = | = | | | | | C1.07 | = | = | | | | | F5.05 | (01) | (02) | | | | | | | | | | |
| A2.04 | = | = | | | | | C1.07/1 | = | = | | | | | F6.02 | = | = | | | | | | | | | | |
| A2.05 | = | = | | | | | C1.30 | = | = | | | | | F6.02/1 | = | = | | | | | | | | | | |
| A2.06 | = | = | | | | | C1.32 | = | = | | | | | F6.08 | = | = | | | | | | | | | | |
| A2.21 | (01) | (02) | | | | | C1.35 | = | = | | | | | F6.14 | = | = | | | | | | | | | | |
| A2.23 | = | = | | | | | D2.01 | (01) | (02) | | | | | F6.14/1 | = | = | | | | | | | | | | |
| A2.55 | = | = | | | | | D2.02 | (01) | (02) | | | | | F6.29 | = | = | | | | | | | | | | |
| A2.56 | = | = | | | | | D2.10 | (01) | (02) | | | | | F6.29/1 | = | = | | | | | | | | | | |
| A3.01 | = | = | | | | | D3.01 | = | = | | | | | F6.29/2 | = | = | | | | | | | | | | |
| A3.02 | = | = | | | | | D3.02 | = | = | | | | | F6.29/3 | = | = | | | | | | | | | | |
| A4.01 | = | = | | | | | D3.05 | = | = | | | | | F6.32 | = | = | | | | | | | | | | |
| A4.02 | = | = | | | | | D3.10 | = | = | | | | | F6.32/1 | = | = | | | | | | | | | | |
| A4.03 | = | = | | | | | D3.10/1 | = | = | | | | | F6.34 | = | = | | | | | | | | | | |
| A4.09 | = | = | | | | | D3.14 | = | = | | | | | F6.35 | = | = | | | | | | | | | | |
| B1.01 | (01) | (02) | | | | | D3.16 | = | = | | | | | F6.65 | = | = | | | | | | | | | | |

= Valgono tutte le parti del sottogruppo indicato nella colonna Sgr.

(01), (02) ... Valgono le parti del sottogruppo contraddistinte da questi numeri, oltre a tutte le altre parti senza alcuna indicazione.

● I codici numerici stampati in neretto indicano la validità dell'intero sottogruppo per una variante; i codici numerici stampati fra parentesi indicano l'esistenza nel sottogruppo di parti proprie di varianti.

= Toutes les pièces du Sousgroupe indiqué à la colonne Sgr. sont valables.

(01), (02) ... les pièces valables sont celles portant ces chiffres et celles dépourvues de toute indication.

● Les codes numériques imprimés en caractère gras indiquent que tout le sousgroupe est valable pour une variante donnée; les codes numériques entre parenthèses indiquent que dans le sousgroupe il existe des pièces propres de variantes.

= alle Teile der in der Spalte « Sgr. » aufgeführten Untergruppe sind gültig.

(01), (02) ... die Teile sind gültig, die mit einer dieser Nummern versehen sind und ferner alle diejenigen ohne besondere Angabe.

● Die schwarz gedruckte Kennnummer gibt an, dass die gesamte Untergruppe für den betreffenden Typ gültig ist; die eingeklammerte Kennnummer gibt an, dass die Untergruppe modelleigene Teile des betreffenden Typs enthält.

= All parts of the Subgroups indicated under « Sgr. » are applicable.

(01), (02) ... Applicable parts are those marked off in the lists by these numbers plus all other parts without any indication.

● The bold-face code numbers indicate the applicability of the whole subgroup to one particular version; the parenthesized code numbers instead, mean that the subgroup in question includes also parts which are specific of the version(s) involved.

= Son válidas todas las piezas del subgrupo indicado en la columna Sgr.

(01), (02) ... Son válidas todas las piezas acompañadas de estos números, y además todas las que carecen de otras indicaciones.

● Los números de código en negrita indican la validez de todo el subgrupo para una versión; mientras que los números de código entre paréntesis, significan que en el subgrupo hay piezas propias de las versiones representadas.

● Los números de código en negrita indican la validez de todo el subgrupo para una versión; mientras que los números de código entre paréntesis, significan que en el subgrupo hay piezas propias de las versiones representadas.

| | INDICE DEI SOTTOGRUPPI | INDEX DES SOUSGROUPE | UNTERGRUPPEN- VERZEICHNIS | SUBGROUP INDEX | INDICE DE SUBGRUPOS |
|--------------|--|---|--|------------------------------------|---|
| A ---- | MOTORE | MOTEUR | MOTOR | ENGINE | MOTOR |
| A0 ---- | COMPLESSIVO MOTORE | ENSEMBLE MOTEUR | VOLLSTANDIGER MOTOR | ENGINE ASSEMBLY | CONJUNTO DEL MOTOR |
| A001 | MOTORE E SUPPORTI GRUPPI MOTOPROPULSORE | MOTEUR ET SUPPORTS DU GROUPE PROPULSEUR | MOTOR UND TRIEBWERK- LAGER | ENGINE AND POWER PLANT SUPPORTS | MOTOR Y ANCLAJE DE LA PLANTA MOTRIZ |
| * A1 ---- | ORGANI PRINCIPALI | ORGANES PRINCIPAUX | HAUPTORGANE | MAIN COMPONENTS | ORGANOS PRINCIPALES |
| A101 | BASAMENTO E TESTA CI- LINDRI | BATI ET CULASSE | KURBELGEHAUSE UND ZYLINDERKOPF | CRANKCASE AND CYLIN- DER HEAD | BLOQUE DE CILINDROS Y CULATA |
| A102 | COPPA E COPERCHI BA- SAMENTO | CARTER D HUILE ET COUVERCLES DE BATI | OLWANNE UND DECKEL DES KURBELGEHAUSES | OIL SUMP AND CRANK- CASE COVERS | CARTER DE ACEITE Y TAPAS DEL BLOQUE |
| A103 | ALBERO E VOLANO MOTORE | VILEBREQUIN ET VOLANT MOTEUR | KURBELWELLE UND SCHWUNGRAD | CRANKSHAFT AND FLY- WHEEL | CIGUENAL Y VOLANTE |
| A105 | BIELLE E STANTUFFI | BIELLES ET PISTONS | PLEUELSTANGEN UND KOLBEN | CONNECTING RODS AND PISTONS | BIELAS Y EMBOLOS |
| A106 | COMANDO DISTRIBUZIONE | COMMANDE DE DISTRI- BUTION | STEUERUNGSANTRIEB | CAMSHAFT DRIVE | PINONES DE LA DIS- TRIBUCION |
| A107 | DISTRIBUZIONE | DISTRIBUTION | STEUERUNG | VALVE GEAR | DISTRIBUCION |
| A2 ---- | ALIMENTAZIONE E SCA- RICO | ALIMENTATION ET ECHAPPEMENT | KRAFTSTOFFFORDERUNG UND AUSPUFF | FUEL AND EXHAUST SYSTEMS | ALIMENTACION Y ESCAPE |
| A201 | SERBATOIO COMBUSTIBILE E TUBAZIONI | RESERVOIR ET CANALI- SATIONS COMBUSTIBLE | KRAFTSTOFFTANK UND LEITUNGEN | FUEL TANK AND LINES | DEPOSITO DE COMBUS- TIBLE Y TUBERIAS |

| | | | | | |
|------|---------------------------------------|---|----------------------------------|--|-------------------------------------|
| A202 | POMPA ALIMENTAZIONE E TUBAZIONI | POMPE ET CANALISATIONS D'ALIMENTATION | KRAFTSTOFFPUMPE UND LEITUNGEN | FUEL PUMP AND LINES | BOMBA DE ALIMENTACION Y TUBERIAS |
| A203 | POMPA ALIMENTAZIONE (A203/1, /2,) | POMPE D'ALIMENTATION | KRAFTSTOFFPUMPE | FUEL PUMP | BOMBA DE ALIMENTACION |
| A204 | CARBURATORE E FILTRO ARIA | CARBURATEUR ET FILTRE A AIR | VERGASER UND LUFT- FILTER | CARBURETOR AND AIR CLEANER | CARBURADOR Y FILTRO DE AIRE |
| A205 | FILTRO ARIA | FILTRE A AIR | LUFTFILTER | AIR CLEANER | FILTRO DE AIRE |
| A206 | CARBURATORE | CARBURATEUR | VERGASER | CARBURETOR | CARBURADOR |
| A221 | COMANDI ACCELERATORE E CARBURATORE | COMMANDES D'ACCELE- RATEUR ET DE STARTER | GASREGULIERUNG UND VERGASER | CHOKE AND ACCELERATOR CONTROL LINKAGE | MANDOS DEL ACELERADOR Y STARTER |
| A223 | FILTRO ARIA | FILTRE A AIR | LUFTFILTER | AIR CLEANER | FILTRO DE AIRE |
| A255 | CONDOTTO DI SCARICO | CONDUIT D'ECHAPPE- MENT | AUSPUFFKRUMMER | EXHAUST MANIFOLD | COLECTOR DE ESCAPE |
| A256 | TUBAZIONE DI SCARICO | CANALISATION D'E- CHAPPEMENT | AUSPUFFLEITUNG | EXHAUST PIPE | TUBERIA DE ESCAPE |
| A3 | LUBRIFICAZIONE | GRAISSAGE | SCHMIERUNG | LUBRICATION SYSTEM | ENGRASE |
| A301 | LUBRIFICAZIONE | GRAISSAGE | SCHMIERUNG | LUBRICATION SYSTEM | SISTEMA DE ENGRASE |
| A302 | POMPA OLIO | POMPE A HUILE | ÖLPUMPE | OIL PUMP | BOMBA DE ACEITE |
| A4 | RAFFREDDAMENTO | REFROIDISSEMENT | MOTORKÜHLUNG | COOLING SYSTEM | REFRIGERACION |
| A401 | RADIATORE | RADIATEUR | KÜHLER | RADIATOR | RADIADOR |

| | | | | | |
|------------|---|---|--|---|-------------------------------------|
| A402 | POMPA ACQUA E TUBAZIONI | POMPE ET CANALISATIONS D'EAU | WASSERPUMPE UND LEITUNGEN | WATER PUMP AND LINES | BOMBA DE AGUA Y TUBERIAS |
| A403 | POMPA ACQUA | POMPE A EAU | WASSERPUMPE | WATER PUMP | BOMBA DE AGUA |
| A409 | VENTILATORE | VENTILATEUR | LUFTER | FAN | VENTILADOR |
| B ---- | TRASMISSIONE | TRANSMISSION | KRAFTÜBERTRAGUNG | POWER TRAIN | TRANSMISION |
| B1 ---- | INNESTO | EMBRAYAGE | KUPPLUNG | CLUTCH | EMBRAGUE |
| B101 | COMANDO DISINNESTO FRIZIONE | COMMANDE DE DEBRAYAGE | KUPPLUNGSBETÄTIGUNG | CLUTCH RELEASE CONTROL | SISTEMA DE EMBRAGUE |
| B105 | FRIZIONE | EMBRAYAGE | KUPPLUNG | CLUTCH | EMBRAGUE |
| B2 ---- | CAMBIO | BOITE DE VITESSES | WECHSELGETRIEBE | TRANSMISSION | CAMBIO DE VELOCIDADES |
| B201 | CAMBIO E DIFFERENZIALE SCATOLA E COPERCHI | BOITE ET DIFFERENTIEL, CARTER ET COUVERCLES | WECHSEL- UND AUSGLEICHGETRIEBE, GEHAUSE UND DECKEL | TRANSMISSION-AND-DIFFERENTIAL UNIT, CASING AND COVERS | CAMBIO Y DIFERENCIAL, CAJA Y TAPAS |
| B204 | RUOTISMI CAMBIO DI VELOCITA | ENGRENAGES DE BOITE DE VITESSES | ZAHNRÄDER UND WELLEN DES WECHSELGETRIEBES | TRANSMISSION GEARS | ENGRANAJES DEL CAMBIO |
| B207 | COMANDI ESTERNI CAMBIO DI VELOCITA | COMMANDES EXTERIEURES DE BOITE DE VITESSES | AUSSERE GETRIEBESCHALTUNG | GEARSHIFT OUTER CONTROLS | VARILLAJE DEL CAMBIO DE VELOCIDADES |
| B210 | COMANDI INTERNI CAMBIO DI VELOCITA | COMMANDES INTERIEURES DE BOITE DE VITESSES | INNERE GETRIEBESCHALTUNG | GEARSHIFT INNER CONTROLS | BARRAS DEL CAMBIO DE VELOCIDADES |
| B224 | SEGNALAZIONE VELOCITA E SUO COMANDO | COMPTEUR DE VITESSE ET SA COMMANDE | TACHOMETER UND SEIN ANTRIEB | SPEEDOMETER AND DRIVE | VELOCIMETRO Y SU ARRASTRE |

| B4 ---- | PUNTI | PONTS | ACHSEN | AXLES | PUENTES |
|------------|---|---|-----------------------------------|------------------------------------|--------------------------------|
| B401 | SEMIALBERI DIFFERENZIALE | ARBRES DE DIFFERENTIEL | ACHSWELLEN | AXLE SHAFTS | PALIERES |
| B404 | RUOTISMI RIDUZIONE E DIFFERENZIALE | ENGRENAGES DE REDUCTION ET DIFFERENTIEL | ACHSANTRIEB UND AUSGLEICHGETRIEBE | FINAL DRIVE AND DIFFERENTIAL GEARS | REDUCCION FINAL Y DIFERENCIAL |
| C ---- | FRENI | FREINS | BREMSEN | BRAKES | FRENOS |
| C1 ---- | FRENI RUOTE | FREINS AUX ROUES | RADBREMSEN | SERVICE BRAKES | FRENOS DE RUEDAS |
| C101 | COMANDO A PEDALE FRENI | COMMANDE AU PIED DE FREINS | BREMSFUSSHEBEL | BRAKE FOOT CONTROL | PEDAL DE FRENO |
| C102 | COMANDO IDRAULICO FRENI | COMMANDE HYDRAULIQUE DE FREINS | HYDRAULISCHE BREMSBETATIGUNG | BRAKE HYDRAULIC SYSTEM | SISTEMA DE FRENO HIDRAULICO |
| C106 | CILINDRO MAESTRO | MAITRE-CYLINDRE | HAUPTZYLINDER | MASTER CYLINDER | BOMBA |
| C107 | CILINDRO COMANDO GANASCE (C107/ 1 ,) | CYLINDRE DE COMMANDE MACHUIRES | RADBREMSZYLINDER | WHEEL CYLINDER | CILINDRO DE FRENO |
| C130 | FRENI RUOTE ANTERIORI | FREINS DE ROUES AV | VORDERRADBREMSEN | FRONT WHEEL BRAKES | FRENOS ANTERIORES |
| C132 | FRENI RUOTE POSTERIORI | FREINS DE ROUES AR | HINTERRADBREMSEN | REAR WHEEL BRAKES | FRENOS POSTERIORES |
| C135 | COMANDO A MANO FRENI | COMMANDE DE FREINS A MAIN | HANDBREMSBETATIGUNG | BRAKE HAND CONTROL | FRENO DE MANDO |
| D ---- | STERZO, SOSPENSIONI E RUOTE | DIRECTION, SUSPENSION ET ROUES | LENKUNG, AUFHANGUNG UND RADER | STEERING, SUSPENSION AND WHEELS | DIRECCION, SUSPENSION Y RUEDAS |

| D2 ---- | STERZO | DIRECTION | LENKUNG | STEERING SYSTEM | DIRECCION |
|------------|--|-------------------------------|--------------------------------------|--|--|
| D201 | COMANDO STERZO | COMMANDE DE DIRECTION | LENKGETRIEBE | STEERING GEAR | VOLANTE Y CAJA DE LA DIRECCION |
| D202 | SCATOLA STERZO | BOITIER DE DIRECTION | LENKGEHAUSE | STEERING BOX | CAJA DE LA DIRECCION |
| D210 | TIRANTERIA COMANDO STERZO | TIMONERIE DE DIRECTION | LENKGESTANGE | STEERING LINKAGE | TIMONERIA DE LA DIRECCION |
| D3 ---- | SUSPENSIONI E RUOTE | SUSPENSIONS ET ROUES | AUFHANGUNG UND RADER | SUSPENSIONS AND WHEELS | SUSPENSION Y RUEDAS |
| D301 | SUSPENSIONE ANTERIORE | SUSPENSION AV | VORDERRADAUFHANGUNG | FRONT SUSPENSION | SUSPENSION ANTERIOR |
| D302 | AMMORTIZZATORI E BARRE ANTERIORI | AMORTISSEURS ET BARRES AV | VORD.STOSSDAMPFER UND STABILISATOR | FRONT SHOCK ABSORBERS AND BARS | AMORTIGUADORES Y BARRAS ANTERIORES |
| D305 | SUSPENSIONE POSTERIORE | SUSPENSION AR | HINTERRADAUFHANGUNG | REAR SUSPENSION | SUSPENSION POSTERIOR |
| D310 | AMMORTIZZATORE (D310/ 1 ,) | AMORTISSEUR | STOSSDAMPFER | SHOCK ABSORBER | AMORTIGUADOR |
| D314 | FUSO A SNODO | FUSEE | ACHSSCHENKEL | STEERING KNUCKLE | MANGUETA |
| D316 | RUOTE | ROUES | RADER | WHEELS | RUEDAS |
| E1 ---- | RISCALDAMENTO, VENTILAZIONE INTERNA E VARI | CHAUFFAGE, AERATION ET DIVERS | HEIZUNG, BELUFTUNG UND VERSCHIEDENES | VENTILATION, HEATING AND MISCELLANEOUS EQUIPMENT | CALEFACCION, VENTILACION / ACCESORIOS VARIOS |
| E101 | RISCALDAMENTO E VENTILAZIONE (E101/ 1 ,) | CHAUFFAGE ET AERATION | HEIZUNG UND BELUFTUNG | VENTILATION AND HEATING SYSTEM | SISTEMA DE VENTILACION Y CALEFACCION |

| | | | | | |
|------------|--|-------------------------------------|-----------------------------------|------------------------------|----------------------------------|
| E102 | RISCALDATURE (E102/ 1 ,) | RECHAUFFEUR | HEIZGERAT | HEATER | CALORIFERO |
| E107 | LAVACRISTALLO | LAVE-GLACE | SCHEIBENWASCHER | WINDSHIELD WASHER | LAVA-PARABRISAS |
| F ---- | IMPIANTO ELETTRICO | INSTALLATION ELEC- TRIQUE | ELEKTRISCHE ANLAGE | ELECTRICAL SYSTEM | INSTALACION ELECTRICA |
| F1 ---- | ACCENSIONE | ALLUMAGE | ZUNDANLAGE | IGNITION EQUIPMENT | ENCENDIDO |
| F101 | ACCENSIONE MOTORE | ALLUMAGE MOTEUR | MOTORZUNDUNG | ENGINE IGNITION SYSTEM | ENCENDIDO DEL MOTOR |
| F2 ---- | AVVIAMENTO | DEMARRAGE | ANLASSEN | STARTING EQUIPMENT | ARRANQUE DEL MOTOR |
| F201 | AVVIAMENTO MOTORE | LANCERMENT DU MOTEUR | ANLASSEN DES MOTORS | ENGINE STARTING EQUIPMENT | ARRANQUE DEL MOTOR |
| F3 ---- | GENERATORE | GENERATRICE | STROMANLAGE | GENERATING EQUIPMENT | GENERADOR |
| F301 | GENERAZIONE DI CORREN- TE | GENERATRICE | STROMERZEUGUNG | CURRENT GENERATING SYSTEM | GENERADOR DE CORRIENTE |
| F4 ---- | ILLUMINAZIONE | ECLAIRAGE | BELEUCHTUNG | LIGHTING EQUIPMENT | ALUMBRADO |
| F401 | ILLUMINAZIONE ESTERNA ED INTERNA | ECLAIRAGE EXTERIEUR ET INTERIEUR | AUSSEN- UND INNEN- BELEUCHTUNG | OUTER AND INNER LIGHTING | ALUMBRADO EXTERIOR E INTERIOR |
| F5 ---- | ACCESSORI | ACCESSUIRES | ZUBEHÖR | ACCESSORIES | ACCESORIOS |
| F501 | SEGNALAZIONE DI AVVISO E DI MANOVRA | DISPOSITIFS DE SIGNALISATION | SIGNALISIERVORRICHTUNG | SIGNALLING DEVICES | APARATOS DE SENALI- ZACION |

| | | | | | |
|------------|--|--------------------------------|-------------------------------|---------------------------------|---------------------------------|
| F503 | SEGNALAZIONI DI FUN- ZIONAMENTO | TEMOINS DE FONCTION- NEMENT | ANZEIGEVORRICHTUNGEN | OPERATION INDICATORS | TESTIGOS DE FUNCIONA- MIENTO |
| F505 | ACCESSORI VARI | ACCESSOIRES DIVERS | VERSCHIEDENES ZUBEHÖR | MISCELLANEOUS AC- CESSORIES | ACCESORIOS VARIOS |
| F6 ---- | PARTI DI APPARECCHI | PIECES D APPAREILS | GERÄTEEINZELTEILE | COMPONENT PARTS | DESPIEZO DE APARATOS |
| F602 | DINAMO (F602/ 1 ,) | DYNAMO | LICHTMASCHINE | GENERATOR | DINAMO |
| F608 | MOTORINO DI AVVIAMENTO | DEMARREUR | ANLASSER | STARTER MOTOR | MOTOR DE ARRANQUE |
| F614 | DISTRIBUTORE DI ACCEN- SIONE (F614/ 1 ,) | ALLUMEUR | ZÜNDVERTEILER | IGNITION DISTRIBUTOR | DISTRIBUIDOR DE ENCEN- DIDO |
| F629 | PROIETTORE (F629/ 1 , / 2 , / 3 ,) | PROJECTEUR | SCHEINWERFER | HEADLAMP | PROYECTOR |
| F632 | FANALE ANTERIORE (F632/ 1 ,) | LANTERNE AV | VORDERE LEUCHTE | FRONT LAMP | LAMPARA ANTERIOR |
| F634 | FANALE POSTERIORE | LANTERNE AR | SCHLUSSLEUCHTE | TAIL LAMP | LAMPARA POSTERIOR |
| F635 | FANALE TARGA | FEU DE PLAQUE | NUMMERNSCHILDLEUCHTE | NUMBER PLATE LAMP | LAMPARA DE MATRICULA |
| F665 | TERGICRISTALLO (F665/ 1 , / 2 ,) | ESSUIE-GLACE | SCHEIBENWISCHER | WINDSHIELD WIPER | LIMPIA-PARABRISAS |
| L3 ---- | PROTEZIONE | PROTECTION | SCHUTZ- UND ABDECK- BLECHE | PROTECTIVE AND TRIM SHEETING | DEFENSAS |
| L302 | RIPARI | PROTECTIONS | ABDECKUNGEN UND DICHTUNGEN | PROTECTION ITEMS | ELEMENTOS DE PROTEC- CION |

| Z --- | DOTAZIONI | DOTATIONS | WERKZEUGE | KITS | EQUIPO |
|-----------|-----------|-----------|-----------|-------|--------------|
| Z1 --- | ATTREZZI | OUTILS | WERKZEUGE | TOOLS | HERRAMIENTAS |
| Z101 | ATTREZZI | OUTILS | WERKZEUGE | TOOLS | HERRAMIENTAS |

INDICE DELLE PARTI DI RICAMBIO
 INDEX DES PIECES DETACHEES - ERSATZTEIL-VERZEICHNIS - SPARE PART INDEX - INDICE DE PIEZAS DE REPUESTO

| N.ORDINAZ. | SGR. | N.ORDINAZ. | SGR. | N.ORDINAZ. | SGR. | N.ORDINAZ. | SGR. | N.ORDINAZ. | SGR. |
|------------|------|------------|---------|------------|------|------------|---------|------------|---------|
| 337176 | B401 | 849132 | D302 | 874761 | B210 | 898515 | A409 | 991724 | D301 |
| 341357 | A221 | 855956 | D301 | 875657 | D202 | 898877 | D210 | 991725 | D301 |
| 355300 | B210 | 855957 | D301 | 876015 | C102 | 898881 | D210 | 992273 | A201 |
| 368787 | D301 | 856026 | D302 | 876648 | B204 | 898882 | D210 | 994522 | D210 |
| 373648 | C130 | 856027 | D302 | 876731 | B201 | 899983 | D301 | 994845 | D202 |
| 373648 | C132 | 856226 | D301 | 876836 | A301 | 899984 | D301 | 994922 | C102 |
| 637410 | F608 | 857803 | C135 | 877205 | A101 | 899985 | D301 | 995345 | C130 |
| 672541 | F608 | 857807 | C135 | 877205 | B201 | 900358 | D314 | 995357 | D210 |
| 672948 | F608 | 857808 | C135 | 877217 | A301 | 900359 | D314 | 995358 | D210 |
| 672949 | F608 | 857810 | C135 | 877280 | A301 | 900360 | D314 | 996623 | A202 |
| 673196 | F608 | 857835 | C135 | 877289 | A302 | 901088 | D305 | 998802 | E102 |
| 692394 | C102 | 861570 | D202 | 877290 | A301 | 902071 | A102 | 998805 | E102 |
| 705857 | C107 | 861723 | F301 | 878166 | A001 | 902127 | A103 | 1900296 | A103 |
| 735625 | D202 | 863276 | C106 | 878196 | D314 | 902128 | A103 | 1900297 | A103 |
| 801611 | D202 | 867427 | C107 | | | 965041 | A102 | 1900298 | A103 |
| 805579 | F608 | 868199 | D202 | | | 965042 | A102 | 1900299 | A103 |
| 805581 | F608 | 869687 | C130 | 879129 | C102 | 965329 | C106 | 1900300 | A103 |
| 809064 | C102 | 869687 | C132 | 879138 | D301 | 965330 | C101 | 1900557 | A105 |
| 809065 | C102 | 870048 | C101 | 879140 | D301 | 965412 | C102 | 1900558 | A105 |
| 810550 | D202 | 870050 | B101 | 879141 | D301 | 966213 | C101 | 1900559 | A105 |
| 811731 | A221 | 870050 | C101 | 879145 | D301 | 966403 | A403 | 1900560 | A105 |
| 813101 | F608 | 870082 | B101 | 879385 | B207 | 967540 | B204 | 1900561 | A105 |
| 813149 | B210 | 870087 | B101 | 879448 | D301 | 971453 | D210 | 1900562 | A105 |
| 813980 | D202 | 870087 | C101 | 879449 | D301 | 972952 | A201 | 1900563 | A105 |
| 813981 | D202 | 870091 | B101 | 879830 | F101 | 973910 | B105 | 1900564 | A105 |
| 813983 | D202 | 870092 | B101 | 880471 | B101 | 974255 | C107/ 1 | 1900565 | A105 |
| 814106 | D301 | 870683 | D301 | 880649 | A201 | 974349 | C102 | 1900566 | A105 |
| 814109 | D301 | 870684 | D301 | 880673 | A221 | 978012 | B101 | 1900628 | A101 |
| 814119 | D210 | 870685 | D301 | 880733 | B101 | 978013 | B101 | 1900629 | A101 |
| 814253 | D202 | 870686 | D301 | 881431 | A001 | 978013 | C101 | 4005048 | E102 |
| 814310 | D210 | 870831 | C107/ 1 | 882492 | B224 | 978832 | A403 | 4007946 | C107/ 1 |
| 814313 | D210 | 871260 | E101 | 883175 | B201 | 978850 | E102 | 4008919 | C135 |
| 814314 | D210 | 871260 | E101/ 1 | 883323 | F602 | 978858 | E102 | 4009037 | D202 |
| 814488 | A401 | 871416 | E102 | 883944 | A102 | 978885 | E101/ 1 | 4009067 | D314 |
| 814489 | A401 | 871687 | D202 | 883946 | A102 | 978887 | E101 | 4009090 | C130 |
| 814635 | D316 | 872588 | D314 | 884873 | A403 | 978887 | E101/ 1 | 4010948 | F501 |
| 814677 | D302 | 872750 | D314 | 886015 | D301 | 978895 | E101 | 4013788 | B204 |
| 814838 | E102 | 872765 | D301 | 886016 | D301 | 983028 | B210 | 4017057 | F602 |
| 816446 | E102 | 872767 | D301 | 886308 | C130 | 983404 | A221 | 4017936 | E102 |
| 835349 | B101 | 872769 | D314 | 886308 | C132 | 984409 | E102 | 4017937 | E102 |
| 836212 | D302 | 872770 | D314 | 886429 | B101 | 984559 | D302 | 4017940 | D302 |
| 839306 | D301 | 872771 | D314 | 887752 | F301 | 984568 | D302 | 4019145 | F608 |
| 840440 | D202 | 872772 | D314 | 887914 | F301 | 986061 | E102 | 4019148 | F608 |
| 842581 | D301 | 873093 | B210 | 887915 | F301 | 986062 | E102 | 4019755 | B207 |
| 842582 | D301 | 874163 | A106 | 888122 | B101 | 986580 | E102 | 4024095 | F608 |
| 843807 | D314 | 874488 | F501 | 889229 | D301 | 986581 | E102 | 4029176 | A107 |
| 844892 | D210 | 874488 | F505 | 894040 | D305 | 987112 | A301 | 4033770 | F602 |
| 849123 | D301 | 874558 | A001 | 895759 | C130 | 989611 | F602 | 4037820 | B401 |
| 849128 | D302 | 874686 | A001 | 895759 | C132 | 989617 | F602 | 4039843 | A106 |
| 849128 | D305 | 874686 | D202 | 898514 | A409 | 991380 | A107 | 4043433 | C107 |

| N.ORDINAZ. | SGR. | N.ORDINAZ. | SGR. | N.ORDINAZ. | SGR. | N.ORDINAZ. | SGR. | N.ORDINAZ. | SGR. |
|------------|---------|------------|---------|------------|---------|------------|------|------------|---------|
| 4044416 | D305 | 4062328 | B101 | 4078284 | D202 | 4092109 | B204 | 4098978 | D210 |
| 4047799 | A204 | 4062432 | A221 | 4078286 | C101 | 4092119 | B204 | 4099013 | F401 |
| 4047897 | A204 | 4062788 | B105 | 4079566 | D202 | 4092122 | B204 | 4100503 | F505 |
| 4048471 | F608 | 4064079 | A204 | 4079567 | D202 | 4092123 | B204 | 4100505 | F505 |
| 4049003 | B207 | 4064592 | A202 | 4079568 | D202 | 4092124 | B204 | 4100576 | A204 |
| 4049917 | B101 | 4064759 | A301 | 4079569 | D202 | 4092125 | B204 | 4100579 | A402 |
| 4049933 | C101 | 4064973 | F301 | 4079570 | D202 | 4092518 | F101 | 4100581 | A402 |
| 4049934 | C101 | 4065246 | A403 | 4079571 | D202 | 4092712 | B201 | 4101431 | D305 |
| 4049937 | C101 | 4065247 | A402 | 4080533 | D316 | 4092758 | B101 | 4101670 | D305 |
| 4049939 | C101 | 4065615 | F602 | 4081257 | A202 | 4092818 | D301 | 4101759 | A102 |
| 4051375 | D202 | 4065381 | A301 | 4081258 | A202 | 4092849 | A221 | 4101760 | A102 |
| 4051959 | C130 | 4066512 | F501 | 4082454 | L302 | 4093095 | B201 | 4101761 | A101 |
| 4051960 | C130 | 4066659 | A201 | 4083236 | B204 | 4093096 | B201 | 4101772 | B201 |
| 4051961 | C132 | 4066861 | A201 | 4084545 | F301 | 4093104 | B210 | 4101773 | B201 |
| 4051962 | C132 | 4067186 | D202 | 4084701 | L302 | 4093106 | B210 | 4101774 | B201 |
| 4051963 | C132 | 4067223 | D201 | 4084715 | A106 | 4093113 | B224 | 4101850 | A103 |
| 4051971 | C135 | 4067224 | D202 | 4084910 | F101 | 4093114 | B224 | 4101969 | A107 |
| 4051972 | C135 | 4068143 | C135 | 4084946 | F665 | 4093115 | B224 | 4101975 | A301 |
| 4051973 | C135 | 4068261 | B101 | 4084946 | F665/ 1 | 4093186 | B201 | 4102053 | A301 |
| 4051974 | C135 | 4069103 | F501 | 4084946 | F665/ 2 | 4093187 | B201 | 4102056 | A301 |
| 4052463 | A101 | 4069342 | E101 | 4084947 | F665 | 4093268 | B207 | 4102094 | A402 |
| 4052518 | A301 | 4069342 | E101/ 1 | 4084947 | F665/ 1 | 4093279 | B207 | 4102095 | A402 |
| 4053520 | E101 | 4069344 | E101 | 4084947 | F665/ 2 | 4093295 | B207 | 4102160 | A107 |
| 4055358 | B401 | 4069344 | E101/ 1 | 4085845 | D201 | 4093434 | B404 | 4102593 | C135 |
| 4056224 | B201 | 4069346 | E101 | 4086754 | C102 | 4093440 | B404 | 4102860 | B207 |
| 4056225 | B201 | 4069346 | E101/ 1 | 4087042 | D201 | 4093441 | B404 | 4102863 | B207 |
| 4056690 | E102/ 1 | 4069349 | E101 | 4087137 | A256 | 4093442 | B404 | 4102867 | B207 |
| 4056844 | F301 | 4069349 | E101/ 1 | 4087370 | Z101 | 4093443 | B401 | 4102899 | B207 |
| 4057025 | C102 | 4069351 | E101 | 4088433 | A201 | 4093445 | B404 | 4103245 | A401 |
| 4057135 | A402 | 4069351 | E101/ 1 | 4088491 | D302 | 4093446 | B404 | 4103562 | A409 |
| 4057986 | A301 | 4069466 | D201 | 4088723 | D302 | 4093447 | B404 | 4103563 | A409 |
| 4057987 | A302 | 4070168 | C130 | 4091011 | A255 | 4093448 | B404 | 4103676 | A301 |
| 4057994 | A301 | 4070849 | F505 | 4091697 | Z101 | 4093449 | B404 | 4104612 | E102/ 1 |
| 4058451 | B101 | 4071012 | E102/ 1 | 4092057 | A256 | 4093450 | B404 | 4104921 | C102 |
| 4059152 | A221 | 4071394 | F101 | 4092081 | B204 | 4093451 | B404 | 4104931 | A409 |
| 4059160 | A221 | 4072798 | A301 | 4092082 | B204 | 4093452 | B404 | 4105008 | A221 |
| 4059161 | A221 | 4074043 | D202 | 4092083 | B204 | 4093455 | B401 | 4105288 | E102/ 1 |
| 4059166 | A221 | 4074250 | B210 | 4092090 | B204 | 4093457 | B401 | 4105291 | E102/ 1 |
| 4059171 | B207 | 4075394 | F602 | 4092091 | B204 | 4093480 | B404 | 4105405 | D210 |
| 4059488 | C101 | 4076162 | A301 | 4092092 | B204 | 4094901 | B401 | 4107390 | A102 |
| 4059537 | B210 | 4077271 | C101 | 4092093 | B204 | 4095844 | B404 | 4107391 | A102 |
| 4061015 | F608 | 4077589 | C102 | 4092094 | B204 | 4095846 | B404 | 4107400 | A301 |
| 4061033 | A401 | 4078087 | F505 | 4092095 | B204 | 4096095 | D305 | 4107401 | A301 |
| 4061296 | A221 | 4078088 | F505 | 4092098 | B204 | 4096096 | D305 | 4107832 | D210 |
| 4061411 | F608 | 4078089 | F505 | 4092099 | B204 | 4097392 | E101 | 4107833 | D210 |
| 4061733 | A409 | 4078274 | B101 | 4092100 | B204 | 4097393 | E102 | 4107850 | A402 |
| 4061744 | A409 | 4078276 | B101 | 4092101 | B204 | 4097394 | E102 | 4108236 | A403 |
| 4061785 | A409 | 4078278 | D201 | 4092103 | B204 | 4097395 | E102 | 4108237 | A403 |
| 4062326 | A221 | 4078279 | D202 | 4092104 | B204 | 4097813 | D314 | 4108432 | D210 |
| 4062527 | A221 | 4078281 | D202 | 4092105 | B204 | 4097814 | D314 | 4108433 | D210 |

| N.ORDINAZ. | SGR. | N.ORDINAZ. | SGR. | N.ORDINAZ. | SGR. | N.ORDINAZ. | SGR. | N.ORDINAZ. | SGR. |
|------------|---------|------------|---------|------------|---------|------------|---------|------------|---------|
| 4108526 | C135 | 4115453 | C106 | 4122045 | E102/ 1 | 4133307 | F301 | 4140647 | A106 |
| 4108527 | C135 | 4115454 | C107 | 4122046 | E102/ 1 | 4133319 | A107 | 4140883 | F301 |
| 4108533 | C132 | 4115466 | A402 | 4122230 | B207 | 4133520 | A107 | 4141073 | B204 |
| 4108534 | C132 | 4115513 | A402 | 4122566 | A221 | 4134176 | F505 | 4141126 | A105 |
| 4108538 | B401 | 4115527 | A255 | 4122677 | A105 | 4134568 | F401 | 4141128 | A105 |
| 4108542 | B401 | 4116077 | C135 | 4122938 | B401 | 4134598 | F608 | 4141129 | A105 |
| 4108912 | B401 | 4116080 | C135 | 4122946 | A103 | 4135279 | F501 | 4141130 | A105 |
| 4108912 | C132 | 4116293 | A106 | 4123577 | D316 | 4135280 | F501 | 4141131 | A105 |
| 4109024 | A103 | 4116707 | A256 | 4123639 | D305 | 4135987 | A107 | 4141558 | E102/ 1 |
| 4109225 | F608 | 4116709 | A256 | 4124060 | A221 | 4135988 | A401 | 4141659 | E102/ 1 |
| 4109227 | F608 | 4116893 | B401 | 4124081 | E101 | 4136215 | B201 | 4141676 | F503 |
| 4109228 | F608 | 4117218 | A301 | 4124082 | E101 | 4136610 | C135 | 4141677 | F503 |
| 4109262 | D305 | 4117697 | F301 | 4124083 | E101 | 4136612 | C135 | 4141678 | F503 |
| 4109263 | D305 | 4117733 | F301 | 4124093 | D302 | 4137238 | A221 | 4141679 | F503 |
| 4109335 | F608 | 4117734 | F301 | 4124156 | B401 | 4137242 | B101 | 4141757 | B101 |
| 4109372 | A103 | 4117875 | D210 | 4124170 | D301 | 4137250 | B207 | 4142061 | A201 |
| 4109374 | A105 | 4117878 | A201 | 4124626 | A402 | 4137251 | B207 | 4142148 | B201 |
| 4109379 | A402 | 4117882 | F629 | 4125001 | A107 | 4137252 | B207 | 4142183 | A107 |
| 4109429 | A107 | 4117882 | F629/ 1 | 4125948 | C102 | 4137255 | B224 | 4142528 | C132 |
| 4109842 | A409 | 4118071 | F629/ 2 | 4126126 | Z101 | 4137259 | A001 | 4143103 | F301 |
| 4109901 | A204 | 4118140 | A205 | 4127151 | A221 | 4137262 | A001 | 4143464 | F301 |
| 4109921 | F501 | 4118190 | C130 | 4127208 | E102/ 1 | 4137392 | E101 | 4143730 | A202 |
| 4109968 | A301 | 4118191 | C132 | 4127431 | B204 | 4137392 | E101/ 1 | 4144240 | F602 |
| 4110283 | D316 | 4118682 | F101 | 4127470 | A107 | 4137393 | E101 | 4144477 | B401 |
| 4110530 | A205 | 4119133 | D210 | 4127471 | A107 | 4137393 | E101/ 1 | 4144699 | F602 |
| 4110658 | F201 | 4119498 | B204 | 4127533 | A107 | 4137444 | B404 | 4144700 | F301 |
| 4110775 | A204 | 4119858 | F602 | 4127886 | D301 | 4137503 | F503 | 4144701 | F602 |
| 4110852 | F602 | 4120155 | A205 | 4127971 | A255 | 4137654 | B204 | 4144918 | A202 |
| 4111194 | F608 | 4120156 | A205 | 4128720 | F629/ 3 | 4137655 | B204 | 4145195 | B404 |
| 4111201 | A103 | 4120156 | A223 | 4128930 | A001 | 4137656 | B204 | 4145448 | F602 |
| 4111221 | F608 | 4120371 | F201 | 4128992 | A001 | 4137657 | B204 | 4145563 | F602 |
| 4111267 | B207 | 4120696 | F301 | 4129702 | D201 | 4137658 | B204 | 4145587 | A101 |
| 4111395 | A301 | 4121222 | A205 | 4129703 | D201 | 4137659 | B204 | 4145810 | A201 |
| 4111458 | D314 | 4121222 | A223 | 4130090 | E102/ 1 | 4137660 | B204 | 4146257 | B201 |
| 4111460 | D314 | 4121320 | E102/ 1 | 4130105 | D201 | 4137661 | B204 | 4146350 | A402 |
| 4111522 | B204 | 4121362 | A001 | 4130247 | A107 | 4137662 | B204 | 4146606 | B210 |
| 4111525 | B204 | 4121363 | A001 | 4130281 | A106 | 4137663 | B204 | 4146908 | A102 |
| 4111635 | D305 | 4121373 | A001 | 4130867 | A301 | 4137699 | A202 | 4146970 | E107 |
| 4112049 | F201 | 4121599 | B401 | 4130996 | A221 | 4137700 | A202 | 4146971 | E107 |
| 4112319 | A107 | 4121600 | B401 | 4132001 | F101 | 4137948 | E102/ 1 | 4146972 | E107 |
| 4112597 | B105 | 4121933 | A204 | 4132002 | F101 | 4138003 | E102/ 1 | 4146996 | D201 |
| 4112763 | B101 | 4122018 | E102/ 1 | 4132032 | E102/ 1 | 4138736 | B404 | 4147065 | D305 |
| 4113746 | D210 | 4122022 | E102/ 1 | 4132202 | F101 | 4138766 | A403 | 4147149 | C130 |
| 4113761 | A403 | 4122024 | E102/ 1 | 4132369 | A256 | 4139087 | E101 | 4147149 | C132 |
| 4114059 | A301 | 4122034 | E101/ 1 | 4132746 | F602 | 4139087 | E101/ 1 | 4147476 | A107 |
| 4114340 | D301 | 4122036 | E101/ 1 | 4132839 | A301 | 4139216 | B224 | 4149155 | A221 |
| 4114341 | D301 | 4122037 | E101/ 1 | 4132867 | A204 | 4139217 | B224 | 4149485 | F401 |
| 4114513 | D305 | 4122038 | E101/ 1 | 4132984 | A101 | 4139220 | F632 | 4149486 | F401 |
| 4115285 | A202 | 4122042 | E102/ 1 | 4133064 | A101 | 4140631 | A401 | 4150620 | E107 |
| 4115451 | C107/ 1 | 4122044 | E102/ 1 | 4133175 | D201 | 4140633 | A401 | 4150625 | A256 |

| N.ORDINAZ. | SGR. | N.ORDINAZ. | SGR. | N.ORDINAZ. | SGR. | N.ORDINAZ. | SGR. | N.ORDINAZ. | SGR. |
|------------|---------|------------|---------|------------|---------|------------|---------|------------|---------|
| 4150892 | C102 | 4166524 | F629/ 2 | 4182194 | A302 | 4198696 | F503 | 4218561 | F301 |
| 4151152 | A221 | 4166524 | F629/ 3 | 4182197 | A302 | 4198915 | B204 | 4219824 | A103 |
| 4151243 | A301 | 4166902 | F602 | 4182199 | A302 | 4200679 | F501 | 4220570 | B105 |
| 4151244 | A301 | 4167711 | A202 | 4182365 | A301 | 4204378 | B210 | 4220646 | A221 |
| 4153008 | A401 | 4167824 | C102 | 4183030 | F505 | 4204682 | B210 | 4220732 | B105 |
| 4153055 | A401 | 4169420 | B207 | 4183577 | A107 | 4204683 | B210 | 4221428 | A401 |
| 4153056 | A409 | 4169421 | B207 | 4183781 | A102 | 4204684 | B210 | 4221773 | A001 |
| 4153427 | E101/ 1 | 4170935 | B210 | 4183785 | A102 | 4204685 | B210 | 4221815 | C130 |
| 4153467 | C130 | 4170939 | B210 | 4183787 | A102 | 4205911 | D305 | 4221815 | C132 |
| 4153468 | C130 | 4171019 | C102 | 4183789 | A301 | 4206620 | F301 | 4223875 | F101 |
| 4153469 | C130 | 4171021 | C102 | 4183791 | A301 | 4206623 | F301 | 4224658 | B207 |
| 4153472 | C130 | 4171023 | C102 | 4183825 | F503 | 4207508 | A105 | 4225602 | D210 |
| 4154313 | A402 | 4171025 | C102 | 4183932 | A105 | 4207509 | A105 | 4225603 | D210 |
| 4155663 | F505 | 4171027 | C102 | 4183934 | A105 | 4207917 | E101/ 1 | 4225877 | D210 |
| 4155831 | F401 | 4171029 | C102 | 4183935 | A105 | 4207919 | E102/ 1 | 4226205 | E107 |
| 4155834 | F632 | 4171031 | C102 | 4183936 | A105 | 4207920 | E102/ 1 | 4226206 | E107 |
| 4155834 | F632/ 1 | 4171033 | C102 | 4184057 | A107 | 4208898 | A301 | 4226384 | D201 |
| 4157304 | F614/ 1 | 4171035 | C102 | 4184096 | A107 | 4209334 | A101 | 4226500 | D201 |
| 4158581 | E102/ 1 | 4171038 | D305 | 4184935 | A105 | 4209427 | E102/ 1 | 4226601 | D201 |
| 4159085 | A221 | 4171039 | D305 | 4184937 | A105 | 4209530 | E102/ 1 | 4226602 | D201 |
| 4159088 | A221 | 4171159 | C102 | 4184938 | A105 | 4209638 | A403 | 4226671 | B105 |
| 4159095 | A221 | 4171379 | C102 | 4184939 | A105 | 4209701 | A402 | 4229021 | A106 |
| 4159273 | F608 | 4171381 | C102 | 4185706 | A409 | 4209812 | F301 | 4230532 | B201 |
| 4159474 | A401 | 4171383 | C102 | 4186650 | F101 | 4209842 | B101 | 4230534 | D201 |
| 4160019 | A202 | 4172068 | A403 | 4186651 | A402 | 4210561 | B207 | 4231248 | A103 |
| 4160209 | A202 | 4172071 | F301 | 4186705 | A256 | 4210562 | B207 | 4231849 | E102/ 1 |
| 4160679 | F505 | 4172086 | A403 | 4186706 | A256 | 4210963 | C102 | 4231850 | E102/ 1 |
| 4160724 | D301 | 4172087 | A403 | 4187017 | A107 | 4211135 | A401 | 4231854 | E102/ 1 |
| 4160778 | D301 | 4173118 | A201 | 4187024 | A107 | 4211356 | A409 | 4232117 | B204 |
| 4160779 | D301 | 4174484 | A107 | 4187025 | A107 | 4212140 | B201 | 4232277 | A001 |
| 4161222 | A401 | 4174485 | A107 | 4187027 | A103 | 4212616 | F101 | 4232279 | A107 |
| 4161438 | F401 | 4176046 | B401 | 4187096 | A402 | 4214786 | A204 | 4232280 | A204 |
| 4161442 | F632/ 1 | 4176048 | B401 | 4187241 | Z101 | 4214788 | A204 | 4232281 | A204 |
| 4161705 | B207 | 4176631 | A401 | 4187674 | A105 | 4214789 | A223 | 4232283 | A301 |
| 4162093 | F401 | 4173587 | A401 | 4188125 | Z101 | 4214792 | A204 | 4232606 | A301 |
| 4162152 | F602 | 4178589 | A402 | 4188275 | A103 | 4214793 | A223 | 4232749 | F503 |
| 4162239 | F602 | 4179947 | F665 | 4188686 | A101 | 4214794 | A204 | 4232810 | D201 |
| 4162466 | B401 | 4179947 | F665/ 1 | 4188690 | A255 | 4214796 | A223 | 4232823 | F501 |
| 4164122 | A105 | 4179947 | F665/ 2 | 4189035 | F101 | 4215205 | A101 | 4232826 | F501 |
| 4164123 | A105 | 4180494 | B204 | 4189036 | F101 | 4215206 | A101 | 4232990 | A105 |
| 4164124 | A105 | 4180561 | C102 | 4189076 | A402 | 4215207 | A101 | 4232992 | A105 |
| 4164126 | A105 | 4180655 | F505 | 4189130 | A107 | 4215898 | A223 | 4232993 | A105 |
| 4164127 | A105 | 4180720 | F503 | 4189131 | A107 | 4216028 | C130 | 4232994 | A105 |
| 4164128 | A105 | 4180721 | F401 | 4189860 | B201 | 4216074 | E107 | 4233680 | A409 |
| 4165210 | F501 | 4180725 | F505 | 4189968 | B224 | 4216081 | E107 | 4233713 | F503 |
| 4165211 | F301 | 4181523 | A402 | 4193758 | A204 | 4216180 | C132 | 4233845 | A204 |
| 4165694 | D202 | 4181663 | A201 | 4194300 | A101 | 4216504 | F503 | 4233866 | A001 |
| 4165696 | D202 | 4181680 | A103 | 4197228 | E101 | 4217524 | A401 | 4233870 | A001 |
| 4166524 | F629 | 4181979 | B404 | 4197228 | E101/ 1 | 4218041 | F301 | 4234388 | E101/ 1 |
| 4166524 | F629/ 1 | 4182193 | A301 | 4198692 | F401 | 4218479 | A001 | 4234405 | A001 |
| | | | | | | | | * 4230797 | C107 |
| | | | | | | | | * 4230797 | C107/ 1 |

| N.ORDINAZ. | SGR. | N.ORDINAZ. | SGR. | N.ORDINAZ. | SGR. | N.ORDINAZ. | SGR. | N.ORDINAZ. | SGR. |
|------------|---------|------------|---------|------------|---------|------------|---------|------------|---------|
| 4235803 | F401 | 9904710 | A206 | 9908085 | D310/ 1 | 9911219 | A206 | 9913298 | F665/ 1 |
| 4235805 | D201 | 9904811 | A206 | 9908086 | D310 | 9911220 | A206 | 9913298 | F665/ 2 |
| 4235929 | A401 | 9904841 | A203 | 9908086 | D310/ 1 | 9911221 | A206 | 9913299 | F665 |
| 4235986 | F401 | 9904851 | A203 | 9908087 | D310 | 9911222 | A206 | 9913299 | F665/ 1 |
| 4236850 | F401 | 9904983 | A206 | 9908087 | D310/ 1 | 9911224 | A206 | 9913299 | F665/ 2 |
| 4236850 | F632 | 9905030 | A206 | 9908089 | D310/ 1 | 9911225 | A206 | 9913309 | F665/ 1 |
| 4236850 | F632/ 1 | 9905070 | A206 | 9908090 | D310/ 1 | 9911226 | A206 | 9913310 | F665 |
| 4236991 | F501 | 9905071 | A206 | 9908247 | D310/ 1 | 9911245 | F614 | 9913324 | F665 |
| 4237035 | F401 | 9905615 | D310/ 1 | 9908248 | D310/ 1 | 9911245 | F614/ 1 | 9913500 | A206 |
| 4237150 | F401 | 9905617 | D310 | 9908251 | D310/ 1 | 9911278 | F665/ 2 | 9913504 | F602/ 1 |
| 4237152 | F401 | 9905617 | D310/ 1 | 9908272 | F635 | 9911279 | F665 | 9913609 | A203/ 2 |
| 4237192 | F401 | 9905619 | D310 | 9908369 | F665 | 9911279 | F665/ 1 | 9913843 | F614 |
| 4237198 | F401 | 9905619 | D310/ 1 | 9908369 | F665/ 1 | 9911279 | F665/ 2 | 9913843 | F614/ 1 |
| 4237445 | A107 | 9905621 | D310 | 9908369 | F665/ 2 | 9911318 | A203 | 9913844 | F614 |
| 4237469 | F501 | 9905622 | D310 | 9908434 | F665 | 9911476 | A203/ 2 | 9913844 | F614/ 1 |
| 4237472 | F501 | 9905622 | D310/ 1 | 9908434 | F665/ 1 | 9911535 | F665/ 1 | 9913848 | F614 |
| 4237577 | F503 | 9905624 | D310 | 9908434 | F665/ 2 | 9911535 | F665/ 2 | 9913848 | F614/ 1 |
| 4237582 | F401 | 9905624 | D310/ 1 | 9908435 | F665 | 9911536 | F665 | 9913849 | F614 |
| 4237626 | F503 | 9905628 | D310/ 1 | 9908542 | A206 | 9911536 | F665/ 1 | 9913849 | F614/ 1 |
| 4237678 | F501 | 9905634 | D310 | 9908604 | D310/ 1 | 9911536 | F665/ 2 | 9913850 | F614 |
| 4237698 | A101 | 9905638 | D310 | 9908650 | A206 | 9911537 | F665 | 9913850 | F614/ 1 |
| 4237782 | F401 | 9905638 | D310/ 1 | 9908971 | F665 | 9911537 | F665/ 1 | 9913854 | F614 |
| 4237819 | A201 | 9905643 | D310/ 1 | 9908971 | F665/ 1 | 9911537 | F665/ 2 | 9913854 | F614/ 1 |
| 4238008 | F401 | 9905644 | D310/ 1 | 9908971 | F665/ 2 | 9911538 | F665/ 1 | 9913855 | F614 |
| 4238020 | F401 | 9905731 | D310/ 1 | 9909098 | F602/ 1 | 9911538 | F665/ 2 | 9913855 | F614/ 1 |
| 4238097 | F503 | 9905732 | D310/ 1 | 9909321 | D310 | 9911539 | F665 | 9913858 | F614 |
| 4238877 | F501 | 9905735 | D310 | 9909323 | D310/ 1 | 9911539 | F665/ 1 | 9913858 | F614/ 1 |
| 4239196 | F401 | 9905736 | D310 | 9909452 | F602/ 1 | 9911539 | F665/ 2 | 9913859 | F614 |
| 4240689 | F401 | 9906837 | A206 | 9909480 | D310/ 1 | 9911540 | F665 | 9913859 | F614/ 1 |
| 4241318 | F401 | 9906843 | D310 | 9909481 | D310 | 9911540 | F665/ 1 | 9913860 | F614 |
| 4241894 | F401 | 9906844 | D310/ 1 | 9909508 | D310 | 9911540 | F665/ 2 | 9913860 | F614/ 1 |
| 4242005 | A409 | 9906845 | D310/ 1 | 9909508 | D310/ 1 | 9911541 | F665 | 9913861 | F614 |
| 4242128 | A001 | 9907120 | F665 | 9909523 | F635 | 9911541 | F665/ 1 | 9913861 | F614/ 1 |
| 4242257 | B224 | 9907120 | F665/ 1 | 9910053 | A203/ 2 | 9911541 | F665/ 2 | 9913862 | F614 |
| 4242258 | B224 | 9907120 | F665/ 2 | 9910054 | A203/ 2 | 9911543 | F665 | 9913862 | F614/ 1 |
| 4242306 | F401 | 9907256 | A206 | 9910066 | A203/ 2 | 9911543 | F665/ 1 | 9913865 | F614 |
| 4242749 | F401 | 9907257 | A206 | 9910762 | A206 | 9911543 | F665/ 2 | 9913869 | F635 |
| 9902084 | F602/ 1 | 9907261 | A206 | 9910771 | A206 | 9911719 | D310/ 1 | 9913871 | F629 |
| 9902586 | F614 | 9907780 | A206 | 9910772 | A206 | 9911720 | D310/ 1 | 9913871 | F629/ 1 |
| 9902586 | F614/ 1 | 9907814 | A206 | 9910779 | A206 | 9911736 | F665 | 9913871 | F629/ 2 |
| 9902678 | F602/ 1 | 9907861 | A206 | 9910780 | A206 | 9911739 | F665 | 9913871 | F629/ 3 |
| 9903159 | F602/ 1 | 9907862 | A206 | 9910783 | A206 | 9911761 | F602/ 1 | 9913873 | F629 |
| 9903319 | F614 | 9907866 | A206 | 9910784 | A206 | 9911761 | F665/ 1 | 9913873 | F629/ 1 |
| 9903319 | F614/ 1 | 9908079 | D310 | 9910785 | A206 | 9911761 | F665/ 2 | 9913873 | F629/ 2 |
| 9903367 | F614 | 9908080 | D310 | 9910787 | A206 | 9912162 | A203/ 1 | 9913873 | F629/ 3 |
| 9903367 | F614/ 1 | 9908081 | D310 | 9910788 | A206 | 9912166 | A203/ 1 | 9913875 | A206 |
| 9904577 | A206 | 9903081 | D310/ 1 | 9911213 | D310 | 9912173 | A206 | 9913876 | A206 |
| 9904667 | A206 | 9908084 | D310 | 9911214 | D310 | 9912909 | D310 | 9913877 | A206 |
| 9904687 | A206 | 9908084 | D310/ 1 | 9911217 | A206 | 9912912 | D310 | 9913878 | A206 |
| 9904693 | A206 | 9908085 | D310 | 9911218 | A206 | 9913298 | F665 | 9913989 | A203/ 2 |

| N.ORDINAZ. | SGR. | N.ORDINAZ. | SGR. | N.ORDINAZ. | SGR. | N.ORDINAZ. | SGR. | N.ORDINAZ. | SGR. |
|------------|---------|------------|---------|------------|---------|------------|---------|------------|---------|
| 9914001 | F602/ 1 | 9915398 | F665 | 9921478 | A206 | 10373611 | E102 | 10517070 | C130 |
| 9914074 | A206 | 9915898 | F665/ 1 | 9921479 | A206 | 10375101 | F608 | 10517070 | C132 |
| 9914075 | A206 | 9915898 | F665/ 2 | 9921480 | A206 | 10396780 | A221 | 10517470 | D202 |
| 9914149 | A206 | 9915905 | F614 | 9921482 | A206 | 10418301 | B224 | 10519201 | E102/ 1 |
| 9914150 | A206 | 9915905 | F614/ 1 | 9921817 | F602/ 1 | 10516470 | A101 | 10519201 | F634 |
| 9914151 | A206 | 9915910 | F614 | 9921818 | F602/ 1 | 10516470 | A204 | 10519301 | A221 |
| 9914231 | F614 | 9915913 | F614 | 9921819 | F602/ 1 | 10516470 | A221 | 10519301 | E101 |
| 9914231 | F614/ 1 | 9915913 | F614/ 1 | 9921820 | F602/ 1 | 10516470 | A401 | 10519301 | E101/ 1 |
| 9914303 | F665 | 9915963 | A203/ 2 | 9922156 | F634 | 10516470 | A402 | 10519301 | F101 |
| 9914338 | A206 | 9915964 | A203/ 2 | 9922157 | F634 | 10516470 | A409 | 10519301 | F401 |
| 9914349 | F614 | 9915965 | A203/ 2 | 9922158 | F634 | 10516470 | B101 | 10519301 | F501 |
| 9914349 | F614/ 1 | 9916051 | F655 | 9922159 | F634 | 10516470 | B105 | 10519301 | F608 |
| 9914425 | F602/ 1 | 9916051 | F665/ 1 | 10004910 | B101 | 10516470 | D210 | 10519401 | F602 |
| 9914426 | F602/ 1 | 9916051 | F665/ 2 | 10006305 | A221 | 10516470 | F301 | 10519601 | A201 |
| 9914428 | F602/ 1 | 9916239 | F602/ 1 | 10006705 | A221 | 10516470 | F602 | 10519601 | A204 |
| 9914429 | F602/ 1 | 9916356 | F614 | 10115501 | B224 | 10516470 | F602/ 1 | 10519601 | A409 |
| 9914430 | F602/ 1 | 9916356 | F614/ 1 | 10158200 | A107 | 10516470 | F665/ 1 | 10519601 | C102 |
| 9914431 | F602/ 1 | 9916592 | F614/ 1 | 10158301 | A101 | 10516470 | F665/ 2 | 10519601 | C135 |
| 9914433 | F602/ 1 | 9916596 | F655 | 10158301 | A103 | 10516470 | L302 | 10519601 | F608 |
| 9914434 | F602/ 1 | 9916741 | A203/ 2 | 10158501 | A101 | 10516471 | F501 | 10520001 | D305 |
| 9914435 | F602/ 1 | 9917343 | D310/ 1 | 10158501 | A103 | 10516670 | A001 | 10615370 | F401 |
| 9914436 | F602/ 1 | 9917567 | A203 | 10159901 | A101 | 10516670 | A107 | 10725911 | F301 |
| 9914441 | F602/ 1 | 9917572 | A203 | 10168590 | A201 | 10516670 | A256 | 10725911 | F602 |
| 9914442 | F602/ 1 | 9917588 | F629 | 10168590 | A202 | 10516670 | A401 | 10728111 | E102 |
| 9914443 | F602/ 1 | 9917588 | F629/ 1 | 10170990 | A201 | 10516670 | A402 | 10734101 | E102 |
| 9914445 | F602/ 1 | 9917588 | F629/ 2 | 10170990 | A202 | 10516670 | A409 | 10734201 | A221 |
| 9914446 | F602/ 1 | 9917588 | F629/ 3 | 10170990 | C102 | 10516670 | B101 | 10734201 | B101 |
| 9914448 | F602/ 1 | 9917763 | A206 | 10196901 | F608 | 10516670 | B201 | 10734201 | C132 |
| 9914449 | F602/ 1 | 9917764 | A206 | 10205710 | F602 | 10516670 | B404 | 10734201 | C135 |
| 9914450 | F602/ 1 | 9917804 | D310 | 10205820 | A403 | 10516670 | C102 | 10734201 | E102/ 1 |
| 9914451 | F602/ 1 | 9917805 | D310 | 10205920 | A106 | 10516670 | D201 | 10734201 | F608 |
| 9914753 | A203 | 9917806 | D310 | 10257260 | E101 | 10516670 | D202 | 10734301 | C101 |
| 9914759 | A203 | 9918288 | F665/ 1 | 10263160 | C102 | 10516670 | D210 | 10734601 | D210 |
| 9914760 | A203 | 9918288 | F665/ 2 | 10263360 | E101/ 1 | 10516670 | D305 | 10734601 | D301 |
| 9914761 | A203 | 9918293 | F665/ 1 | 10269450 | A101 | 10516670 | F101 | 10734801 | B401 |
| 9914763 | A203 | 9918293 | F665/ 2 | 10269950 | A101 | 10516670 | F301 | 10735880 | F602 |
| 9914764 | A206 | 9918668 | A203/ 1 | 10279560 | A301 | 10516670 | F501 | 10788811 | A221 |
| 9915235 | A206 | 9919190 | F614 | 10280060 | A301 | 10516670 | F608 | 10792411 | D210 |
| 9915263 | A203 | 9919190 | F614/ 1 | 10282460 | A402 | 10516670 | A001 | 10793411 | D210 |
| 9915320 | A203 | 9919191 | F614 | 10287085 | E101 | 10516870 | B101 | 10793411 | D301 |
| 9915378 | F665/ 1 | 9919191 | F614/ 1 | 10287085 | E101/ 1 | 10516870 | B201 | 10794011 | A201 |
| 9915378 | F665/ 2 | 9919192 | F614 | 10290690 | A402 | 10516870 | B401 | 10794011 | E102/ 1 |
| 9915389 | F614 | 9919192 | F614/ 1 | 10290690 | E101 | 10516870 | B404 | 10794011 | F634 |
| 9915389 | F614/ 1 | 9919423 | F655/ 1 | 10290690 | E101/ 1 | 10516870 | C130 | 10795001 | A221 |
| 9915394 | F665/ 2 | 9919423 | F665/ 2 | 10291290 | A402 | 10516870 | C132 | 10796301 | C135 |
| 9915396 | F665/ 2 | 9919964 | F602/ 1 | 10291490 | A201 | 10516870 | D201 | 10797001 | D210 |
| 9915694 | A203/ 1 | 9919970 | F635 | 10292190 | A204 | 10516870 | D301 | 10858090 | F401 |
| 9915695 | A203/ 1 | 9920005 | A206 | 10298350 | A201 | 10516870 | D305 | 10858390 | F503 |
| 9915832 | A203/ 2 | 9921162 | A206 | 10298350 | A401 | 10516870 | F301 | 10863090 | F401 |
| 9915834 | A203/ 2 | 9921477 | A206 | 10298460 | A301 | 10517070 | B201 | 10902121 | A102 |

| N.ORDINAZ. | SGR. | N.ORDINAZ. | SGR. | N.ORDINAZ. | SGR. | N.ORDINAZ. | SGR. | N.ORDINAZ. | SGR. |
|------------|---------|------------|---------|------------|---------|------------|---------|------------|---------|
| 10902221 | A102 | 12163911 | C132 | 12644401 | F301 | 13825711 | A221 | 14522421 | Z101 |
| 10902221 | D210 | 12164321 | D202 | 12644401 | F501 | 13825711 | A301 | 14525021 | Z101 |
| 10902231 | B105 | 12164711 | A001 | 12644401 | F501 | 13825711 | C135 | 14526271 | Z101 |
| 10902421 | A102 | 12164711 | C130 | 12646701 | A256 | 13825721 | B101 | 14533631 | Z101 |
| 10902421 | A221 | 12164711 | C132 | 12647001 | A001 | 13825811 | B207 | 14567580 | F501 |
| 10902521 | A102 | 12164711 | D201 | 12647001 | D201 | 13825811 | C101 | 14567780 | B101 |
| 10902621 | A402 | 12164711 | D301 | 12647001 | D210 | 13825821 | A256 | 15153580 | A221 |
| 10902621 | A409 | 12164711 | D302 | 13271601 | F602 | 13825821 | B404 | 15186001 | A221 |
| 10977521 | A401 | 12164711 | D305 | 13271801 | F608 | 13826021 | B101 | 15186001 | B224 |
| 10977621 | A401 | 12164711 | F301 | 13313202 | F503 | 13826021 | C101 | 15186001 | L302 |
| 10978021 | A221 | 12165711 | B101 | 13400575 | F665 | 13826521 | B201 | 15186101 | E101 |
| 10979440 | E101 | 12170690 | A401 | 13400575 | F665/ 1 | 13830521 | D305 | 15186101 | E101/ 1 |
| 10979440 | E101/ 1 | 12429311 | D202 | 13400575 | F665/ 2 | 13832111 | E101/ 1 | 15186601 | E101 |
| 11058475 | C106 | 12574111 | F608 | 13400775 | C135 | 13832111 | F101 | 15186601 | E101/ 1 |
| 11060070 | A403 | 12574211 | A409 | 13401175 | B401 | 14044171 | D314 | 15888721 | D302 |
| 11060875 | B401 | 12574511 | D302 | 13406811 | D210 | 14044871 | D314 | 15896211 | A101 |
| 11066375 | A107 | 12574811 | D314 | 13406911 | D301 | 14048111 | B207 | 15896211 | A204 |
| 11066375 | B204 | 12574911 | D210 | 13410371 | E101/ 1 | 14048111 | B224 | 15896211 | A401 |
| 11067375 | B204 | 12574911 | D301 | 13449820 | F301 | 14052842 | F505 | 15896211 | A409 |
| 11087475 | A221 | 12575611 | D302 | 13453410 | D201 | 14142390 | F501 | 15896211 | B101 |
| 11195370 | A201 | 12575611 | F602 | 13516521 | B101 | 14142390 | F503 | 15896211 | D301 |
| 11195370 | F602 | 12598270 | F501 | 13516621 | A001 | 14142390 | F629/ 2 | 15896211 | E101 |
| 11195370 | F608 | 12599070 | A401 | 13516621 | B404 | 14142390 | F629/ 3 | 15896211 | F501 |
| 11195370 | F614 | 12605070 | E102 | 13516920 | B201 | 14143990 | F503 | 15896211 | F501 |
| 11195370 | F614/ 1 | 12605170 | F401 | 13546930 | A107 | 14144590 | F632 | 15896211 | F602 |
| 11195470 | B224 | 12605270 | A221 | 13550201 | A221 | 14144590 | F634 | 15896211 | L302 |
| 11195470 | F602 | 12605270 | A221 | 13550201 | B101 | 14147080 | F629 | 15896218 | F301 |
| 11195470 | F602/ 1 | 12605270 | A401 | 13550475 | D301 | 14147080 | F629/ 1 | 15896411 | A221 |
| 11195470 | F608 | 12605270 | E102/ 1 | 13598021 | A107 | 14147080 | F629/ 2 | 15896411 | A401 |
| 11195470 | L302 | 12605270 | F101 | 13601010 | A101 | 14147080 | F629/ 3 | 15896411 | F101 |
| 11197473 | A102 | 12605270 | F401 | 13601410 | A204 | 14147590 | F629 | 15896411 | F401 |
| 11197770 | A102 | 12605370 | D301 | 13602620 | F101 | 14147590 | F629/ 2 | 15896411 | F602 |
| 11197770 | A204 | 12605370 | E101 | 13602811 | A402 | 14147590 | F629/ 3 | 15896411 | F608 |
| 11197770 | B210 | 12605570 | B101 | 13603021 | A255 | 14147595 | F629/ 1 | 15970721 | A106 |
| 11198073 | A202 | 12605570 | D302 | 13823621 | A301 | 14148190 | F401 | 15971021 | A402 |
| 11198573 | A402 | 12605670 | D301 | 13823711 | A301 | 14148190 | F632/ 1 | 15971421 | B201 |
| 11227721 | B201 | 12605570 | D302 | 13824111 | A301 | 14148190 | F634 | 15971521 | A001 |
| 11288021 | B201 | 12638670 | A107 | 13824121 | B201 | 14149590 | F635 | 15974321 | B201 |
| 11288021 | B401 | 12638670 | C101 | 13824121 | C102 | 14184476 | A401 | 15977721 | D301 |
| 11306921 | D302 | 12639501 | E102/ 1 | 13824321 | A301 | 14188780 | F501 | 16043221 | D302 |
| 11343821 | A402 | 12639701 | A221 | 13824321 | B201 | 14196070 | A107 | 16043421 | F501 |
| 11343821 | D201 | 12639701 | A301 | 13824521 | A403 | 14323101 | A403 | 16043821 | A001 |
| 11500310 | A409 | 12639701 | E102 | 13824611 | A302 | 14324101 | B201 | 16043821 | A409 |
| 11500510 | A204 | 12639701 | L302 | 13824611 | C102 | 14324101 | D202 | 16043821 | D201 |
| 11903040 | A401 | 12642701 | C135 | 13824721 | B207 | 14324411 | A102 | 16043821 | D210 |
| 11903111 | A201 | 12642701 | D201 | 13824811 | A302 | 14324411 | B201 | 16043921 | A202 |
| 11944908 | F301 | 12643701 | A204 | 13825011 | A102 | 14326050 | A101 | 16043921 | A256 |
| 12056885 | F101 | 12643701 | D301 | 13825621 | A201 | 14328501 | B201 | 16044321 | B201 |
| 12056945 | F101 | 12643701 | E101 | 13825621 | B101 | 14329801 | A101 | 16044421 | A256 |
| 12163911 | C130 | 12644321 | A001 | 13825621 | B204 | 14329901 | A101 | 16044621 | D201 |

| N.ORDINAZ. | SGR. | N.ORDINAZ. | SGR. | N.ORDINAZ. | SGR. | N.ORDINAZ. | SGR. | N.ORDINAZ. | SGR. |
|------------|------|------------|---------|------------|---------|------------|---------|------------|------|
| 16044621 | F301 | 16100811 | D305 | 17670201 | E101/ 1 | 19110294 | F101 | 40000450 | A102 |
| 16045221 | D210 | 16100811 | F101 | 17670901 | E102 | 19150570 | A221 | 40000550 | B224 |
| 16100811 | A001 | 16100811 | F608 | 17671001 | A401 | 19155290 | F101 | 60052397 | D314 |
| 16100811 | A204 | 16102042 | F505 | 17671201 | F501 | 20419310 | B210 | 60055387 | D314 |
| 16100811 | A255 | 16102311 | C135 | 17671601 | F401 | 20996680 | B401 | 60055919 | C130 |
| 16100811 | A256 | 16102311 | F608 | 17672101 | F501 | 22041061 | B207 | 60055919 | C132 |
| 16100811 | A401 | 16104111 | D210 | 17679601 | E107 | 23144770 | B204 | 60058196 | B201 |
| 16100811 | A402 | 16104411 | D201 | 17679601 | F401 | 24912551 | E107 | 60060652 | C130 |
| 16100811 | A409 | 16105011 | D305 | 17682401 | C102 | 24940150 | F602 | 60060652 | C132 |
| 16100811 | B101 | 16108911 | F201 | 19052880 | E107 | 24940440 | A403 | 60071319 | C102 |
| 16100811 | B201 | 16109611 | D201 | 19052980 | E107 | 24940460 | A403 | 60071320 | C102 |
| 16100811 | B404 | 16139721 | D301 | 19053080 | A201 | 26256741 | F301 | 60087230 | A221 |
| 16100811 | D201 | 17659703 | E101/ 1 | 19053080 | A202 | 26794650 | F602/ 1 | | |
| 16100811 | D202 | 17669101 | F401 | 19053080 | A301 | 28042720 | F602/ 1 | | |
| 16100811 | D210 | 17669701 | F401 | 19053080 | C102 | 40000100 | B204 | | |
| 16100811 | D302 | 17670201 | E101 | 19053780 | A401 | 40000310 | B401 | | |

| MODIF. N.ORDINAZ. | SGR. | Q. | DENOMINAZIONE | DESIGNATION | BENENNUNG | DESCRIPTION | DENOMINACIONES |
|-------------------|---------|---------|--------------------------|--------------------|-------------------|-------------------|-------------------|
| C 4248 | 805579 | F608 | 1 SUPPORTO COMPL. | SUPPORT | LAGER | SUPPORT | SOPORTE |
| C 4248 | 805581 | F608 | 2 SPAZZOLA | BALAI | KOHLENBÜRSTERE | BRUSH | ESCOBILLA |
| | 809064 | C102/ 1 | 2 BOCCHETTONE | VIS-RACCORD | HOHLSCHRAUBE | UNION | BODQUILLA |
| | 809065 | C102/ 1 | 4 ROSETTA TENUTA | JOINT | DICHTRING | GASKET | JUNTA |
| C 4515 | 870048 | C101 | 1 BOCCOLA (42) | DOUILLE | BUECHSE | BUSH | CASQUILLO |
| | 876015 | C102/ 1 | 4 FERMAGLIO | AGRAFE | KLEMMSTUECK | CLIP | SUJETADOR |
| | 879129 | C102/ 1 | 2 PIASTRINA | PLAQUETTE | PLAETTCHEN | PLATE | PLACA |
| | 965329 | C106/ 1 | 1 CUFFIA | CAPUCHON | MANSCHEITTE | BOOT | CAPUCHON |
| C 4515 | 966213 | C101 | 1 GAMBO DEL PEDALE (42) | TIGE DE PEDALE | FUSSHEBELSCHAFT | STEM | MANGO DE PEDAL |
| | 974349 | C102/ 1 | 2 CILINDRO COMANDO | CYLINDRE DE ROUE | RADBREMSZYLINDER | WHEEL CYLINDER | CILINDRO DE FRENO |
| | | | GANASCE COMPL.ANT. | | | | |
| C 4515 | 978013 | B101 | 1 COPRIPEDALE GOMMA (42) | CAOUTCHOUC | FUSSHEBELUEBERZUG | PAD | FORRO |
| C 4515 | 978013 | C101 | 1 COPRIPEDALE GOMMA (42) | CAOUTCHOUC | FUSSHEBELUEBERZUG | PAD | FORRO |
| | 994922 | C102/ 1 | 6 PIASTRINA SICUREZZA | PLAQUETTE FREIN | SICHERUNGSSBLECH | LOCKPLATE | PLACA DE FRENO |
| C 3951 | 1900296 | A103 | S SEMICUSCINETTI | DEMI-COUSSINETS | SCHALENHAELFTE | HALF-BEARINGS | COJINETES |
| C 3951 | 1900297 | A103 | S SEMICUSCINETTI -0,254 | DEMI-COUSSINETS | SCHALENHAELFTE | HALF-BEARINGS | COJINETES |
| C 3951 | 1900298 | A103 | S SEMICUSCINETTI -0,508 | DEMI-COUSSINETS | SCHALENHAELFTE | HALF-BEARINGS | COJINETES |
| C 3951 | 1900299 | A103 | S SEMICUSCINETTI -0,762 | DEMI-COUSSINETS | SCHALENHAELFTE | HALF-BEARINGS | COJINETES |
| C 3951 | 1900300 | A103 | S SEMICUSCINETTI -1,016 | DEMI-COUSSINETS | SCHALENHAELFTE | HALF-BEARINGS | COJINETES |
| C 4193 | 1900587 | A105 | S STANTUFFO E ANELLI, | PISTON ET SEG- | KOLBEN UND RINGE, | PISTON AND RINGS, | EMBOLO Y ARDS, |
| | | | CLASSE A | MENTS, CLASSE | KLASSE | CLASS | CLASE |
| C 4193 | 1900588 | A105 | S STANTUFFO E ANELLI, | PISTON ET SEG- | KOLBEN UND RINGE, | PISTON AND RINGS, | EMBOLO Y ARDS, |
| | | | CLASSE C | MENTS, CLASSE | KLASSE | CLASS | CLASE |
| C 4193 | 1900589 | A105 | S STANTUFFO E ANELLI, | PISTON ET SEG- | KOLBEN UND RINGE, | PISTON AND RINGS, | EMBOLO Y ARDS, |
| | | | CLASSE E | MENTS, CLASSE | KLASSE | CLASS | CLASE |
| C 4193 | 1900590 | A105 | S STANTUFFI E ANELLI | PISTONS ET SEG- | KOLBEN UND RINGE | PISTONS AND RINGS | EMBOLOS Y ARDS |
| | | | +0,2 | MENTS | | | |
| C 4193 | 1900591 | A105 | S STANTUFFI E ANELLI | PISTONS ET SEG- | KOLBEN UND RINGE | PISTONS AND RINGS | EMBOLOS Y ARDS |
| | | | +0,4 | MENTS | | | |
| C 4193 | 1900592 | A105 | S STANTUFFI E ANELLI | PISTONS ET SEG- | KOLBEN UND RINGE | PISTONS AND RINGS | EMBOLOS Y ARDS |
| | | | +0,6 | MENTS | | | |
| D 3951 | 1900640 | A103 | S SEMICUSCINETTI | DEMI-COUSSINETS | SCHALENHAELFTE | HALF-BEARINGS | COJINETES |
| ERA | 1900640 | A103 | VED 1900801 | | | | |
| D 3951 | 1900641 | A103 | S SEMICUSCINETTI -0,254 | DEMI-COUSSINETS | SCHALENHAELFTE | HALF-BEARINGS | COJINETES |
| ERA | 1900641 | A103 | VED 1900802 | | | | |
| D 3951 | 1900642 | A103 | S SEMICUSCINETTI -0,508 | DEMI-COUSSINETS | SCHALENHAELFTE | HALF-BEARINGS | COJINETES |
| ERA | 1900642 | A103 | VED 1900803 | | | | |
| D 3951 | 1900643 | A103 | S SEMICUSCINETTI -0,762 | DEMI-COUSSINETS | SCHALENHAELFTE | HALF-BEARINGS | COJINETES |
| ERA | 1900643 | A103 | VED 1900804 | | | | |
| D 3951 | 1900644 | A103 | S SEMICUSCINETTI -1,016 | DEMI-COUSSINETS | SCHALENHAELFTE | HALF-BEARINGS | COJINETES |
| ERA | 1900644 | A103 | VED 1900805 | | | | |
| D 4193 | 1900782 | A105 | S STANTUFFO E ANELLI, | PISTON ET SEG- | KOLBEN UND RINGE, | PISTON AND RINGS, | EMBOLO Y ARDS, |
| | | | CLASSE A | MENTS, CLASSE | KLASSE | CLASS | CLASE |
| ERA | 1900782 | A105 | VED 1900884 | | | | |
| D 4193 | 1900783 | A105 | S STANTUFFO E ANELLI, | PISTON ET SEG- | KOLBEN UND RINGE, | PISTON AND RINGS, | EMBOLO Y ARDS, |
| | | | CLASSE C | MENTS, CLASSE | KLASSE | CLASS | CLASE |

| MODIF. | N.ORDINAZ. | SGR. | Q. | DENOMINAZIONE | DESIGNATION | BENENNUNG | DESCRIPTION | DENOMINACIONES |
|--------|------------|---------|----|---|--------------------------------------|----------------------------------|---------------------------------|------------------------------|
| ERA | 1900783 | A105 | | VED 1900885 | | | | |
| D 4193 | 1900784 | A105 | S | STANTUFFO E ANELLI, CLASSE E | PISTON ET SEG- MENTS, CLASSE | KOLBEN UND RINGE, KLASSE | PISTON AND RINGS, CLASS | EMBOLO Y AROS, CLASE |
| ERA | 1900784 | A105 | | VED 1900886 | | | | |
| D 4193 | 1900785 | A105 | S | STANTUFFI E ANELLI +0,2 | PISTONS ET SEG- MENTS | KOLBEN UND RINGE | PISTONS AND RINGS | EMBOLOS Y AROS |
| ERA | 1900785 | A105 | | VED 1900887 | | | | |
| D 4193 | 1900786 | A105 | S | STANTUFFI E ANELLI +0,4 | PISTONS ET SEG- MENTS | KOLBEN UND RINGE | PISTONS AND RINGS | EMBOLOS Y AROS |
| ERA | 1900786 | A105 | | VED 1900888 | | | | |
| D 4193 | 1900787 | A105 | S | STANTUFFI E ANELLI +0,6 | PISTONS ET SEG- MENTS | KOLBEN UND RINGE | PISTONS AND RINGS | EMBOLOS Y AROS |
| ERA | 1900787 | A105 | | VED 1900889 | | | | |
| D 3951 | 1900801 | A103 | S | SEMICUSCINETTI | DEMI-COUSSINETS | SCHALENHAELFTE | HALF-BEARINGS | COJINETES |
| ERA | 1900801 | A103 | | ERA 1900640 | | | | |
| D 3951 | 1900802 | A103 | S | SEMICUSCINETTI -0,254 | DEMI-COUSSINETS | SCHALENHAELFTE | HALF-BEARINGS | COJINETES |
| ERA | 1900802 | A103 | | ERA 1900641 | | | | |
| D 3951 | 1900803 | A103 | S | SEMICUSCINETTI -0,508 | DEMI-COUSSINETS | SCHALENHAELFTE | HALF-BEARINGS | COJINETES |
| ERA | 1900803 | A103 | | ERA 1900642 | | | | |
| D 3951 | 1900804 | A103 | S | SEMICUSCINETTI -0,762 | DEMI-COUSSINETS | SCHALENHAELFTE | HALF-BEARINGS | COJINETES |
| ERA | 1900804 | A103 | | ERA 1900643 | | | | |
| D 3951 | 1900805 | A103 | S | SEMICUSCINETTI -1,016 | DEMI-COUSSINETS | SCHALENHAELFTE | HALF-BEARINGS | COJINETES |
| ERA | 1900805 | A103 | | ERA 1900644 | | | | |
| D 4193 | 1900884 | A105 | S | STANTUFFO E ANELLI, CLASSE A | PISTON ET SEG- MENTS, CLASSE | KOLBEN UND RINGE, KLASSE | PISTON AND RINGS, CLASS | EMBOLO Y AROS, CLASE |
| ERA | 1900884 | A105 | | ERA 1900782 | | | | |
| D 4193 | 1900885 | A105 | S | STANTUFFO E ANELLI, CLASSE C | PISTON ET SEG- MENTS, CLASSE | KOLBEN UND RINGE, KLASSE | PISTON AND RINGS, CLASS | EMBOLO Y AROS, CLASE |
| ERA | 1900885 | A105 | | ERA 1900783 | | | | |
| D 4193 | 1900886 | A105 | S | STANTUFFO E ANELLI, CLASSE E | PISTON ET SEG- MENTS, CLASSE | KOLBEN UND RINGE, KLASSE | PISTON AND RINGS, CLASS | EMBOLO Y AROS, CLASE |
| ERA | 1900886 | A105 | | ERA 1900784 | | | | |
| D 4193 | 1900887 | A105 | S | STANTUFFI E ANELLI +0,2 | PISTONS ET SEG- MENTS | KOLBEN UND RINGE | PISTONS AND RINGS | EMBOLOS Y AROS |
| ERA | 1900887 | A105 | | ERA 1900785 | | | | |
| D 4193 | 1900888 | A105 | S | STANTUFFI E ANELLI +0,4 | PISTONS ET SEG- MENTS | KOLBEN UND RINGE | PISTONS AND RINGS | EMBOLOS Y AROS |
| ERA | 1900888 | A105 | | ERA 1900786 | | | | |
| D 4193 | 1900889 | A105 | S | STANTUFFI E ANELLI +0,6 | PISTONS ET SEG- MENTS | KOLBEN UND RINGE | PISTONS AND RINGS | EMBOLOS Y AROS |
| ERA | 1900889 | A105 | | ERA 1900787 | | | | |
| C 4515 | 4049917 | B101 | 1 | ALBERINO (42) | AXE | WELLE | SHAFT | EJE |
| C 4515 | 4049933 | C101 | 1 | LEVA COMPL.(42) | LEVIER | HEBEL | LEVER | PALANCA |
| C 4515 | 4049934 | C101 | 1 | PERNO COMPL.(42) | AXE | BOLZEN | PIN | EJE |
| | 4057025 | C102/ 1 | 2 | CILINDRO COMANDO GANASCE COMPL.POST. | CYLINDRE DE ROUE | RADBREMSZYLINDER | WHEEL CYLINDER | CILINDRO DE FRENO |

| MODIF. | N.ORDINAZ. | SGR. | Q. | DENOMINAZIONE | DESIGNATION | BENENNUNG | DESCRIPTION | DENOMINACIONES |
|--------|------------|---------|----|------------------------------------|----------------|-------------------|------------------|-------------------|
| C 4515 | 4068261 | B101 | 1 | GAMBO DEL PEDALE (42) | TIGE DE PEDALE | FUSSHEBELSCHAFT | STEM | MANGO DE PEDAL |
| C 4444 | 4070849 | F505 | 2 | BRACCIO (01) | BRAS | ARM | ARM | BRAZO |
| | 4077589 | C102/ 1 | 1 | RACCORDO A 3 VIE | RACCORD | STUTZEN | CONNECTION | RACOR |
| C 4444 | 4078087 | F505 | 2 | BRACCIO (02) | BRAS | ARM | ARM | BRAZO |
| C 4444 | 4078088 | F505 | 2 | BRACCIO (01) | BRAS | ARM | ARM | BRAZO |
| C 4444 | 4078089 | F505 | 2 | BRACCIO (02) | BRAS | ARM | ARM | BRAZO |
| | 4086754 | C102/ 1 | 1 | RACCORDO A 4 VIE | RACCORD | STUTZEN | CONNECTION | RACOR |
| C 4536 | 4099013 | F401 | 1 | PULSANTE | POUSSOIR | DRUCKSCHALTER | BUTTON SWITCH | INTERRUPTOR |
| C 4444 | 4100503 | F505 | 1 | TERGICRISTALLO COMPL.(02) | ESSUIE-GLACE | SCHEIBENWISCHER | WINDSHIELD WIPER | LIMPIA-PARABRISAS |
| C 4444 | 4100505 | F505 | 1 | TERGICRISTALLO COMPL.(01) | ESSUIE-GLACE | SCHEIBENWISCHER | WINDSHIELD WIPER | LIMPIA-PARABRISAS |
| C 4248 | 4109225 | F608 | 1 | INDOTTO | INDUIT | ANKER | ARMATURE | INDUCIDO |
| C 4459 | 4109374 | A105 | 4 | BIELLA COMPL. | BIELLE | PLEUEL | CONNECTING ROD | BIELA |
| C 4562 | 4111522 | B204 | 1 | ALBERO FRIZIONE | ARBRE | WELLE | SHAFT | ARBOL |
| SOST | 4111523 | B204 | | CON 4266873 | | | | |
| | 4115453 | C106/ 1 | 4 | ANELLO TENUTA | JOINT | DICHTUNG | SEAL | JUNTA |
| | 4117697 | F301 | 1 | GRUPPO REGOLAZIONE (39-40) | REGULATEUR | REGLERGRUPPE | REGULATOR | REGULADOR |
| | 4117733 | F301 | 1 | SUPPORTO (39-40) | SUPPORT | LAGER | SUPPORT | SOPORTE |
| | 4117734 | F301 | 1 | STAFFA (39-40) | ETRIER | HALTER | BRACKET | SOPORTE |
| ERR | 4118682 | F101 | | CORR 4118683 | | | | |
| | 4118683 | F101 | 4 | CANDELA (33-35-39-43-46) | BOUGIE | KERZE | SPARK PLUG | BUJIA |
| | 4120696 | F301 | 1 | PULEGGIA (39-40) | POULIE | RIEMENSCHIEBE | PULLEY | POLEA |
| | 4121405 | C106/ 1 | 1 | DISTANZIALE | ENTRETOISE | ABSTANDSTUECK | SPACER | SEPARADOR |
| | 4121406 | C106/ 1 | 1 | ROSETTA PIANA | RONDELLE | SCHEIBE | WASHER | ARANDELA |
| | 4132001 | F101 | | ERA 4132002 | | | | |
| ERA | 4132002 | F101 | | VED 4132001 | | | | |
| C 4562 | 4132615 * | B201 | 1 | SUPPORTO | SUPPORT | LAGER | SUPPORT | SOPORTE |
| C 4444 | 4134176 | F505 | 1 | TERGICRISTALLO COMPL.(39) | ESSUIE-GLACE | SCHEIBENWISCHER | WINDSHIELD WIPER | LIMPIA-PARABRISAS |
| D 4515 | 4144275 | B101 | 1 | COPRIPEDALE GOMMA (42) | CAOUTCHOUC | FUSSHEBELUEBERZUG | PAD | FORRO |
| D 4515 | 4144275 | C101 | 1 | COPRIPEDALE GOMMA (42) | CAOUTCHOUC | FUSSHEBELUEBERZUG | PAD | FORRO |
| C 4536 | 4149485 | F401 | 1 | PORTALAMPADA LUCE MOTORE COMPL. | PORTE-LAMPE | LAMPENFASSUNG | BULB HOLDER | PORTALAMPARA |
| C 4536 | 4149486 | F401 | 1 | PORTALAMPADA LUCE MOTORE COMPL. | PORTE-LAMPE | LAMPENFASSUNG | BULB HOLDER | PORTALAMPARA |
| | 4150892 | C106/ 1 | 1 | RACCORDO | RACCORD | STUTZEN | CONNECTION | RACOR |
| D 4444 | 4151645 | F505 | 2 | DISTANZIALE | ENTRETOISE | ABSTANDSTUECK | SPACER | SEPARADOR |
| D 4444 | 4151646 | F505 | 2 | GUARNIZIONE | JOINT | DICHTUNG | GASKET | JUNTA |

| MODIF. N.ORDINAZ. | SGR. | Q. | DENOMINAZIONE | DESIGNATION | BENENNUNG | DESCRIPTION | DENOMINACIONES |
|-------------------|---------|-----------|---|--------------------|--------------------|-------------------|-------------------|
| | 4153437 | C106/ 1 | 1 RACCORDO | RACCORD | STUTZEN | CONNECTION | RACOR |
| | 4158110 | C106/ 1 | 2 MOLLA | RESSORT | FEDER | SPRING | RESORTE |
| | 4160019 | A202 | 1 TUBO FLESSIBILE (39-40) | TUYAU | SCHLAUCH | HOSE | MANGA |
| C 4444 | 4160209 | A202 | 1 SUPPORTO (39-40) | SUPPORT | LAGER | SUPPORT | SOPORTE |
| | 4160679 | F505 | 2 DISTANZIALE | ENTRETOISE | ABSTANDSTUECK | SPACER | SEPARADOR |
| | 4162970 | A201 | 1 TUBO FLESSIBILE DAL SERBATOIO (39-40) | TUYAU | SCHLAUCH | HOSE | MANGA |
| C 4193 | 4164122 | A105 | 4 STANTUFFO,CLASSE A COMPL. | PISTON, CLASSE ... | KOLBEN, KLASSE ... | PISTON, CLASS ... | EMBOLO, CLASE ... |
| C 4193 | 4164123 | A105 | 4 STANTUFFO,CLASSE C COMPL. | PISTON, CLASSE ... | KOLBEN, KLASSE ... | PISTON, CLASS ... | EMBOLO, CLASE ... |
| C 4193 | 4164124 | A105 | 4 STANTUFFO,CLASSE E COMPL. | PISTON, CLASSE ... | KOLBEN, KLASSE ... | PISTON, CLASS ... | EMBOLO, CLASE ... |
| C 4193 | 4164126 | A105 | 4 STANTUFFO +0,2 | PISTON | KOLBEN | PISTON | EMBOLO |
| C 4193 | 4164127 | A105 | 4 STANTUFFO +0,4 | PISTON | KOLBEN | PISTON | EMBOLO |
| C 4193 | 4164128 | A105 | 4 STANTUFFO +0,6 | PISTON | KOLBEN | PISTON | EMBOLO |
| | 4167824 | C102/ 1 | 2 TUBO FLESSIBILE POST. | TUYAU | SCHLAUCH | HOSE | MANGA |
| | 4167825 | C102/ 1 | 2 TUBO FLESSIBILE POST. | TUYAU | SCHLAUCH | HOSE | MANGA |
| | 4171023 | C102/ 1 | 1 TUBO ANT.S | TUYAU | ROHR | PIPE | TUBO |
| | 4171025 | C102/ 1 | 1 TUBO ANT.D | TUYAU | ROHR | PIPE | TUBO |
| | 4171029 | C102/ 1 | 1 TUBO | TUYAU | ROHR | PIPE | TUBO |
| | 4171031 | C102/ 1 | 1 TUBO POST.D DAL RACCORDO | TUYAU | ROHR | PIPE | TUBO |
| | 4171033 | C102/ 1 | 1 TUBO POST.S DAL RACCORDO | TUYAU | ROHR | PIPE | TUBO |
| | 4171035 | C102/ 1 | 1 TUBO POST.S | TUYAU | ROHR | PIPE | TUBO |
| | 4171159 | C102/ 1 | 2 TUBO FLESSIBILE ANT. | TUYAU | SCHLAUCH | HOSE | MANGA |
| D 4515 | 4177087 | F503 | 1 SEGNALETORE INEFFICIENZA FRENI (42) | TEMOIN | ANZEIGER | INDICATOR | TESTIGO |
| | 4179944 | * F665/ 3 | 1 BUSSOLA | DOUILLE | GEWINDEBUECHSE | BUSHING | CASQUILLO |
| | 4179944 | * F665/ 4 | 1 BUSSOLA | DOUILLE | GEWINDEBUECHSE | BUSHING | CASQUILLO |
| | 4179944 | * F665/ 5 | 4 BUSSOLA | DOUILLE | GEWINDEBUECHSE | BUSHING | CASQUILLO |
| | 4179945 | * F665/ 3 | 4 ANELLO TENUTA | JOINT | DICHTRING | SEAL | JUNTA |
| | 4179945 | * F665/ 4 | 4 ANELLO TENUTA | JOINT | DICHTRING | SEAL | JUNTA |
| | 4179945 | * F665/ 5 | 4 ANELLO TENUTA | JOINT | DICHTRING | SEAL | JUNTA |
| | 4179946 | * F665/ 3 | 4 ROSETTA PIANA | RONDELLE | SCHEIBE | WASHER | ARANDELA |
| | 4179946 | * F665/ 4 | 4 ROSETTA PIANA | RONDELLE | SCHEIBE | WASHER | ARANDELA |
| | 4179946 | * F665/ 5 | 4 ROSETTA PIANA | RONDELLE | SCHEIBE | WASHER | ARANDELA |
| | 4179947 | F665/ 3 | 4 FERMAGLIO | AGRAFE | KLEMMSTUECK | CLIP | SUJETADOR |
| | 4179947 | F665/ 4 | 4 FERMAGLIO | AGRAFE | KLEMMSTUECK | CLIP | SUJETADOR |
| | 4179947 | F665/ 5 | 4 FERMAGLIO | AGRAFE | KLEMMSTUECK | CLIP | SUJETADOR |
| | 4180561 | C102/ 1 | 2 FERMAGLIO | AGRAFE | KLEMMSTUECK | CLIP | SUJETADOR |
| | 4183030 | F505 | 1 COMUTATORE | COMMUTATEUR | SCHALTER | SWITCH | CONMUTADOR |
| | | | TERGICRISTALLO (35-39-40-42) | | | | |

| MODIF. | N.ORDINAZ. | SGR. | Q. | DENOMINAZIONE | DESIGNATION | BENENNUNG | DESCRIPTION | DENOMINACIONES |
|--------|------------|---------|----|------------------------|----------------|-----------------------|------------------|-------------------------|
| C 4102 | 4183789 | A301 | 1 | TUBO SCARICO OLIO | TUYAU | ROHR | PIPE | TUBO |
| C 4102 | 4183791 | A301 | 1 | GUARNIZIONE | JOINT | DICHTUNG | GASKET | JUNTA |
| | 4183825 | F503 | | ERA 4216504 | | | | |
| SOST | 4187027 | B204 | | CON 14348770 | | | | |
| C 3951 | 4188275 | A103 | 2 | SEMICUSCINETTO | DEMI-COUSSINET | SCHALENHAELFTE | HALF-BEARING | COJINETE |
| | | | | CENTRALE | | | | |
| C 4515 | 4189035 | F101 | 1 | DISTRIBUTORE | ALLUMEUR | ZUENDVERTEILER | DISTRIBUTOR | DISTRIBUIDOR |
| | | | | COMPL.(42) | | | | |
| D 4515 | 4189036 | F101 | 1 | DISTRIBUTORE | ALLUMEUR | ZUENDVERTEILER | DISTRIBUTOR | DISTRIBUIDOR |
| | | | | COMPL.(42) | | | | |
| | 4198692 | F401 | 1 | COMMUTATORE | COMMUTATEUR | SCHALTER | SWITCH | CONMUTADOR |
| | | | | LUCI EST.(35-39-40-42) | | | | |
| | 4206623 | F301 | 1 | BATTERIA | BATTERIE | BATTERIE | BATTERY | BATERIA |
| | | | | 45 AH (34-39-40) | | | | |
| | 4209812 | F301 | 1 | DINAMO COMPL.(39-40) | DYNAMO | LICHTMASCHINE | GENERATOR | DINAMO |
| ERA | 4216504 | F503 | | VED 4183825 | | | | |
| D 3951 | 4227186 | A103 | 2 | SEMICUSCINETTO | DEMI-COUSSINET | SCHALENHAELFTE | HALF-BEARING | COJINETE |
| | | | | CENTRALE | | | | |
| D 4444 | 4230301 | F505 | 2 | BRACCIO (01) | BRAS | ARM | ARM | BRAZO |
| D 4444 | 4230302 | F505 | 2 | BRACCIO (02) | BRAS | ARM | ARM | BRAZO |
| D 4444 | 4230303 | F505 | 2 | BRACCIO (01) | BRAS | ARM | ARM | BRAZO |
| D 4444 | 4230304 | F505 | 2 | BRACCIO (02) | BRAS | ARM | ARM | BRAZO |
| | 4233868 | A001 | 1 | MOTORE (40) | MOTEUR | MOTOR | ENGINE | MOTOR |
| | 4234666 | C102/ 1 | 1 | RECIPIENTE | RESERVOIR | BEHAELTER | RESERVOIR | DEPOSITO |
| | 4236309 | C106/ 1 | 1 | MOLLA | RESSORT | FEDER | SPRING | RESORTE |
| | 4236949 | C106/ 1 | 1 | SCODELLINO | CUVETTE | TELLERSCHEIBE | CUP | PLATILLO |
| C 3951 | 4237698 | A101 | 1 | BASAMENTO MOTORE | BATI | KURBELGEHAUSE | CRANKCASE | BLOQUE DE CILIN-DROS |
| | | | | COMPL. | | | | |
| C 4515 | 4238877 | F501 | 1 | DEVIOLUCI (42) | COMBINA TEUR | LENKSTOCK-UM-SCHALTER | SWITCH UNIT | INTERRUPTOR-CONMU-TADOR |
| D 4515 | 4241204 | F503 | 1 | INDICATORE OTTICO | LAMPE-TEMOIN | ANZEIGELEUCHTE | INDICATOR | LAMPARA TESTIGO |
| | | | | INEFFICIENZA FRENI | | | | |
| | | | | COMPL.(42) | | | | |
| D 4444 | 4246823 | F505 | 1 | TERGICRISTALLO | ESSUIE-GLACE | SCHEIBENWISCHER | WINDSHIELD WIPER | LIMPIA-PARABRISAS |
| | | | | COMPL.(01) | | | | |
| | 4247940 | F501 | 1 | DEVIOLUCI (40) | COMBINA TEUR | LENKSTOCK-UM-SCHALTER | SWITCH UNIT | INTERRUPTOR-CONMU-TADOR |
| D 4515 | 4247940 | F501 | 1 | DEVIOLUCI (42) | COMBINA TEUR | LENKSTOCK-UM-SCHALTER | SWITCH UNIT | INTERRUPTOR-CONMU-TADOR |
| | | | | COMPL.(42) | | | | |
| D 4102 | 4248729 | A301 | 1 | TUBO SCARICO OLIO | TUYAU | ROHR | PIPE | TUBO |
| D 4444 | 4248953 | F505 | 1 | TERGICRISTALLO | ESSUIE-GLACE | SCHEIBENWISCHER | WINDSHIELD WIPER | LIMPIA-PARABRISAS |
| | | | | COMPL.(02) | | | | |
| D 4444 | 4249783 | F505 | 1 | TERGICRISTALLO | ESSUIE-GLACE | SCHEIBENWISCHER | WINDSHIELD WIPER | LIMPIA-PARABRISAS |
| | | | | COMPL.(39) | | | | |
| | 4249783 | F505 | 1 | TERGICRISTALLO | ESSUIE-GLACE | SCHEIBENWISCHER | WINDSHIELD WIPER | LIMPIA-PARABRISAS |
| | | | | COMPL.(40) | | | | |

| MODIF. | N.ORDINAZ. | SGR. | Q. | DENOMINAZIONE | DESIGNATION | BENENNUNG | DESCRIPTION | DENOMINACIONES |
|--------|------------|---------|----|---------------------------------|-------------------------|------------------------|----------------------------|--------------------------|
| D 4193 | 4254255 | A105 | 4 | STANTUFFO,CLASSE E COMPL. | PISTON, CLASSE ... | KOLBEN, KLASSE ... | PISTON, CLASS ... | EMBOLO, CLASE ... |
| D 4193 | 4256253 | A105 | 4 | STANTUFFO,CLASSE A COMPL. | PISTON, CLASSE ... | KOLBEN, KLASSE ... | PISTON, CLASS ... | EMBOLO, CLASE ... |
| ERA | 4256253 | A105 | | VED 4271876 | | | | |
| D 4193 | 4256254 | A105 | 4 | STANTUFFO,CLASSE C COMPL. | PISTON, CLASSE ... | KOLBEN, KLASSE ... | PISTON, CLASS ... | EMBOLO, CLASE ... |
| ERA | 4256254 | A105 | | VED 4271877 | | | | |
| ERA | 4256255 | A105 | | VED 4271878 | | | | |
| D 4193 | 4256257 | A105 | 4 | STANTUFFO +0,2 | PISTON | KOLBEN | PISTON | EMBOLO |
| ERA | 4256257 | A105 | | VED 4271880 | | | | |
| D 4193 | 4256258 | A105 | 4 | STANTUFFO +0,4 | PISTON | KOLBEN | PISTON | EMBOLO |
| ERA | 4256258 | A105 | | VED 4271881 | | | | |
| D 4193 | 4256259 | A105 | 4 | STANTUFFO +0,6 | PISTON | KOLBEN | PISTON | EMBOLO |
| ERA | 4256259 | A105 | | VED 4271882 | | | | |
| D 3951 | 4256666 | A101 | 1 | BASAMENTO MOTORE COMPL. | BATI | KURBELGEHAUSE | CRANKCASE | BLOQUE DE CILINDROS |
| C 4102 | | | | | | | | |
| D 4248 | 4259227 | F608 | 1 | SUPPORTO COMPL. | SUPPORT | LAGER | SUPPORT | SOPORTE |
| D 4248 | 4259228 | F608 | 2 | SPAZZOLA | BALAI | KOHLNBUERSTE | BRUSH | ESCOBILLA |
| D 4102 | 4260747 | A101 | 1 | BASAMENTO MOTORE COMPL. | BATI | KURBELGEHAUSE | CRANKCASE | BLOQUE DE CILINDROS |
| D 4248 | 4262294 | F608 | 1 | INDOTTO | INDUIT | ANKER | ARMATURE | INDUCIDO |
| C 4562 | 4263656 | * B201 | 1 | ANELLO SICUREZZA | ARRETOIR | SICHERUNGSRING | LOCKRING | ANILLO DE FRENO |
| | | | | -SPECIALE PER RICAMBI | -SPECIAL POUR RECHANGES | -EXTRA FUER DEN ERSATZ | -SPECIFIC FOR REPLACEMENTS | -ESPECIAL PARA RECAMBIOS |
| D 4562 | 4263657 | * B201 | 1 | SUPPORTO COMPL. | SUPPORT | LAGER | SUPPORT | SOPORTE |
| D 4562 | 4263659 | * B204 | 1 | ALBERO FRIZIONE | ARBRE | WELLE | SHAFT | ARBOL |
| | 4266873 | B204 | 1 | ALBERO PRIMARIO | AXE | WELLE | SHAFT | EJE |
| | 4268904 | C102/ 1 | 1 | CILINDRO MAESTRO COMPL. | MAITRE-CYLINDRE | HAUPTZYLINDER | MASTER CYLINDER | BOMBA |
| | 4268907 | C106/ 1 | 1 | RACCORDO | RACCORD | STUTZEN | CONNECTION | RACOR |
| | 4270521 | C102/ 1 | 1 | TUBO ALIMENTAZIONE LATO TAPPO | TUYAU | ROHR | PIPE | TUBO |
| | 4270523 | C102/ 1 | 1 | TUBO ALIMENTAZIONE LATO FLANGIA | TUYAU | ROHR | PIPE | TUBO |
| | 4270597 | C102/ 1 | 2 | ROSETTA PIANA | RONDELLE | SCHEIBE | WASHER | ARANDELA |
| D 4515 | 4270881 | B101 | 1 | GAMBO DEL PEDALE (42) | TIGE DE PEDALE | FUSSHEBELSCHAFT | STEM | MANGO DE PEDAL |
| D 4515 | 4270883 | B101 | 1 | ALBERINO (42) | AXE | WELLE | SHAFT | EJE |
| D 4515 | 4270885 | C101 | 1 | LEVA COMPL.(42) | LEVIER | HEBEL | LEVER | PALANCA |
| D 4515 | 4270886 | C101 | 1 | PERNO COMPL.(42) | AXE | BOLZEN | PIN | EJE |
| D 4515 | 4270889 | C101 | 1 | GAMBO DEL PEDALE (42) | TIGE DE PEDALE | FUSSHEBELSCHAFT | STEM | MANGO DE PEDAL |
| D 4515 | 4270890 | C101 | 1 | BOCCOLA (42) | DOUILLE | BUECHSE | BUSH | CASQUILLO |
| D 4193 | 4271876 | A105 | 4 | STANTUFFO,CLASSE A COMPL. | PISTON, CLASSE ... | KOLBEN, KLASSE ... | PISTON, CLASS ... | EMBOLO, CLASE ... |

| MODIF. N.ORDINAZ. | SGR. | Q. | DENOMINAZIONE | DESIGNATION | BENENNUNG | DESCRIPTION | DENOMINACIONES |
|-------------------|---------|---------|--------------------------------------|--------------------|--------------------|-------------------|-------------------|
| D 4193 | 4271876 | A105 | ERA 4256253 | | | | |
| | 4271877 | A105 | 4 STANTUFFO,CLASSE C COMPL. | PISTON, CLASSE ... | KOLBEN, KLASSE ... | PISTON, CLASS ... | EMBOLO, CLASE ... |
| D 4193 | 4271877 | A105 | ERA 4256254 | | | | |
| | 4271878 | A105 | 4 STANTUFFO,CLASSE E COMPL. | PISTON, CLASSE ... | KOLBEN, KLASSE ... | PISTON, CLASS ... | EMBOLO, CLASE ... |
| D 4193 | 4271878 | A105 | ERA 4256255 | | | | |
| | 4271880 | A105 | 4 STANTUFFO +0,2 | PISTON | KOLBEN | PISTON | EMBOLO |
| D 4193 | 4271881 | A105 | ERA 4256257 | | | | |
| | 4271881 | A105 | 4 STANTUFFO +0,4 | PISTON | KOLBEN | PISTON | EMBOLO |
| D 4193 | 4271882 | A105 | ERA 4256258 | | | | |
| | 4271882 | A105 | 4 STANTUFFO +0,6 | PISTON | KOLBEN | PISTON | EMBOLO |
| | 4272552 | C102/ 1 | 1 TUBO DAL SEGNALE AL RACCORDO | TUYAU | ROHR | PIPE | TUBO |
| | 4272554 | C102/ 1 | 1 TUBO ANT.AL SEGNALE | TUYAU | ROHR | PIPE | TUBO |
| | 4272688 | C102/ 1 | 1 TUBO POST.AL SEGNALE | TUYAU | ROHR | PIPE | TUBO |
| D 4459 | 4272690 | C102/ 1 | 1 TUBO POST. | TUYAU | ROHR | PIPE | TUBO |
| | 4277031 | A105 | 4 BIELLA COMPL. | BIELLE | PLEUEL | CONNECTING ROD | BIELA |
| | 4292654 | C102 | 1 TUBO FLESSIBILE ALIMENTAZIONE (40) | TUYAU | SCHLAUCH | HOSE | MANGA |
| | 9908369 | F665/ 3 | 5 ANELLO GOMMA | BAGUE | RING | RING | GUARNICION |
| | 9908369 | F665/ 4 | 5 ANELLO GOMMA | BAGUE | RING | RING | GUARNICION |
| | 9908369 | F665/ 5 | 5 ANELLO GOMMA | BAGUE | RING | RING | GUARNICION |
| | 9908434 | F665/ 3 | 3 ROSETTA PIANA | RONDELLE | SCHEIBE | WASHER | ARANDELA |
| | 9908434 | F665/ 4 | 3 ROSETTA PIANA | RONDELLE | SCHEIBE | WASHER | ARANDELA |
| | 9908434 | F665/ 5 | 3 ROSETTA PIANA | RONDELLE | SCHEIBE | WASHER | ARANDELA |
| | 9908971 | F665/ 3 | 2 BUSSOLA | DOUILLE | GEWINDEBUECHSE | BUSHING | CASQUILLO |
| | 9908971 | F665/ 4 | 2 BUSSOLA | DOUILLE | GEWINDEBUECHSE | BUSHING | CASQUILLO |
| | 9908971 | F665/ 5 | 2 BUSSOLA | DOUILLE | GEWINDEBUECHSE | BUSHING | CASQUILLO |
| ERR | 9909508 | D310 | 1 CORR 9912913 | | | | |
| | 9912913 | D310 | 1 DISCO | DISQUE | SCHEIBE | PLATE | DISCO |
| | 9915378 | F665/ 3 | 3 ROSETTA PIANA | RONDELLE | SCHEIBE | WASHER | ARANDELA |
| | 9915378 | F665/ 4 | 3 ROSETTA PIANA | RONDELLE | SCHEIBE | WASHER | ARANDELA |
| | 9915378 | F665/ 5 | 3 ROSETTA PIANA | RONDELLE | SCHEIBE | WASHER | ARANDELA |
| | 9915898 | F665/ 3 | 3 VITE | VIS | SCHRAUBE | SCREW | TORNILLO |
| | 9915898 | F665/ 4 | 3 VITE | VIS | SCHRAUBE | SCREW | TORNILLO |
| | 9915898 | F665/ 5 | 3 VITE | VIS | SCHRAUBE | SCREW | TORNILLO |
| | 9918288 | F665/ 3 | 1 MOTORINO | MOTEUR | MOTOR | MOTOR | MOTOR |
| | 9918288 | F665/ 4 | 1 MOTORINO | MOTEUR | MOTOR | MOTOR | MOTOR |

| MODIF. | N.ORDINAZ. | SGR. | Q. | DENOMINAZIONE | DESIGNATION | BENENNUNG | DESCRIPTION | DENOMINACIONES |
|--------|------------|-----------|----|------------------------|-------------------|-----------------------|-----------------------|-----------------------|
| | 9918288 | F665/ 5 | 1 | MOTORINO | MOTEUR | MOTOR | MOTOR | MOTOR |
| | 9918293 | F665/ 3 | 1 | INGRANAGGIO | PIGNON | ZAHNRAD | GEAR | PINON |
| | 9918293 | F665/ 4 | 1 | INGRANAGGIO | PIGNON | ZAHNRAD | GEAR | PINON |
| | 9918293 | F665/ 5 | 1 | INGRANAGGIO | PIGNON | ZAHNRAD | GEAR | PINON |
| | 9919098 | * F665/ 3 | 1 | LEVA | LEVIER | HEBEL | LEVER | PALANCA |
| | 9919098 | * F665/ 4 | 1 | LEVA | LEVIER | HEBEL | LEVER | PALANCA |
| | 9919098 | * F665/ 5 | 1 | LEVA | LEVIER | HEBEL | LEVER | PALANCA |
| | 9925044 | * F665/ 3 | 1 | PIASTRA | PLAQUE | PLATTE | PLATE | PLACA |
| | 9925045 | * F665/ 3 | 1 | PERNO CON LEVA | ARTICULATION | KURBEL | ARTICULATION | ARTICULACION |
| | 9925045 | * F665/ 5 | 1 | PERNO CON LEVA | ARTICULATION | KURBEL | ARTICULATION | ARTICULACION |
| | 9925046 | * F665/ 3 | 1 | BIELLA | BIELLE | LASCHE | LINK | BIELA |
| | 9925046 | * F665/ 4 | 1 | BIELLA | BIELLE | LASCHE | LINK | BIELA |
| | 9925046 | * F665/ 5 | 1 | BIELLA | BIELLE | LASCHE | LINK | BIELA |
| | 9925047 | * F665/ 3 | 1 | BIELLA | BIELLE | LASCHE | LINK | BIELA |
| | 9925047 | * F665/ 4 | 1 | BIELLA | BIELLE | LASCHE | LINK | BIELA |
| | 9925047 | * F665/ 5 | 1 | BIELLA | BIELLE | LASCHE | LINK | BIELA |
| | 9925048 | * F665/ 4 | 1 | PIASTRA | PLAQUE | PLATTE | PLATE | PLACA |
| | 9925049 | * F665/ 4 | 1 | PERNO CON LEVA | ARTICULATION | KURBEL | ARTICULATION | ARTICULACION |
| | 9925475 | * F665/ 5 | 1 | PIASTRA | PLAQUE | PLATTE | PLATE | PLACA |
| | 10168590 | A201 | 2 | COLLARE (39-40) | COLLIER | SCHELLE | COLLAR | ABRAZADERA |
| | 10168590 | A202 | 2 | COLLARE (39-40) | COLLIER | SCHELLE | COLLAR | COLLAR |
| | 10168590 | C102 | 2 | COLLARE (40) | COLLIER | SCHELLE | COLLAR | ABRAZADERA |
| | 10170990 | C102/ 1 | 4 | COLLARE | COLLIER | SCHELLE | COLLAR | COLLAR |
| | 10263160 | C106/ 1 | 1 | ROSETTA TENUTA | JOINT | DICHRING | GASKET | JUNTA |
| | 10516470 | F665/ 3 | 1 | ROSETTA SICUREZZA | RONDELLE FREIN | SICHERUNGSRING | LOCKWASHER | ARANDELA DE FRENO |
| | 10516470 | F665/ 4 | 1 | ROSETTA SICUREZZA | RONDELLE FREIN | SICHERUNGSRING | LOCKWASHER | ARANDELA DE FRENO |
| | 10516470 | F665/ 5 | 1 | ROSETTA SICUREZZA | RONDELLE FREIN | SICHERUNGSRING | LOCKWASHER | ARANDELA DE FRENO |
| | 10516670 | C102/ 1 | 2 | ROSETTA SICUREZZA | RONDELLE FREIN | SICHERUNGSRING | LOCKWASHER | ARANDELA DE FRENO |
| D 4515 | 10516670 | F503 | 1 | ROSETTA SICUREZZA (42) | RONDELLE FREIN | SICHERUNGSRING | LOCKWASHER | ARANDELA DE FRENO |
| C 4536 | 10519301 | F401 | 1 | ROSETTA PIANA | RONDELLE | SCHLEIBE | WASHER | ARANDELA |
| C 4536 | 10615370 | F401 | 1 | ROSETTA SICUREZZA | RONDELLE FREIN | SICHERUNGSRING | LOCKWASHER | ARANDELA DE FRENO |
| | 10725911 | F665/ 3 | 1 | DADO | ECROU | MUTTER | NUT | TUERCA |
| | 10725911 | F665/ 4 | 1 | DADO | ECROU | MUTTER | NUT | TUERCA |
| | 10725911 | F665/ 5 | 1 | DADO | ECROU | MUTTER | NUT | TUERCA |
| C 4536 | 10863090 | F401 | 1 | LAMPADA LUCE MOTORE | LAMPE | LAMPE | BULB | BOMBILLA |
| | 11058470 | C106/ 1 | 1 | ANELLO SICUREZZA | ARRETOIR | SICHERUNGSRING | LOCKRING | ANILLO DE FRENO |
| | 13824121 | C102/ 1 | 8 | VITE CON ROSETTA | VIS AVEC RONDELLE | SCHRAUBE MIT SCHLEIBE | SCREW AND WASHER ASSY | TORNILLO CON ARANDELA |
| C 4102 | 13824321 | A301 | 1 | VITE | VIS | SCHRAUBE | SCREW | TORNILLO |
| | 13824611 | C102/ 1 | 1 | VITE CON ROSETTA | VIS AVEC RONDELLE | SCHRAUBE MIT SCHLEIBE | SCREW AND WASHER ASSY | TORNILLO CON ARANDELA |
| C 4444 | 14052842 | F505 | 2 | DADO | ECROU | MUTTER | NUT | TUERCA |
| D 4515 | 14143990 | F503 | 1 | LAMPADA (42) | LAMPE | LAMPE | BULB | BOMBILLA |
| | 14348770 | B204 | 6 | VITE | VIS | SCHRAUBE | SCREW | TORNILLO |
| C 4536 | 15896411 | F401 | 1 | DADO | ECROU | MUTTER | NUT | TUERCA |
| D 4515 | 16100811 | F503 | 1 | DADO (42) | ECROU | MUTTER | NUT | TUERCA |
| C 4444 | 16102042 | F505 | 2 | DADO | ECROU | MUTTER | NUT | TUERCA |
| D 4444 | 16110780 | F505 | 2 | DADO | ECROU | MUTTER | NUT | TUERCA |

| MODIF. | N.ORDINAZ. | SGR. | Q. | DENOMINAZIONE | DESIGNATION | BENENNUNG | DESCRIPTION | DENOMINACIONES |
|--------|------------|---------|----|----------------------------------|-------------|-----------|-------------|----------------|
| | 16136521 | C102/ 1 | 2 | VITE | VIS | SCHRAUBE | SCREW | TORNILLO |
| | 17682401 | C102/ 1 | 1 | VITE | VIS | SCHRAUBE | SCREW | TORNILLO |
| | 19053080 | C102/ 1 | 2 | TUBO FLESSIBILE ALIMENTAZIONE | TUYAU | SCHLAUCH | HOSE | MANGA |
| C 4562 | 40000100 | B204 | 1 | ANELLO TENUTA | JOINT | DICHTRING | SEAL | JUNTA |
| D 4562 | 40001470 * | B201 | 1 | ANELLO TENUTA | JOINT | DICHTRING | SEAL | JUNTA |
| | 60071319 | C106/ 1 | 1 | ROSETTA TENUTA | JOINT | DICHTRING | GASKET | JUNTA |
| | 60071320 | C106/ 1 | 1 | ROSETTA TENUTA | JOINT | DICHTRING | GASKET | JUNTA |


PARTI DI RICAMBIO

PIÈCES DÉTACHÉES

SPARE PARTS

ERSATZTEILE

PIEZAS DE REPUESTO

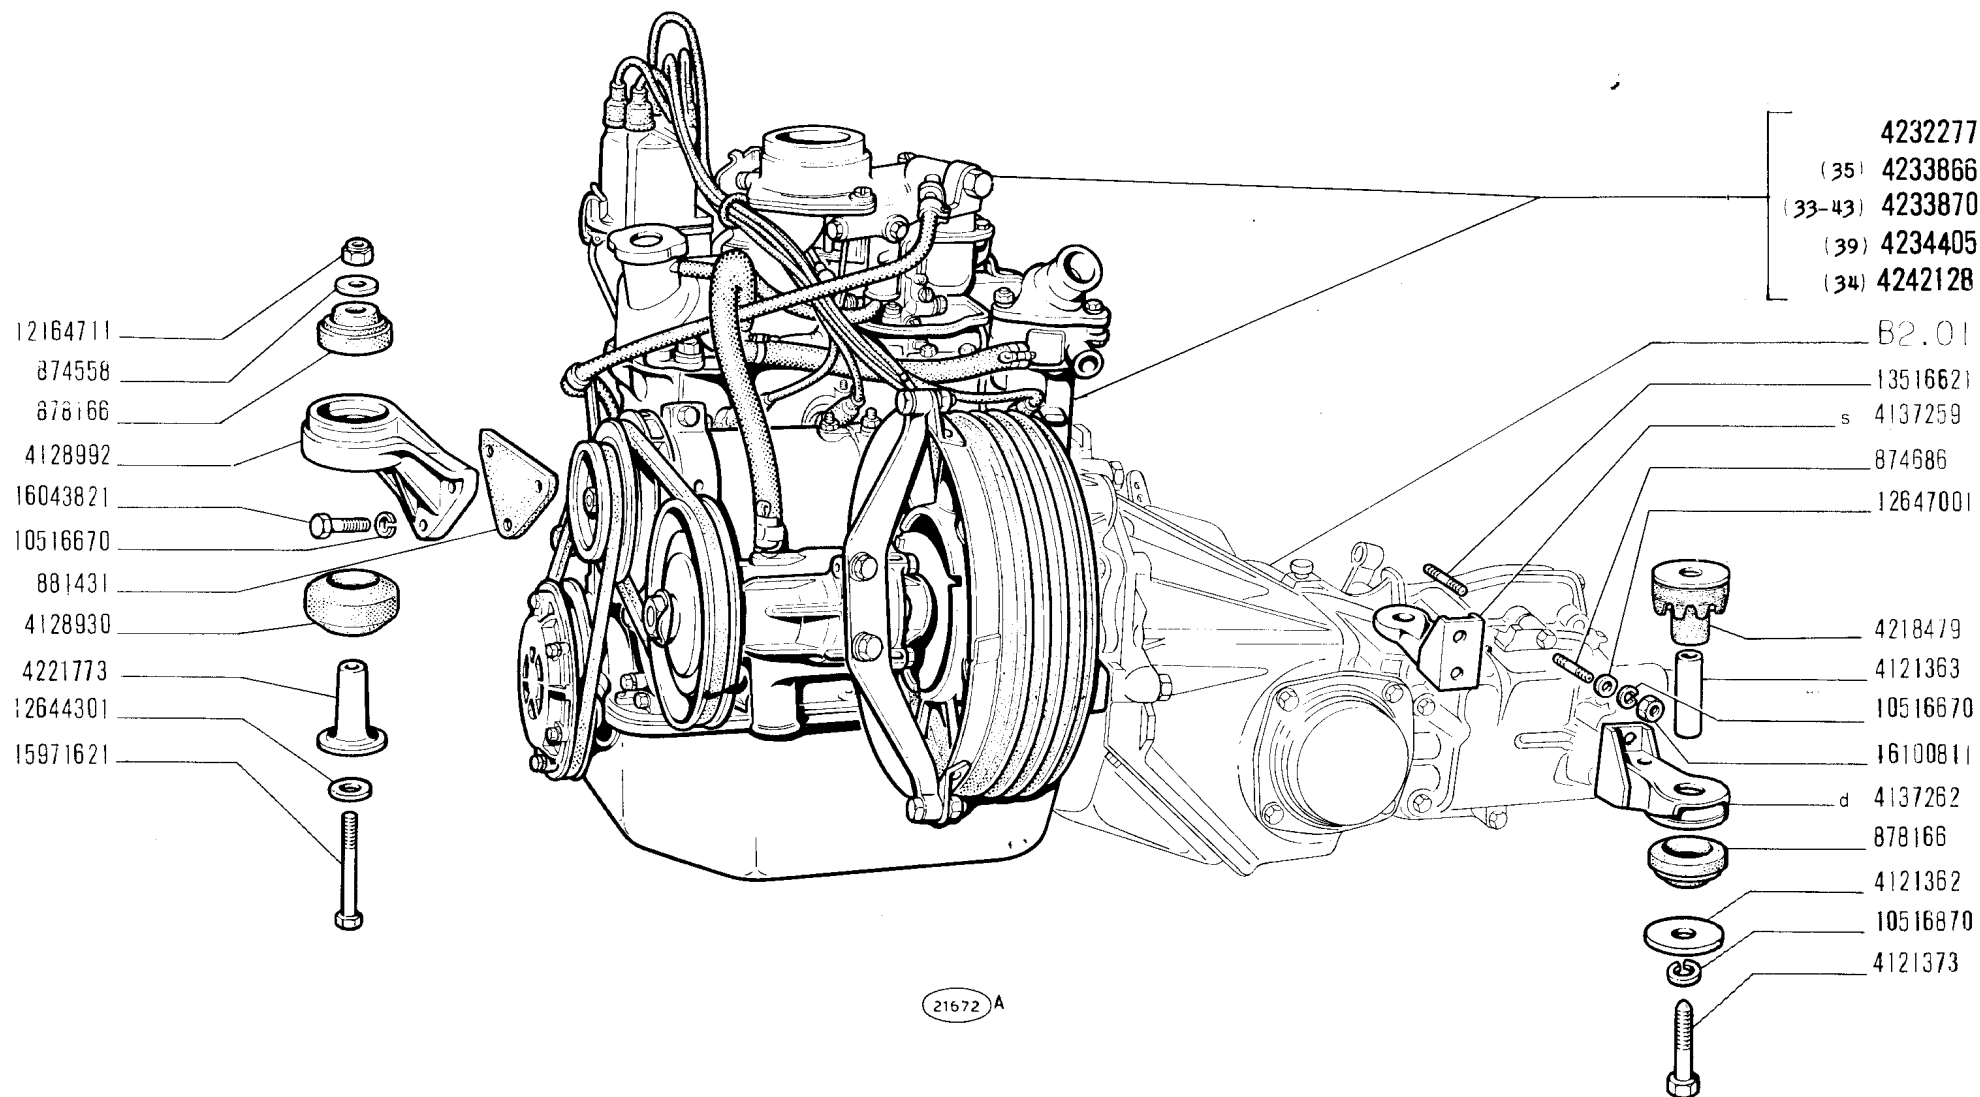

MOTORE E SUPPORTI GRUPPO MOTOPROPULSORE

- Moteur et supports du groupe propulseur
- Motor und Triebwerklager

- Engine and Power Plant Supports
- Motor y anclaje de la planta motriz

A0.01

XI-1970

850 T


www.fiat850.co.uk

FIAT 850T (1 ED)

A001

(11-1970)

| MODIF. | N.ORDINAZ. | Q. | DENOMINAZIONE | DESIGNATION | BENENNUNG | DESCRIPTION | DENOMINACIONES |
|--------|------------|----|------------------------|----------------|----------------|-------------|-------------------|
| | 874558 | 1 | SCODELLINO | COUVETTE | TELLERSCHEIBE | CUP | PLATILLO |
| | 874686 | 2 | PRIGIONIERO | GOUJON | STIFTSCHRAUBE | STUD | ESPARRAGO |
| | 878166 | 3 | TASSELLO ELASTICO | TAMPON | GUMMISTUCK | PAD | ALMOHADILLA |
| | 881431 | 1 | TELERUTTORE | TELERUPTEUR | FERNSCHALTER | RELAY | TELERRUPTOR |
| | 4121362 | 2 | ROSETTA PIANA | RONDELLE | SCHEIBE | WASHER | ARANDELA |
| | 4121363 | 2 | DISTANZIALE | ENTRETOISE | ABSTANDSTUCK | SPACER | SEPARADOR |
| | 4121373 | 2 | VITE | VIS | SCHRAUBE | SCREW | TORNILLO |
| | 4128930 | 1 | TASSELLO ELASTICO INF. | TAMPON | GUMMISTUCK | PAD | ALMOHADILLA |
| | 4128992 | 1 | SUPPORTO | SUPPORT | LAGER | SUPPORT | SOPORTE |
| | 4137259 | 1 | STAFFA S | ETRIER | HALTER | BRACKET | SOPORTE |
| | 4137262 | 1 | STAFFA D | ETRIER | HALTER | BRACKET | SOPORTE |
| | 4218479 | 2 | TASSELLO ELASTICO | TAMPON | GUMMISTUCK | PAD | ALMOHADILLA |
| | 4221773 | 1 | DISTANZIALE | ENTRETOISE | ABSTANDSTUCK | SPACER | SEPARADOR |
| | 4232277 | 1 | MOTORE | MOTEUR | MOTOR | ENGINE | MOTOR |
| | 4233866 | 1 | MOTORE (35) | MOTEUR | MOTOR | ENGINE | MOTOR |
| | 4233870 | 1 | MOTORE (33-43) | MOTEUR | MOTOR | ENGINE | MOTOR |
| | 4234405 | 1 | MOTORE (39) | MOTEUR | MOTOR | ENGINE | MOTOR |
| | 4242128 | 1 | MOTORE (34) | MOTEUR | MOTOR | ENGINE | MOTOR |
| | 10516670 | 7 | ROSETTA SICUREZZA | RONDELLE FREIN | SICHERUNGSRING | LOCKWASHER | ARANDELA DE FRENO |
| | 10516870 | 2 | ROSETTA SICUREZZA | RONDELLE FREIN | SICHERUNGSRING | LOCKWASHER | ARANDELA DE FRENO |
| | 12164711 | 1 | DADU | ECROU | MUTTER | NUT | TUERCA |
| | 12644321 | 1 | ROSETTA PIANA | RONDELLE | SCHEIBE | WASHER | ARANDELA |
| | 12647001 | 2 | ROSETTA PIANA | RONDELLE | SCHEIBE | WASHER | ARANDELA |
| | 13516621 | 2 | PRIGIONIERO | GOUJON | STIFTSCHRAUBE | STUD | ESPARRAGO |
| | 15971621 | 1 | VITE | VIS | SCHRAUBE | SCREW | TORNILLO |
| | 16043821 | 3 | VITE | VIS | SCHRAUBE | SCREW | TORNILLO |
| | 16100811 | 4 | DADU | ECROU | MUTTER | NUT | TUERCA |

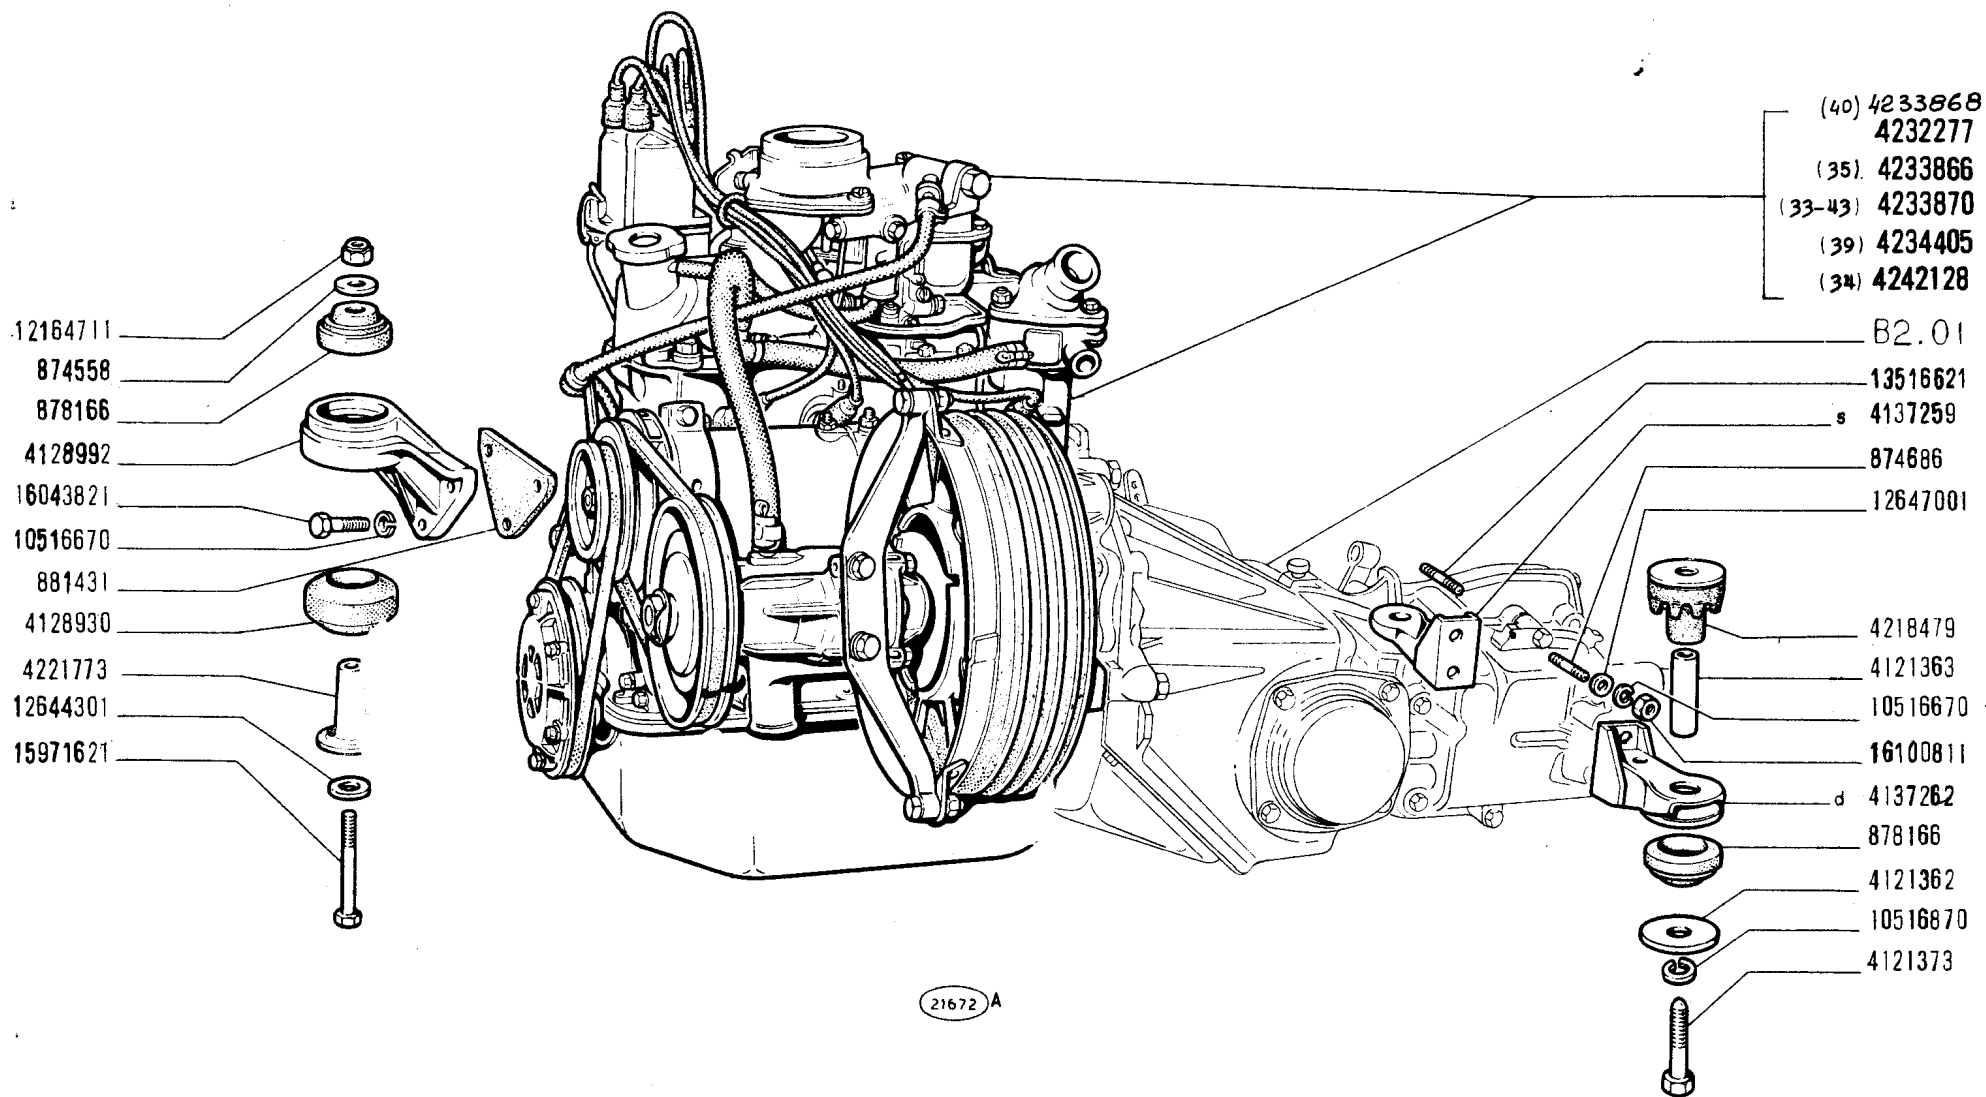

MOTORE E SUPPORTI GRUPPO MOTOPROPULSORE

Moteur et supports du groupe propulseur
Motor und Triebwerklager


Engine and Power Plant Supports
Motor y anclaje de la planta motriz

A0.01

850 T

www.fiat850.co.uk

XL 1970
15-06-72

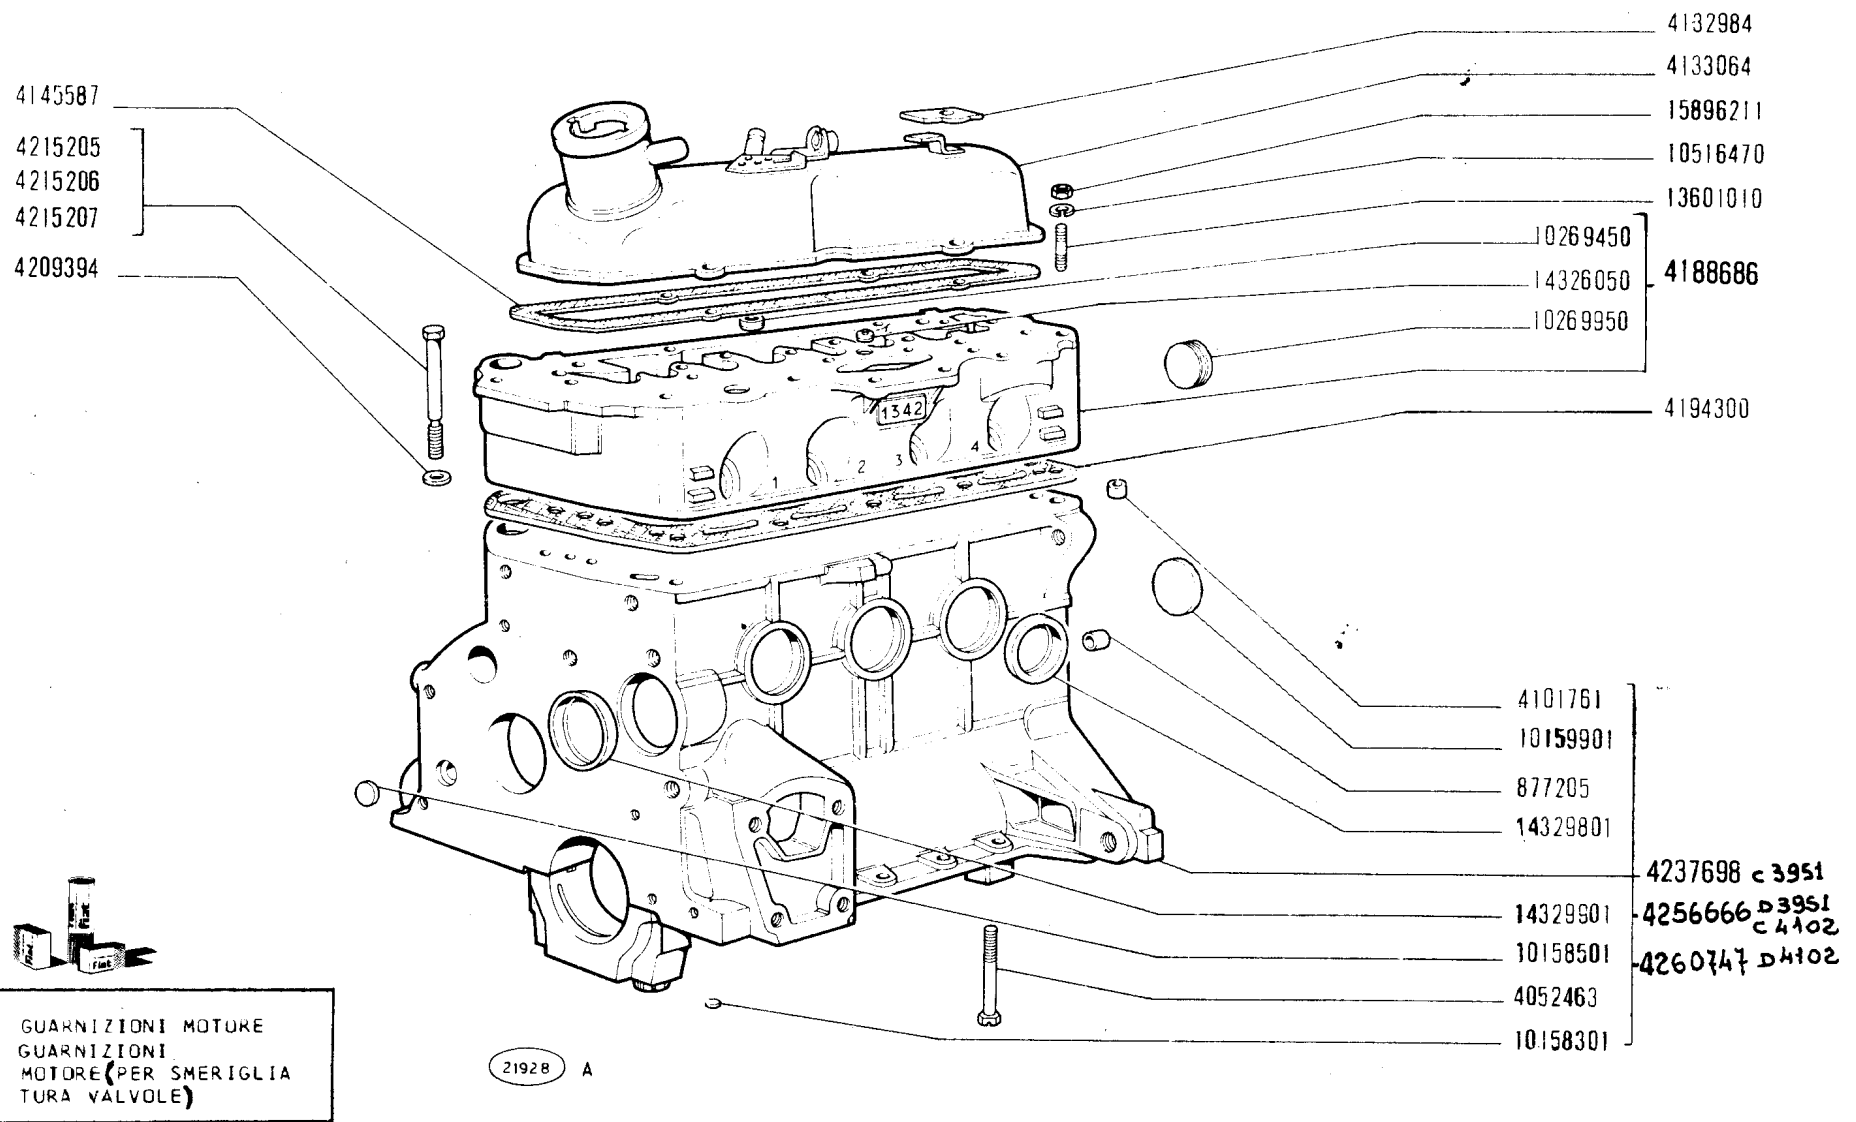

850 T

www.fiat850.co.uk


BASAMENTO E TESTA CILINDRI

Bâti et culasse
Kurbelgehäuse und Zylinderkopf

Crankcase and Cylinder Head
Bloque de cilindros y culata

A1.01

XL 1970
20-01-72

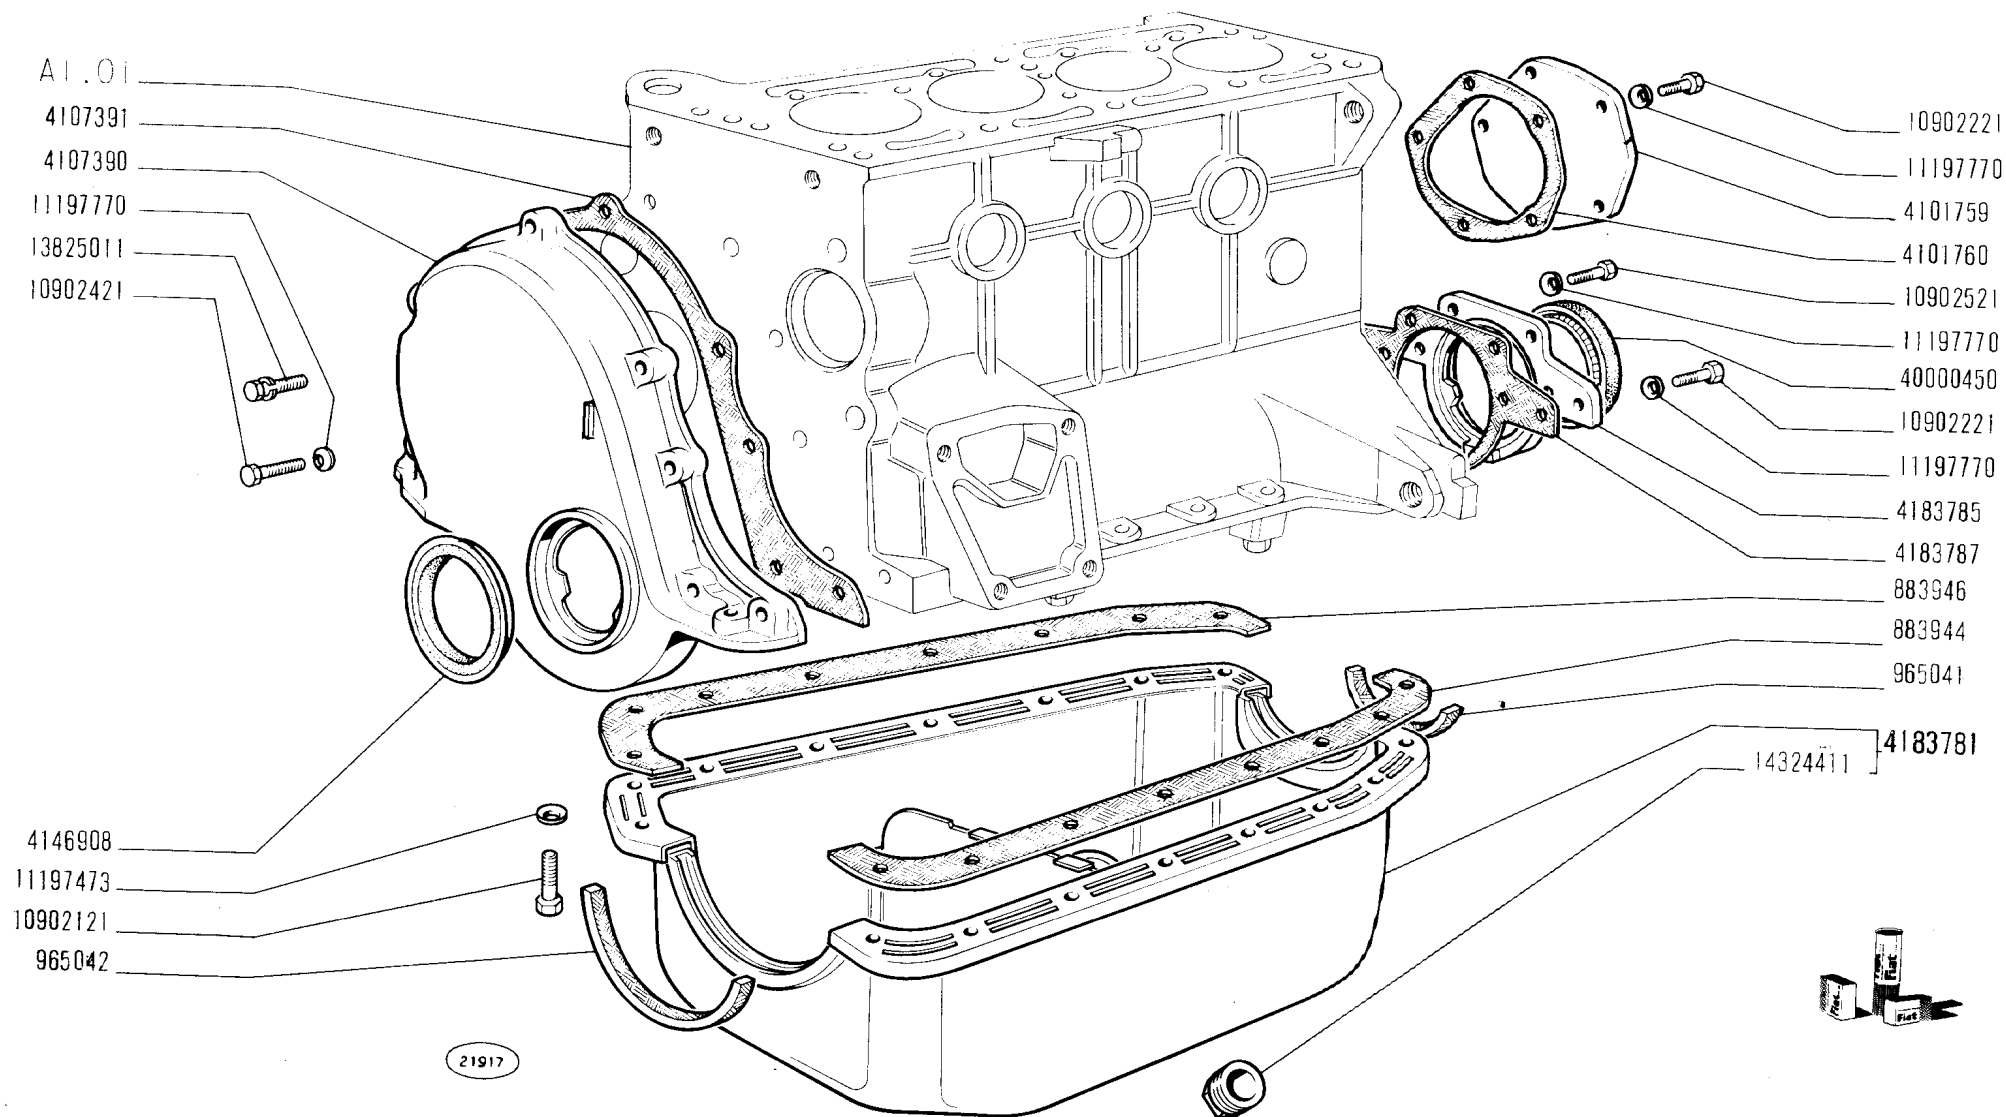

COPPA E COPERCHI BASAMENTO

- Carter d'huile et couvercles de bâti
- Ölwanne und Deckel des Kurbelgehäuses

- Oil Sump and Crankcase Covers
- Cáster de aceite y tapas del bloque

A1.02

XI-1970

850 T


www.fiat850.co.uk

FIAT 850T (1 ED)

A102

(11-1970)

| MODIF. | N.ORDINAZ. | Q. | DENOMINAZIONE | DESIGNATION | BENENNUNG | DESCRIPTION | DENOMINACIONES |
|--------|------------|----|------------------------|-------------------|----------------------|-----------------------|-----------------------|
| | | | | ----- | ----- | ----- | ----- |
| | 883944 | 1 | SEMIGUARNIZIONE | DEMI-JOINT | DICHTUNGSHAELFTE | GASKET | JUNTA |
| | 883946 | 1 | SEMIGUARNIZIONE | DEMI-JOINT | DICHTUNGSHAELFTE | GASKET | JUNTA |
| | 902071 | 5 | GUARNIZIONI COPPA | JOINTS | DICHTUNGEN | GASKETS | JUNTAS |
| | 965041 | 1 | GUARNIZIONE | JOINT | DICHTUNG | GASKET | JUNTA |
| | 965042 | 1 | GUARNIZIONE | JOINT | DICHTUNG | GASKET | JUNTA |
| | 4101759 | 1 | COPERCHIO | COUVERCLE | DECKEL | COVER | TAPA |
| | 4101760 | 1 | GUARNIZIONE | JOINT | DICHTUNG | GASKET | JUNTA |
| | 4107390 | 1 | CORNICE | MONTURE | RAHMEN | FRAME | MARCO |
| | 4107391 | 1 | GUARNIZIONE | JOINT | DICHTUNG | GASKET | JUNTA |
| | 4146908 | 1 | ANELLO TENUTA | JOINT | DICHTRING | SEAL | JUNTA |
| | 4183781 | 1 | COPPA COMPL. | CARTER | OELWANNE | SUMP | CARTER |
| | 4183785 | 1 | COPERCHIO | COUVERCLE | DECKEL | COVER | TAPA |
| | 4183787 | 1 | GUARNIZIONE | JOINT | DICHTUNG | GASKET | JUNTA |
| | 10902121 | 16 | VITE | VIS | SCHRAUBE | SCREW | TORNILLO |
| | 10902221 | 9 | VITE | VIS | SCHRAUBE | SCREW | TORNILLO |
| | 10902421 | 6 | VITE CURTA | VIS | SCHRAUBE | SCREW | TORNILLO |
| | 10902521 | 2 | VITE | VIS | SCHRAUBE | SCREW | TORNILLO |
| | 11197473 | 16 | ROSETTA SICUREZZA | RONDELLE FREIN | SICHERUNGSRING | LOCKWASHER | ARANDELA DE FRENO |
| | 11197770 | 17 | ROSETTA SICUREZZA | RONDELLE FREIN | SICHERUNGSRING | LOCKWASHER | ARANDELA DE FRENO |
| | 13825011 | 1 | VITE CON ROSETTA LUNGA | VIS AVEC RONDELLE | SCHRAUBE MIT SCHEIBE | SCREW END WASHER ASSY | TORNILLO CON ARANDELA |
| | 14324411 | 1 | TAPPO | BOUCHON | STOPFEN | PLUG | TAPON |
| | 40000450 | 1 | ANELLO TENUTA | JOINT | DICHTRING | SEAL | JUNTA |

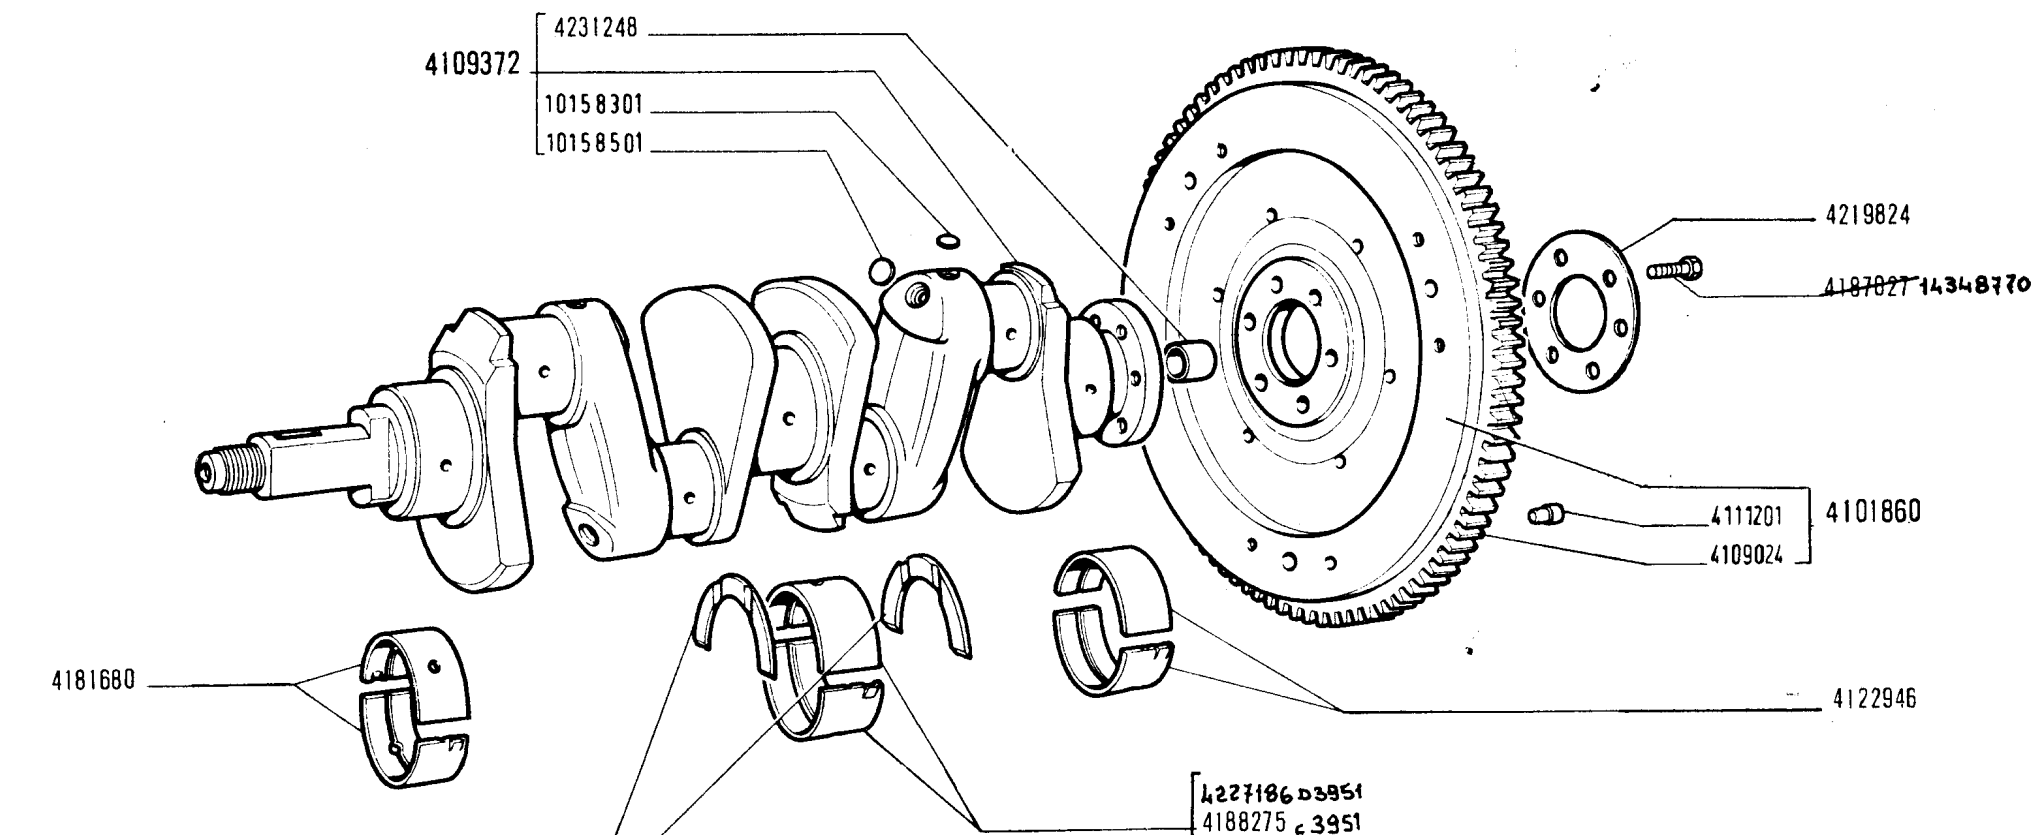

902127 +0,0
902128 +0,1

| | | | | | | | |
|-------|---------|--------------------|--------|---------|---|---------------|--------|
| | | | | 902127 | S | Semianelli | |
| | | | | 902128 | S | " | +0,1 |
| 03951 | 1900801 | 1900640 | c 3951 | 1900296 | S | SemicuscineHi | |
| 03951 | 1900802 | 1900641 | c 3951 | 1900297 | S | " | -0,254 |
| 03951 | 1900803 | 1900642 | c 3951 | 1900298 | S | " | -0,508 |
| 03951 | 1900804 | 1900643 | c 3951 | 1900299 | S | " | -0,762 |
| 03951 | 1900805 | 1900644 | c 3951 | 1900300 | S | " | -1,016 |

ALBERO E VOLANO MOTORE

Vilebrequin et volant moteur
Kurbelwelle und Schwungrad

Crankshaft and Flywheel
Cigüeñal y volante

A1.03



~~XL-1970~~
15-06-72

850 T


| | 6 +0,6 | 5 +0,4 | 4 +0,2 | | |
|--------|-----------|-----------|-----------|---------|-----|
| C 4193 | | | | 4164122 | A 1 |
| C 4193 | 4164128 | 4164127 | 4164126 | 4164123 | C 2 |
| C 4193 | | | | 4164124 | E 3 |

4122677 classe 1
4207508 classe 2
4207509 classe 3


4141126 -0,000
4141128 -0,254
4141129 -0,508
4141130 -0,762
4141131 -1,016

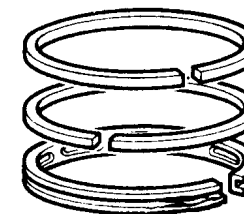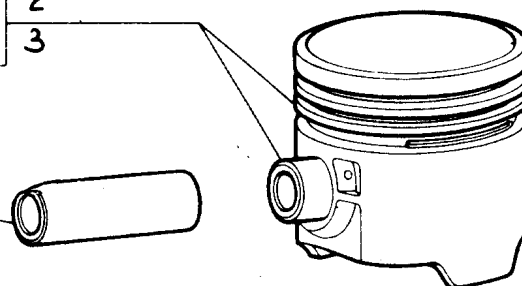

| 7 +0,0 | 8 +0,2 | 9 +0,4 | 10 +0,6 |
|-----------|-----------|-----------|------------|
| 4183932 | 4183934 | 4183935 | 4183936 |
| 4232990 | 4232992 | 4232993 | 4232994 |
| 4184935 | 4184937 | 4184938 | 4184939 |

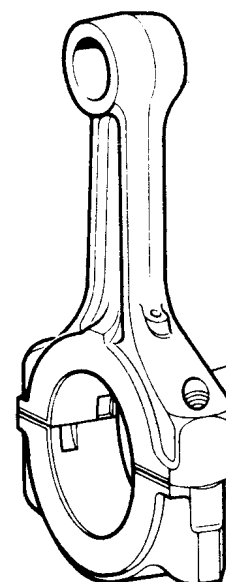

4109374 C 4459
4187674 4277031 D 4459

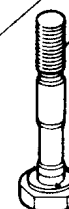

21918 A

BIELLE E STANTUFFI

Bielles et pistons
Pleuelstangen und Kolben

Connecting Rods and Pistons
Bielas y émbolos

FIAT 850T (1 ED)

A105

(11-1970)



| MODIF. | N.ORDINAZ. | Q. | DENOMINAZIONE | DESIGNATION | BENENNUNG | DESCRIPTION | DENOMINACIONES |
|--------|------------|----|----------------------------|-------------|-----------------|-----------------|----------------|
| | 4232990 | 4 | ANELLO RASCHIAOLIO | RACLEUR | OELABSTREIFRING | OILSCRAPER RING | ARO DE ENGRASE |
| | 4232992 | 4 | ANELLO RASCHIAOLIO +0,2 | RACLEUR | OELABSTREIFRING | OILSCRAPER RING | ARO DE ENGRASE |
| | 4232993 | 4 | ANELLO RASCHIAOLIO +0,4 | RACLEUR | OELABSTREIFRING | OILSCRAPER RING | ARO DE ENGRASE |
| | 4232994 | 4 | ANELLO RASCHIAOLIO +0,6 | RACLEUR | OELABSTREIFRING | OILSCRAPER RING | ARO DE ENGRASE |

| | 6 | 5 | 4 | |
|--------|---------|---------|---------|---------|
| | +0,6 | +0,4 | +0,2 | +0,0 |
| C 4193 | | | | 4164122 |
| C 4193 | 4164128 | 4164127 | 4164126 | 4164123 |
| C 4193 | | | | 4164124 |


4122677 classe 1
4207508 classe 2
4207509 classe 3

4141126 -0,000
4141128 -0,254
4141129 -0,508
4141130 -0,762
4141131 -1,016


A 1
C 2
E 3

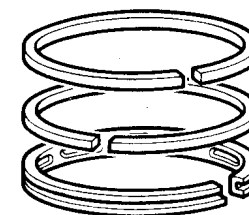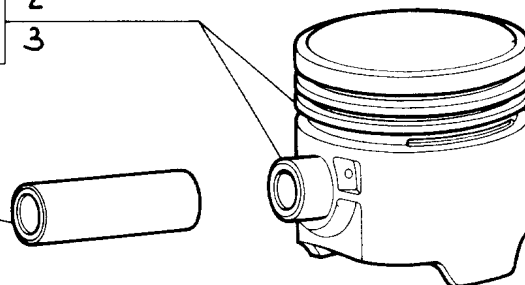

| 7 | 8 | 9 | 10 |
|---------|---------|---------|---------|
| +0,0 | +0,2 | +0,4 | +0,6 |
| 4183932 | 4183934 | 4183935 | 4183936 |
| 4232990 | 4232992 | 4232993 | 4232994 |
| 4184935 | 4184937 | 4184938 | 4184939 |

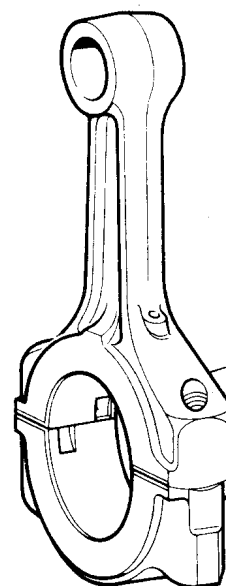

4109374
4187674

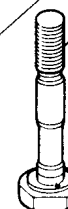

21918 A

BIELLE E STANTUFFI

A1.05

850 T


Bielles et pistons
Pleuelstangen und Kolben

Connecting Rods and Pistons
Bielas y émbolos


1/2

XL 1970
20-01-12

| | 6 + 0.6 | 5 + 0.4 | 4 + 0.2 | + 0.0 | | |
|--------|------------|------------|------------|---------|---|---|
| D 4193 | | | | 4256253 | A | 1 |
| D4193 | 4256259 | 4256258 | 4256257 | 4256254 | C | 2 |
| D4193 | | | | 4256255 | E | 3 |
| D 4193 | | | | 4271876 | A | 1 |
| D4193 | 4271882 | 4271881 | 4271880 | 4271877 | C | 2 |
| D4193 | | | | 4271878 | E | 3 |

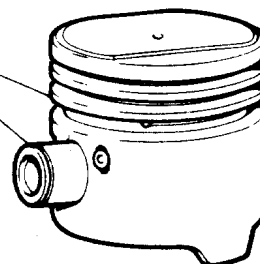

| | 7 + 0.0 | 8 + 0.2 | 9 + 0.4 | 10 + 0.6 |
|--|------------|------------|------------|-------------|
| | 4183932 | 4183934 | 4183935 | 4183936 |
| | 4232990 | 4232992 | 4232993 | 4232994 |
| | 4184935 | 4184937 | 4184938 | 4184939 |

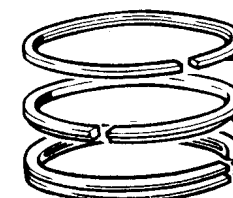

C 4193

| | | |
|---------|--------|--------|
| 1900587 | = 1+7 | (n. 1) |
| 1900588 | = 2+7 | (n. 1) |
| 1900589 | = 3+7 | (n. 1) |
| 1900590 | = 4+8 | (n. 4) |
| 1900591 | = 5+9 | (n. 4) |
| 1900592 | = 6+10 | (n. 4) |
| 1900557 | = 7 | (n. 4) |
| 1900558 | = 8 | (n. 4) |
| 1900559 | = 9 | (n. 4) |
| 1900560 | = 10 | (n. 4) |



D 4193


| | | | |
|---------|--------------------|--------|--------|
| 1900884 | 1900782 | = 1+7 | (n. 1) |
| 1900885 | 1900783 | = 2+7 | (n. 1) |
| 1900886 | 1900784 | = 3+7 | (n. 1) |
| 1900887 | 1900785 | = 4+8 | (n. 4) |
| 1900888 | 1900786 | = 5+9 | (n. 4) |
| 1900889 | 1900787 | = 6+10 | (n. 4) |
| | 1900557 | = 7 | (n. 4) |
| | 1900558 | = 8 | (n. 4) |
| | 1900559 | = 9 | (n. 4) |
| | 1900560 | = 10 | (n. 4) |



BIELLE E STANTUFFI

Bielles et pistons
Pleuelstangen und Kolben

Connecting Rods and Pistons
Bielas y émbolos

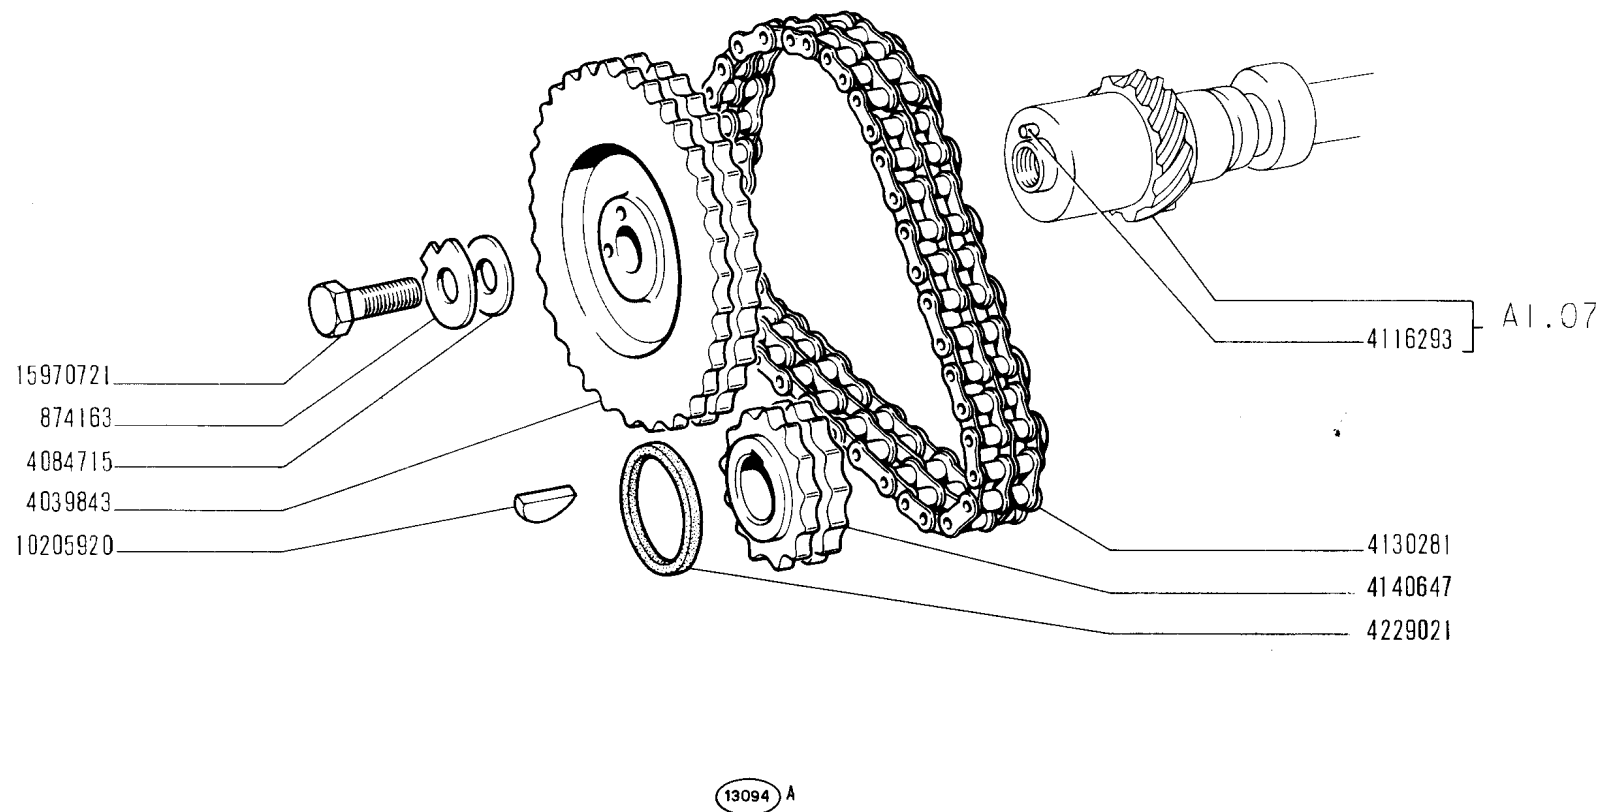

COMANDO DISTRIBUZIONE

- *Commande de distribution*
- *Steuerungsantrieb*

- *Camshaft Drive*
- *Piñones de la distribución*

A1.06

XI-1970

850 T


www.fiat850.co.uk

FIAT 850T (1 ED)

A106

(11-1970)

| MODIF. | N.ORDINAZ. | Q. | DENOMINAZIONE | DESIGNATION | BENENNUNG | DESCRIPTION | DENOMINACIONES |
|--------|------------|-----|------------------------|-----------------|-----------------|-------------|----------------|
| ----- | ----- | --- | ----- | ----- | ----- | ----- | ----- |
| | 874163 | 1 | PIASTRINA SICUREZZA | PLAQUETTE FREIN | SICHERUNGSBLECH | LOCKPLATE | PLACA DE FRENO |
| | 4039843 | 1 | INGRANAGGIO CONDUTTO | PIGNON | ZAHNRAD | GEAR | PINON |
| | 4084715 | 1 | ROSETTA PIANA | RONDELLE | SCHEIBE | WASHER | ARANDELA |
| | 4116293 | 1 | GRANO | ERGOT | PASSTIFT | DOWEL | PITON |
| | 4130281 | 1 | CATENA DOPPIA | CHAINE | KETTE | CHAIN | CADENA |
| | 4140647 | 1 | INGRANAGGIO CONDUTTORE | PIGNON | ZAHNRAD | GEAR | PINON |
| | 4229021 | 1 | ANELLO GOMMA | BAGUE | RING | RING | GUARNICION |
| | | | SMORZATORE | | | | |
| | 10205920 | 1 | LINGUETTA | LINGUET | SCHEIBENFEDER | KEY | CHAVETA |
| | 15970721 | 1 | VITE | VIS | SCHRAUBE | SCREW | TORNILLO |

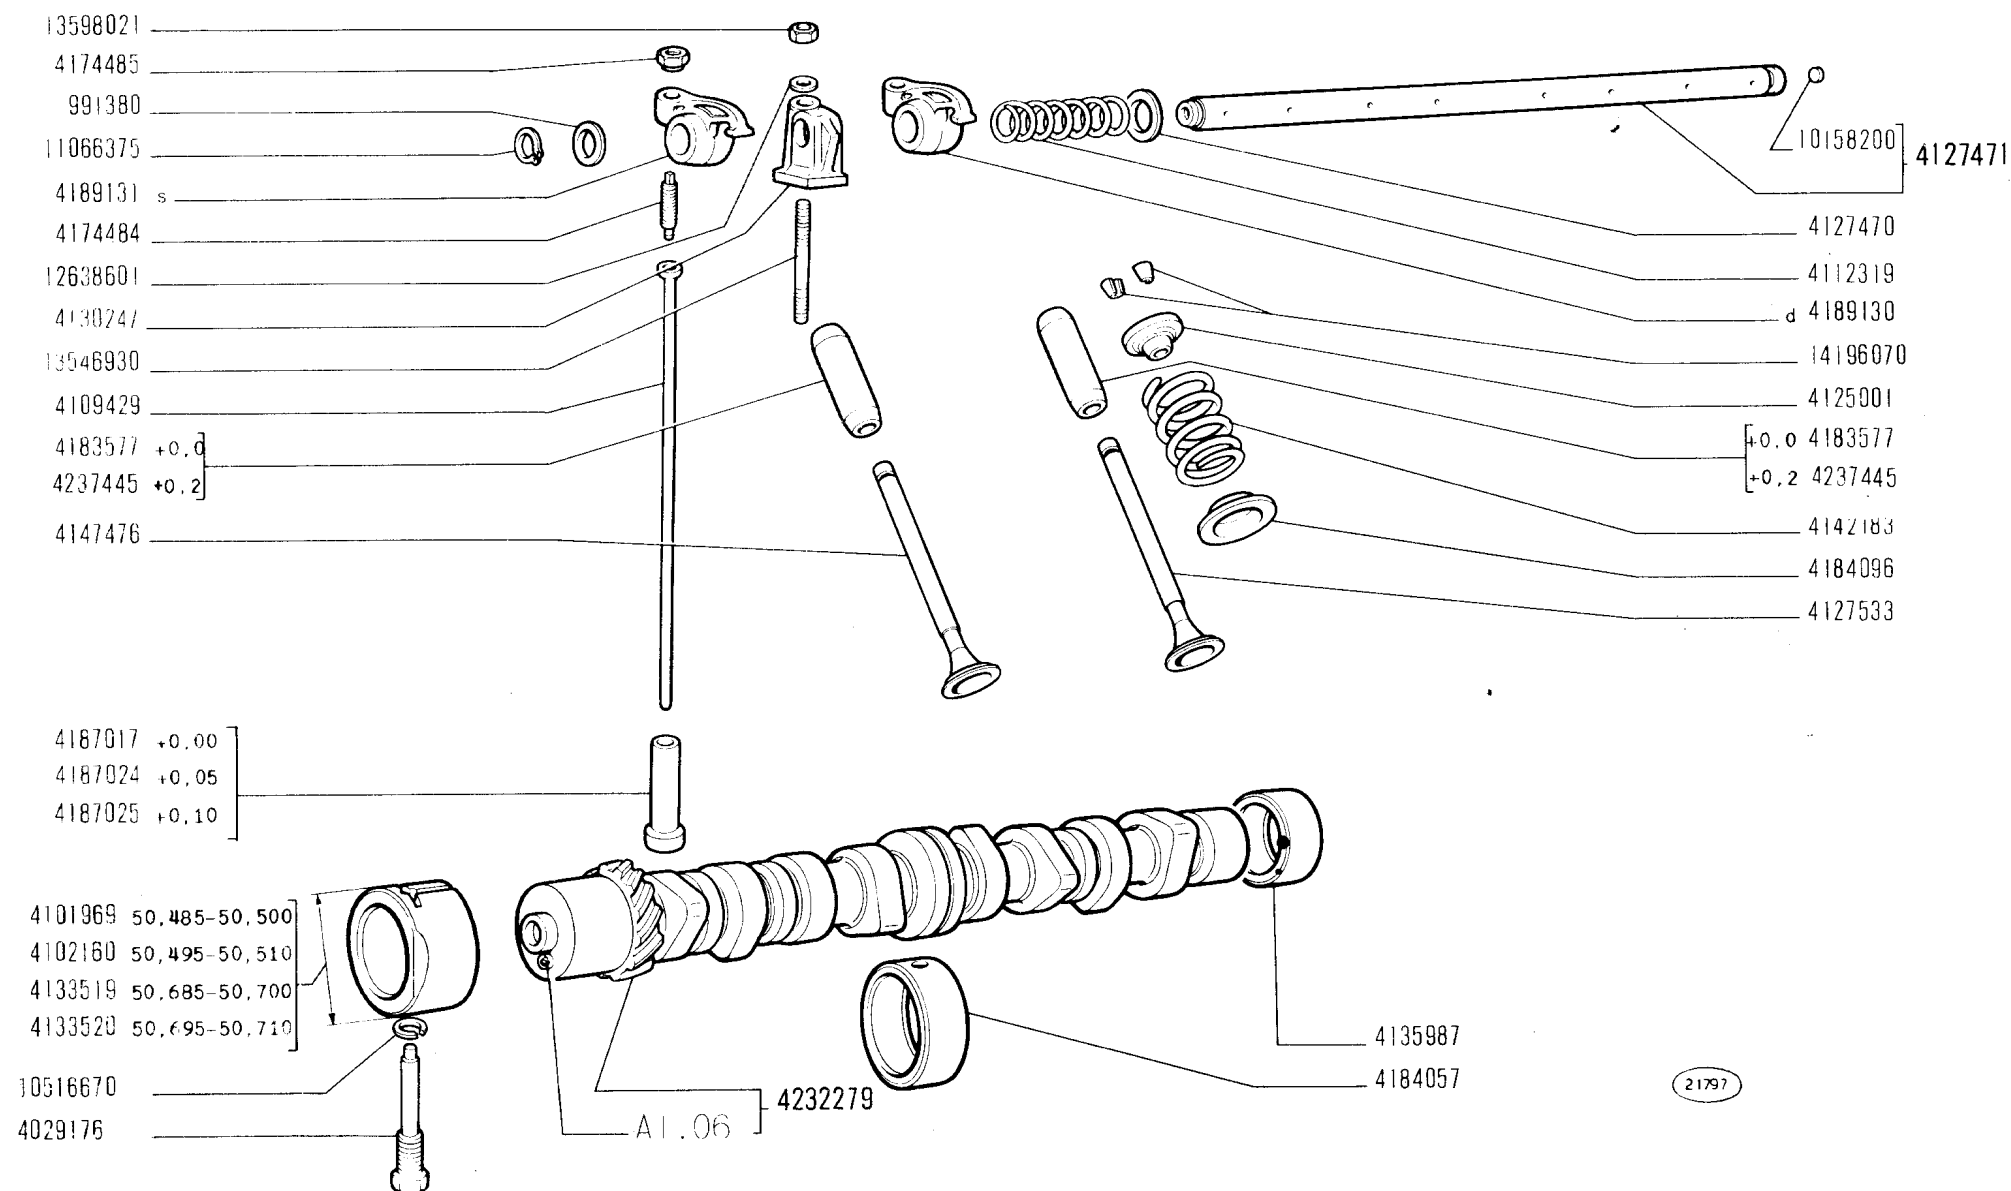

DISTRIBUZIONE

- Distribution
- Steuerung

- Valve Gear
- Distribución


A1.07

XI-1970

850 T

www.fiat850.co.uk

| MODIF. | N.ORDINAZ. Q. | DENOMINAZIONE | DESIGNATION | BENENNUNG | DESCRIPTION | DENOMINACIONES |
|--------|---------------|---------------------|-----------------------|-----------------|---------------|---------------------|
| | 991380 2 | ROSETTA PIANA | RONDELLE | SCHEIBE | WASHER | ARANDELA |
| | 4029176 1 | VITE | VIS | SCHRAUBE | SCREW | TORNILLO |
| | 4101969 1 | CUSCINETTO CLASSE B | COUSSINET | LAGERSCHALE | BEARING | COJINETE |
| | 4102160 1 | CUSCINETTO CLASSE C | COUSSINET | LAGERSCHALE | BEARING | COJINETE |
| | 4109429 8 | ASTA | TIGE | STANGE | ROD | VARILLA |
| | 4112319 3 | MOLLA | RESSORT | FEDER | SPRING | RESORTE |
| | 4125001 8 | SCODELLINO SUP. | CUVETTE | TELLERSCHEIBE | CUP | PLATILLO |
| | 4127470 4 | ROSETTA PIANA | RONDELLE | SCHEIBE | WASHER | ARANDELA |
| | 4127471 1 | ALBERO | ARBRE | WELLE | SHAFT | ARBOL |
| | 4127533 4 | VALVOLA ASPIRAZIONE | SOUPAPE D ADMISSION | EINLASSVENTIL | INTAKE VALVE | VALVULA DE ADMISION |
| | 4130247 4 | SUPPORTO | SUPPORT | LAGER | SUPPORT | SOPORTE |
| | 4133519 1 | CUSCINETTO CLASSE D | COUSSINET | LAGERSCHALE | BEARING | COJINETE |
| | 4133520 1 | CUSCINETTO CLASSE E | COUSSINET | LAGERSCHALE | BEARING | COJINETE |
| | 4135987 1 | CUSCINETTO LAT. | COUSSINET | LAGERSCHALE | BEARING | COJINETE |
| | 4142183 8 | MOLLA | RESSORT | FEDER | SPRING | RESORTE |
| | 4147476 4 | VALVOLA SCARICO | SOUPAPE D ECHAPPEMENT | AUSLASSVENTIL | EXHAUST VALVE | VALVULA DE ESCAPE |
| | 4174484 8 | VITE | VIS | SCHRAUBE | SCREW | TORNILLO |
| | 4174485 8 | DADU | ECROU | MUTTER | NUT | TUERCA |
| | 4183577 8 | GUIDA VALVOLA | GUIDE-SOUPAPE | VENTILFUEHRUNG | VALVE GUIDE | GUIA DE VALVULA |
| | 4184057 1 | CUSCINETTO CENTR. | COUSSINET | LAGERSCHALE | BEARING | COJINETE |
| | 4184096 8 | SCODELLINO INF. | CUVETTE | TELLERSCHEIBE | CUP | PLATILLO |
| | 4187017 8 | PUNTERIA | POUSOIR | STOESSEL | TAPPET | EMPUJADOR |
| | 4187024 8 | PUNTERIA +0,05 | POUSSOIR | STOESSEL | TAPPET | EMPUJADOR |
| | 4187025 8 | PUNTERIA +0,10 | POUSSOIR | STOESSEL | TAPPET | EMPUJADOR |
| | 4189130 4 | BILANCIERE D | CULBUTEUR | KIPPEBEL | ROCKER | BALANCIN |
| | 4189131 4 | BILANCIERE S | CULBUTEUR | KIPPEBEL | ROCKER | BALANCIN |
| | 4232279 1 | ALBERO ECCENTRICI | ARBRE | EXZENTERWELLE | CAMSHAFT | ARBOL |
| | 4237445 8 | GUIDA VALVOLA +0,2 | GUIDE-SOUPAPE | VENTILFUEHRUNG | VALVE GUIDE | GUIA DE VALVULA |
| | 10158200 2 | TAPPO | BOUCHON | STOPFEN | PLUG | TAPON |
| | 10516670 1 | ROSETTA SICUREZZA | RONDELLE FREIN | SICHERUNGSRING | LOCKWASHER | ARANDELA DE FRENO |
| | 11066375 2 | ANELLO SICUREZZA | ARRETOIR | SICHERUNGSRING | LOCKRING | ANILLO DE FRENO |
| | 12638670 4 | ROSETTA SICUREZZA | RONDELLE FREIN | SICHERUNGSRING | LOCKWASHER | ARANDELA DE FRENO |
| | 13546930 4 | PRIGIUNIERO | GOIJON | STIFTSCHRAUBE | STUD | ESPARRAGO |
| | 13598021 4 | DADU | ECROU | MUTTER | NUT | TUERCA |
| | 14196070 16 | SEMICONO | DEMI-CONE | SCHALENHAELFTEN | LOCK CONE | CHAVETA CONICA |

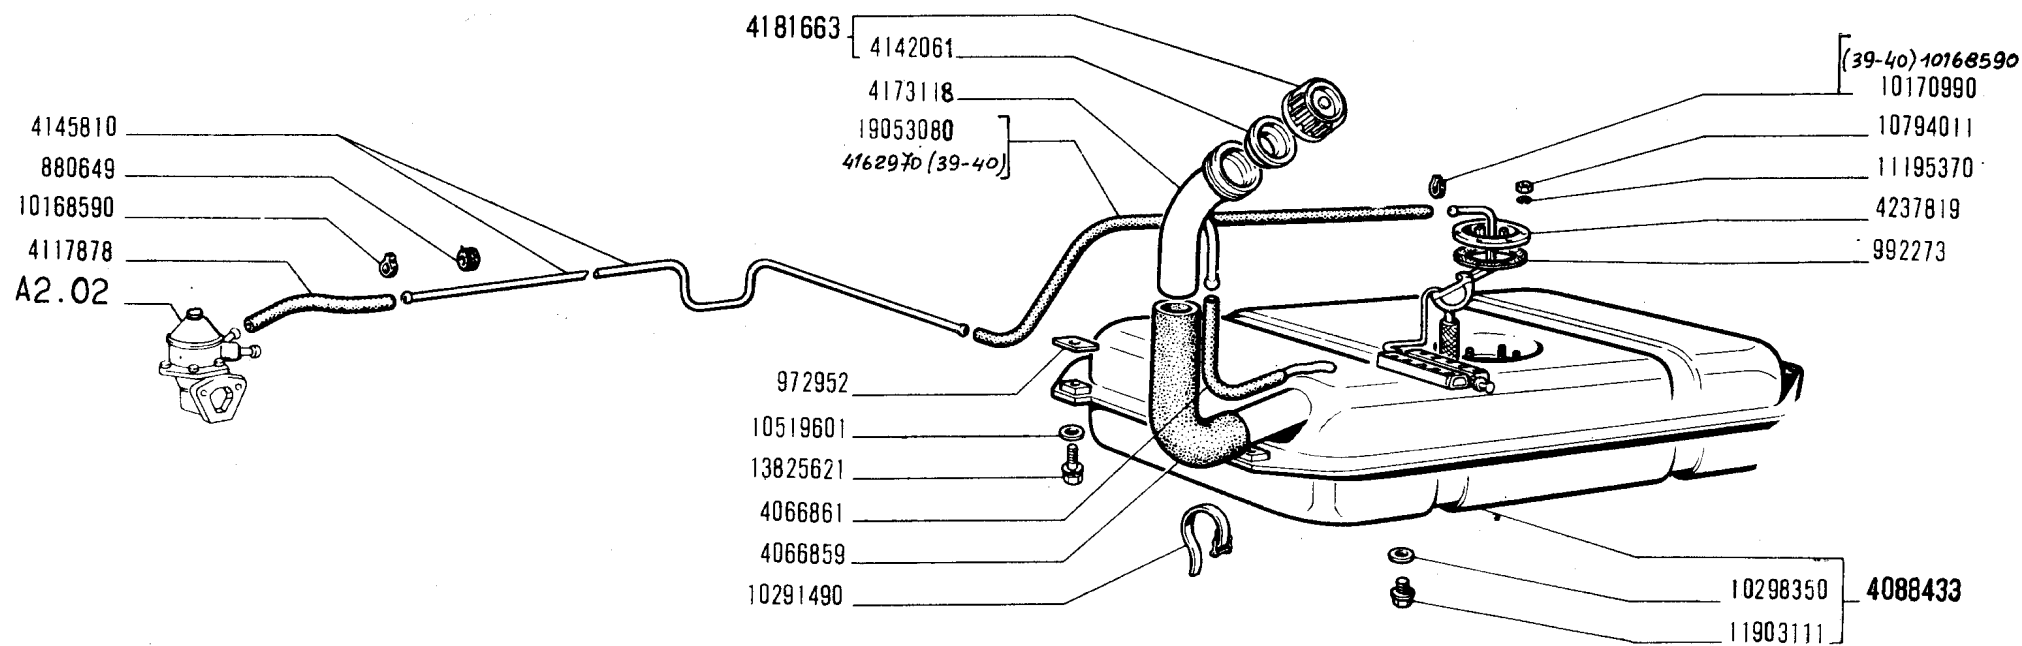

21664

SERBATOIO COMBUSTIBILE E TUBAZIONI

Réservoir et canalisations combustible
Kraftstofftank und Leitungen


Fuel Tank and Lines
Depósito de combustible y tuberías

A2.01

850 T

www.fiat850.co.uk

XL 1070
15-06-72

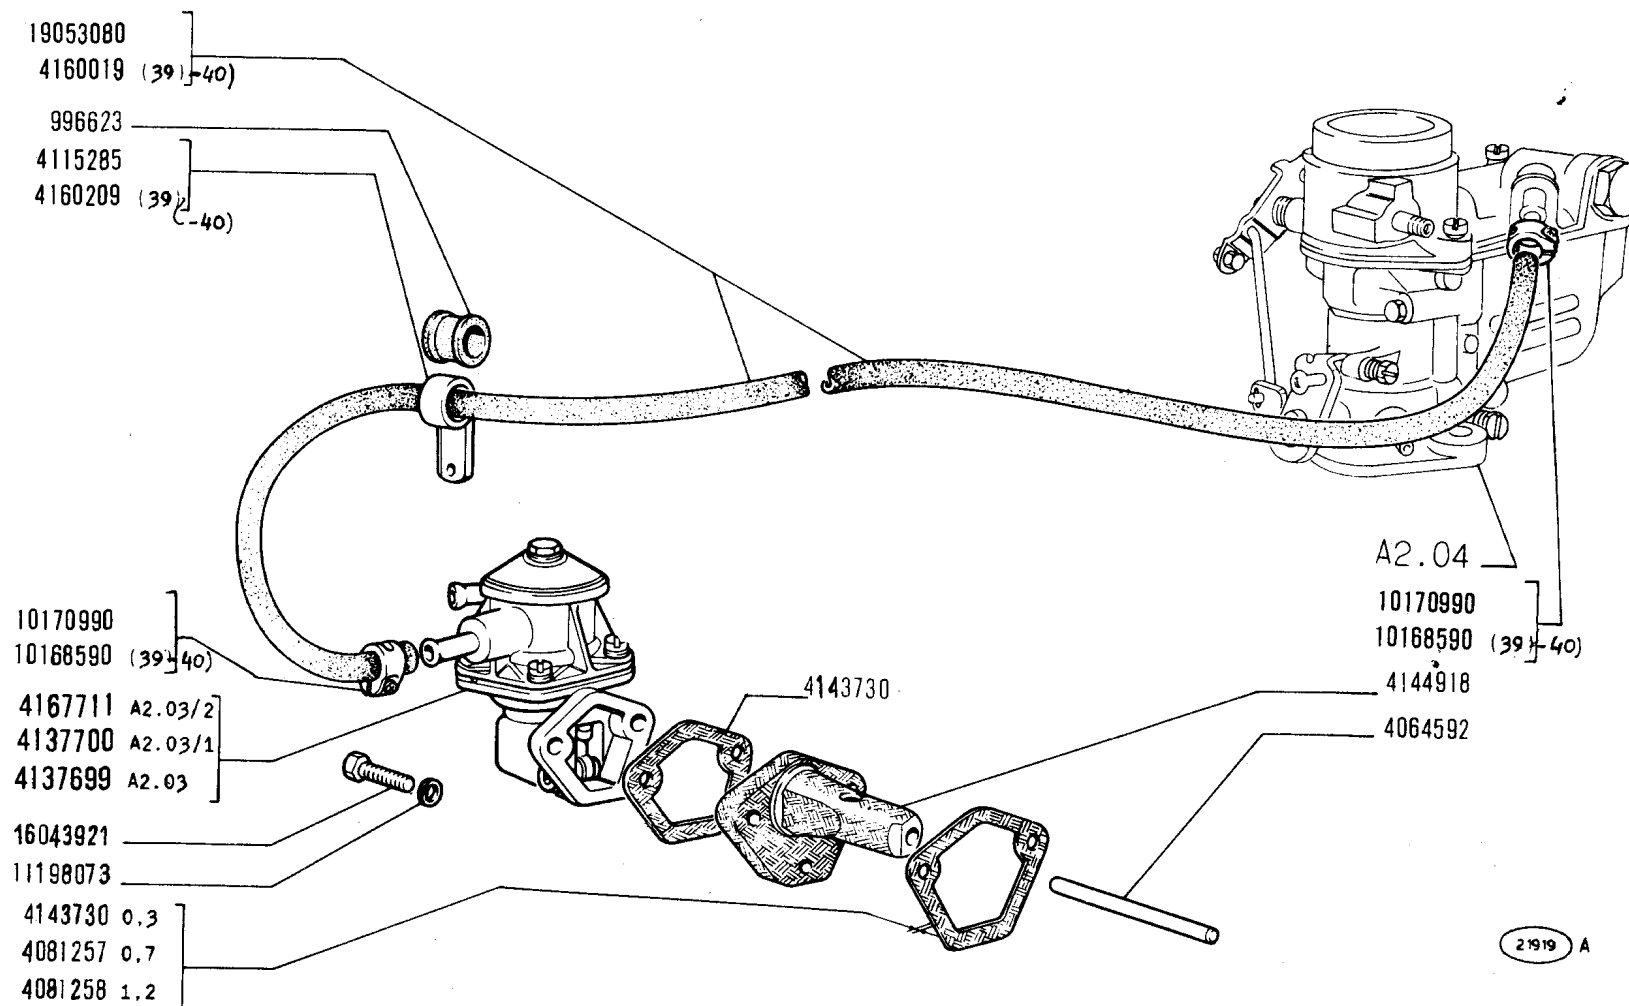

POMPA ALIMENTAZIONE E TUBAZIONI

Pompe et canalisations d'alimentation
Kraftstoffpumpe und Leitungen


Fuel Pump and Lines
Bomba de alimentación y tuberías

A2.02

XL-1970
15-06-72

850 T

www.fiat850.co.uk

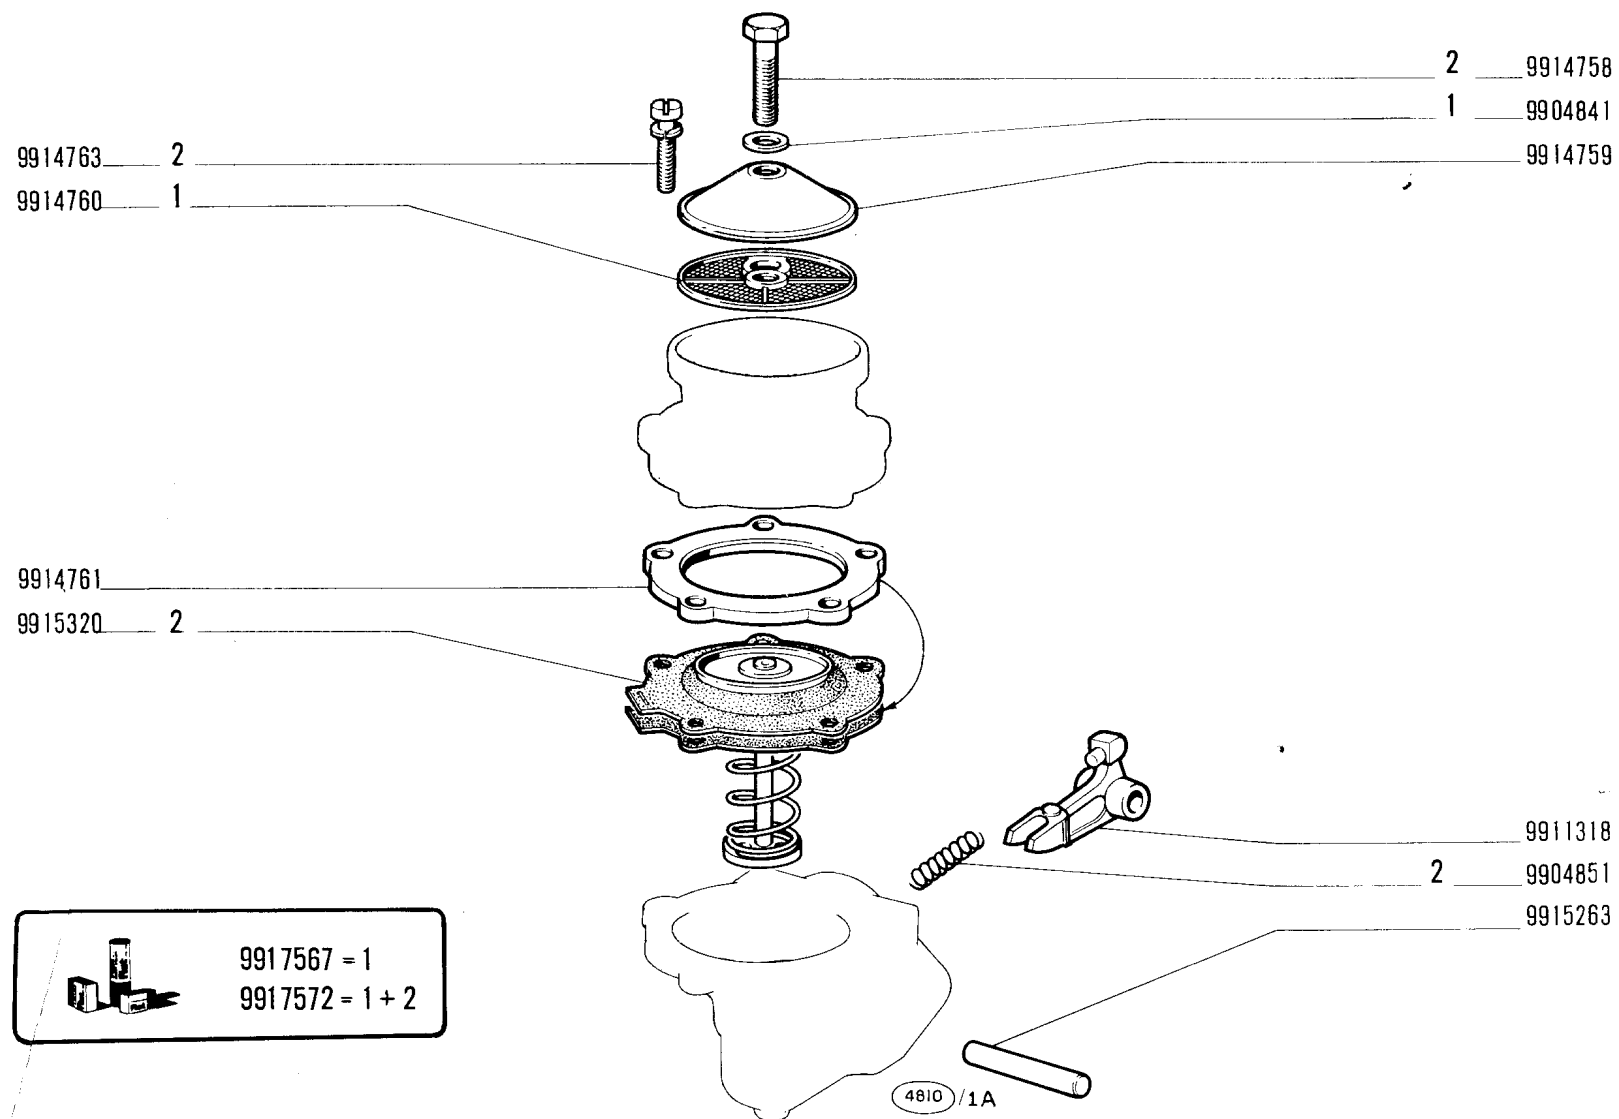

850 T

www.fiat850.co.uk

- *Pompe d'alimentation*
- *Kraftstoffpumpe*

POMPA ALIMENTAZIONE 4137699 (Weber)

- *Fuel Pump*
- *Bomba de alimentación*

A2.03


XI-1970

FIAT 850T (1 ED)

A203

(11-1970)


| MODIF. | N.ORDINAZ. | Q. | DENOMINAZIONE | DESIGNATION | BENENNUNG | DESCRIPTION | DENOMINACIONES |
|--------|------------|----|--------------------------|------------------------|--------------------------------|-----------------------|------------------------|
| | 9904841 | 1 | ROSETTA TENUTA | JOINT | DICHTRING | GASKET | JUNTA |
| | 9904851 | 1 | MOLLA | RESSORT | FEDER | SPRING | RESORTE |
| | 9911318 | 1 | LEVA | LEVIER | HEBEL | LEVER | PALANCA |
| | 9914758 | 1 | VITE | VIS | SCHRAUBE | SCREW | TORNILLO |
| | 9914759 | 1 | COPERCHIO | COUVERCLE | DECKEL | COVER | TAPA |
| | 9914760 | 1 | FILTRO | FILTRE | FILTER | FILTER | FILTRO |
| | 9914761 | 1 | FLANGIA | BRIDE | FLANSCH | FLANGE | BRIDA |
| | 9914763 | 5 | VITE | VIS | SCHRAUBE | SCREW | TORNILLO |
| | 9915263 | 1 | PERNO | AXE | BOLZEN | PIN | EJE |
| | 9915320 | 1 | MEMBRANA | MEMBRANE | MEMBRAN | DIAPHRAGM | MEMBRANA |
| | 9917567 | S | CORREDO, COMPOSTO DA 1 | POCHETTE-CONTENANT.... | AUSRUESTUNG BESTEHEND AUS | KIT-CONSISTING OF.... | EQUIPO-COMPUESTO DE... |
| | 9917572 | S | CORREDO, COMPOSTO DA 1-2 | POCHETTE-CONTENANT.... | AUSRUESTUNG BESTEHEND AUS | KIT-CONSISTING OF.... | EQUIPO-COMPUESTO DE... |

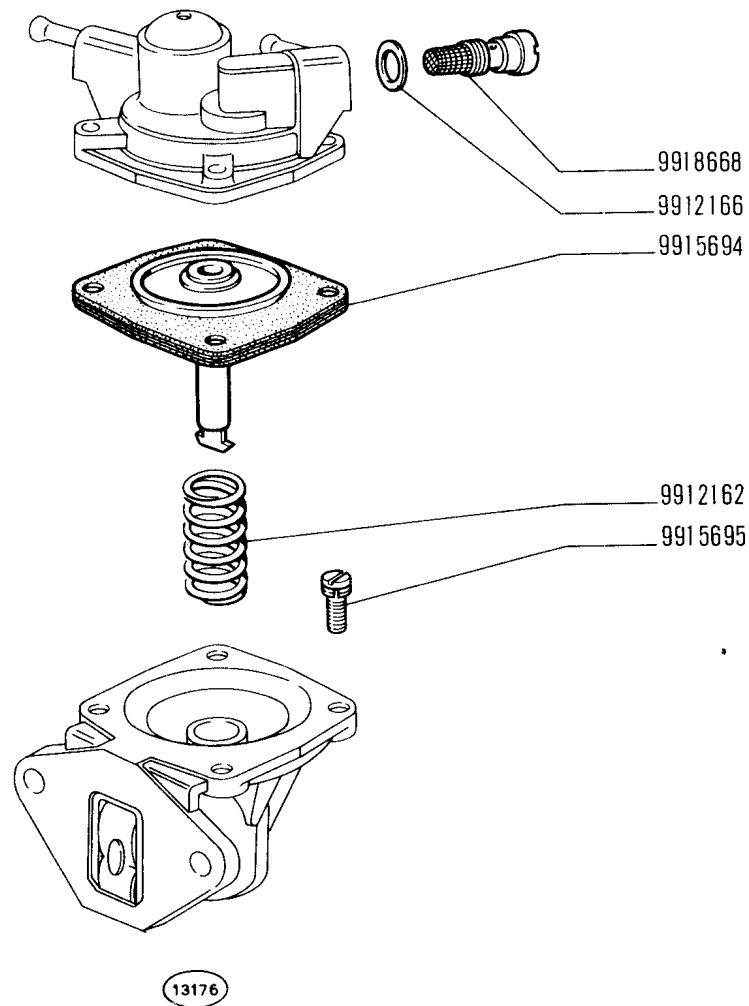

FIAT 850T (1 ED)

A203/ 1 (11-1970)

| MODIF. | N.ORDINAZ. | Q. | DENOMINAZIONE | DESIGNATION | BENENNUNG | DESCRIPTION | DENOMINACIONES |
|--------|------------|----|---------------|-------------|-----------|-------------|----------------|
| | 9912162 | 1 | MOLLA | RESSORT | FEDER | SPRING | RESORTE |
| | 9912166 | 1 | ANELLO TENUTA | JOINT | DICHTRING | SEAL | JUNTA |
| | 9915694 | 1 | MEMBRANA | MEMBRANE | MEMBRAN | DIAPHRAGM | MEMBRANA |
| | 9915695 | 4 | VITE | VIS | SCHRAUBE | SCREW | TORNILLO |
| | 9918668 | 1 | FILTRO | FILTRE | FILTER | FILTER | FILTRO |

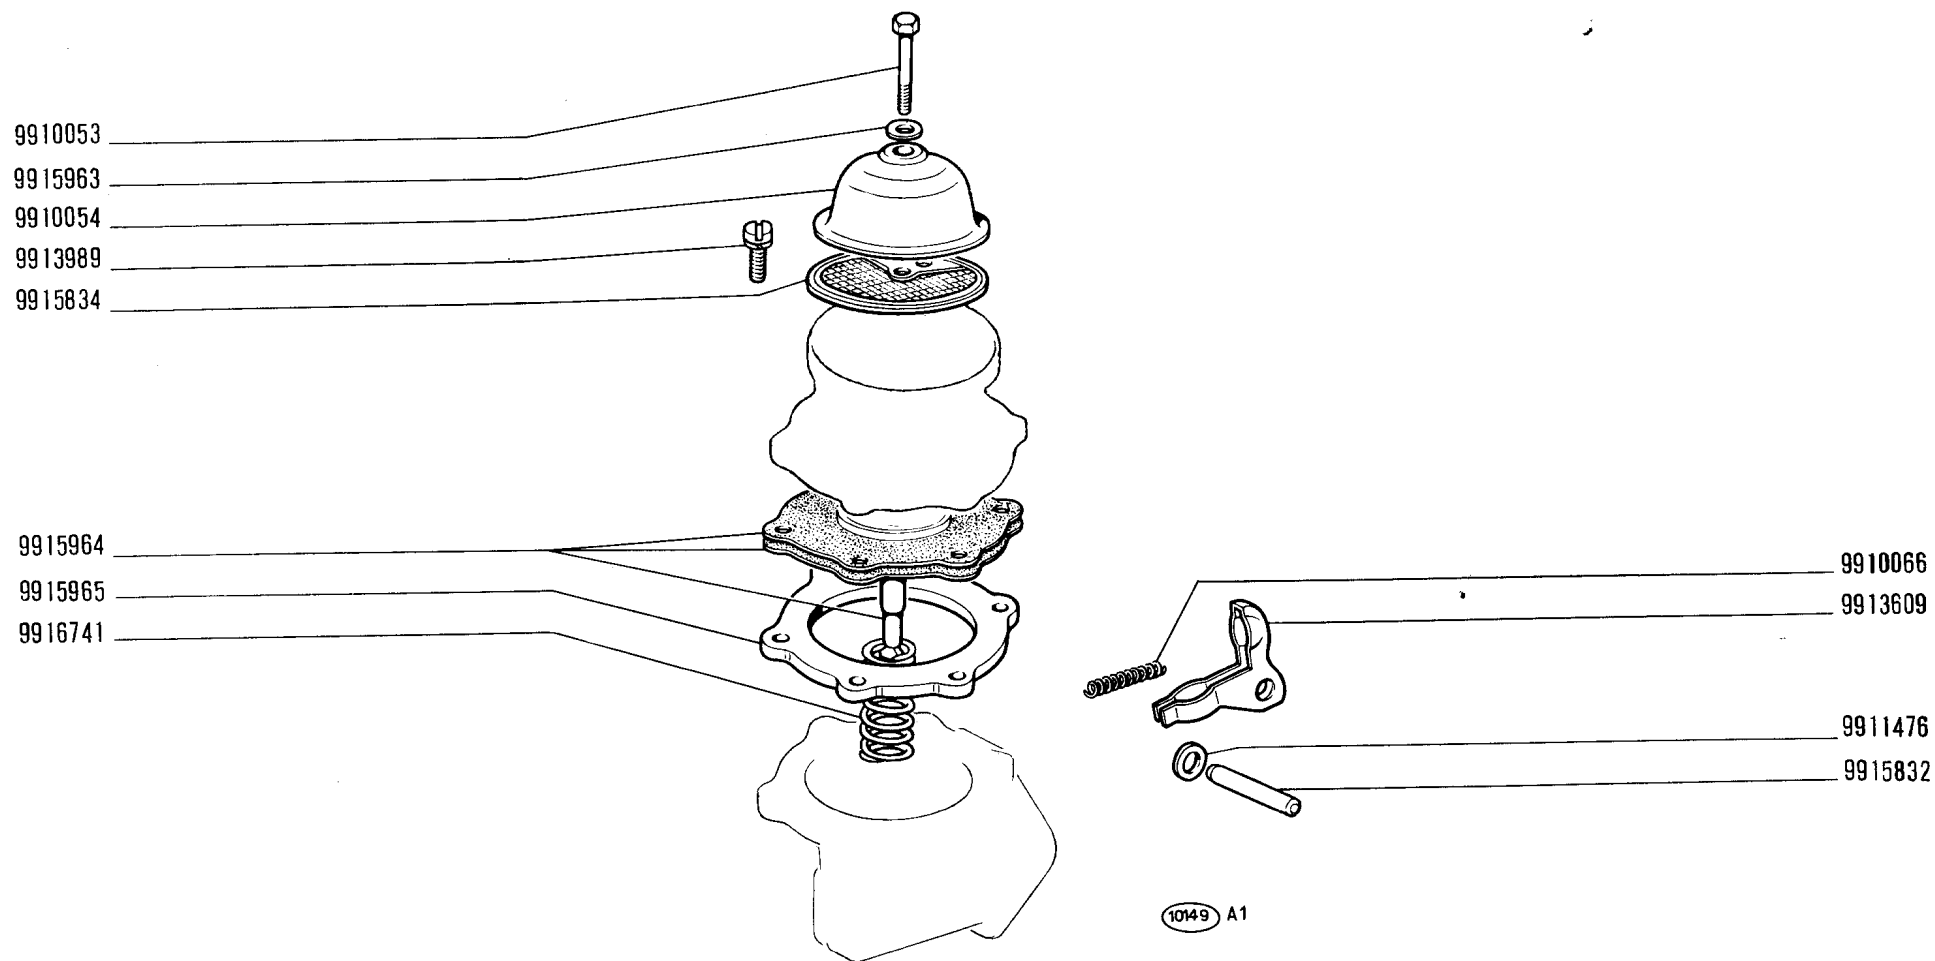

850 T

www.fiat850.co.uk

- *Pompe d'alimentation*
- *Kraftstoffpumpe*

POMPA ALIMENTAZIONE 4167711 (B.C.D.)

- *Fuel Pump*
- *Bomba de alimentación*


A2.03/2

XI-1970

FIAT 850T (1 ED)

A203/ 2 (11-1970)

| MODIF. | N.ORDINAZ. | Q. | DENOMINAZIONE | DESIGNATION | BENENNUNG | DESCRIPTION | DENOMINACIONES |
|--------|------------|-----|----------------|-------------|--------------|-------------|----------------|
| ----- | ----- | --- | ----- | ----- | ----- | ----- | ----- |
| | 9910053 | 1 | VITE | VIS | SCHRAUBE | SCREW | TORNILLO |
| | 9910054 | 1 | COPERCHIO | COUVERCLE | DECKEL | COVER | TAPA |
| | 9910066 | 1 | MOLLA | RESSORT | FEDER | SPRING | RESORTE |
| | 9911476 | 1 | ROSETTA PIANA | RONDELLE | SCHEIBE | WASHER | ARANDELA |
| | 9913609 | 1 | LEVA | LEVIER | HEBEL | LEVER | PALANCA |
| | 9913989 | 6 | VITE | VIS | SCHRAUBE | SCREW | TORNILLO |
| | 9915832 | 1 | PERNO | AXE | BOLZEN | PIN | EJE |
| | 9915834 | 1 | FILTRO | FILTRE | FILTER | FILTER | FILTRO |
| | 9915963 | 1 | ROSETTA TENUTA | JOINT | DICHTRING | GASKET | JUNTA |
| | 9915964 | 1 | MEMBRANA | MEMBRANE | MEMBRAN | DIAPHRAGM | MEMBRANA |
| | 9915965 | 1 | DISTANZIALE | ENTRETOISE | ABSTANDSTUCK | SPACER | SEPARADOR |
| | 9916741 | 1 | MOLLA | RESSORT | FEDER | SPRING | RESORTE |

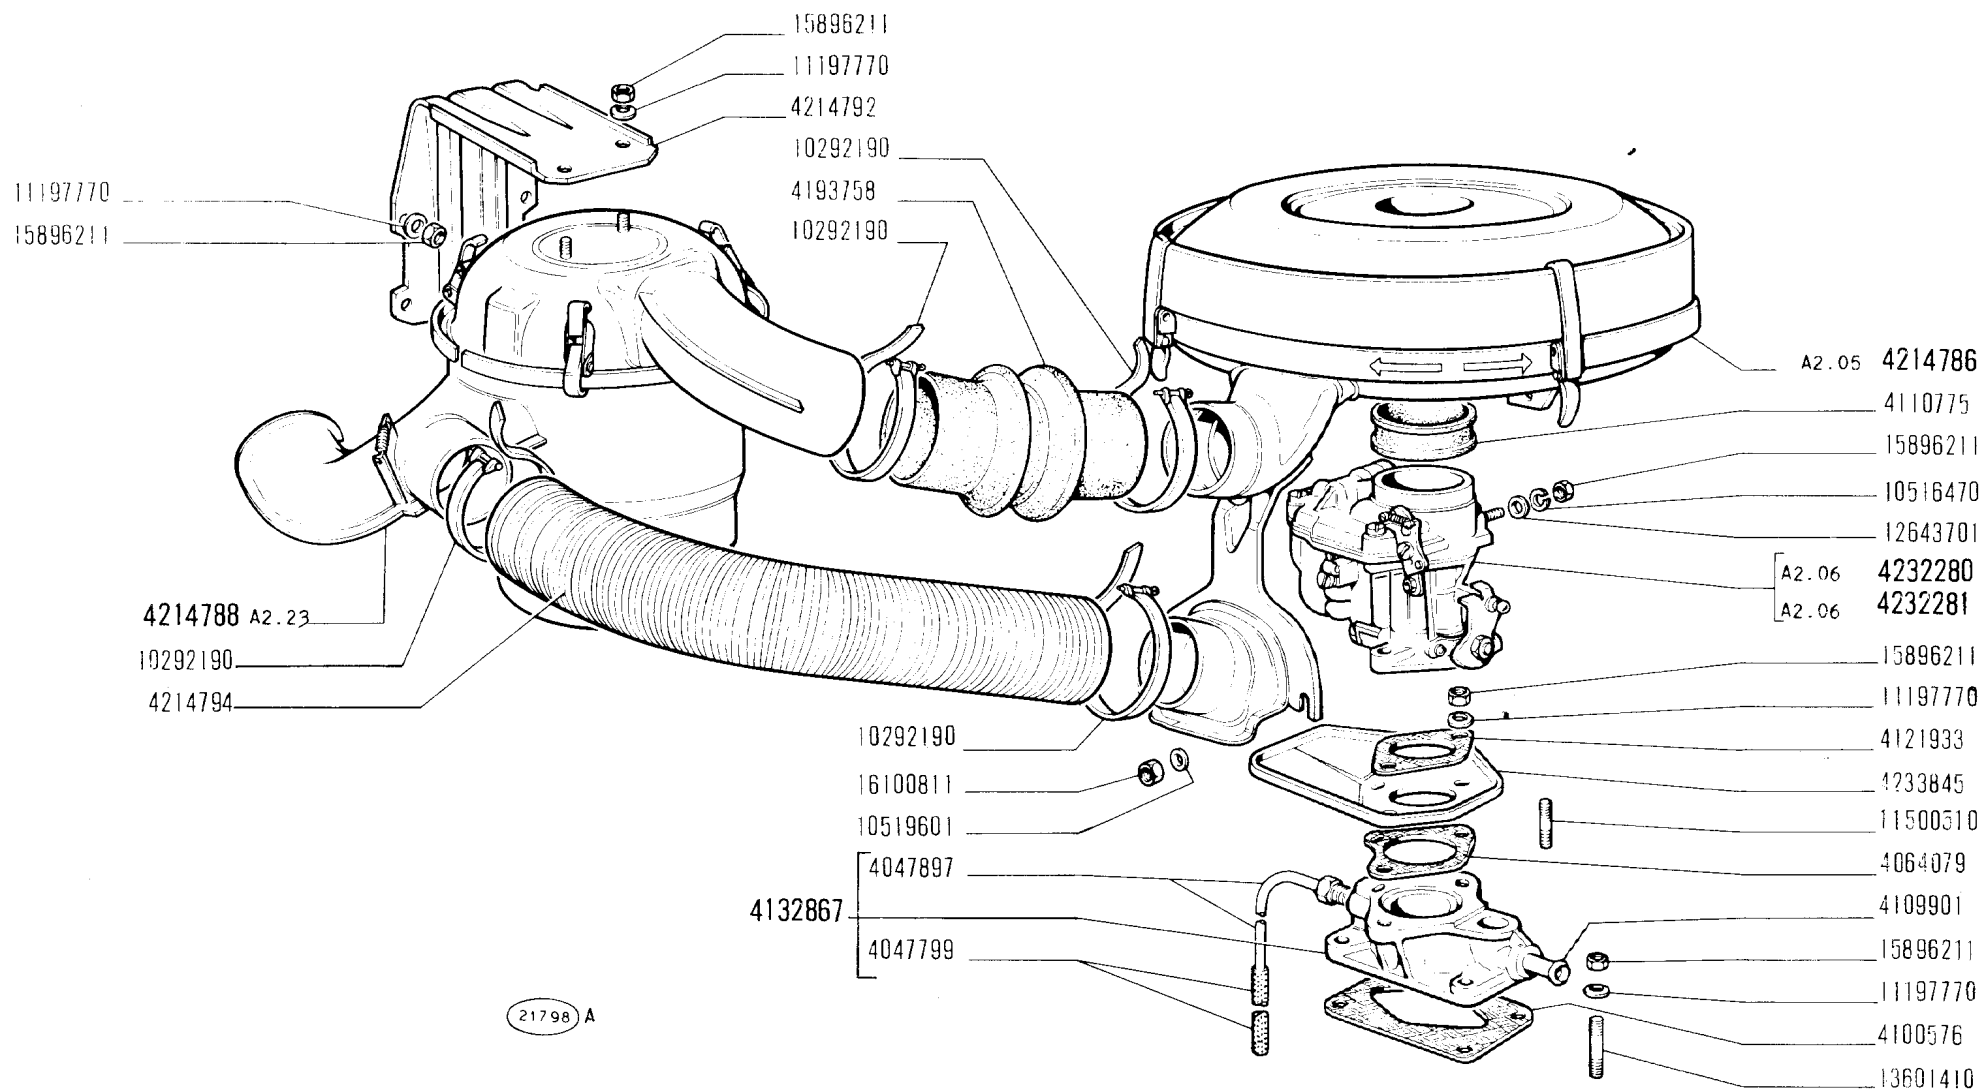

CARBURATORE E FILTRO ARIA

- Carburateur et filtre à air
- Vergaser und Luftfilter

- Carburetor and Air Cleaner
- Carburador y filtro de aire


A2.04

XI-1970

850 T

www.fiat850.co.uk

| MODIF. | N.ORDINAZ. | Q. | DENOMINAZIONE | DESIGNATION | BENENNUNG | DESCRIPTION | DENOMINACIONES |
|--------|------------|----|-------------------------------|----------------|----------------|-------------|-------------------|
| | 4047799 | 1 | TUBO | TUYAU | ROHR | PIPE | TUBO |
| | 4047897 | 1 | TUBO | TUYAU | ROHR | PIPE | TUBO |
| | 4064079 | 1 | GUARNIZIONE | JOINT | DICHTUNG | GASKET | JUNTA |
| | 4100576 | 1 | GUARNIZIONE | JOINT | DICHTUNG | GASKET | JUNTA |
| | 4109901 | 1 | TUBO | TUYAU | ROHR | PIPE | TUBO |
| | 4110775 | 1 | ANELLO GOMMA | BAGUE | RING | RING | GUARNICION |
| | 4121933 | 1 | GUARNIZIONE | JOINT | DICHTUNG | GASKET | JUNTA |
| | 4132867 | 1 | DISTANZIALE | ENTRETOISE | ABSTANDSTÜCK | SPACER | SEPARADOR |
| | 4193758 | 1 | MANICOTTO | MANCHON | MUFFE | SLEEVE | MANGA |
| | | | PRESA ARIA SILENZIA- TORE | | | | |
| | 4214786 | 1 | FILTRO ARIA COMPL. | FILTRE A AIR | LUFTFILTER | AIR CLEANER | FILTRO DE AIRE |
| | 4214788 | 1 | FILTRO ARIA SUPPLEMENTARE | FILTRE A AIR | LUFTFILTER | AIR CLEANER | FILTRO DE AIRE |
| | 4214792 | 1 | STAFFA SUPPORTO | ETRIER | HALTER | BRACKET | SOPORTE |
| | 4214794 | 1 | MANICOTTO PRESA ARIA CALDA | MANCHON | MUFFE | SLEEVE | MANGA |
| | 4232280 | 1 | CARBURATORE COMPL. | CARBURATEUR | VERGASER | CARBURETOR | CARBURADOR |
| | 4232281 | 1 | CARBURATORE COMPL. | CARBURATEUR | VERGASER | CARBURETOR | CARBURADOR |
| | 4233845 | 1 | RIPARO | PROTECTION | ABDECKUNG | PROTECTION | DEFENSA |
| | 10292190 | 4 | COLLARE | COLLIER | SCHELLE | COLLAR | ABRAZADERA |
| | 10516470 | 1 | ROSETTA SICUREZZA | RONDELLE FREIN | SICHERUNGSRING | LOCKWASHER | ARANDELA DE FRENO |
| | 10519601 | 2 | ROSETTA PIANA | RONDELLE | SCHEIBE | WASHER | ARANDELA |
| | 11197770 | 12 | ROSETTA SICUREZZA | RONDELLE FREIN | SICHERUNGSRING | LOCKWASHER | ARANDELA DE FRENO |
| | 11500510 | 2 | PRIGIUNIERO | GOIJON | STIFTSCHRAUBE | STUD | ESPARRAGO |
| | 12643701 | 1 | ROSETTA PIANA | RONDELLE | SCHEIBE | WASHER | ARANDELA |
| | 13601410 | 4 | PRIGIUNIERO | GOIJON | STIFTSCHRAUBE | STUD | ESPARRAGO |
| | 15896211 | 13 | DADO | ECROU | MUTTER | NUT | TUERCA |
| | 16100811 | 2 | DADO | ECROU | MUTTER | NUT | TUERCA |

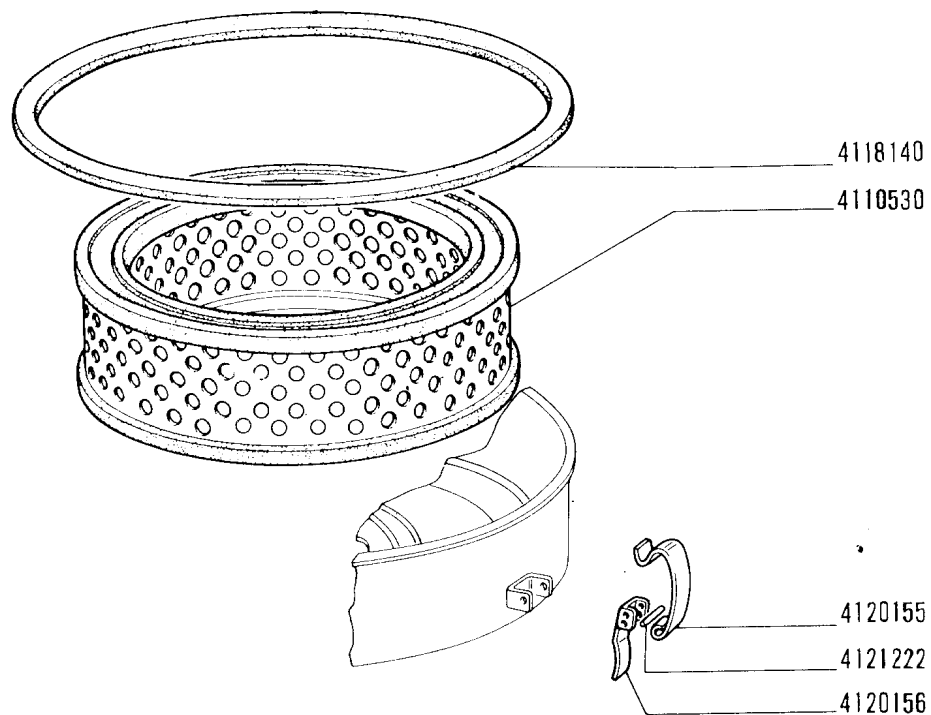

13237 / 3

850 T

www.fiat850.co.uk

- *Filtre à air*
- *Luftfilter*

FILTRO ARIA 4214786

- *Air Cleaner*
- *Filtro de aire*

A2.05


XI-1970

FIAT 850T (1 ED)

A205


(11-1970)

| MODIF. | N.ORDINAZ. | Q. | DENOMINAZIONE | DESIGNATION | BENENNUNG | DESCRIPTION | DENOMINACIONES |
|--------|------------|----|--------------------|------------------|---------------|-------------|----------------|
| | 4110530 | 1 | ELEMENTO FILTRANTE | ELEMENT FILTRANT | FILTEREINSATZ | CARTRIDGE | FILTRO |
| | 4118140 | 1 | ROSETTA TENUTA | JOINT | DICHtring | GASKET | JUNTA |
| | 4120155 | 3 | FERMAGLIO | AGRAFE | KLEMMSTUCK | CLIP | SUJETADOR |
| | 4120156 | 3 | LEVA | LEVIER | HEBEL | LEVER | PALANCA |
| | 4121222 | 6 | PERNO | AXE | BOLZEN | PIN | EJE |

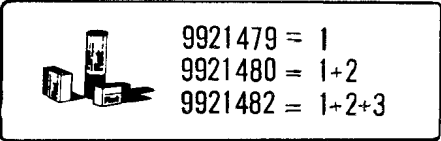

| MODIF. | N.ORDINAZ. | Q. | DENOMINAZIONE | DESIGNATION | BENENNUNG | DESCRIPTION | DENOMINACIONES |
|--------|------------|----|---------------------|--------------------|-------------------|-------------|---------------------|
| | 9904577 | 1 | MOLLA | RESSURT | FEDER | SPRING | RESORTE |
| | 9904667 | 2 | DADU | ECROU | MUTTER | NUT | TUERCA |
| | 9904687 | 4 | VITE | VIS | SCHRAUBE | SCREW | TORNILLO |
| | 9904693 | 4 | VITE | VIS | SCHRAUBE | SCREW | TORNILLO |
| | 9904710 | 1 | PERNO | AXE | BULZEN | PIN | EJE |
| | 9904811 | 2 | ROSETTA SICUREZZA | RONDELLE FREIN | SICHERUNGSRING | LOCKWASHER | ARANDELA DE FRENO |
| | 9904983 | 2 | ANELLO TENUTA | JOINT | DICHTRING | SEAL | JUNTA |
| | 9905030 | 1 | MOLLA | RESSORT | FEDER | SPRING | RESORTE |
| | 9905070 | 1 | PORTAGETTO | PORTE-GICLEUR | DUESENHALTER | JET HOLDER | PORTASURTIDOR |
| | 9905071 | 1 | ROSETTA TENUTA | JOINT | DICHTRING | GASKET | JUNTA |
| | 9906837 | 1 | ROSETTA TENUTA | JOINT | DICHTRING | GASKET | JUNTA |
| | 9907256 | 1 | ANELLO TENUTA | JOINT | DICHTRING | SEAL | JUNTA |
| | 9907257 | 1 | PORTAGETTO | PORTE-GICLEUR | DUESENHALTER | JET HOLDER | PORTASURTIDOR |
| | 9907261 | 1 | VITE | VIS | SCHRAUBE | SCREW | TORNILLO |
| | 9907780 | 1 | GALLEGGIANTE | FLOTTEUR | SCHWIMMER | FLOAT | FLOTADOR |
| | 9907814 | 1 | ROSETTA TENUTA | JOINT | DICHTRING | GASKET | JUNTA |
| | 9907861 | 1 | VITE | VIS | SCHRAUBE | SCREW | TORNILLO |
| | 9907862 | 1 | DADU | ECROU | MUTTER | NUT | TUERCA |
| | 9907866 | 1 | TAPPO | BOUCHON | STOPFEN | PLUG | TAPON |
| | 9908542 | 1 | STANTUFFO | PISTON | KOLBEN | PISTON | EMBOLO |
| | 9908650 | 1 | VITE | VIS | SCHRAUBE | SCREW | TORNILLO |
| | 9910762 | 1 | FARFALLA | PAPILLON | DROSSELKLAPPE | THROTTLE | MARIPOSA |
| | 9910771 | 1 | PIASTRINA | PLAQUETTE | PLAETTCHEN | PLATE | PLACA |
| | 9910772 | 1 | MOLLA | RESSORT | FEDER | SPRING | RESORTE |
| | 9910779 | 1 | VITE | VIS | SCHRAUBE | SCREW | TORNILLO |
| | 9910780 | 1 | PIASTRINA | PLAQUETTE | PLAETTCHEN | PLATE | PLACA |
| | 9910783 | 1 | DIAFRAMMA | DIAPHRAGME | MEMBRAN | DIAPHRAGM | DIAFRAGMA |
| | 9910784 | 1 | MOLLA | RESSORT | FEDER | SPRING | RESORTE |
| | 9910785 | 1 | PIASTRINA SICUREZZA | PLAQUETTE FREIN | SICHERUNGSBLECH | LOCKPLATE | PLACA DE FRENO |
| | 9910787 | 1 | BOCCOLA | DOUILLE | BUCHSE | BUSH | CASQUILLO |
| | 9910788 | 1 | GUARNIZIONE | JOINT | DICHTUNG | GASKET | JUNTA |
| | 9911217 | 1 | ALBERINO | AXE | WELLE | SHAFT | EJE |
| | 9911218 | 1 | MOLLA | RESSORT | FEDER | SPRING | RESORTE |
| | 9911219 | 1 | LEVA | LEVIER | HEBEL | LEVER | PALANCA |
| | 9911220 | 1 | TIRANTE | TIRANT | VERBINDUNGSSTANGE | LINK | BIELA |
| | 9911221 | 1 | ROSETTA PIANA | RONDELLE | SCHEIBE | WASHER | ARANDELA |
| | 9911222 | 1 | LEVA | LEVIER | HEBEL | LEVER | PALANCA |
| | 9911224 | 1 | ROSETTA PIANA | RONDELLE | SCHEIBE | WASHER | ARANDELA |
| | 9911225 | 1 | COPIGLIA | GOUPILLE | SPLINT | PIN | PASADOR ABIERTO |
| | 9911226 | 1 | VALVOLA SPILLO | SOUPAPE | VENTIL | VALVE | VALVULA |
| | 9912173 | 1 | GETTU MINIMO | GICLEUR DE RALENTI | LEERLAUFUESE | IDLING JET | SURTIDOR DE RALENTI |
| | 9913500 | 1 | LEVA | LEVIER | HEBEL | LEVER | PALANCA |
| | 9913875 | 1 | COPERCHIO COMPL. | COUVERCLE | DECKEL | COVER | TAPA |
| | 9913876 | 1 | PRIGIUNIERO | GOUJON | STIFTSCHRAUBE | STUD | ESPARRAGO |
| | 9913877 | 1 | ROSETTA PIANA | RONDELLE | SCHEIBE | WASHER | ARANDELA |
| | 9913878 | 1 | ALBERINO | AXE | WELLE | SHAFT | EJE |

| MODIF. | N.ORDINAZ. Q. | DENOMINAZIONE | DESIGNATION | BENENNUNG | DESCRIPTION | DENOMINACIONES |
|--------|---------------|---------------|----------------------------|------------------------|--------------------------------|---------------------------------|
| | 9914074 | 1 | BOCCOLA | DOUILLE | BUSH | CASQUILLO |
| | 9914075 | 1 | MOLLA | RESSORT | FEDER | RESORTE |
| | 9914149 | 1 | ASTA | TIGE | STANGE | VARILLA |
| | 9914150 | 1 | FARFALLA | PAPILLON | DROSSELKLAPPE | MARIPOSA |
| | 9914151 | 1 | LEVA | LEVIER | HEBEL | PALANCA |
| | 9914338 | 1 | MOLLA | RESSORT | FEDER | RESORTE |
| | 9914764 | 1 | VALVOLA | SOUPAPE | VENTIL | VALVULA |
| | 9915235 | 1 | FILTRO | FILTRE | FILTER | FILTRO |
| | 9917763 | 1 | GETTO PRINCIPALE | GICLEUR PRINCIPAL | HAUPTDUESE | SURTIDOR PRINCIPAL |
| | 9917764 | 1 | EMULSIONATORE | TUBE EMULSION | MISCHROHR | EMULSIONADOR |
| | 9920005 | 1 | GETTO ARIA | JET D'AIR | LUFTDUESE | SURTIDOR DE AIRE |
| | 9921162 | 1 | VALVOLA | SOUPAPE | VENTIL | VALVULA |
| | 9921477 | 1 | VITE REGISTRO MINIMO | VIS REGLAGE DE RALENTI | LEERLAUF-EINSTELL-SCHRAUBE | TORNILLO DE REGLAJE DEL RALENTI |
| | 9921478 | 1 | GETTO POMPA | GICLEUR DE POMPE | PUMPENDUESE | SURTIDOR DE LA BOMBA |
| | 9921479 | S | CORREDU, COMPOSTO DA 1 | POCHETTE-CONTENANT.... | AUSRUESTUNG BESTEHEND AUS | EQUIPO-COMPUESTO DE... |
| | 9921480 | S | CORREDU, COMPOSTO DA 1-2 | POCHETTE-CONTENANT.... | AUSRUESTUNG BESTEHEND AUS | EQUIPO-COMPUESTO DE... |
| | 9921482 | S | CORREDU, COMPOSTO DA 1-2-3 | POCHETTE-CONTENANT.... | AUSRUESTUNG BESTEHEND AUS | EQUIPO-COMPUESTO DE... |

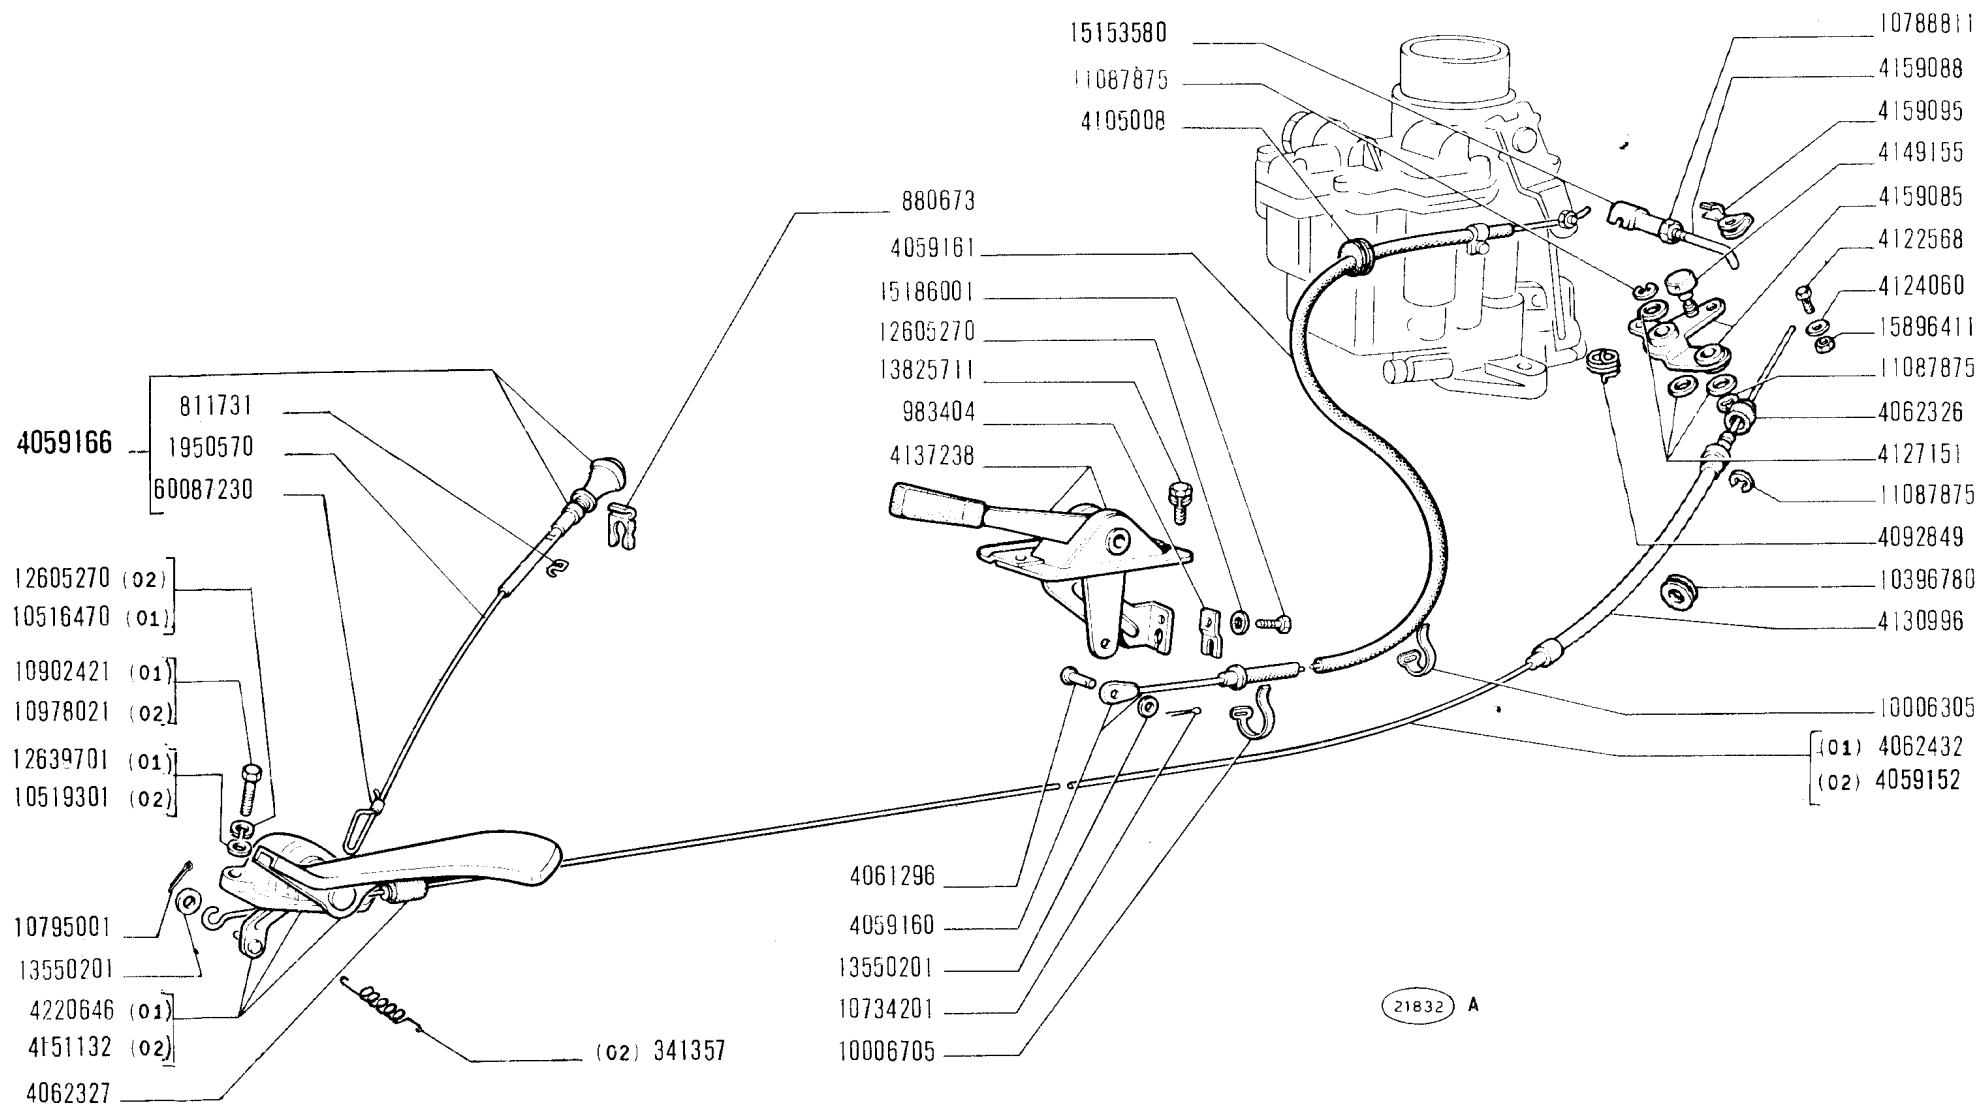

COMANDI ACCELERATORE E CARBURATORE

- Commandes d'accélérateur et de starter
- Gasregulierung und Vergaser

- Choke and Accelerator Control Linkage
- Mandos del acelerador y "starter"

1


A2.21

XI-1970

850 T

www.fiat850.co.uk

| MODIF. | N.ORDINAZ. | Q. | DENOMINAZIONE | DESIGNATION | BENENNUNG | DESCRIPTION | DENOMINACIONES |
|--------|------------|----|------------------------|-------------------|----------------------|-----------------------|-----------------------|
| | 341357 | 1 | MOLLA RICHIAMO (02) | RESSORT | FEDER | SPRING | RESORTE |
| | 811731 | 2 | FERMAGLIO | AGRAFE | KLEMMSTUCK | CLIP | SUJETADOR |
| | 880673 | 1 | FERMAGLIO | AGRAFE | KLEMMSTUCK | CLIP | SUJETADOR |
| | 983404 | 1 | PIASTRINA | PLAQUETTE | PLAETTCHEN | PLATE | PLACA |
| | 4059152 | 1 | FLESSIBILE COMPL.(02) | CABLE | ZUGDRAHT | WIRE | BOWDEN |
| | 4059160 | 1 | TRASMISSIONE FLESS. | TRANSMISSION | DRAHTWELLE | FLEX/SHAFT | ARBOL FLEXIBLE |
| | 4059161 | 1 | GUAINA FLESSIBILE | GAINÉ | HUELLE | SHEATH | FUNDA |
| | 4059166 | 1 | COMANDO A MANO COMPL. | COMMANDE A MAIN | HANDBETAETIGUNG | HAND CONTROL | MANDO MANUAL |
| | 4061296 | 1 | PERNO | AXE | BÜLZEN | PIN | EJE |
| | 4062326 | 1 | CAPPUCCIO POST. | CAPUCHON | SCHUTZKAPPE | BOOT | CAPUCHON |
| | 4062327 | 1 | CAPPUCCIO ANT. | CAPUCHON | SCHUTZKAPPE | BOOT | CAPUCHON |
| | 4062432 | 1 | FLESSIBILE COMPL.(01) | CABLE | ZUGDRAHT | WIRE | BOWDEN |
| | 4092849 | 1 | MOLLA RICHIAMO | RESSORT | FEDER | SPRING | RESORTE |
| | 4105008 | 1 | ANELLO GOMMA | BAGUE | RING | RING | GUARNICION |
| | 4122568 | 1 | VITE | VIS | SCHRAUBE | SCREW | TORNILLO |
| | 4124060 | 2 | ROSETTA PIANA | RONDELLE | SCHEIBE | WASHER | ARANDELA |
| | 4127151 | 3 | ROSETTA PIANA | RONDELLE | SCHEIBE | WASHER | ARANDELA |
| | 4130996 | 1 | GUAINA FLESSIBILE | GAINÉ | HUELLE | SHEATH | FUNDA |
| | 4137238 | 1 | SUPPORTO CON LEVA | SUPPORT | LAGER | SUPPORT | SOPORTE |
| | 4149155 | 1 | BLOCCETTO SERRAFILO | SERRE-FILS | NIPPEL | RETAINER | SUJETADOR |
| | 4151132 | 1 | PEDALE (02) | PEDALE | FUSSHEBEL | PEDAL | PEDAL |
| | 4159085 | 1 | LEVA RINVIO | LEVIER | HEBEL | LEVER | PALANCA |
| | 4159088 | 1 | TIRANTE | TIRANT | SPANNBOLZEN | TIEROD | PERNO |
| | 4159095 | 1 | FERMAGLIO | AGRAFE | KLEMMSTUCK | CLIP | SUJETADOR |
| | 4220646 | 1 | PEDALE (01) | PEDALE | FUSSHEBEL | PEDAL | PEDAL |
| | 10006305 | 1 | FASCETTA | COLLIER | HALTEBAND | STRAP | ABRAZADERA |
| | 10006705 | 1 | FASCETTA | COLLIER | HALTEBAND | STRAP | ABRAZADERA |
| | 10396780 | 1 | ANELLO GOMMA | BAGUE | RING | RING | GUARNICION |
| | 10516470 | 2 | ROSETTA SICUREZZA (01) | RONDELLE FREIN | SICHERUNGSRING | LOCKWASHER | ARANDELA DE FRENO |
| | 10519301 | 3 | ROSETTA PIANA (02) | RONDELLE | SCHEIBE | WASHER | ARANDELA |
| | 10734201 | 1 | COPIGLIA | GOUPILLE | SPLINT | PIN | PASADOR ABIERTO |
| | 10788811 | 1 | DADO | ECROU | MUTTER | NUT | TUERCA |
| | 10795001 | 1 | COPIGLIA | GOUPILLE | SPLINT | PIN | PASADOR ABIERTO |
| | 10902421 | 2 | VITE (01) | VIS | SCHRAUBE | SCREW | TORNILLO |
| | 10978021 | 3 | VITE (02) | VIS | SCHRAUBE | SCREW | TORNILLO |
| | 11087875 | 3 | ANELLO SICUREZZA | ARRETOIR | SICHERUNGSRING | LOCKRING | ANILLO DE FRENO |
| | 12605270 | 1 | ROSETTA SICUREZZA | RONDELLE FREIN | SICHERUNGSRING | LOCKWASHER | ARANDELA DE FRENO |
| | 12605270 | 3 | ROSETTA SICUREZZA (02) | RONDELLE FREIN | SICHERUNGSRING | LOCKWASHER | ARANDELA DE FRENO |
| | 12639701 | 3 | ROSETTA PIANA (01) | RONDELLE | SCHEIBE | WASHER | ARANDELA |
| | 13550201 | 2 | ROSETTA PIANA | RONDELLE | SCHEIBE | WASHER | ARANDELA |
| | 13825711 | 2 | VITE CON ROSETTA | VIS AVEC RONDELLE | SCHRAUBE MIT SCHEIBE | SCREW END WASHER ASSY | TORNILLO CON ARANDELA |
| | 15153580 | 1 | TESTA GIUNTO SFERICO | JOINT A ROTULE | KUGELPFANNE | SOCKET | ARTICULACION |
| | 15186001 | 1 | VITE | VIS | SCHRAUBE | SCREW | TORNILLO |
| | 15896411 | 1 | DADO | ECROU | MUTTER | NUT | TUERCA |
| | 19150570 | M | TRASMISSIONE FLESS. | TRANSMISSION | DRAHTWELLE | FLEX/SHAFT | ARBOL FLEXIBLE |
| | 60087230 | 1 | TUBO FLESSIBILE | TUYAU | SCHLAUCH | HOSE | MANGA |

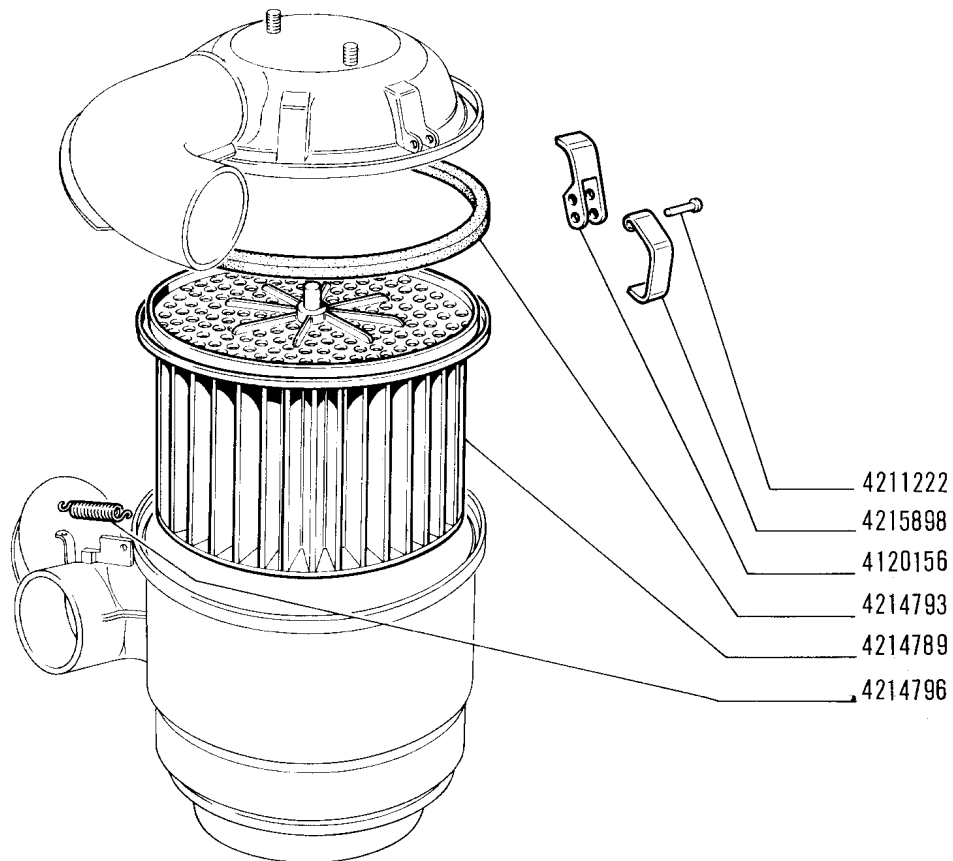

20578

850 T

www.fiat850.co.uk

- *Filtre à air*
- *Luftfilter*

FILTRO ARIA 4214788

- *Air Cleaner*
- *Filtro de aire*

1

A2.23


XI-1970

FIAT 850T (1 ED)

A223

(11-1970)

| MODIF. | N.ORDINAZ. | Q. | DENOMINAZIONE | DESIGNATION | BENENNUNG | DESCRIPTION | DENOMINACIONES |
|--------|------------|-----|--------------------|------------------|---------------|-------------|----------------|
| ----- | ----- | --- | ----- | ----- | ----- | ----- | ----- |
| | 4120156 | 3 | LEVA | LEVIER | HEBEL | LEVER | PALANCA |
| | 4121222 | 6 | PERNO | AXE | BOLZEN | PIN | EJE |
| | 4214789 | 1 | ELEMENTO FILTRANTE | ELEMENT FILTRANT | FILTEREINSATZ | CARTRIDGE | FILTRO |
| | 4214793 | 1 | ROSETTA TENUTA | JOINT | DICHtring | GASKET | JUNTA |
| | 4214796 | 1 | MOLLA | RESSORT | FEDER | SPRING | RESORTE |
| | 4215898 | 3 | FERMAGLIO | AGRAFE | KLEMMSTUCK | CLIP | SUJETADOR |

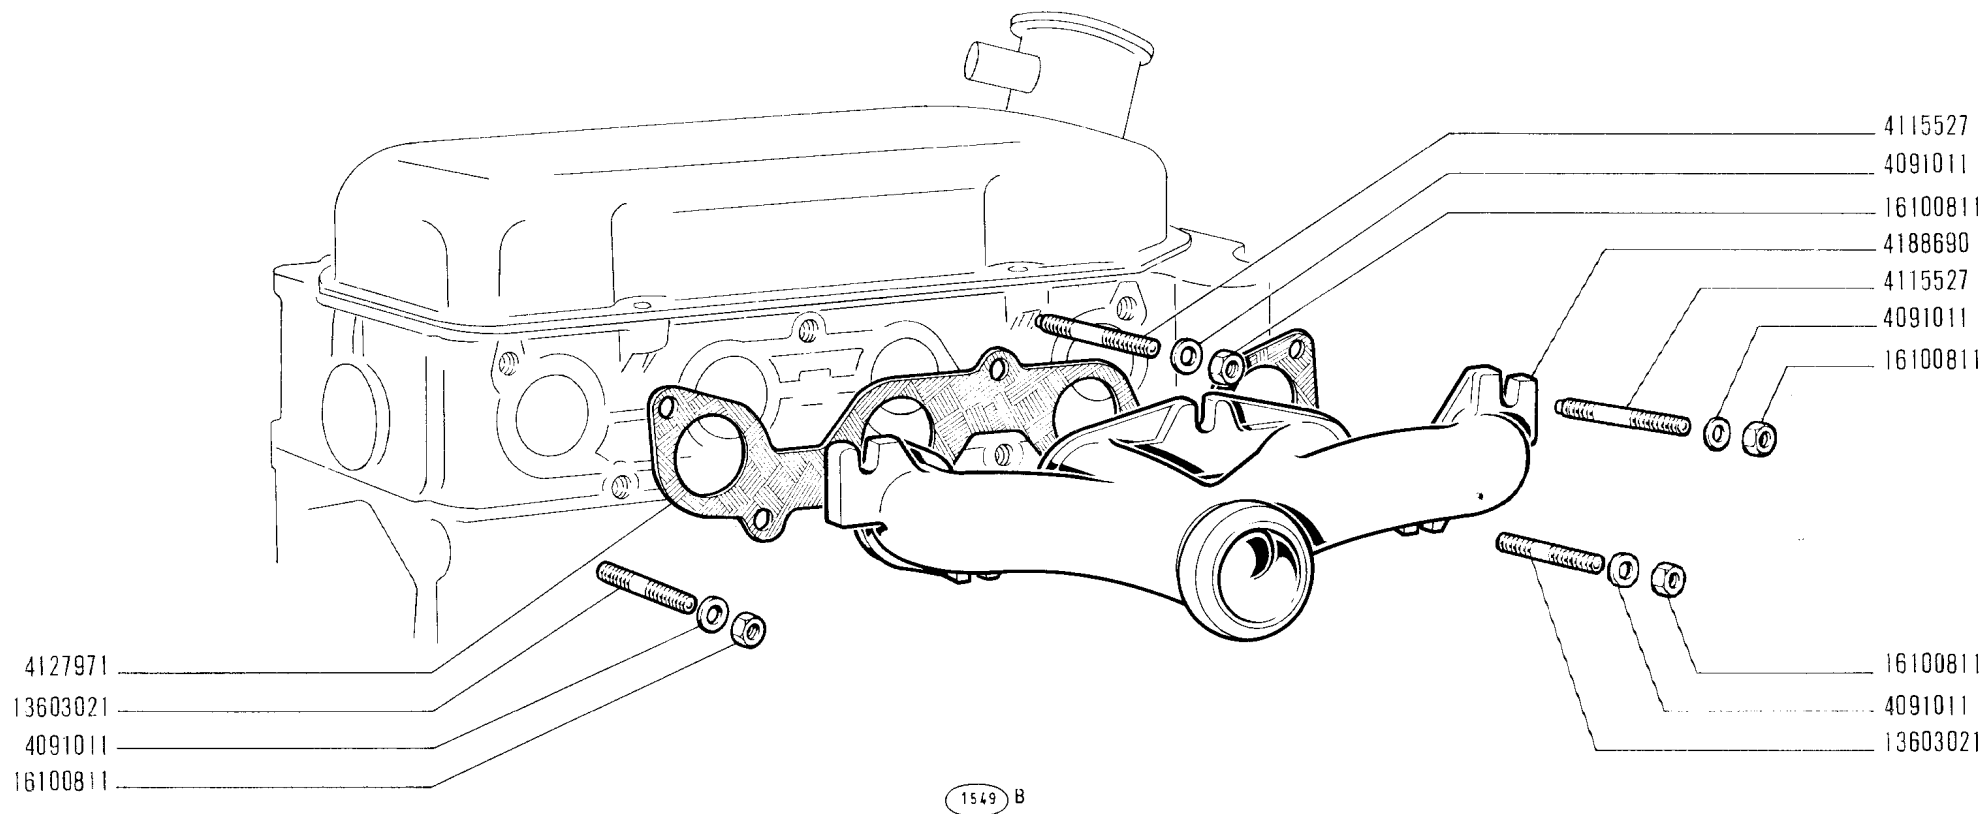

CONDOTTO DI SCARICO

- Conduit d'échappement
- Auspuffkrümmer

- Exhaust Manifold
- Colector de escape

850 T

www.fiat850.co.uk

A2.55

XI-1970


FIAT 850T (1 ED)

A255

(11-1970)

| MODIF. | N.ORDINAZ. | Q. | DENOMINAZIONE | DESIGNATION | BENENNUNG | DESCRIPTION | DENOMINACIONES |
|--------|------------|-----|-------------------|---------------------|---------------|------------------|--------------------|
| ----- | ----- | --- | ----- | ----- | ----- | ----- | ----- |
| | 4091011 | 5 | ROSETTA PIANA | RONDELLE | SCHEIBE | WASHER | ARANDELA |
| | 4115527 | 2 | PRIGIONIERO LUNGO | GOIJON | STIFTSCHRAUBE | STUD | ESPARRAGO |
| | 4127971 | 1 | GUARNIZIONE | JOINT | DICHTUNG | GASKET | JUNTA |
| | 4188690 | 1 | CONDOTTO SCARICO | CONDUIT ECHAPPEMENT | AUSPUFFROHR | EXHAUST MANIFOLD | COLECTOR DE ESCAPE |
| | 13603021 | 3 | PRIGIONIERO GORTO | GOIJON | STIFTSCHRAUBE | STUD | ESPARRAGO |
| | 16100811 | 5 | DADO | ECROU | MUTTER | NUT | TUERCA |

| MODIF. | N.ORDINAZ. Q. | DENOMINAZIONE | DESIGNATION | BENENNUNG | DESCRIPTION | DENOMINACIONES |
|--------|---------------|---------------|-------------------|-------------------|-----------------------|-----------------------|
| ----- | ----- | ----- | ----- | ----- | ----- | ----- |
| | 4087137 | 1 | DISTANZIALE | ENTRETOISE | SPACER | SEPARADOR |
| | 4092067 | 2 | STAFFA | ETRIER | BRACKET | SOPORTE |
| | 4116707 | 2 | DISTANZIALE | ENTRETOISE | SPACER | SEPARADOR |
| | 4116709 | 2 | ROSETTA PIANA | RONDELLE | WASHER | ARANDELA |
| | 4132369 | 4 | TASSELLO ELASTICO | TAMPON | PAD | ALMOHADILLA |
| | 4150625 | 1 | SILENZIATORE | SILENCIEUX | SILENCER | SILENCIADOR |
| | 4186705 | 1 | MENSOLA POST. | CONSOLE | REINFORCEMENT | REFUERZO |
| | 4186706 | 1 | MENSOLA ANT. | CONSOLE | REINFORCEMENT | REFUERZO |
| | 10516670 | 5 | ROSETTA SICUREZZA | RONDELLE FREIN | LOCKWASHER | ARANDELA DE FRENO |
| | 12646701 | 4 | ROSETTA PIANA | RONDELLE | WASHER | ARANDELA |
| | 13825821 | 3 | VITE CON ROSETTA | VIS AVEC RONDELLE | SCREW END WASHER ASSY | TORNILLO CON ARANDELA |
| | 16043921 | 1 | VITE | VIS | SCREW | TORNILLO |
| | 16044421 | 2 | VITE | VIS | SCREW | TORNILLO |
| | 16100811 | 4 | DADO | ECROU | NUT | TUERCA |

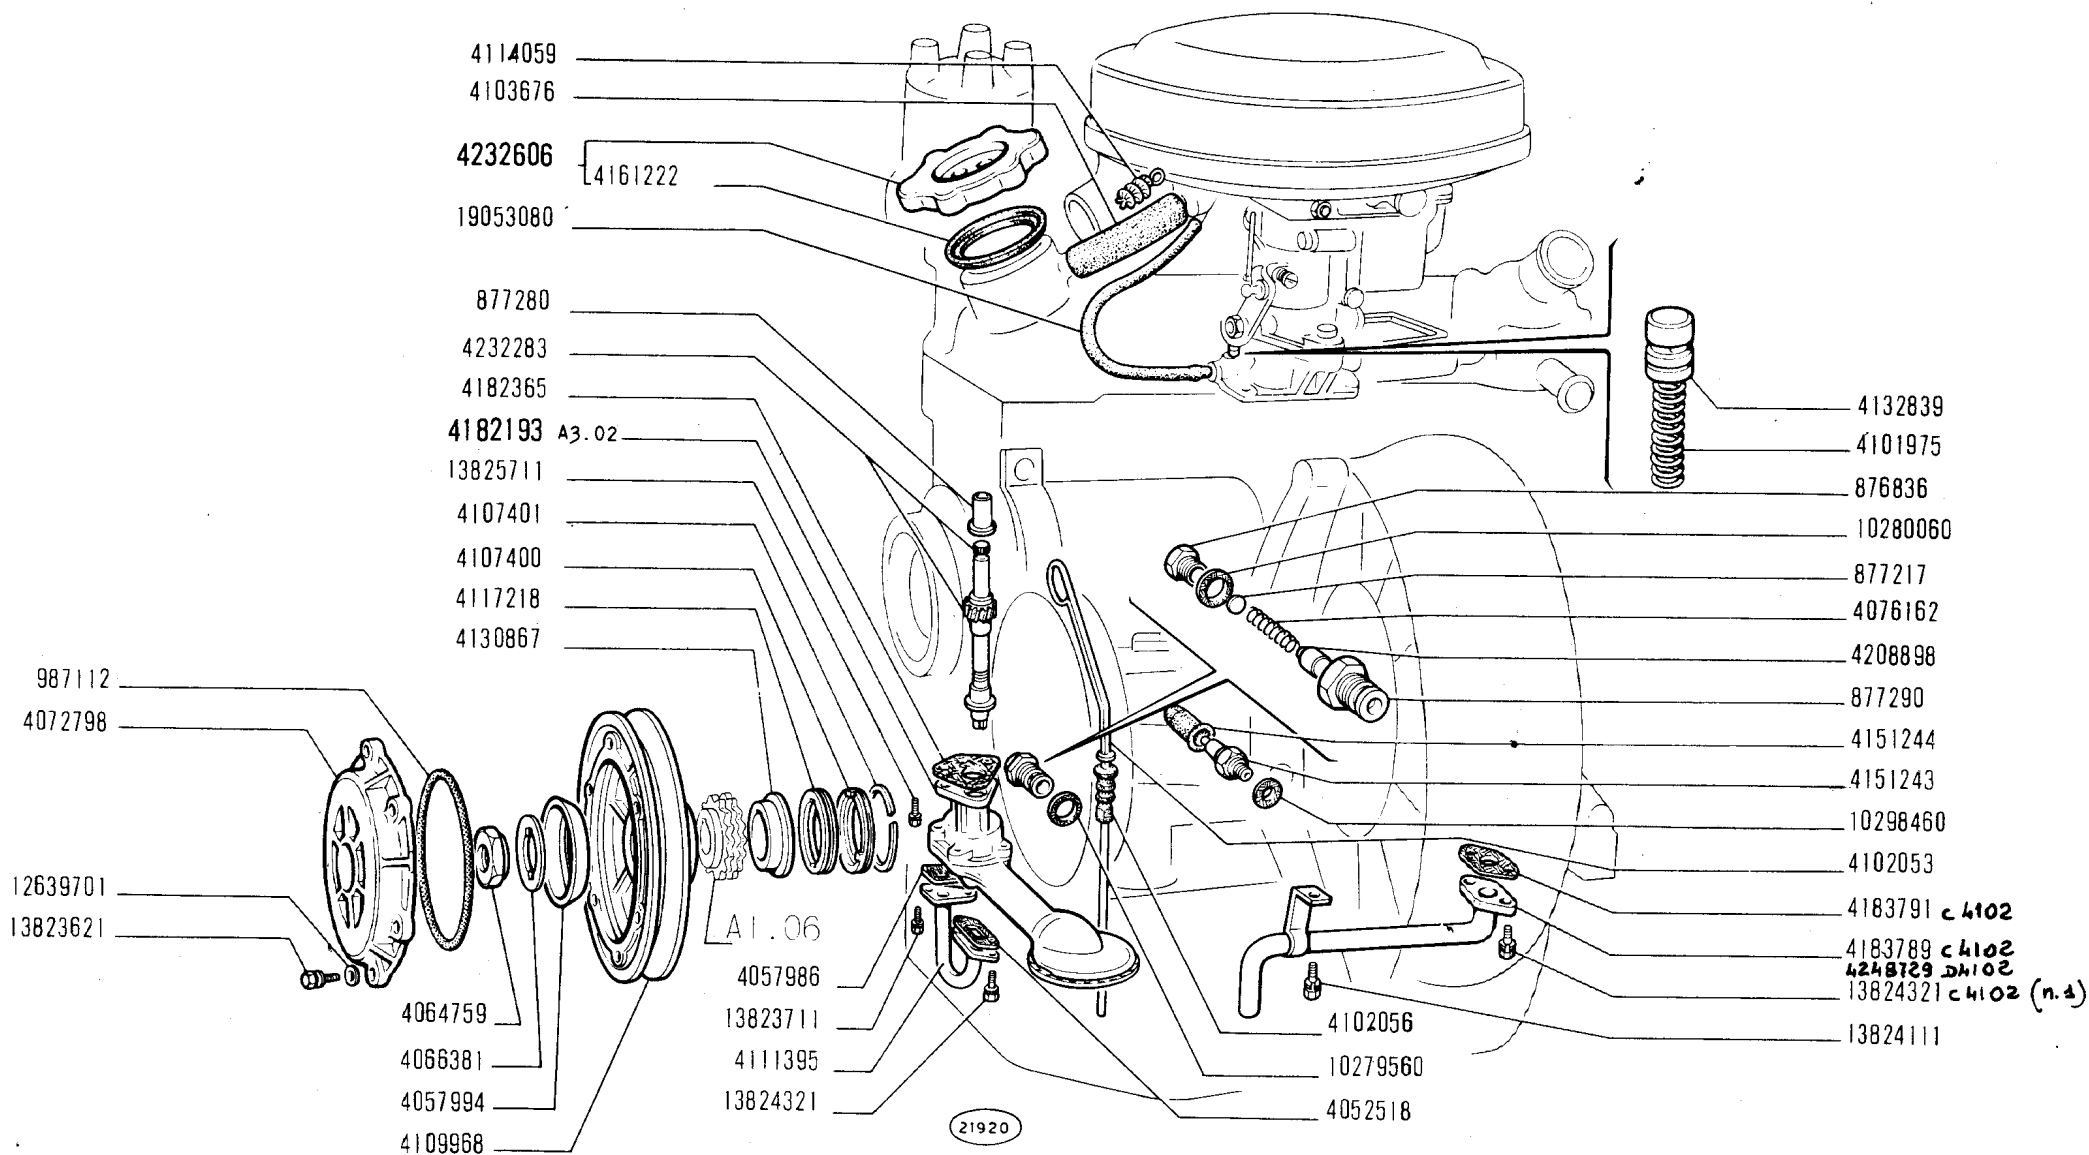

LUBRIFICAZIONE

A3.01


850 T

Graissage
Schmierung

Lubrication System
Sistema de engrase

www.fiat850.co.uk

~~XI-1970~~
70-01-72

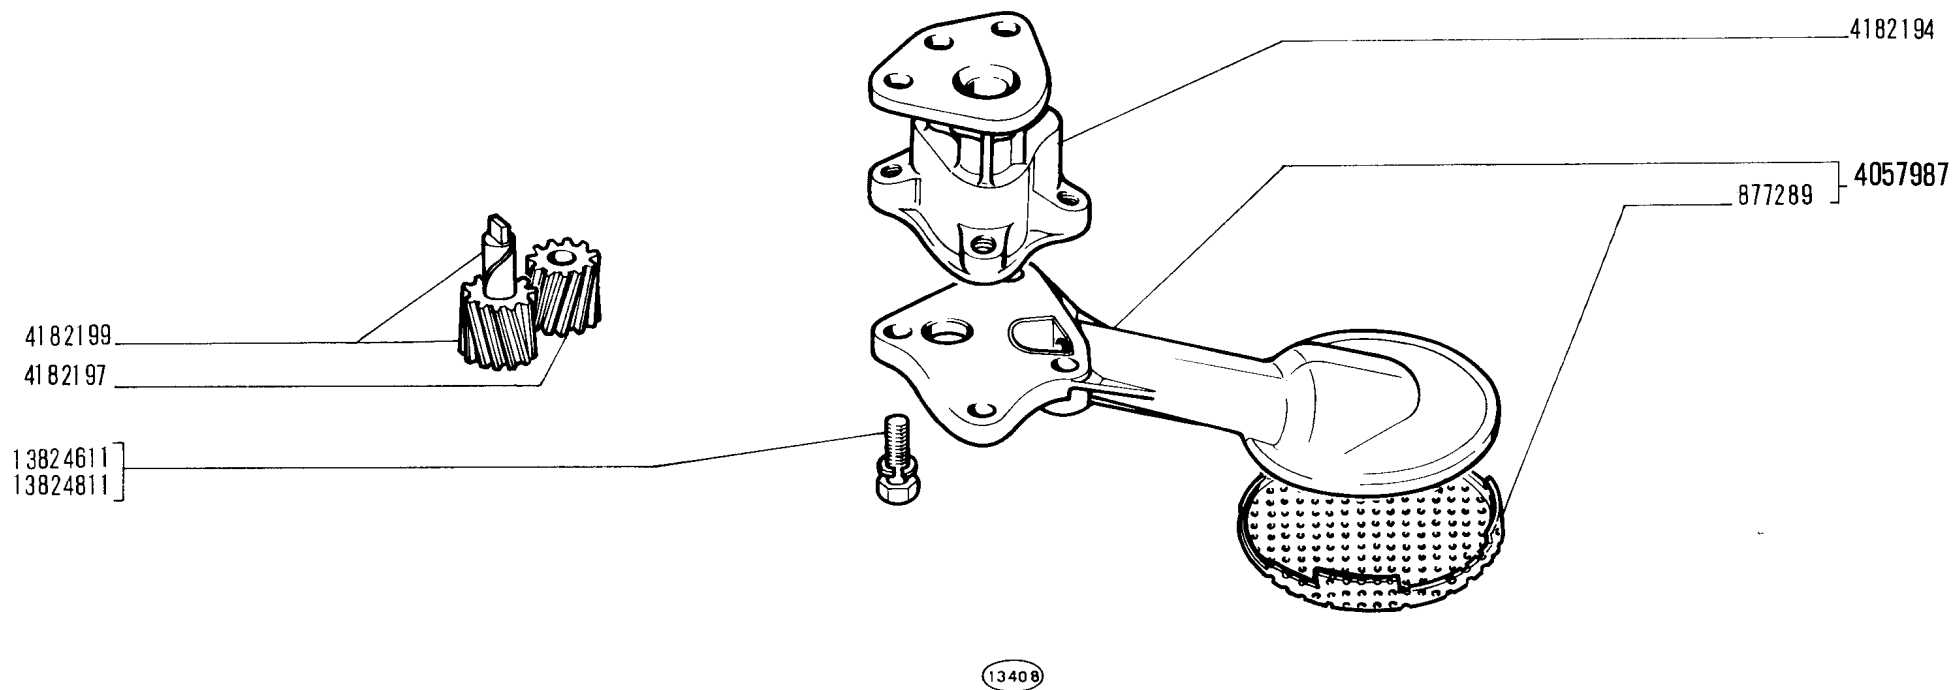

POMPA OLIO 4182193

- *Pompe à huile*
- *Ölpumpe*

- *Oil Pump*
- *Bomba de aceite*

A3.02

XI-1970

850 T


www.fiat850.co.uk

FIAT 850T (1 ED)

A302

(11-1970)

| MODIF. | N.ORDINAZ. | Q. | DENUMINAZIONE | DESIGNATION | BENENNUNG | DESCRIPTION | DENOMINACIONES |
|--------|------------|-----|------------------------------|-------------|-----------|-------------|-------------------|
| ----- | ----- | --- | ----- | ----- | ----- | ----- | ----- |
| | 877289 | 1 | RETICELLA | CREPINE | SIEB | STRAINER | REJILLA |
| | 4057987 | 1 | TROMBA ASPIRAZIONE COMPL. | TROMPE | SAUGKORB | PUMP INTAKE | CUERPO DE COLADOR |
| | 4182194 | 1 | CORPO | CORPS | GEHAUSE | BODY | CUERPO |
| | 4182197 | 1 | INGRANAGGIO CONDOTTO | PIGNON | ZAHNRAD | GEAR | PINON |
| | 4182199 | 1 | ALBERINO | AXE | WELLE | SHAFT | EJE |
| | 13824611 | 1 | VITE | VIS | SCHRAUBE | SCREW | TORNILLO |
| | 13824811 | 1 | VITE | VIS | SCHRAUBE | SCREW | TORNILLO |

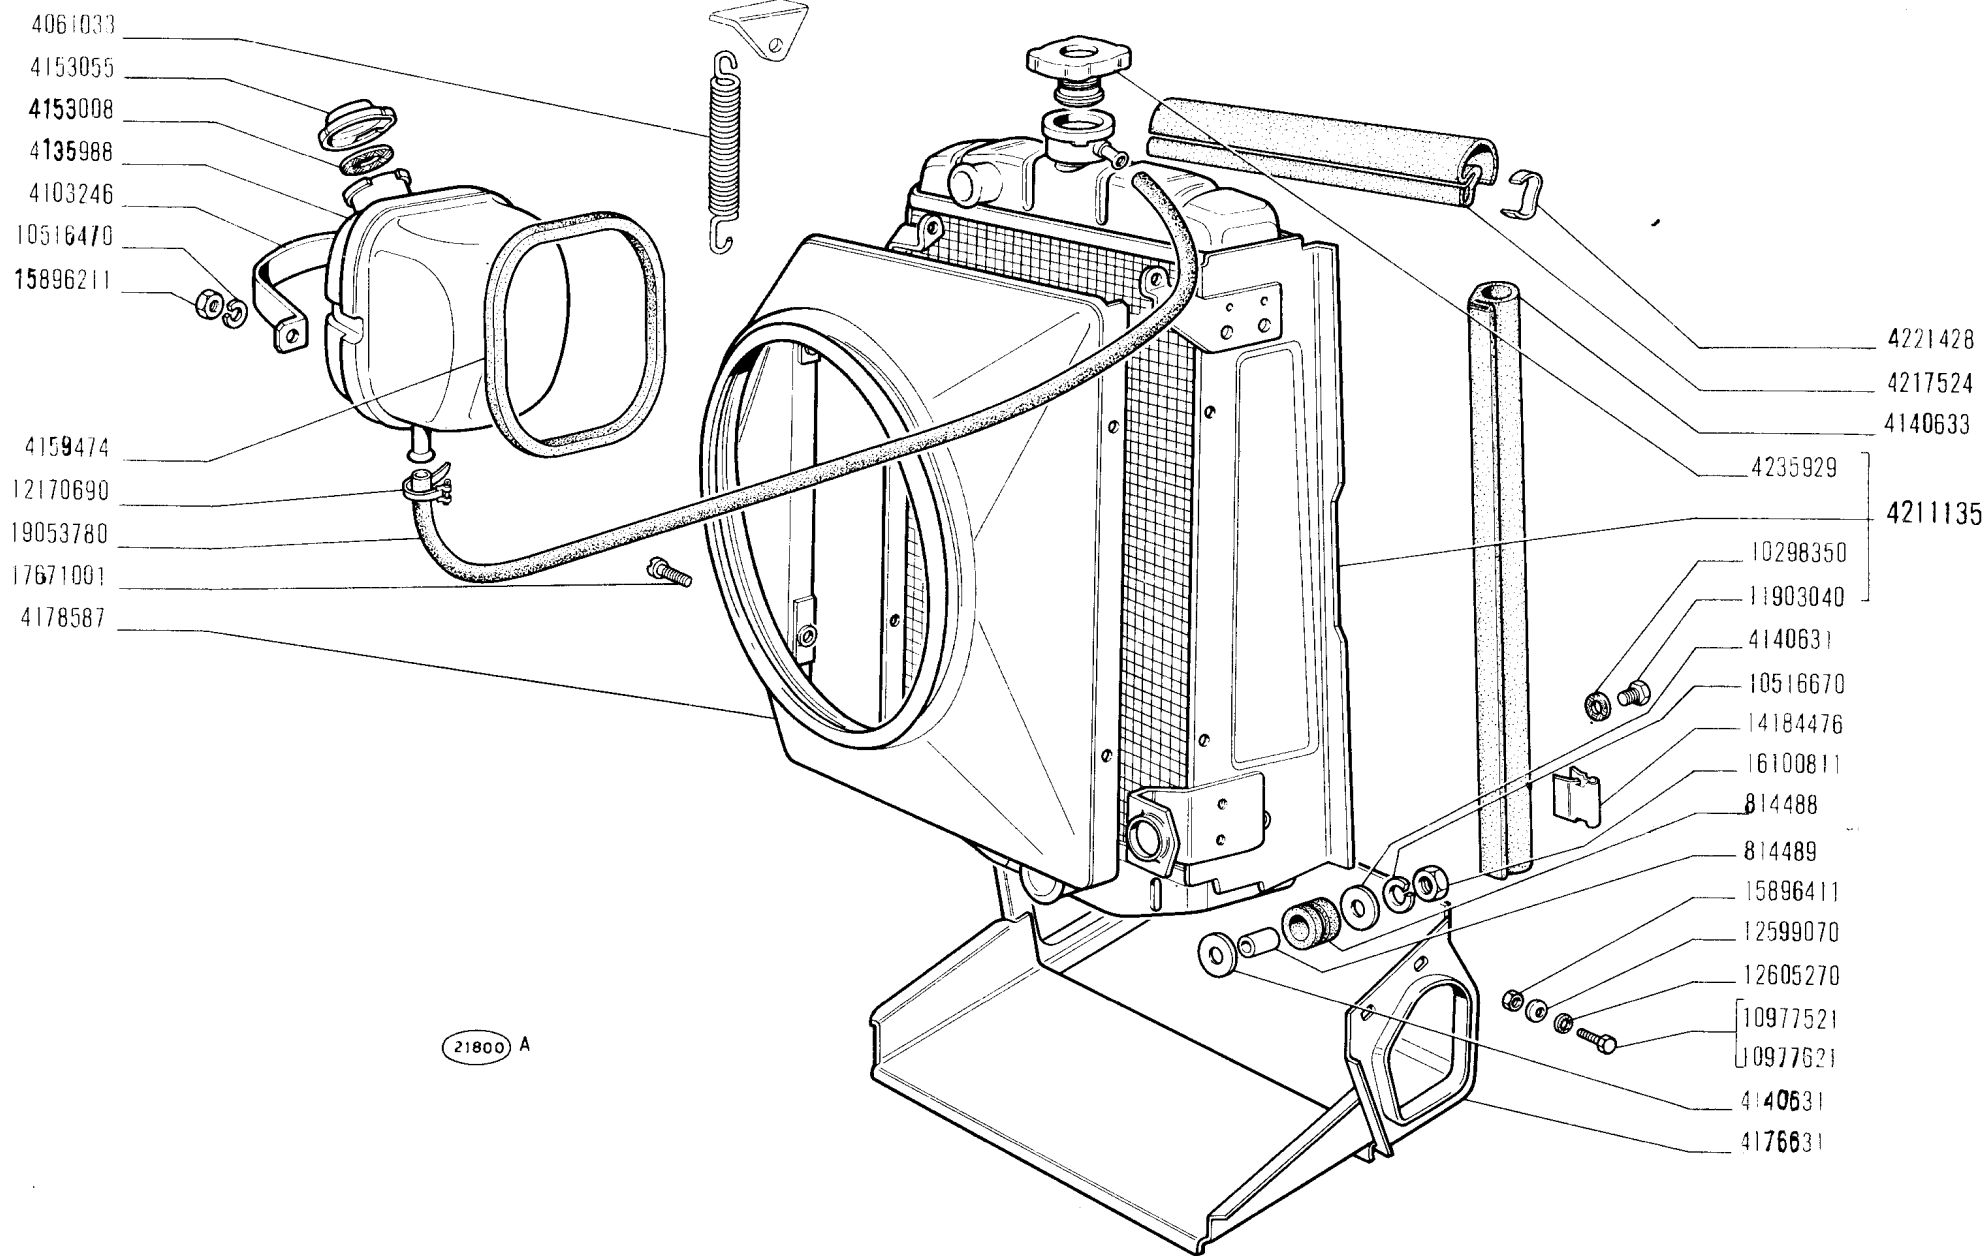

850 T

www.fiat850.co.uk

● Radiateur
● Kühler

RADIATORE

● Radiator
● Radiador

A4.01


XI-1970

FIAT 850T (1 ED)

A401

(11-1970)

| MODIF. | N.ORDINAZ. | Q. | DENOMINAZIONE | DESIGNATION | BENENNUNG | DESCRIPTION | DENOMINACIONES |
|--------|------------|----|------------------------|----------------|----------------|--------------|-------------------|
| | 814488 | 1 | TASSELLO ELASTICO | TAMPON | GUMMISTUCK | PAD | ALMOHADILLA |
| | 814489 | 1 | DISTANZIALE | ENTRETOISE | ABSTANDSTUCK | SPACER | SEPARADOR |
| | 4061033 | 2 | MOLLA | RESSORT | FEDER | SPRING | RESORTE |
| | 4103246 | 1 | NASTRO | RUBAN | BAND | STRAP | ABRAZADERA |
| | 4135988 | 1 | RADIATURE | RADIATEUR | KUEHLER | RADIATOR | RADIADOR |
| | 4140631 | 2 | RECIPIENTE | RESERVOIR | BEHAELTER | RESERVOIR | DEPOSITO |
| | 4140633 | 2 | PROFILATO GOMMA LAT. | CAOUTCHOUC | PROFILGUMMI | WEATHERSTRIP | GOMA |
| | 4153008 | 1 | ROSETTA TENUTA | JOINT | DICHTRING | GASKET | JUNTA |
| | 4153055 | 1 | TAPPO | BOUCHON | SCHRAUBDECKEL | CAP | TAPON |
| | 4159474 | 1 | GUARNIZIONE | JOINT | DICHTUNG | GASKET | JUNTA |
| | 4176631 | 1 | CONVOGLIATORE | CONVOYEUR | LEITBLECH | CONVEYOR | CANALIZADOR |
| | 4178587 | 1 | CONVOGLIATORE | CONVOYEUR | LEITBLECH | CONVEYOR | CANALIZADOR |
| | 4211135 | 1 | RADIATURE COMPL. | RADIATEUR | KUEHLER | RADIATOR | RADIADOR |
| | 4217524 | 1 | PROFILATO GOMMA CENTR. | CAOUTCHOUC | PROFILGUMMI | WEATHERSTRIP | GOMA |
| | 4221428 | 4 | GRAFFETTA | AGRAFE | KLEMMSTUCK | CLIP | SUJETADOR |
| | 4235929 | 1 | TAPPO | BOUCHON | SCHRAUBDECKEL | CAP | TAPON |
| | 10298350 | 1 | ANELLO GOMMA | BAGUE | RING | RING | GUARNICION |
| | 10516470 | 2 | ROSETTA SICUREZZA | RONDELLE FREIN | SICHERUNGSRING | LOCKWASHER | ARANDELA DE FRENO |
| | 10516670 | 1 | ROSETTA SICUREZZA | RONDELLE FREIN | SICHERUNGSRING | LOCKWASHER | ARANDELA DE FRENO |
| | 10977521 | 2 | VITE | VIS | SCHRAUBE | SCREW | TORNILLO |
| | 10977621 | 1 | VITE | VIS | SCHRAUBE | SCREW | TORNILLO |
| | 11903040 | 1 | TAPPO | BOUCHON | STOPFEN | PLUG | TAPON |
| | 12170690 | 2 | COLLARE | COLLIER | SCHELLE | COLLAR | ABRAZADERA |
| | 12599070 | 4 | ROSETTA SICUREZZA | RONDELLE FREIN | SICHERUNGSRING | LOCKWASHER | ARANDELA DE FRENO |
| | 12605270 | 2 | ROSETTA PIANA | RONDELLE | SCHEIBE | WASHER | ARANDELA |
| | 14184476 | 6 | GRAFFETTA | AGRAFE | KLEMMSTUCK | CLIP | SUJETADOR |
| | 15896211 | 2 | DADO | ECROU | MUTTER | NUT | TUERCA |
| | 15896411 | 2 | DADO | ECROU | MUTTER | NUT | TUERCA |
| | 16100811 | 1 | DADO | ECROU | MUTTER | NUT | TUERCA |
| | 17671001 | 4 | VITE | VIS | SCHRAUBE | SCREW | TORNILLO |
| | 19053780 | M | TUBO FLESSIBILE | TUYAU | SCHLAUCH | HOSE | MANGA |

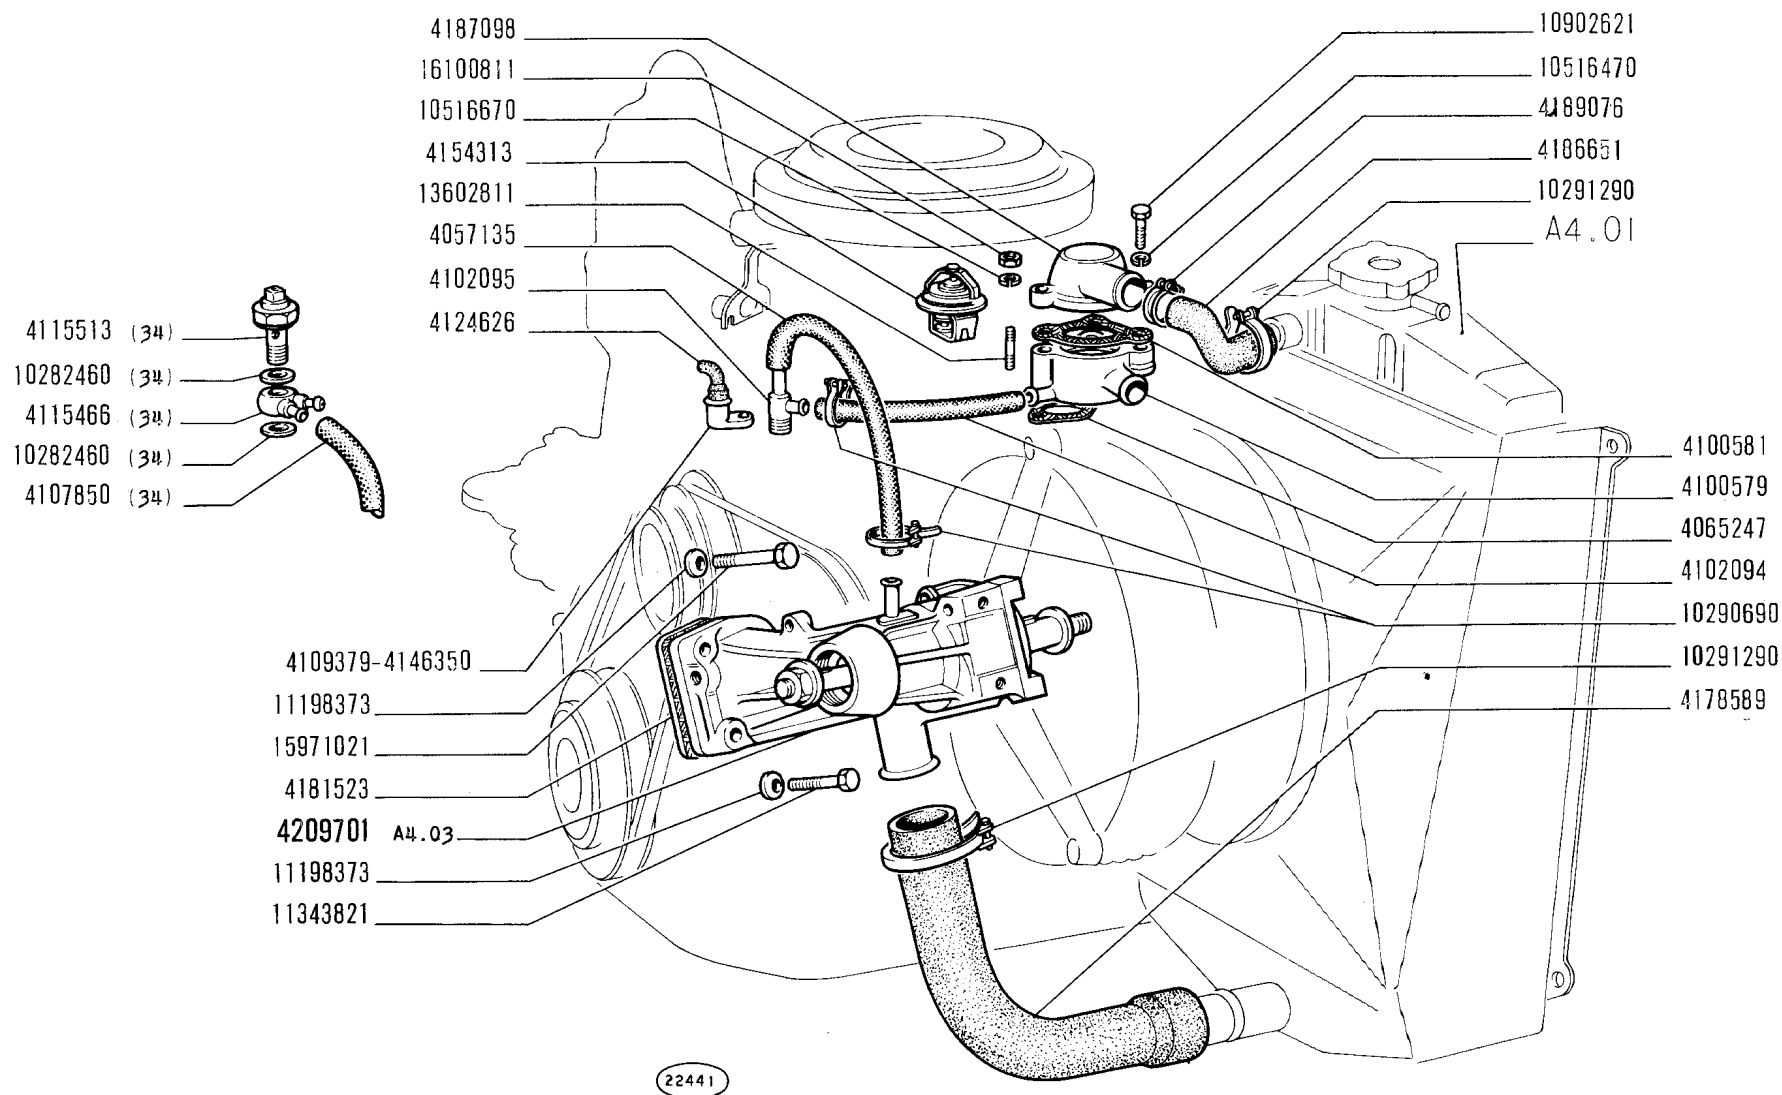

POMPA ACQUA E TUBAZIONI

- Pompe et canalisations d'eau
- Wasserpumpe und Leitungen

- Water Pump and Lines
- Bomba de agua y tuberías


A4.02

XI-1970

850 T

www.fiat850.co.uk

| MODIF. | N.ORDINAZ. | Q. | DENOMINAZIONE | DESIGNATION | BENENNUNG | DESCRIPTION | DENOMINACIONES |
|--------|------------|----|---------------------|----------------|----------------|--------------|-------------------|
| | 4057135 | 1 | MANICOTTO | MANCHON | MUFFE | SLEEVE | MANGA |
| | 4065247 | 1 | GUARNIZIONE | JOINT | DICHTUNG | GASKET | JUNTA |
| | 4100579 | 1 | BUCCHETTONE | VIS-RACCORD | HOHLSCHRAUBE | UNION | BOQUILLA |
| | 4100581 | 1 | GUARNIZIONE | JOINT | DICHTUNG | GASKET | JUNTA |
| | 4102094 | 1 | MANICOTTO | MANCHON | MUFFE | SLEEVE | MANGA |
| | 4102095 | 1 | RACCORDO SU TESTA | RACCORD | STUTZEN | CONNECTION | RACOR |
| | 4107850 | 1 | MANICOTTO (34) | MANCHON | MUFFE | SLEEVE | MANGA |
| | 4109379 | 1 | TRASMETTITORE | CONTACTEUR | KONTAKTGEBER | SENDING UNIT | CONTACTOR |
| | 4115466 | 1 | RACCORDO (34) | RACCORD | STUTZEN | CONNECTION | RACOR |
| | 4115513 | 1 | TRASMETTITORE (34) | CONTACTEUR | KONTAKTGEBER | SENDING UNIT | CONTACTOR |
| | 4124626 | 1 | CAPPUCCIO | CAPUCHON | SCHUTZKAPPE | BOOT | CAPUCHON |
| | 4146350 | 1 | TRASMETTITORE | CONTACTEUR | KONTAKTGEBER | SENDING UNIT | CONTACTOR |
| | 4154313 | 1 | TERMOSTATO | THERMOSTAT | THERMOSTAT | THERMOSTAT | TERMOSTATO |
| | 4178589 | 1 | MANICOTTO | MANCHON | MUFFE | SLEEVE | MANGA |
| | 4181523 | 1 | GUARNIZIONE | JOINT | DICHTUNG | GASKET | JUNTA |
| | 4186651 | 1 | MANICOTTO | MANCHON | MUFFE | SLEEVE | MANGA |
| | 4187098 | 1 | COPERCHIO | COUVERCLE | DECKEL | COVER | TAPA |
| | 4189076 | 1 | COLLARE | COLLIER | SCHELLE | COLLAR | ABRAZADERA |
| | 4209701 | 1 | POMPA COMPL. | POMPE | PUMPE | PUMP | BOMBA |
| | 10282460 | 2 | ROSETTA TENUTA (34) | JOINT | DICHTUNG | GASKET | JUNTA |
| | 10290690 | 4 | COLLARE | COLLIER | SCHELLE | COLLAR | ABRAZADERA |
| | 10291290 | 4 | COLLARE | COLLIER | SCHELLE | COLLAR | ABRAZADERA |
| | 10516470 | 1 | ROSETTA SICUREZZA | RONDELLE FREIN | SICHERUNGSRING | LOCKWASHER | ARANDELA DE FRENO |
| | 10516670 | 2 | ROSETTA SICUREZZA | RONDELLE FREIN | SICHERUNGSRING | LOCKWASHER | ARANDELA DE FRENO |
| | 10902621 | 1 | VITE | VIS | SCHRAUBE | SCREW | TORNILLO |
| | 11198373 | 4 | ROSETTA SICUREZZA | RONDELLE FREIN | SICHERUNGSRING | LOCKWASHER | ARANDELA DE FRENO |
| | 11343821 | 2 | VITE | VIS | SCHRAUBE | SCREW | TORNILLO |
| | 13602811 | 2 | PRIGIONIERO | GOIJON | STIFTSCHRAUBE | STUD | ESPARRAGO |
| | 15971021 | 2 | VITE | VIS | SCHRAUBE | SCREW | TORNILLO |
| | 16100811 | 2 | DADO | ECKRUI | MUTTER | NUT | TUERCA |

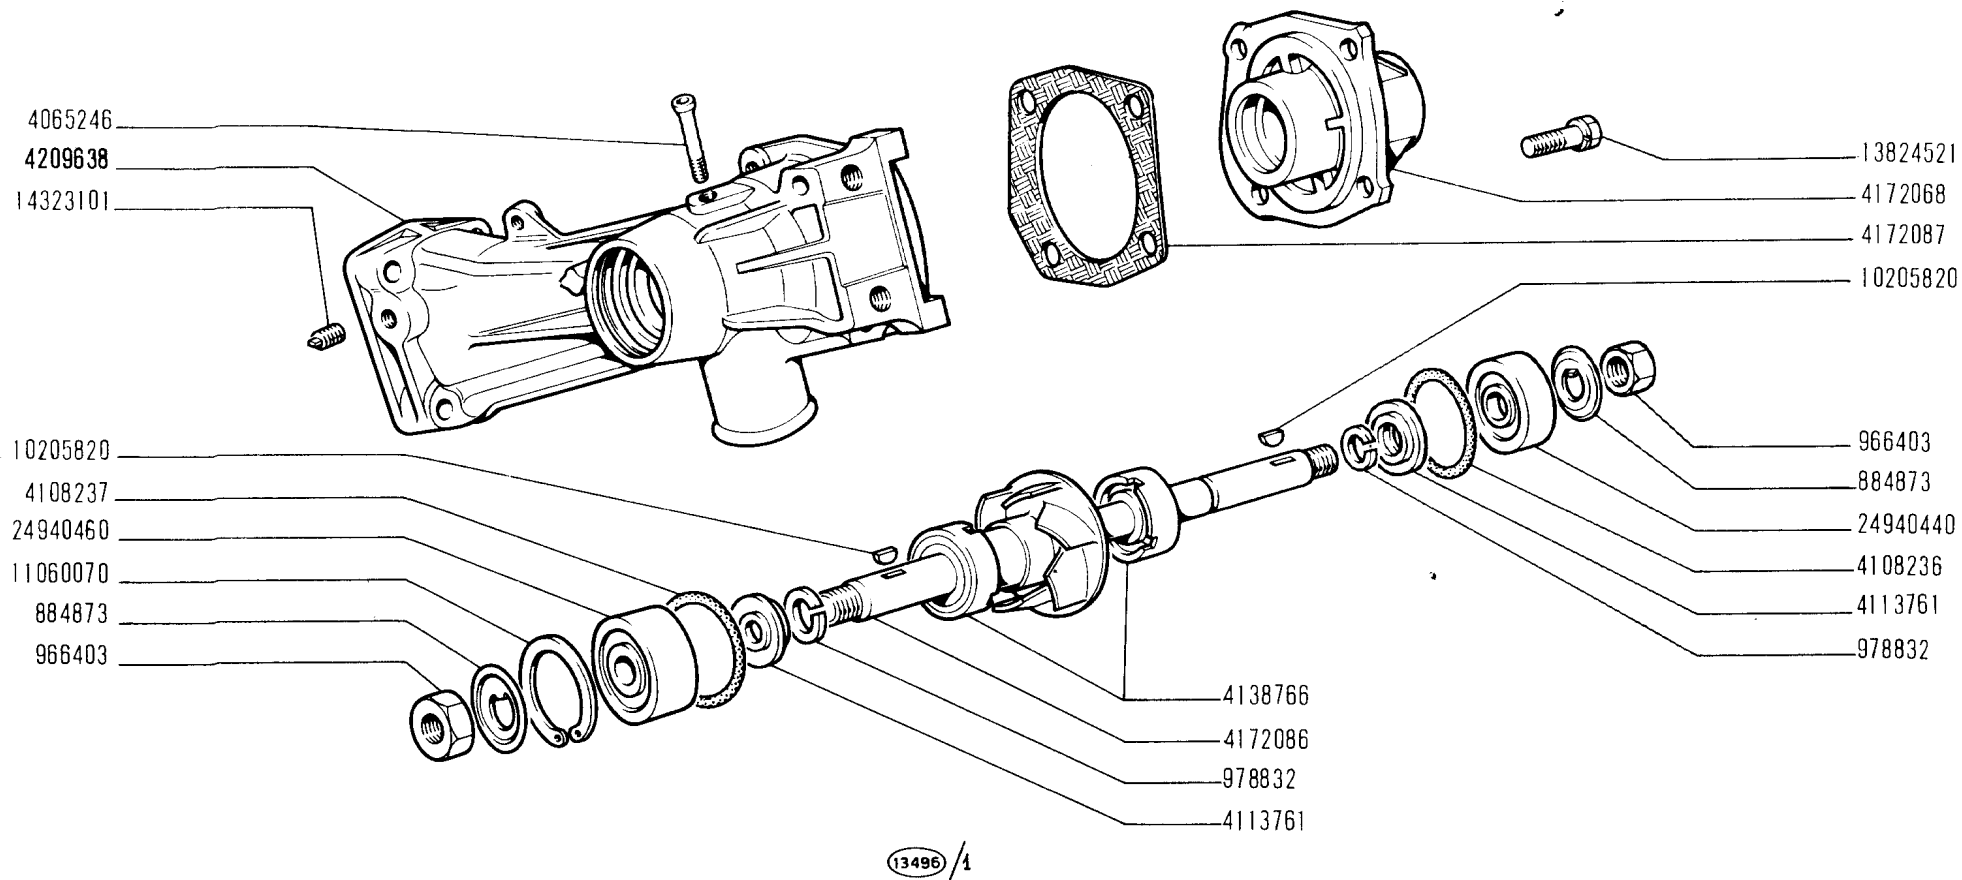


FIAT 850T (1 ED)

A403

(11-1970)

| MODIF. | N.ORDINAZ. | Q. | DENOMINAZIONE | DESIGNATION | BENENNUNG | DESCRIPTION | DENOMINACIONES |
|--------|------------|----|-------------------|----------------|----------------|-------------|-------------------|
| | 884873 | 2 | PIASTRINA | PLAQUETTE | PLAETTCHEN | PLATE | PLACA |
| | 966403 | 2 | DADU | ECROU | MUTTER | NUT | TUERCA |
| | 978832 | 2 | ROSETTA SICUREZZA | RONDELLE FREIN | SICHERUNGSRING | LOCKWASHER | ARANDELA DE FRENO |
| | 4065246 | 1 | RACCORDO | RACCORD | STUTZEN | CONNECTION | RACOR |
| | 4108236 | 1 | ANELLO TENUTA | JOINT | DICHTRING | SEAL | JUNTA |
| | 4108237 | 1 | ANELLO TENUTA | JOINT | DICHTRING | SEAL | JUNTA |
| | 4113761 | 2 | ANELLO APPOGGIO | RONDELLE BUTEE | DRUCKSCHEIBE | THRUST RING | ANELLO DE APOYO |
| | 4138766 | 2 | ANELLO TENUTA | JOINT | DICHTRING | SEAL | JUNTA |
| | 4172068 | 1 | COPERCHIO | COUVERCLE | DECKEL | COVER | TAPA |
| | 4172086 | 1 | ALBERINO | AXE | WELLE | SHAFT | EJE |
| | 4172087 | 1 | GUARNIZIONE | JOINT | DICHTUNG | GASKET | JUNTA |
| | 4209638 | 1 | CORPO | CORPS | GEHAUSE | BODY | CUERPO |
| | 10205820 | 2 | LINGUETTA | LINGUET | SCHEIBENFEDER | KEY | CHAVETA |
| | 11060070 | 1 | ANELLO SICUREZZA | ARRETOIR | SICHERUNGSRING | LOCKRING | ANILLO DE FRENO |
| | 13824521 | 4 | VITE | VIS | SCHRAUBE | SCREW | TORNILLO |
| | 14323101 | 1 | TAPPO | BOUCHON | STOPFEN | PLUG | TAPON |
| | 24940440 | 1 | CUSCINETTO | ROULEMENT | LAGER | BEARING | RODAMIENTO |
| | 24940460 | 1 | CUSCINETTO | ROULEMENT | LAGER | BEARING | RODAMIENTO |

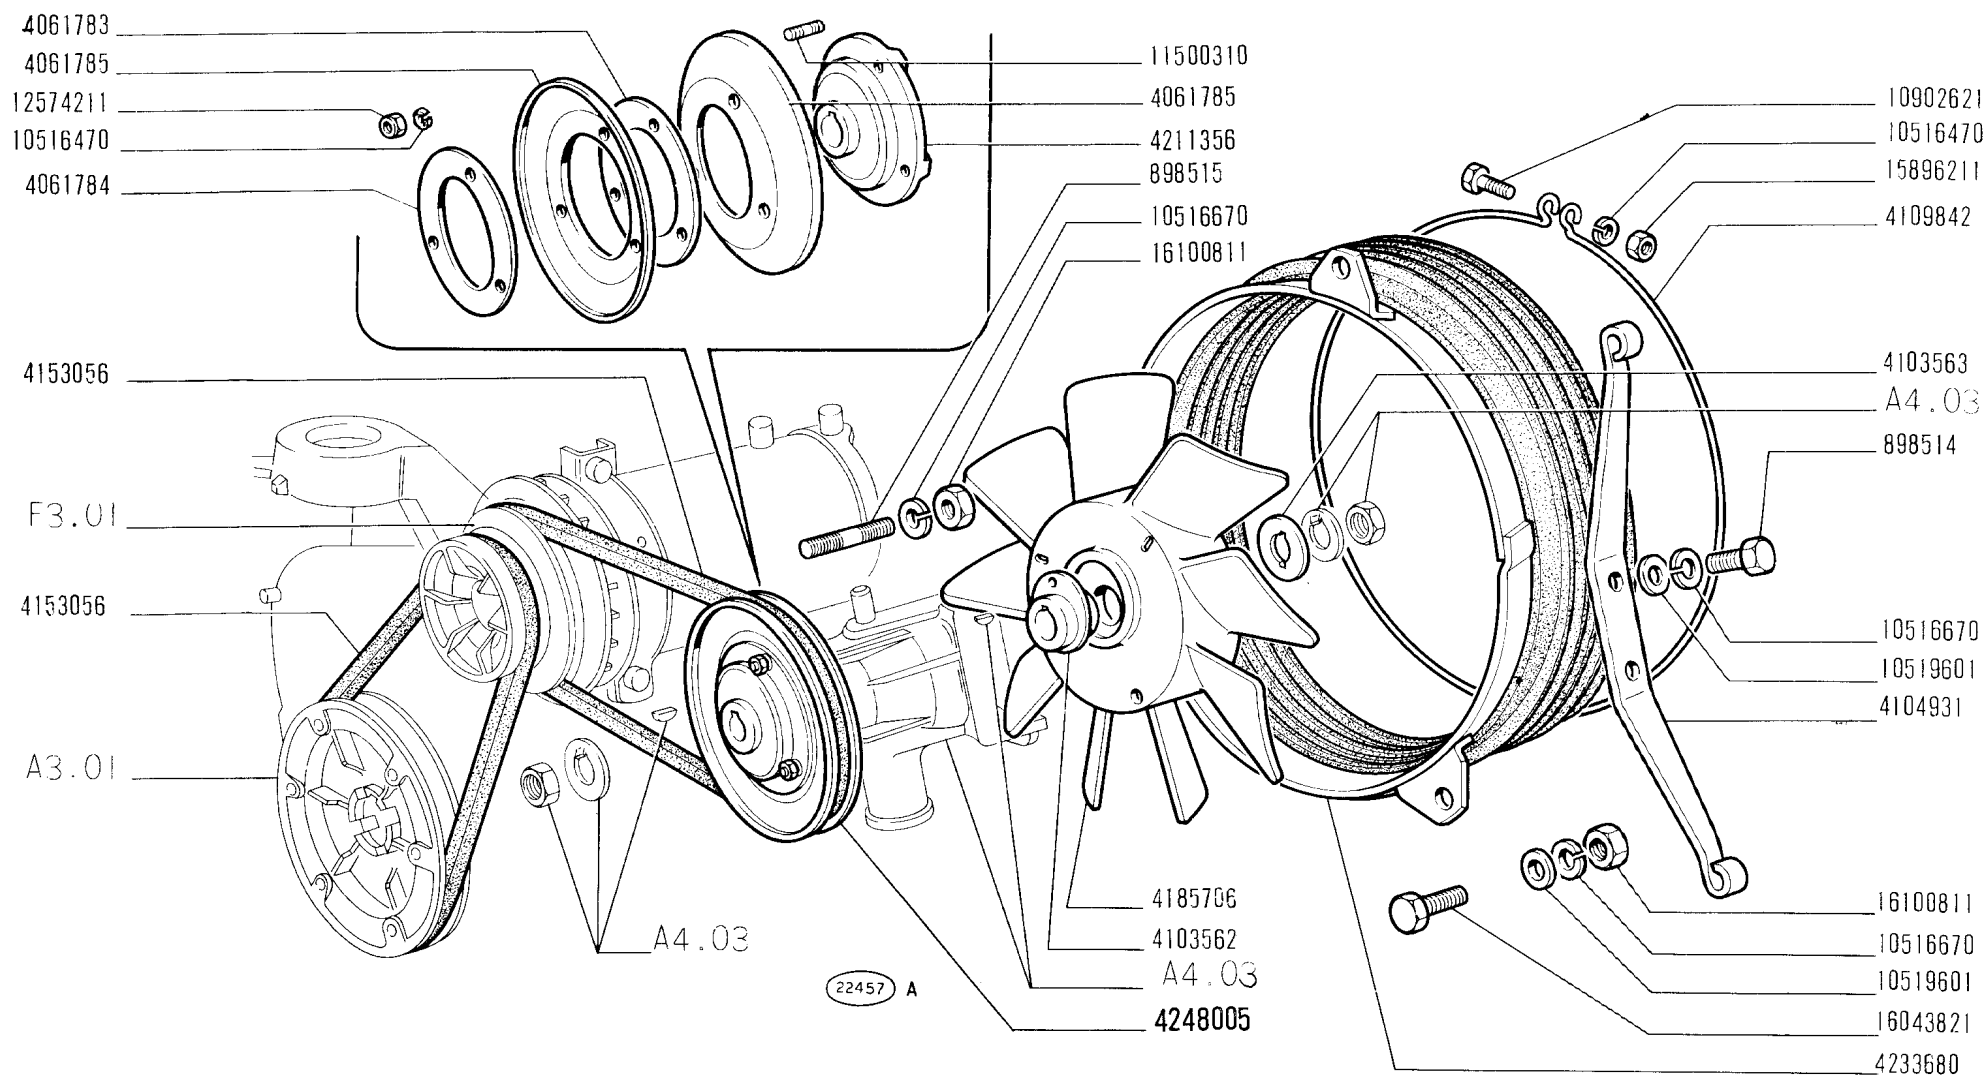

VENTILATORE

850 T

- Ventilateur
- Lüfter


- Fan
- Ventilador

A4.09

XI-1970

FIAT 850T (1 ED)

| MODIF. | N.ORDINAZ. | Q. | DENOMINAZIONE | DESIGNATION | BENENNUNG | DESCRIPTION | DENOMINACIONES |
|--------|------------|-----|-------------------------|-----------------------|-------------------|-------------|------------------------|
| ----- | ----- | --- | ----- | ----- | ----- | ----- | ----- |
| | 898514 | 2 | VITE | VIS | SCHRAUBE | SCREW | TORNILLO |
| | 898515 | 1 | PRIGIONIERO | GOIJON | STIFTSCHRAUBE | STUD | ESPARRAGO |
| | 4061783 | 4 | ANELLO | BAGUE | RING | RING | ANILLO |
| | 4061784 | 1 | ROSETTA PIANA | RONDELLE | SCHEIBE | WASHER | ARANDELA |
| | 4061785 | 2 | SEMIPULEGGIA | JOUE DE POULIE | SCHEIBENHAELFTE | HALF-PULLEY | CARA DE POLEA |
| | 4103562 | 1 | MOZZO | MOYEU | NABE | HUB | BUJE |
| | 4103563 | 1 | ROSETTA PIANA | RONDELLE | SCHEIBE | WASHER | ARANDELA |
| | 4104931 | 1 | STAFFA | ETRIER | HALTER | BRACKET | SOPORTE |
| | 4109842 | 1 | COLLARE | COLLIER | SCHELLE | COLLAR | ABRAZADERA |
| | 4153056 | 2 | CINGHIA | COUROIE | RIEMEN | BELT | CORREA |
| | 4185706 | 1 | VENTILATORE DI PLASTICA | VENTILATEUR PLASTIQUE | KUNSTSTOFFLUEFTER | PLASTIC FAN | VENTILADOR DE PLASTICO |
| | 4211356 | 1 | MOZZO | MOYEU | NABE | HUB | BUJE |
| | 4233680 | 1 | CONVOGLIATORE | CONVOYEUR | LEITBLECH | CONVEYOR | CANALIZADOR |
| | 4242005 | 1 | PULEGGIA | POULIE | RIEMENSCHIEBE | PULLEY | POLEA |
| | 10516470 | 1 | CONDOTTA COMPL. | | | | |
| | 10516670 | 5 | ROSETTA SICUREZZA | RONDELLE FREIN | SICHERUNGSRING | LOCKWASHER | ARANDELA DE FRENO |
| | 10519601 | 4 | ROSETTA PIANA | RONDELLE FREIN | SICHERUNGSRING | LOCKWASHER | ARANDELA DE FRENO |
| | 10902621 | 1 | ROSETTA PIANA | RONDELLE | SCHEIBE | WASHER | ARANDELA |
| | 11500310 | 3 | VITE | VIS | SCHRAUBE | SCREW | TORNILLO |
| | 12574211 | 3 | PRIGIONIERO | GOIJON | STIFTSCHRAUBE | STUD | ESPARRAGO |
| | 15896211 | 1 | DADO | ECROU | MUTTER | NUT | TUERCA |
| | 16043821 | 2 | DADO | ECROU | MUTTER | NUT | TUERCA |
| | 16100811 | 3 | VITE | VIS | SCHRAUBE | SCREW | TORNILLO |
| | | | DADO | ECROU | MUTTER | NUT | TUERCA |

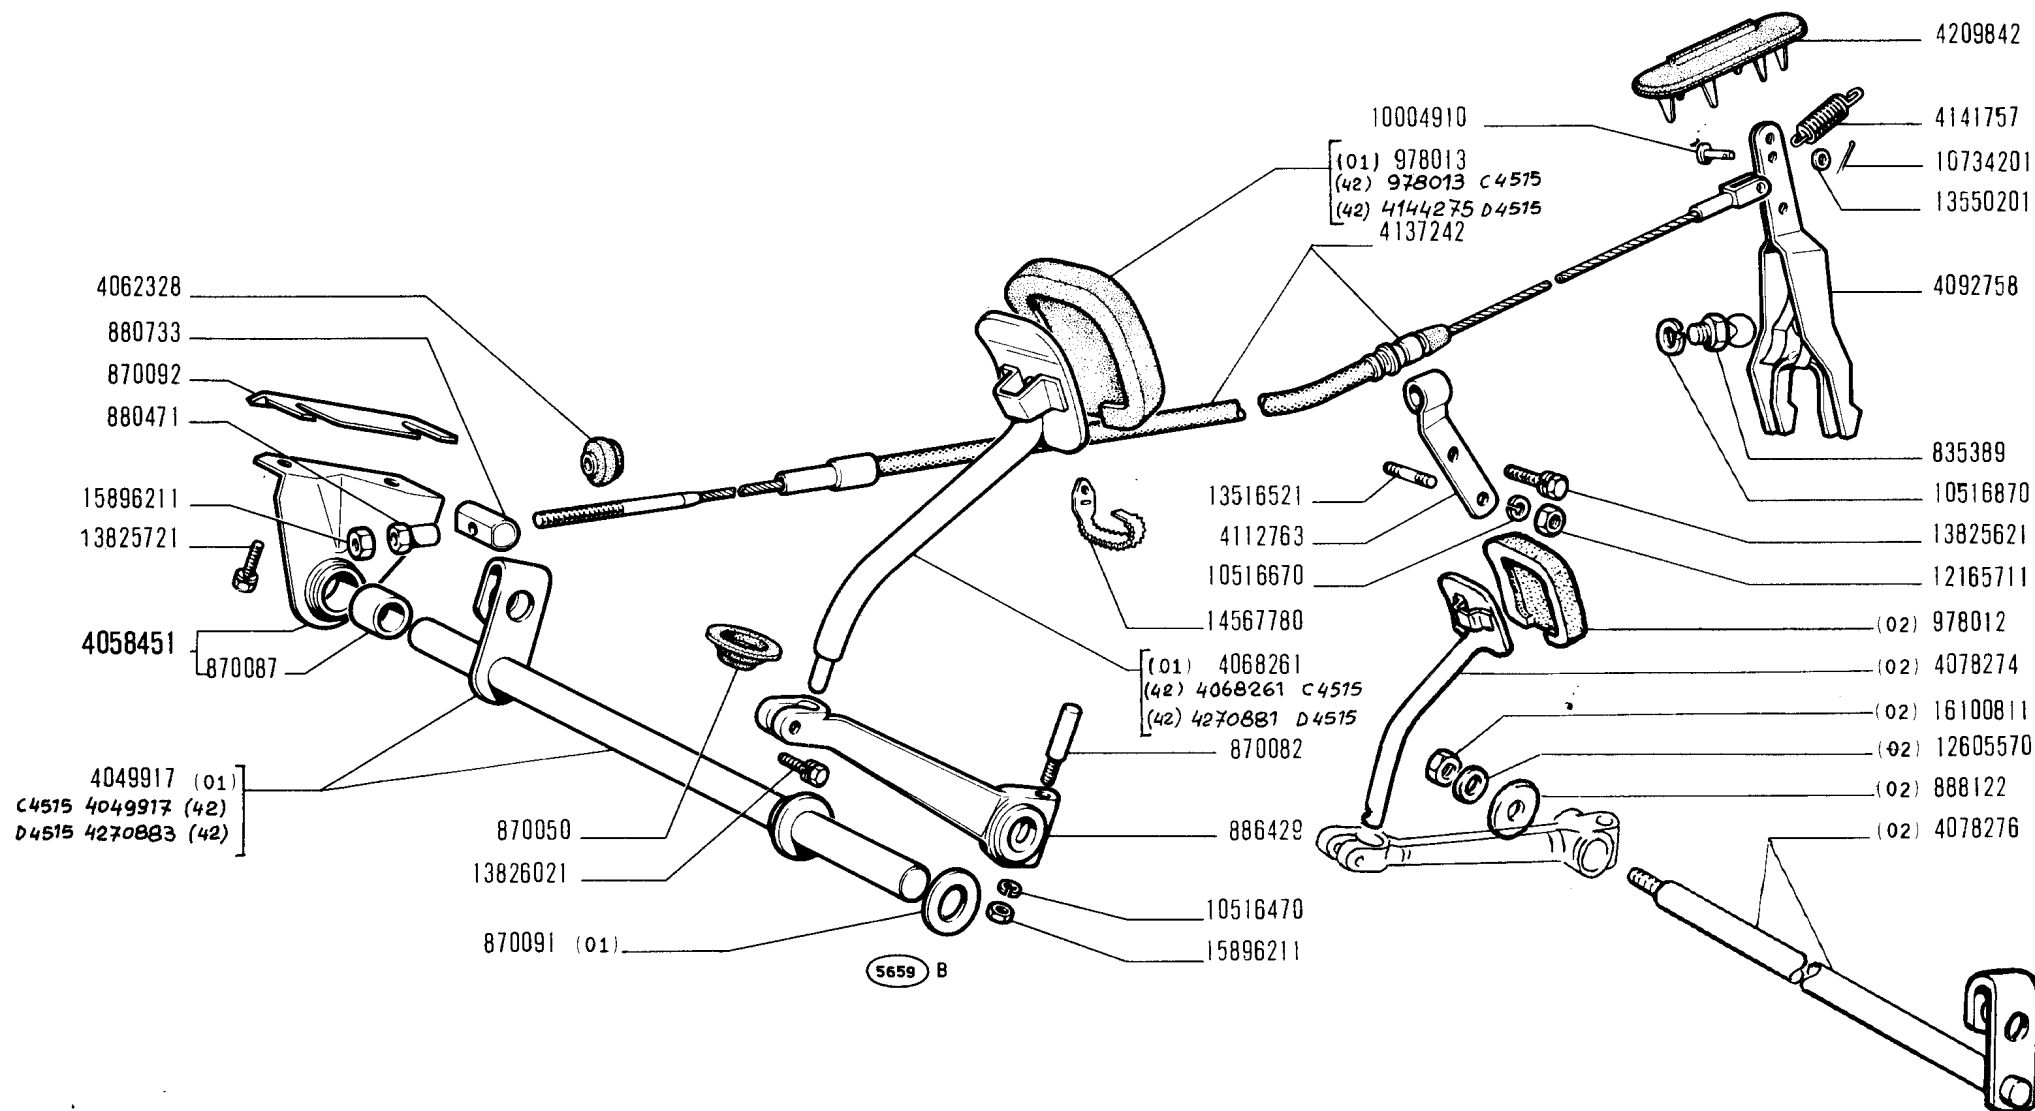

COMANDO DISINNESTO FRIZIONE

Commande de débrayage
Kupplungsbetätigung


Clutch Release Control
Sistema de embrague

B1.01

XL 1970
15-06-72

850 T

www.fiat850.co.uk

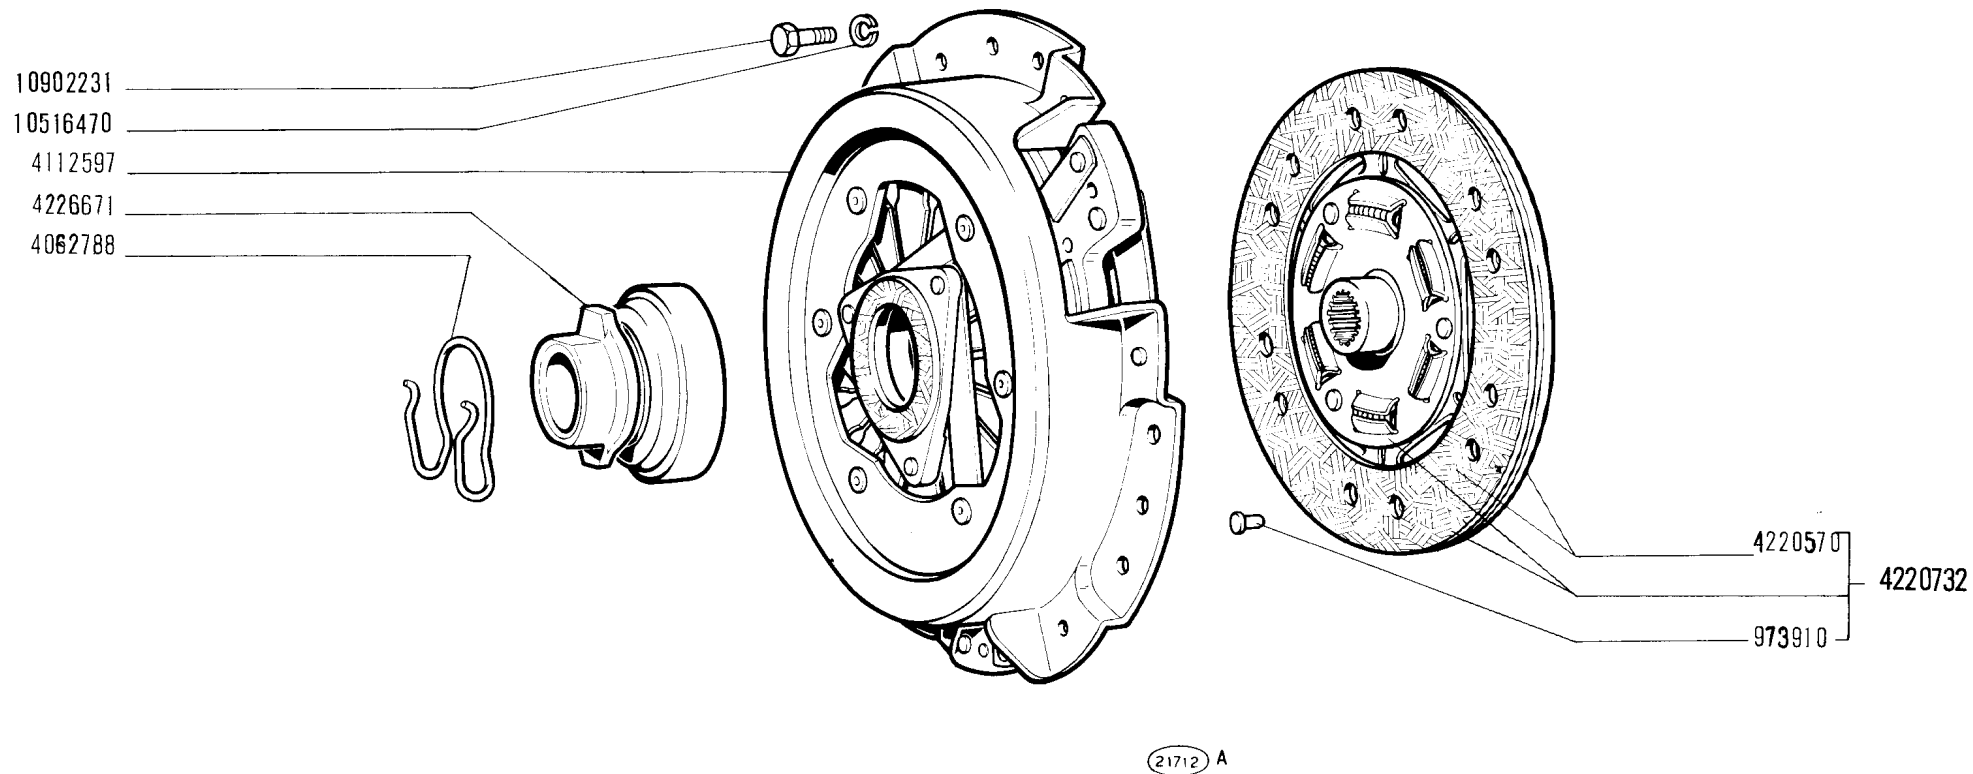

850 T

www.fiat850.co.uk

- Embrayage
- Kupplung

FRIZIONE

- Clutch
- Embrague

1

B1.05

XI-1970

FIAT 850T (1 ED)

B105

(11-1970)

| MODIF. | N.ORDINAZ. | Q. | DENOMINAZIONE | DESIGNATION | BENENNUNG | DESCRIPTION | DENOMINACIONES |
|--------|------------|-------|-----------------------|-----------------|------------------|--------------|-------------------|
| ----- | ----- | ----- | ----- | ----- | ----- | ----- | ----- |
| | 973910 | 12 | RIBATTINO | RIVET | NIET | RIVET | REMACHE |
| | 4062788 | 1 | MOLLA | RESSORT | FEDER | SPRING | RESORTE |
| | 4112597 | 1 | FRIZIONE | EMBRAYAGE | KUPPLUNG | CLUTCH | EMBRAGUE |
| | 4220570 | 2 | ANELLO FRIZIONE | GARNITURE | KUPPLUNGSBELAG | FACING | FORRO |
| | 4220732 | 1 | DISCO CONDOTTO COMPL. | DISQUE ENTRAINE | KUPPLUNGSSCHEIBE | DRIVEN PLATE | DISCO DE EMBRAGUE |
| | 4226671 | 1 | MANICOTTO | MANCHON | MUFFE | SLEEVE | MANGUITO |
| | | | CON CUSCINETTO | | | | |
| | 10516470 | 6 | ROSETTA SICUREZZA | RONDELLE FREIN | SICHERUNGSRING | LOCKWASHER | ARANDELA DE FRENO |
| | 10902231 | 6 | VITE | VIS | SCHRAUBE | SCREW | TORNILLO |

DA562 4263657

40001470 DA562

DAT 212 01

B2.01

60058196

4230532

11227721

15974321

10517070

4101774

4101772

4092712

13824121

4101773

877205

15971421

11288021

10516870

10516670

16044321

876731

4146257

4093095

13826521

4212140

4142148

(*) 4263656 c 4562

4136215 c 4562

13824321

14324411

883175

14324101

16100811

10516670

13516920

4189860

4093096

4093186

4093187

4212140

14328501

4056225

4056224

(*) Speciale per ricambi

(21830)

CAMBIO E DIFFERENZIALE, SCATOLA E COPERCHI

Boîte et différentiel, carter et couvercles
Wechsel- und Ausgleichgetriebe, Gehäuse und
Deckel


Transmission-and-Differential Unit, Casing and Covers
Cambio y diferencial caja y tapas

850 T

www.fiat850.co.uk

B2.01

XL 1970
10-07-72

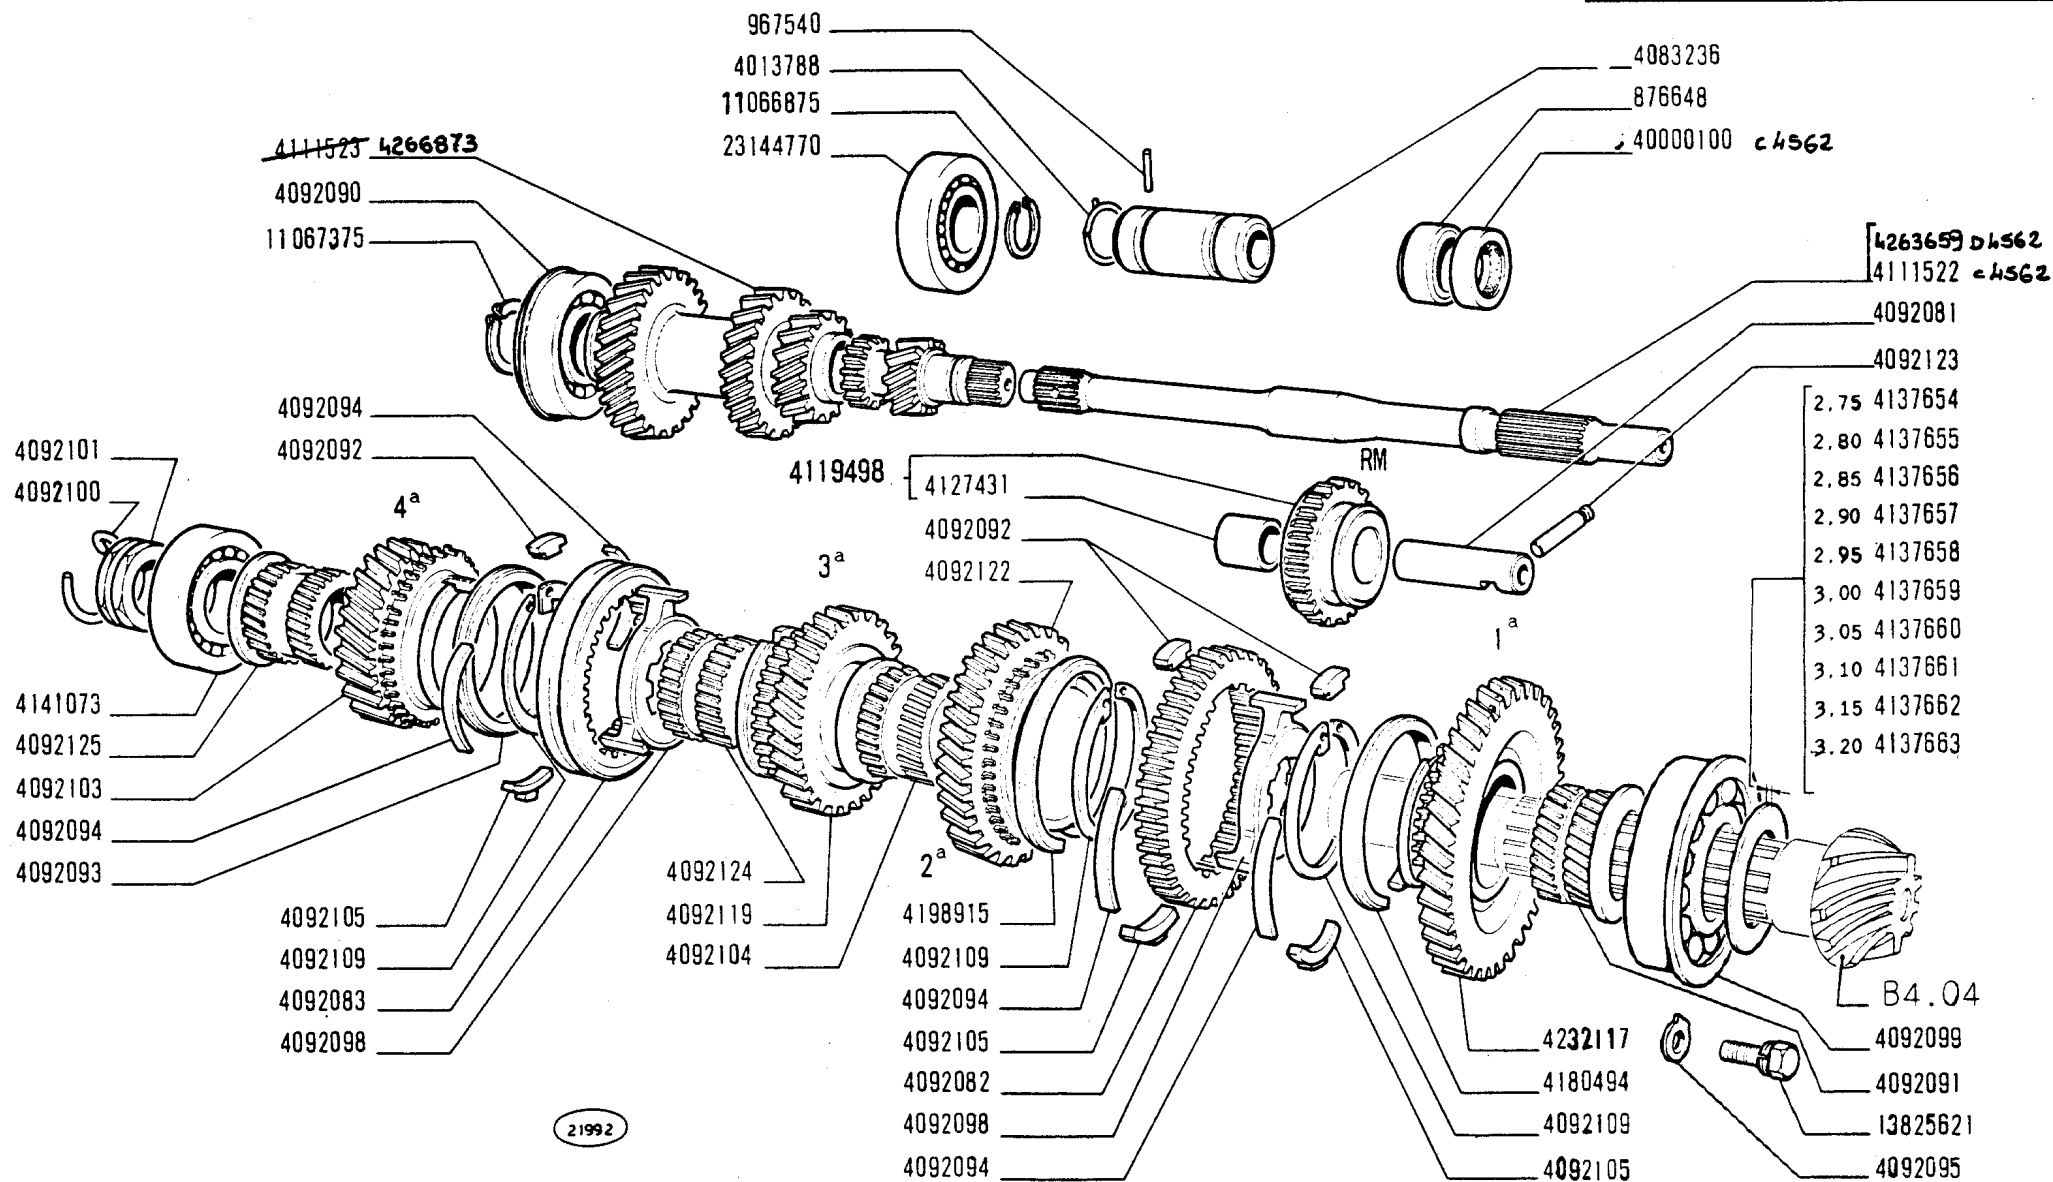

RUOTISMI CAMBIO DI VELOCITÀ

1

850 T

Engrenages de boîte de vitesses
Zahnräder und Wellen des Wechselgetriebes


Transmission Gears
Engranajes del cambio

FIAT 850T (1 ED)

B204

(11-1970)

| MODIF. | N.ORDINAZ. | Q. | DENOMINAZIONE | DESIGNATION | BENENNUNG | DESCRIPTION | DENOMINACIONES |
|--------|------------|----|------------------|-------------------|----------------------|-----------------------|-----------------------|
| | 11067375 | 1 | ANELLO SICUREZZA | ARRETOIR | SICHERUNGSRING | LOCKRING | ANILLO DE FRENO |
| | 13825621 | 3 | VITE CON ROSETTA | VIS AVEC RONDELLE | SCHRAUBE MIT SCHEIBE | SCREW END WASHER ASSY | TORNILLO CON ARANDELA |
| | 23144770 | 1 | CUSCINETTO | ROULEMENT | LAGER | BEARING | RODAMIENTO |
| | 40000100 | 1 | ANELLO TENUTA | JOINT | DICHTRING | SEAL | JUNTA |

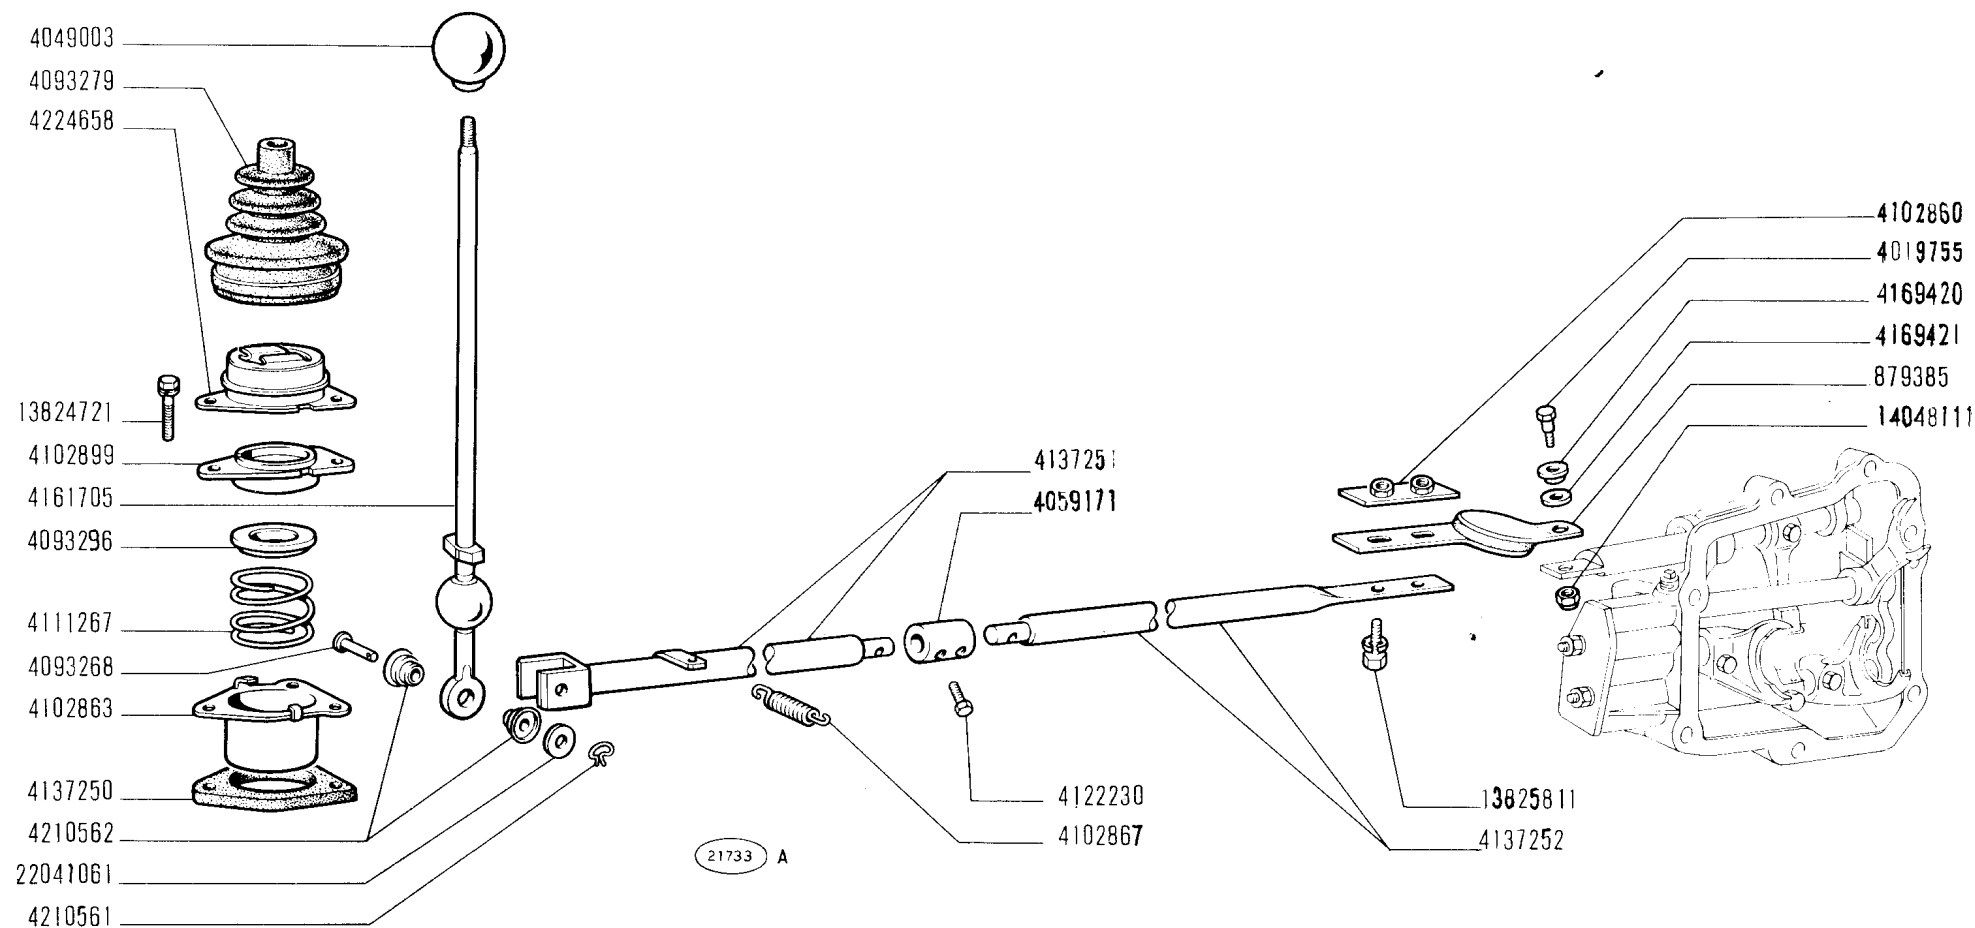

COMANDI ESTERNI CAMBIO DI VELOCITÀ

- Commandes extérieures de boîte de vitesses
- Äussere Getriebschaltung

- Gearshift Outer Controls
- Varillaje del cambio de velocidades

1

B2.07

XI-1970

850 T


www.fiat850.co.uk

FIAT 850T (1 ED)

B207

(11-1970)

| MODIF. | N.ORDINAZ. | Q. | DENOMINAZIONE | DESIGNATION | BENENNUNG | DESCRIPTION | DENOMINACIONES |
|--------|------------|----|-----------------------|-------------------|----------------------|-----------------------|-----------------------|
| | 879385 | 1 | TIRANTE ELASTICO | TIRANT ELASTIQUE | FEDERND E STANGE | ELASTIC TIEROD | VARILLA ELASTICA |
| | 4019755 | 1 | VITE | VIS | SCHRAUBE | SCREW | TORNILLO |
| | 4049003 | 1 | IMPUGNATURA | POIGNEE | GRIFF | KNOB | BOTON |
| | 4059171 | 1 | MANICOTTO | MANCHON | MUFFE | SLEEVE | MANGUITO |
| | 4093268 | 1 | PERNO | AXE | BÜLZEN | PIN | EJE |
| | 4093279 | 1 | CUFFIA | CAPUCHON | MANSCHETTE | BOOT | CAPUCHON |
| | 4093296 | 1 | SEDE SFERICA | SIEGE SPHERIQUE | KUGELPFANNE | BALL SOCKET | COJINETE ESFERICO |
| | 4102860 | 1 | PIASTRINA CONNESSIONE | PLAQUETTE | KONTAKTPLATTE | CONNECTION PLATE | PLACA DE CONTACTOS |
| | 4102863 | 1 | SUPPORIO | SUPPORT | LAGER | SUPPORT | SOPORTE |
| | 4102867 | 1 | MOLLA | RESSORT | FEDER | SPRING | RESORTE |
| | 4102899 | 1 | SEDE SFERICA | SIEGE SPHERIQUE | KUGELPFANNE | BALL SOCKET | COJINETE ESFERICO |
| | 4111267 | 1 | MOLLA | RESSORT | FEDER | SPRING | RESORTE |
| | 4122230 | 2 | VITE | VIS | SCHRAUBE | SCREW | TORNILLO |
| | 4137250 | 1 | PIASTRA | PLAQUE | PLATTE | PLATE | PLACA |
| | 4137251 | 1 | TUBO ANT. | TUYAU | ROHR | PIPE | TUBO |
| | 4137252 | 1 | TUBO POST. | TUYAU | ROHR | PIPE | TUBO |
| | 4161705 | 1 | LEVA A MANO | LEVIER | HEBEL | LEVER | PALANCA |
| | 4169420 | 1 | BOCCOLA | DOUILLE | BUCHSE | BUSH | CASQUILLO |
| | 4169421 | 1 | ROSETTA SICUREZZA | RONDELLE FREIN | SICHERUNGSRING | LOCKWASHER | ARANDELA DE FRENO |
| | 4210561 | 1 | FERMAGLIO | AGRAFE | KLEMMSTÜCK | CLIP | SUJETADOR |
| | 4210562 | 2 | BOCCOLA GOMMA | BAGUE CAOUTCHOUC | GUMMIBUCHSE | RUBBER BUSH | COJINETE |
| | 4224658 | 1 | PIASTRA | PLAQUE | PLATTE | PLATE | PLACA |
| | 13824721 | 3 | VITE CON ROSETTA | VIS AVEC RONDELLE | SCHRAUBE MIT SCHEIBE | SCREW END WASHER ASSY | TORNILLO CON ARANDELA |
| | 13825811 | 2 | VITE CON ROSETTA | VIS AVEC RONDELLE | SCHRAUBE MIT SCHEIBE | SCREW END WASHER ASSY | TORNILLO CON ARANDELA |
| | 14048111 | 1 | DADO | ECROU | MUTTER | NUT | TUERCA |
| | 22041061 | 1 | ROSETTA PIANA | RONDELLE | SCHEIBE | WASHER | ARANDELA |

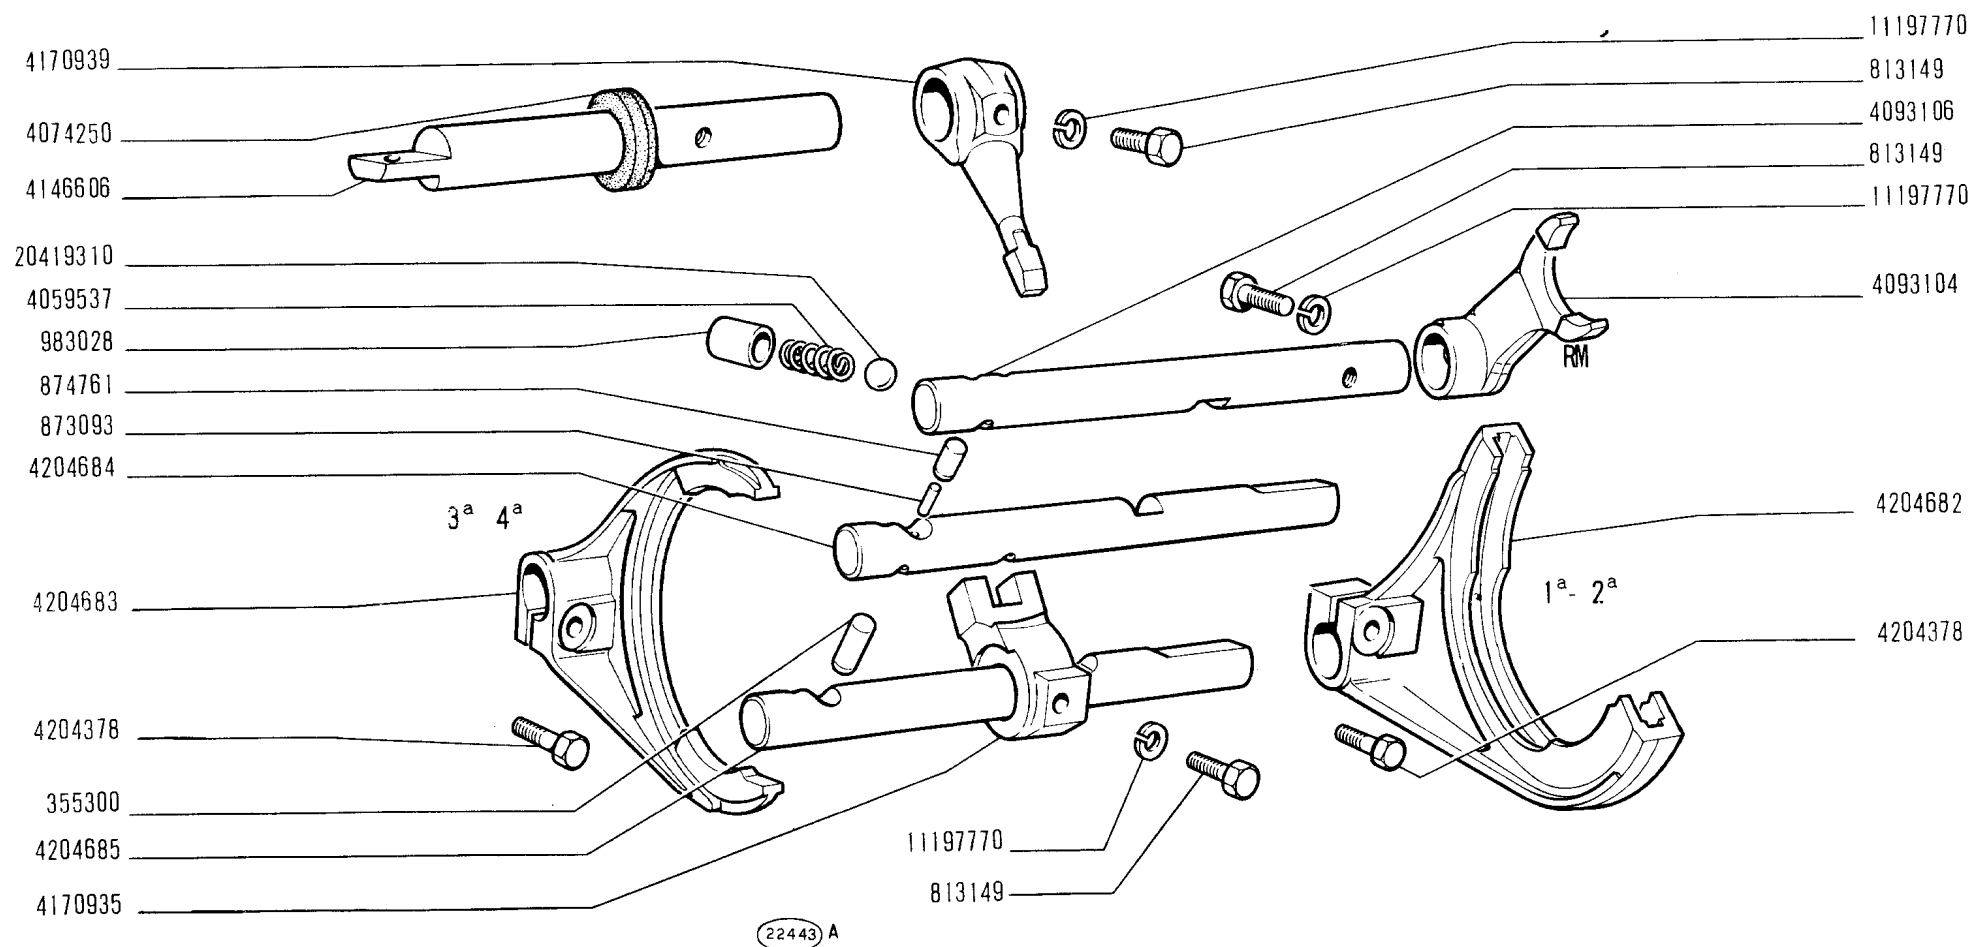

COMANDI INTERNI CAMBIO DI VELOCITÀ

- *Commandes intérieures de boîte de vitesses*
- *Innere Getriebeschaltung*

- *Gearshift Inner Controls*
- *Barras del cambio de velocidades*

B2.10

XI-1970

850 T


www.fiat850.co.uk

FIAT 850T (1 ED)

B210

(11-1970)

| MODIF. | N.ORDINAZ. | Q. | DENOMINAZIONE | DESIGNATION | BENENNUNG | DESCRIPTION | DENOMINACIONES |
|--------|------------|----|-------------------|----------------|----------------|-------------|-------------------|
| | | | | | | | |
| | 355300 | 1 | RULLO PER 1A.2A. | GALET | ROLLE | ROLLER | TUERCA |
| | 813149 | 3 | VITE | VIS | SCHRAUBE | SCREW | TORNILLO |
| | 873093 | 1 | RULLO PER 3A.4A. | GALET | ROLLE | ROLLER | TUERCA |
| | 874761 | 1 | RULLO PER R.M. | GALET | ROLLE | ROLLER | TUERCA |
| | 983028 | 3 | BOCCOLA | DOUILLE | BUCHSE | BUSH | CASQUILLO |
| | 4059537 | 3 | MOLLA | RESSORT | FEDER | SPRING | RESORTE |
| | 4074250 | 1 | ANELLO TENUTA | JOINT | DICHTRING | SEAL | JUNTA |
| | 4093104 | 1 | FORCELLA R.M. | FOURCHE | GABEL | FORK | HORQUILLA |
| | 4093106 | 1 | ASTA R.M. | TIGE | STANGE | ROD | VARILLA |
| | 4146606 | 1 | ASTA COMANDO | TIGE | STANGE | ROD | VARILLA |
| | 4170935 | 1 | NASELLO 1A.2A. | TENON | ANSCHLAG | DOG | TOPE |
| | 4170939 | 1 | LEVA COMANDO | LEVIER | HEBEL | LEVER | PALANCA |
| | 4204378 | 2 | VITE | VIS | SCHRAUBE | SCREW | TORNILLO |
| | 4204692 | 1 | FORCELLA 1A.2A. | FOURCHE | GABEL | FORK | HORQUILLA |
| | 4204683 | 1 | FORCELLA 3A.4A. | FOURCHE | GABEL | FORK | HORQUILLA |
| | 4204684 | 1 | ASTA 3A.4A. | TIGE | STANGE | ROD | VARILLA |
| | 4204685 | 1 | ASTA 1A.2A. | TIGE | STANGE | ROD | VARILLA |
| | 11197770 | 3 | ROSETTA SICUREZZA | RONDELLE FREIN | SICHERUNGSRING | LOCKWASHER | ARANDELA DE FRENO |
| | 20419310 | 3 | SFERA | BILLE | KUGEL | BALL | BOLA |

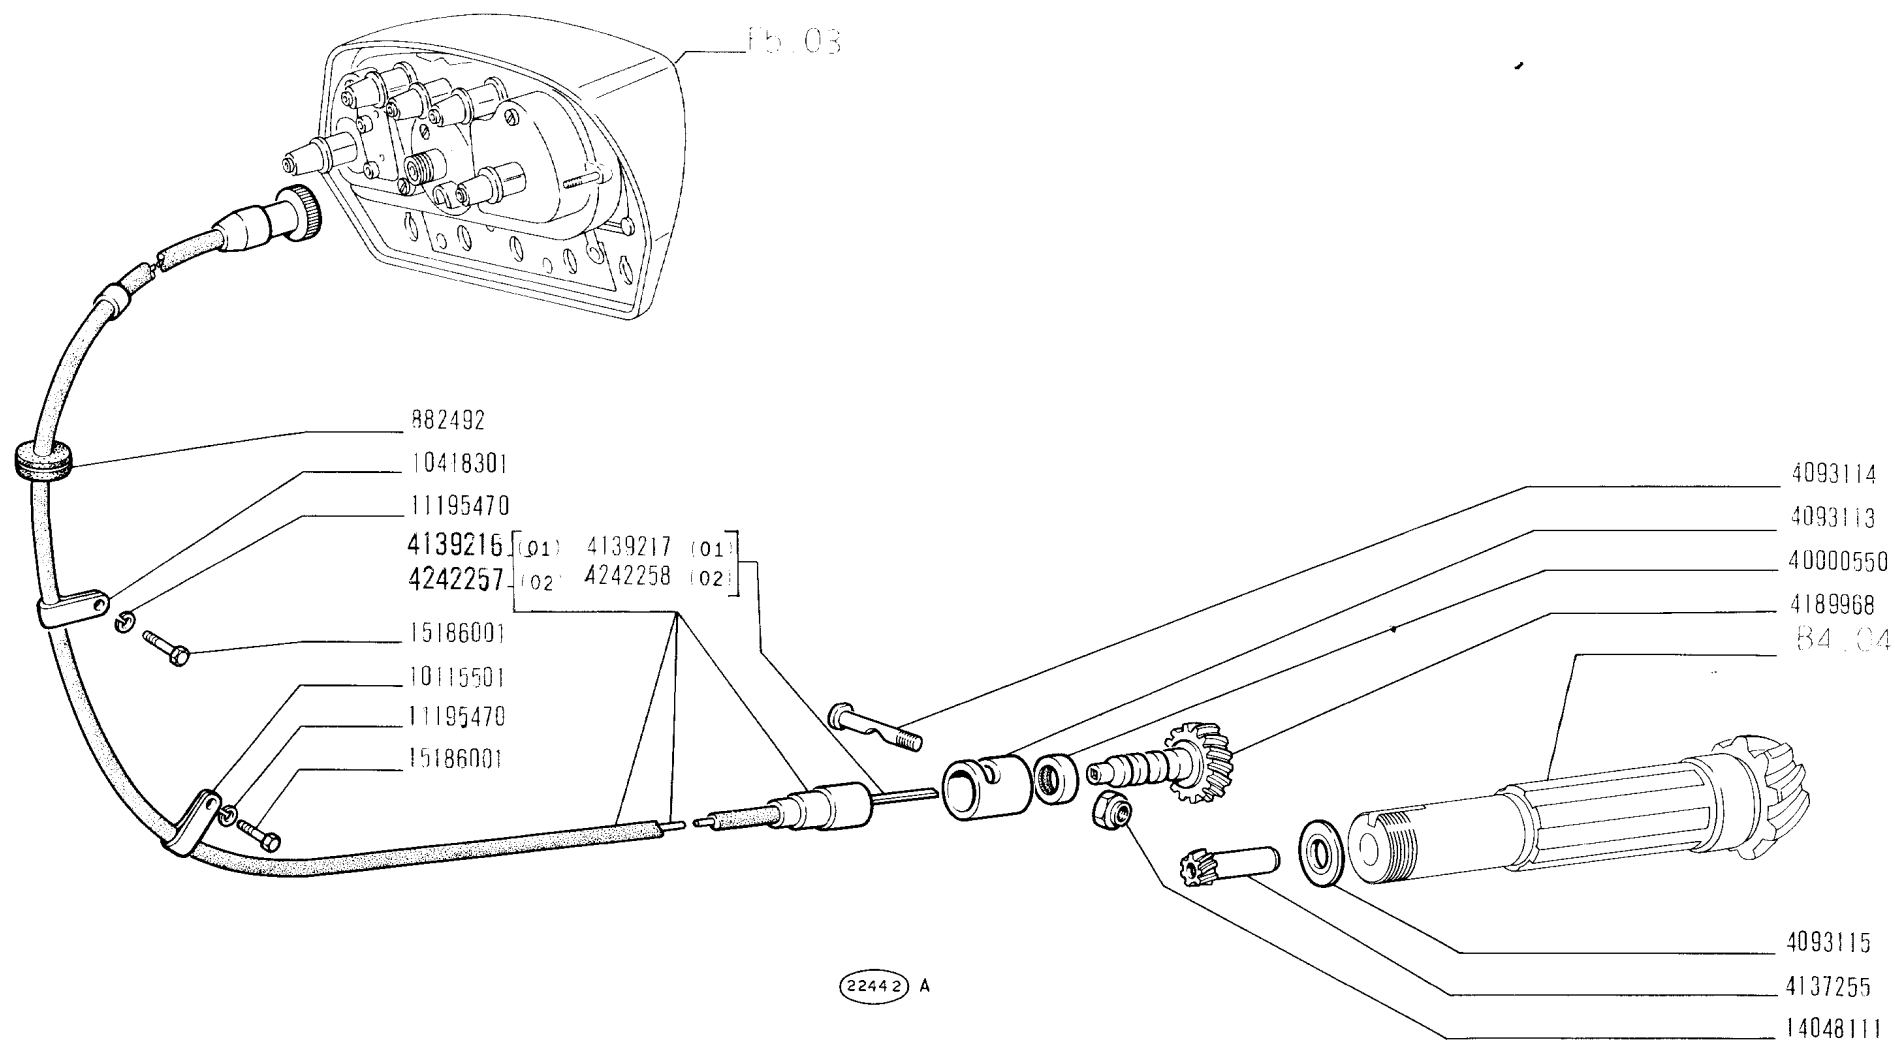

850 T

www.fiat850.co.uk

SEGNALAZIONE VELOCITÀ E SUO COMANDO

- Compteur de vitesse et sa commande
- Tachometer und sein Antrieb

- Speedometer and Drive
- Velocimetro y su arrastre

B2.24


XI 1970

FIAT 850T (1 ED)

B224

(11-1970)

| MODIF. | N.ORDINAZ. | Q. | DENOMINAZIONE | DESIGNATION | BENENNUNG | DESCRIPTION | DENOMINACIONES |
|--------|------------|----|-----------------------------------|--------------|------------|-------------|----------------|
| | 882492 | 1 | ANELLO GOMMA | BAGUE | RING | RING | GUARNICION |
| | 4093113 | 1 | BOCCOLA | DOUILLE | BUCHSE | BUSH | CASQUILLO |
| | 4093114 | 1 | VITE | VIS | SCHRAUBE | SCREW | TORNILLO |
| | 4093115 | 1 | ROSETTA PIANA | RONDELLE | SCHEIBE | WASHER | ARANDELA |
| | 4137255 | 1 | INGRANAGGIO CONDUTTORE | PIGNON | ZAHNRAD | GEAR | PINON |
| | 4139216 | 1 | TRASMISSIONE FLESS. COMPL.(01) | TRANSMISSION | DRAHTWELLE | FLEX/SHAFT | ARBOL FLEXIBLE |
| | 4139217 | 1 | FLESSIBILE (01) | TRANSMISSION | DRAHTWELLE | FLEX/SHAFT | ARBOL FLEXIBLE |
| | 4189968 | 1 | INGRANAGGIO CONDUTTO | PIGNON | ZAHNRAD | GEAR | PINON |
| | 4242257 | 1 | TRASMISSIONE FLESS. COMPL.(02) | TRANSMISSION | DRAHTWELLE | FLEX/SHAFT | ARBOL FLEXIBLE |
| | 4242258 | 1 | FLESSIBILE (02) | TRANSMISSION | DRAHTWELLE | FLEX/SHAFT | ARBOL FLEXIBLE |
| | 10115501 | 1 | STAFFA | ETRIER | HALTER | BRACKET | SOPORTE |
| | 10418301 | 1 | FERRAGLIO | AGRAFE | KLEMMSTUCK | CLIP | SUJETADOR |
| | 11195470 | 2 | ROSETTA PIANA | RONDELLE | SCHEIBE | WASHER | ARANDELA |
| | 14048111 | 1 | DADO | ECROU | MUTTER | NUT | TUERCA |
| | 15186001 | 2 | VITE | VIS | SCHRAUBE | SCREW | TORNILLO |
| | 40000550 | 1 | ANELLO TENUTA | JOINT | DICHtring | SEAL | JUNTA |

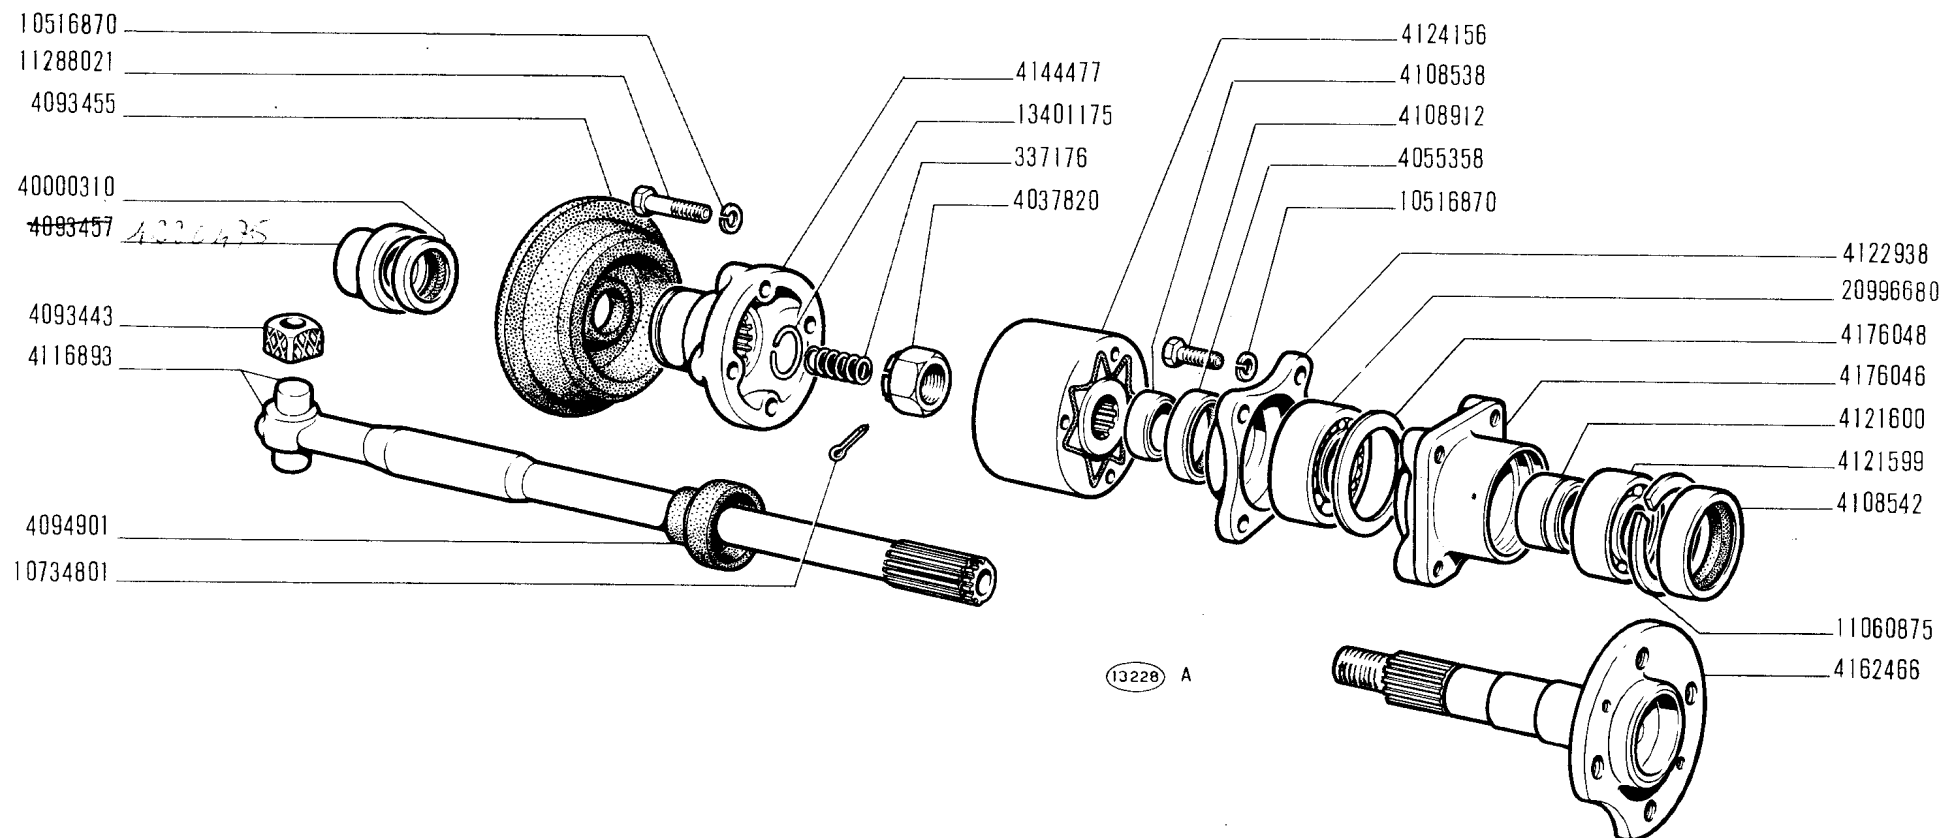

850 T

www.fiat850.co.uk

SEMIALBERI DIFFERENZIALE

- Arbres de différentiel
- Achswellen


- Axle Shafts
- Palieres

2

B4.01

XI-1970

| MODIF. | N.ORDINAZ. | Q. | DENOMINAZIONE | DESIGNATION | BENENNUNG | DESCRIPTION | DENOMINACIONES |
|--------|------------|----|--------------------|------------------|----------------|-------------|-------------------|
| | 337176 | 2 | MULLA | RESSORT | FEDER | SPRING | RESORTE |
| | 4037820 | 2 | DADO | ECROU | MUTTER | NUT | TUERCA |
| | 4055358 | 2 | ANELLO TENUTA | JOINT | DICHtring | SEAL | JUNTA |
| | 4093443 | 4 | ASTUCCIO | ETUI | ETUI | CASE | ESTUCHE |
| | 4093455 | 2 | CUFFIA TENUTA OLIO | CAPUCHON | MANSCHETTE | BOOT | CAPUCHON |
| | 4093457 | 2 | BUCOLA GOMMA | BAGUE CAOUTCHOUC | GUMMIBUCHSE | RUBBER BUSH | COJINETE |
| | 4094901 | 2 | CAPPUCCIO | CAPUCHON | SCHUTZKAPPE | BOOT | CAPUCHON |
| | 4108538 | 2 | DISTANZIALE | ENTRETOISE | ABSTANDSTUCK | SPACER | SEPARADOR |
| | 4108542 | 2 | ANELLO TENUTA | JOINT | DICHtring | SEAL | JUNTA |
| | 4108912 | 8 | VITE | VIS | SCHRAUBE | SCREW | TORNILLO |
| | 4116893 | 2 | ALBERO | ARBRE | WELLE | SHAFT | ARBOL |
| | 4121599 | 2 | CUSCINETTO RULLI | ROULEMENT | LAGER | BEARING | RODAMIENTO |
| | 4121600 | 2 | DISTANZIALE | ENTRETOISE | ABSTANDSTUCK | SPACER | SEPARADOR |
| | 4122938 | 2 | PIASTRA | PLAQUE | PLATTE | PLATE | PLACA |
| | 4124156 | 2 | GIUNTO | ACCOUPLEMENT | KUPPLUNG | COUPLING | ARRASTRE |
| | 4144477 | 2 | MANGUITO | MANCHON | MITNEHMER | SLEEVE | MANGUITO |
| | 4162466 | 2 | ALBERO | ARBRE | WELLE | SHAFT | ARBOL |
| | 4176046 | 2 | SUPPORTO | SUPPORT | LAGER | SUPPORT | SOPORTE |
| | 4176048 | 2 | ROSETTA SICUREZZA | RONDELLE FREIN | SICHERUNGSRING | LOCKWASHER | ARANDELA DE FRENO |
| | 10516870 | 10 | ROSETTA SICUREZZA | RONDELLE FREIN | SICHERUNGSRING | LOCKWASHER | ARANDELA DE FRENO |
| | 10734801 | 2 | COPIGLIA | GOUPILLE | SPLINT | PIN | PASADOR ABIERTO |
| | 11060875 | 2 | ANELLO SICUREZZA | ARRETOIR | SICHERUNGSRING | LOCKRING | ANILLO DE FRENO |
| | 11288021 | 8 | VITE | VIS | SCHRAUBE | SCREW | TORNILLO |
| | 13401175 | 2 | ANELLO SICUREZZA | ARRETOIR | SICHERUNGSRING | LOCKRING | ANILLO DE FRENO |
| | 20996680 | 2 | CUSCINETTO | ROULEMENT | LAGER | BEARING | RODAMIENTO |
| | 40000310 | 2 | ANELLO TENUTA | JOINT | DICHtring | SEAL | JUNTA |

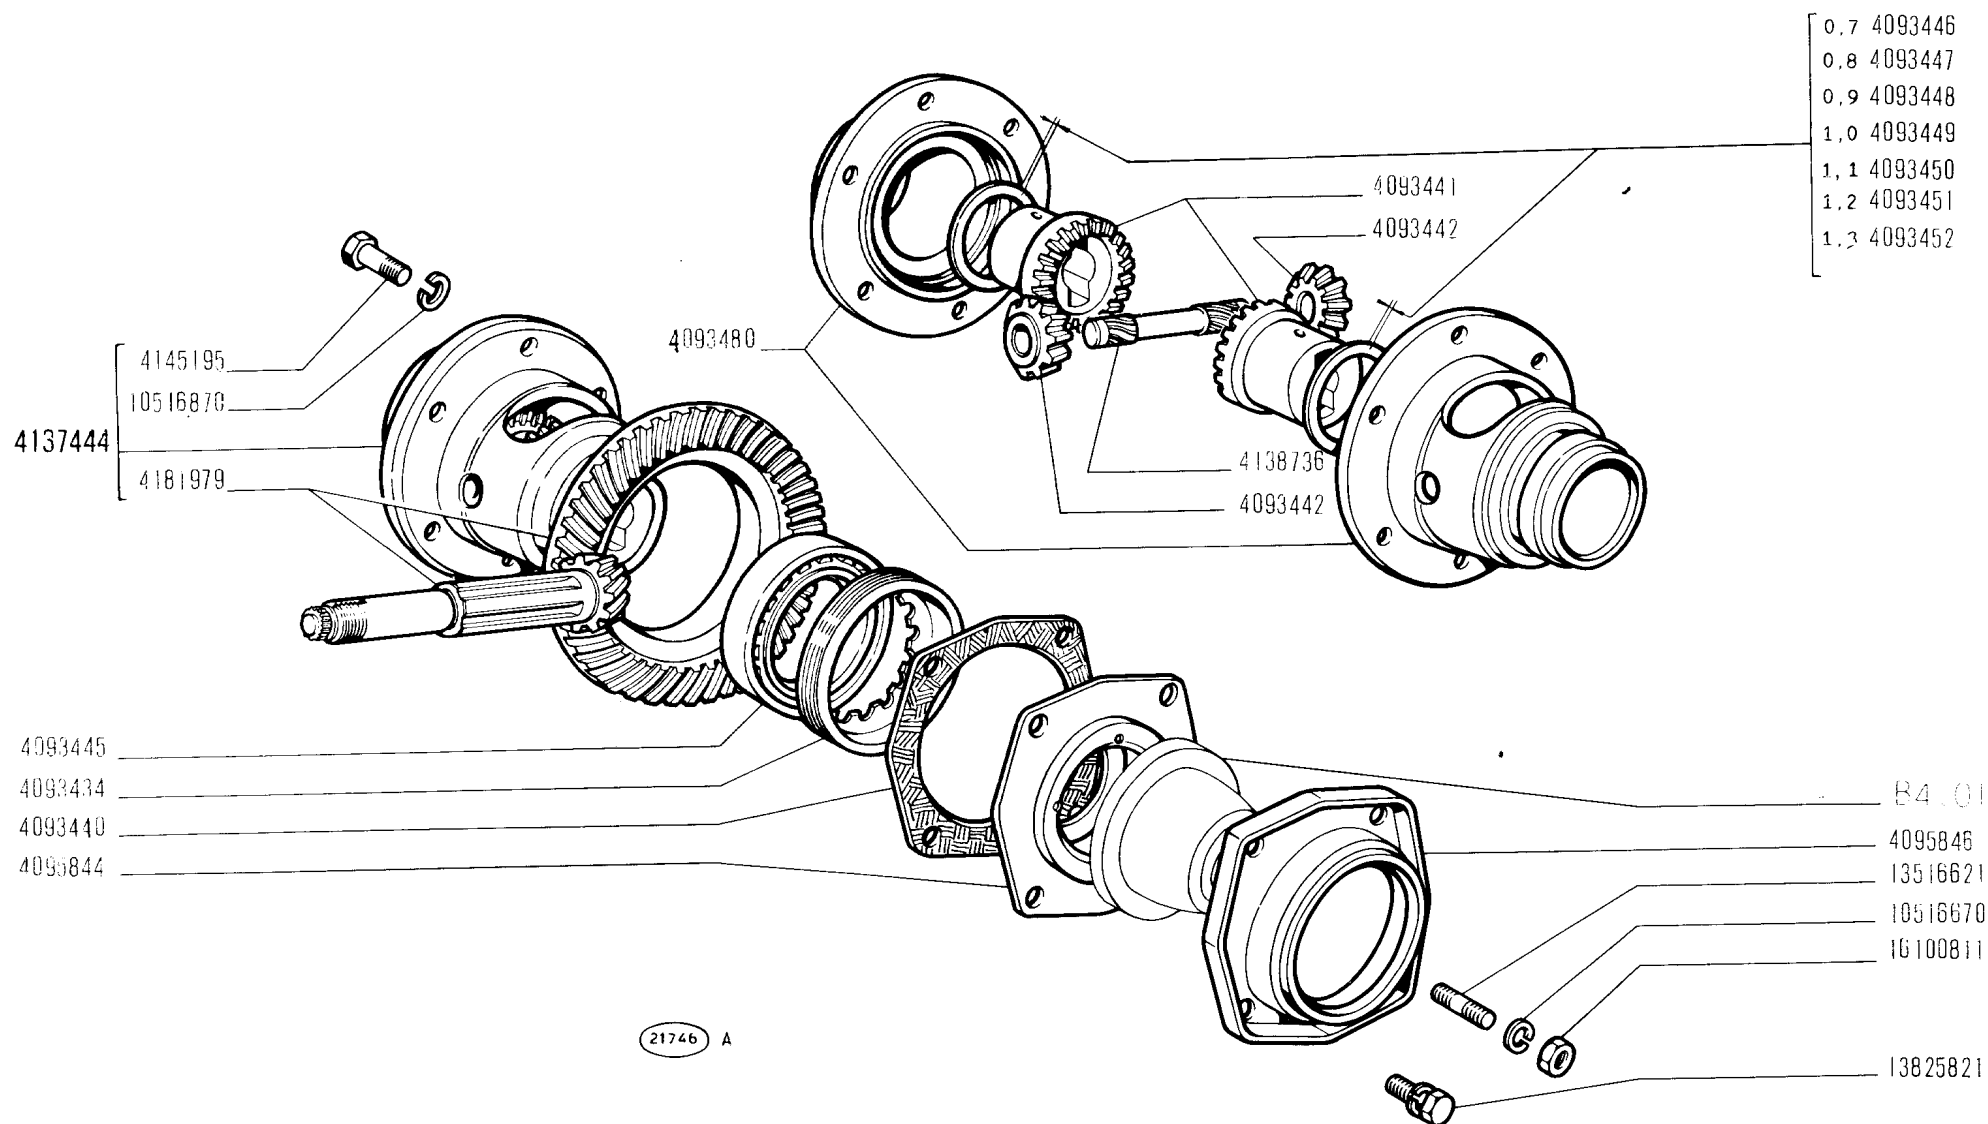

RUOTISMI RIDUZIONE E DIFFERENZIALE

- Engrenages de réduction et différentiel
- Achsantrieb und Ausgleichgetriebe

- Final Drive and Differential Gears
- Reducción final y diferencial

2


B4.04

XI-1970

850 T

www.fiat850.co.uk

| MODIF. | N.ORDINAZ. | Q. | DENOMINAZIONE | DESIGNATION | BENENNUNG | DESCRIPTION | DENOMINACIONES |
|--------|------------|----|---------------------------------------|-------------------|----------------------|-----------------------|-----------------------|
| | 4093434 | 2 | GHIERA | ECROU | GEWINDERING | PLUG | TORNILLO |
| | 4093440 | 2 | GUARNIZIONE | JOINT | DICHTUNG | GASKET | JUNTA |
| | 4093441 | 2 | PLANETARIO | PLANETAIRE | ACHSWELLENRAD | SUN GEAR | PINON PLANETARIO |
| | 4093442 | 2 | SATELLITE | SATELLITE | KEGELRAD | IDLE PINIONS | PINON SATELLITE |
| | 4093445 | 2 | CUSCINETTO RULLI | ROULEMENT | LAGER | BEARING | RODAMIENTO |
| | 4093446 | 2 | ANELLO SP.0,7 | BAGUE | RING | RING | ANILLO |
| | 4093447 | 2 | ANELLO SP.0,8 | BAGUE | RING | RING | ANILLO |
| | 4093448 | 2 | ANELLO SP.0,9 | BAGUE | RING | RING | ANILLO |
| | 4093449 | 2 | ANELLO SP.1,0 | BAGUE | RING | RING | ANILLO |
| | 4093450 | 2 | ANELLO SP.1,1 | BAGUE | RING | RING | ANILLO |
| | 4093451 | 2 | ANELLO SP.1,2 | BAGUE | RING | RING | ANILLO |
| | 4093452 | 2 | ANELLO SP.1,3 | BAGUE | RING | RING | ANILLO |
| | 4093480 | 1 | SCATOLA | CARTER | GEHAUSE | CASE | CAJA |
| | 4095844 | 2 | SCATOLA | CARTER | GEHAUSE | CASE | CAJA |
| | 4095846 | 2 | PIASTRA | PLAQUE | PLATTE | PLATE | PLACA |
| | 4137444 | 1 | SCATOLA E RUOTISMI COMPL.RAPP.7/39 | CARTER ET PIGNONS | AUSGLEICHGETRIEBE | GEARS AND CASE | CAJA Y DIFERENCIAL |
| | 4138736 | 1 | PORTASATELLITI | PORTE-SATELLITES | RADACHSE | SHAFT | EJE DE SATELITES |
| | 4145195 | 6 | VITE | VIS | SCHRAUBE | SCREW | TORNILLO |
| | 4181979 | 1 | COPPIA CONICA RAPP.7/39 | COUPLE CONIQUE | KEGELRADANTRIEB | BEVEL GEAR/PINION SET | PAR CONICO |
| | 10516670 | 4 | ROSETTA SICUREZZA | RONDELLE FREIN | SICHERUNGSRING | LOCKWASHER | ARANDELA DE FRENO |
| | 10516870 | 6 | ROSETTA SICUREZZA | RONDELLE FREIN | SICHERUNGSRING | LOCKWASHER | ARANDELA DE FRENO |
| | 13516621 | 4 | PRIGIONIERO | GOIJON | STIFTSCHRAUBE | STUD | ESPARRAGO |
| | 13825821 | 4 | VITE CON ROSETTA | VIS AVEC RONDELLE | SCHRAUBE MIT SCHEIBE | SCREW END WASHER ASSY | TORNILLO CON ARANDELA |
| | 16100811 | 4 | DADO | ECROU | MUTTER | NUT | TUERCA |

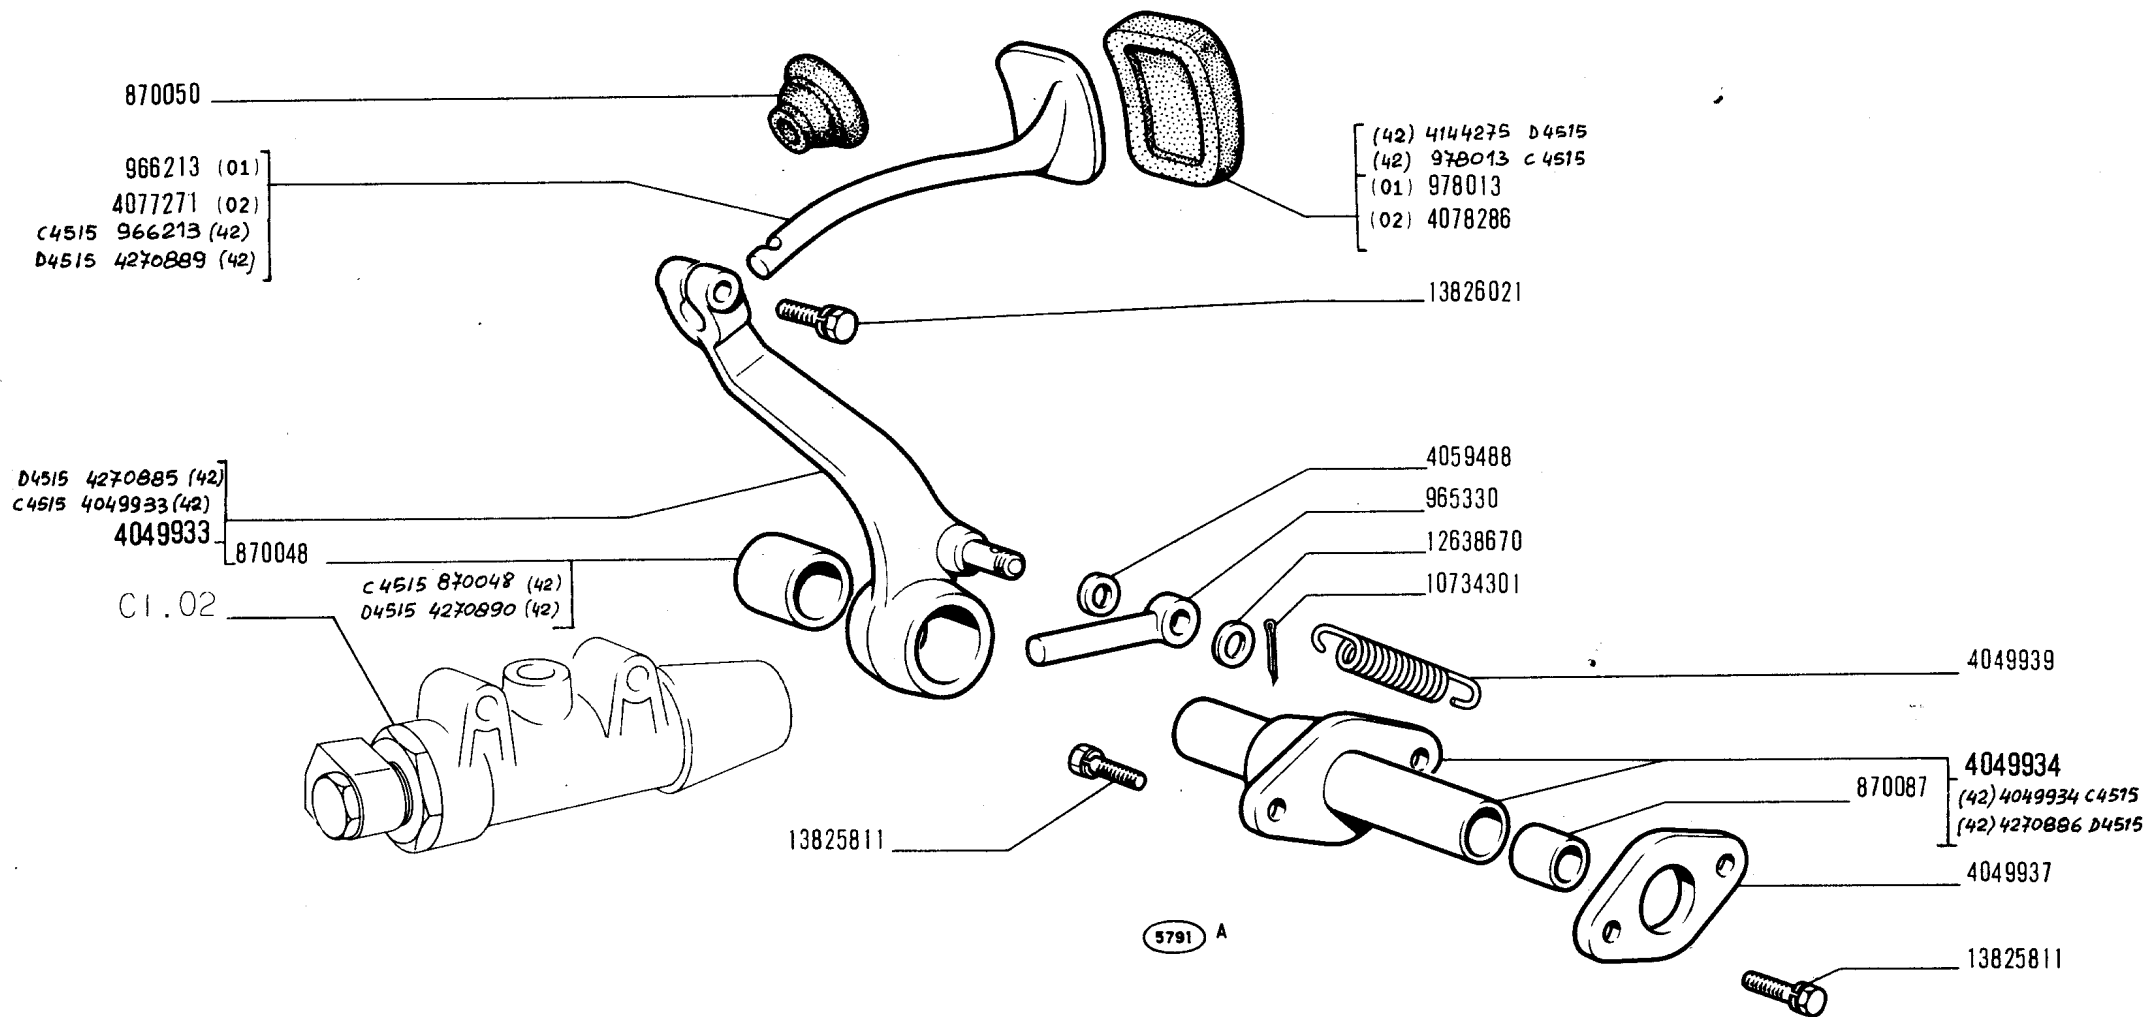

850 T

www.fiat850.co.uk


COMANDO A PEDALE FRENI

Commande au pied de freins
Bremsfusshebel

Brake Foot Control
Pedal de freno

C1.01

XL 4970
15-06-72

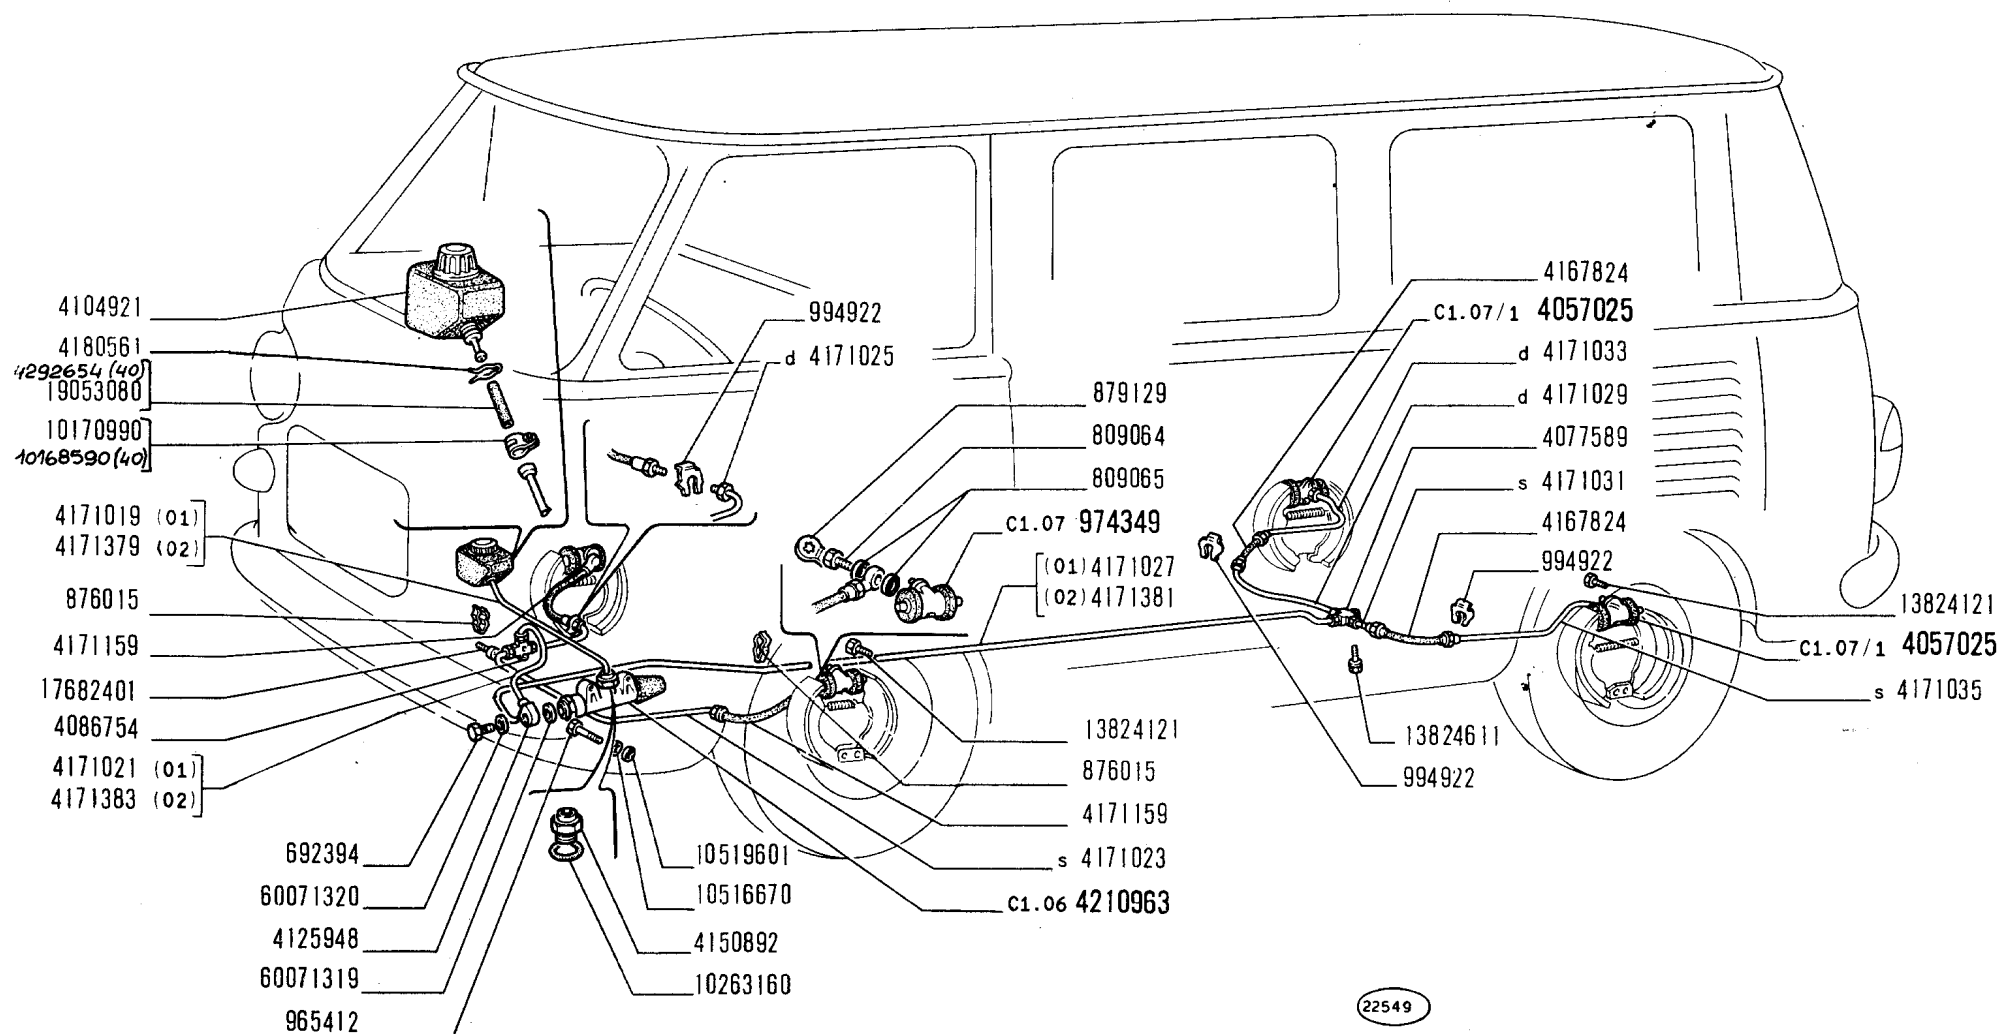

c 4515 → veH.n. 138125 (42)

COMANDO IDRAULICO FRENI

Commande hydraulique de freins
Hydraulische Bremsbetätigung


Brake Hydraulic System
Sistema de freno hidráulico

850 T

www.fiat850.co.uk

C1.02

XL-1970
15-06-72

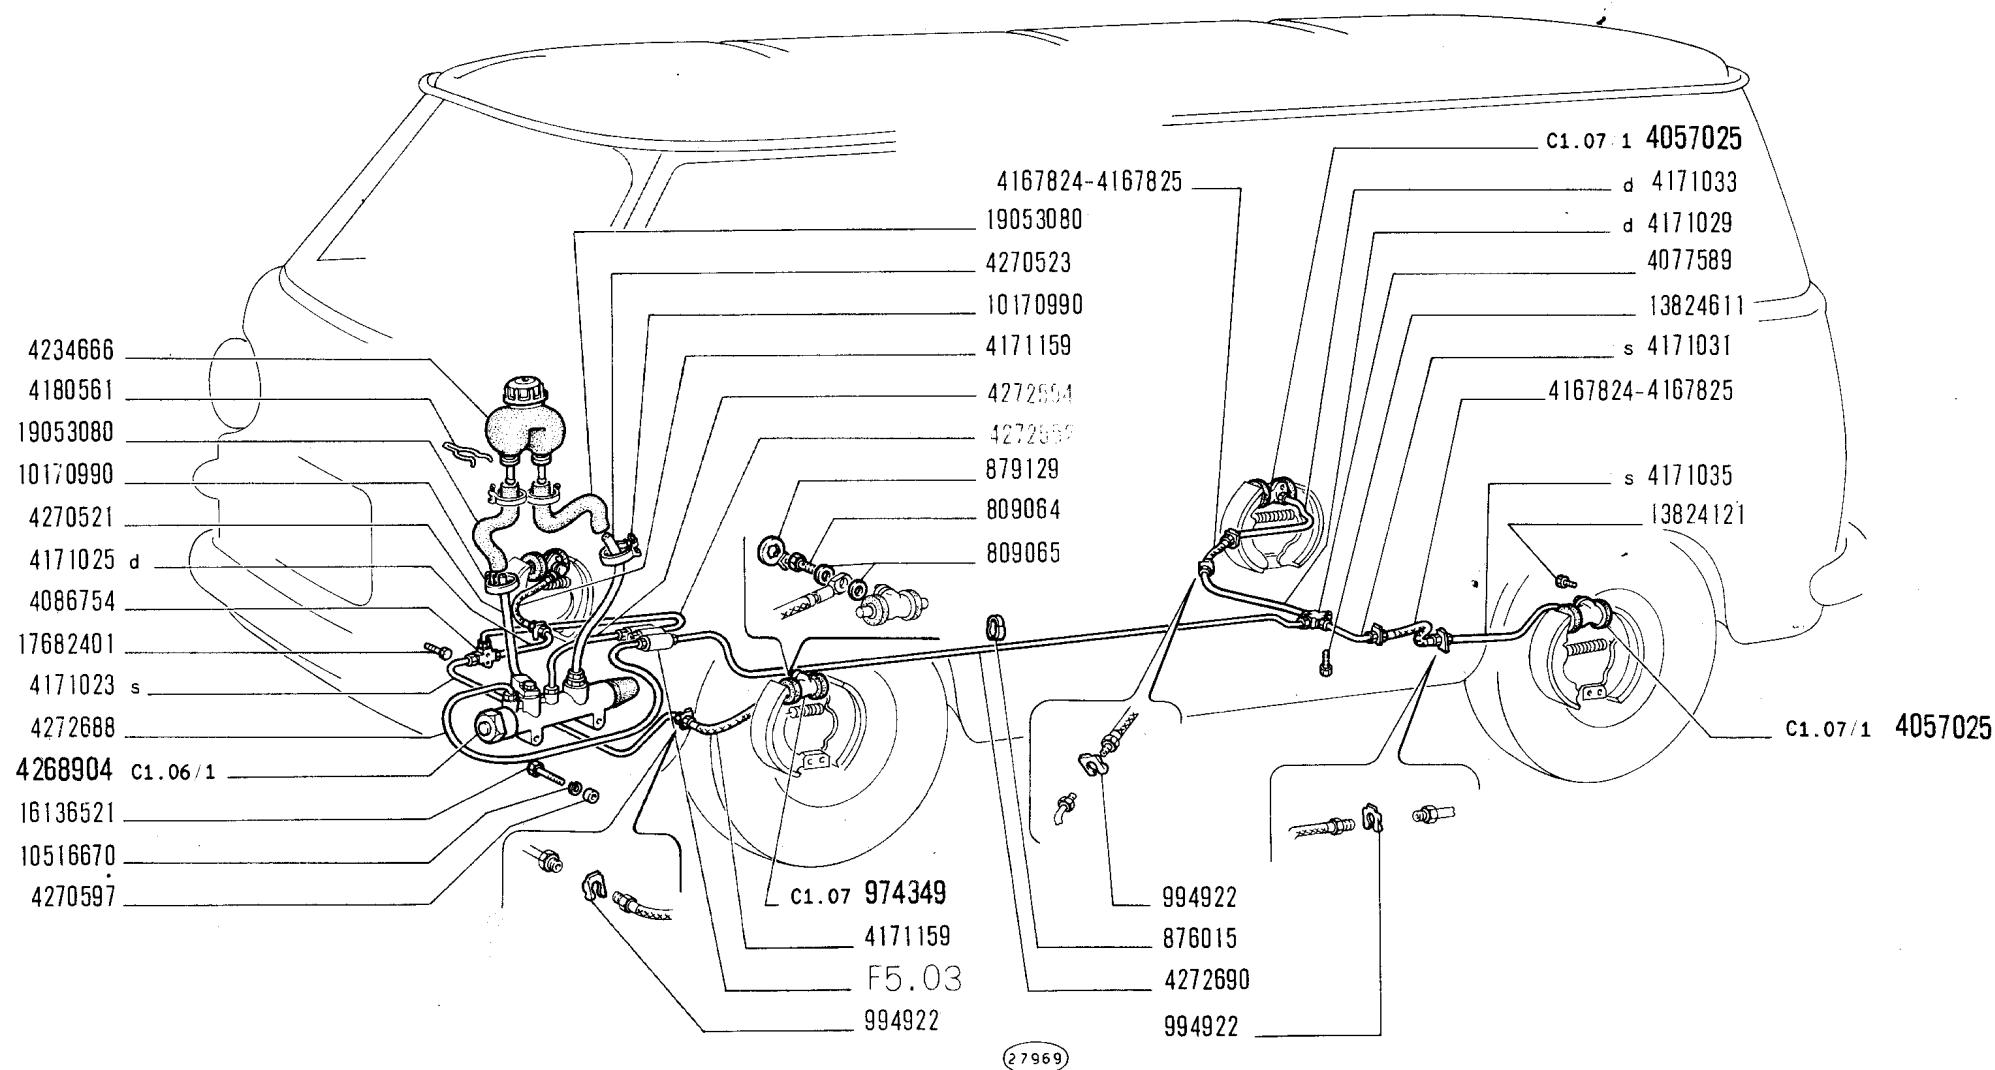

850 T


COMANDO IDRAULICO FRENI

Commande hydraulique de freins
Hydraulische Bremsbetätigung

Brake hydraulic system
Sistema de freno hidráulico

C1.02/1

15-06-72

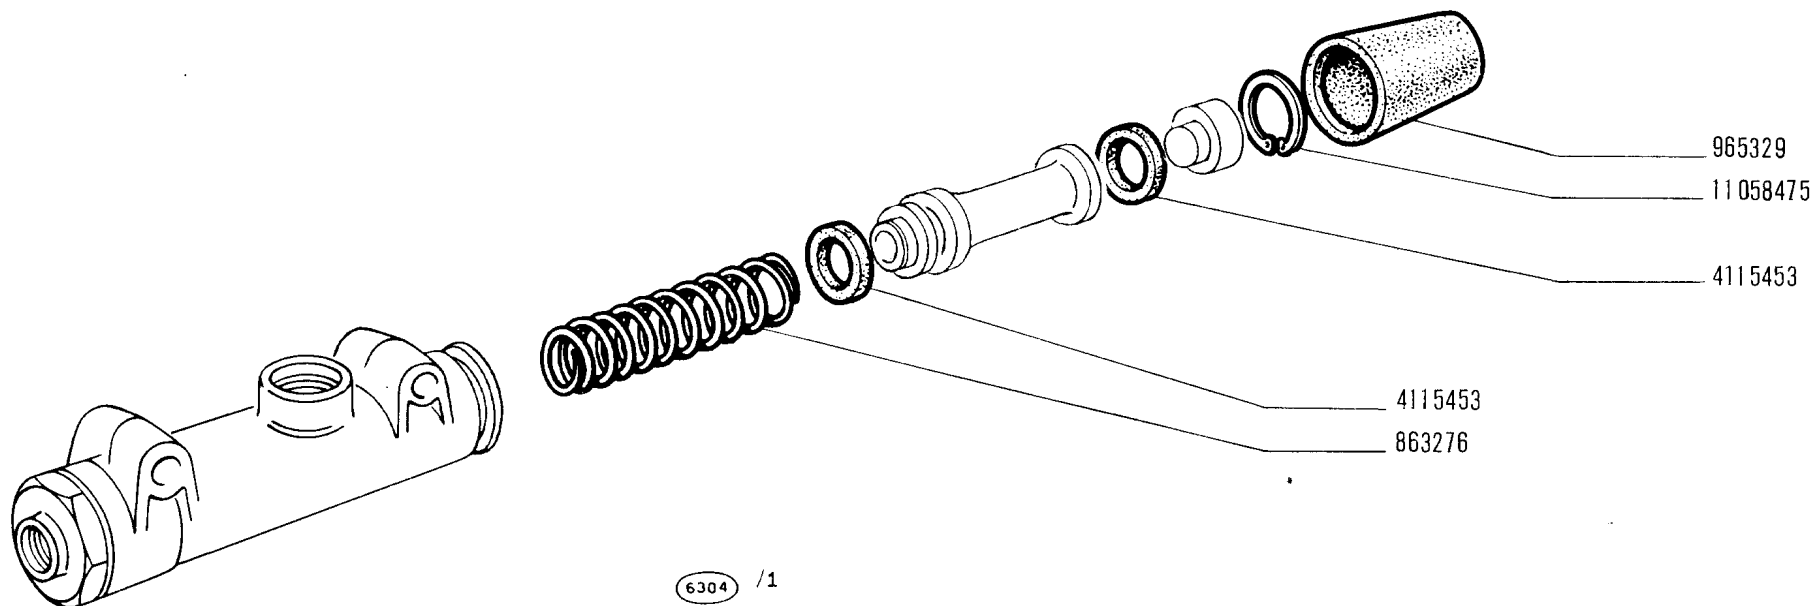

850 T

www.fiat850.co.uk

- Maître-cylindre
- Hauptzylinder

CILINDRO MAESTRO 4210963

- Master Cylinder
- Bomba

C1.06


XI-1970

FIAT 850T (1 ED)

C106

(11-1970)

| MUDIF. | N.ORDINAZ. | Q. | DENOMINAZIONE | DESIGNATION | BENENNUNG | DESCRIPTION | DENOMINACIONES |
|--------|------------|----|------------------|-------------|----------------|-------------|-----------------|
| | 863276 | 1 | MOLLA | RESSORT | FEDER | SPRING | RESORTE |
| | 965329 | 1 | CUFFIA | CAPUCHON | MANSCHETTE | BOOT | CAPUCHON |
| | 4115453 | 2 | ANELLO TENUTA | JOINT | DICHTRING | SEAL | JUNTA |
| | 11058475 | 1 | ANELLO SICUREZZA | ARRETOIR | SICHERUNGSRING | LOCKRING | ANILLO DE FRENO |

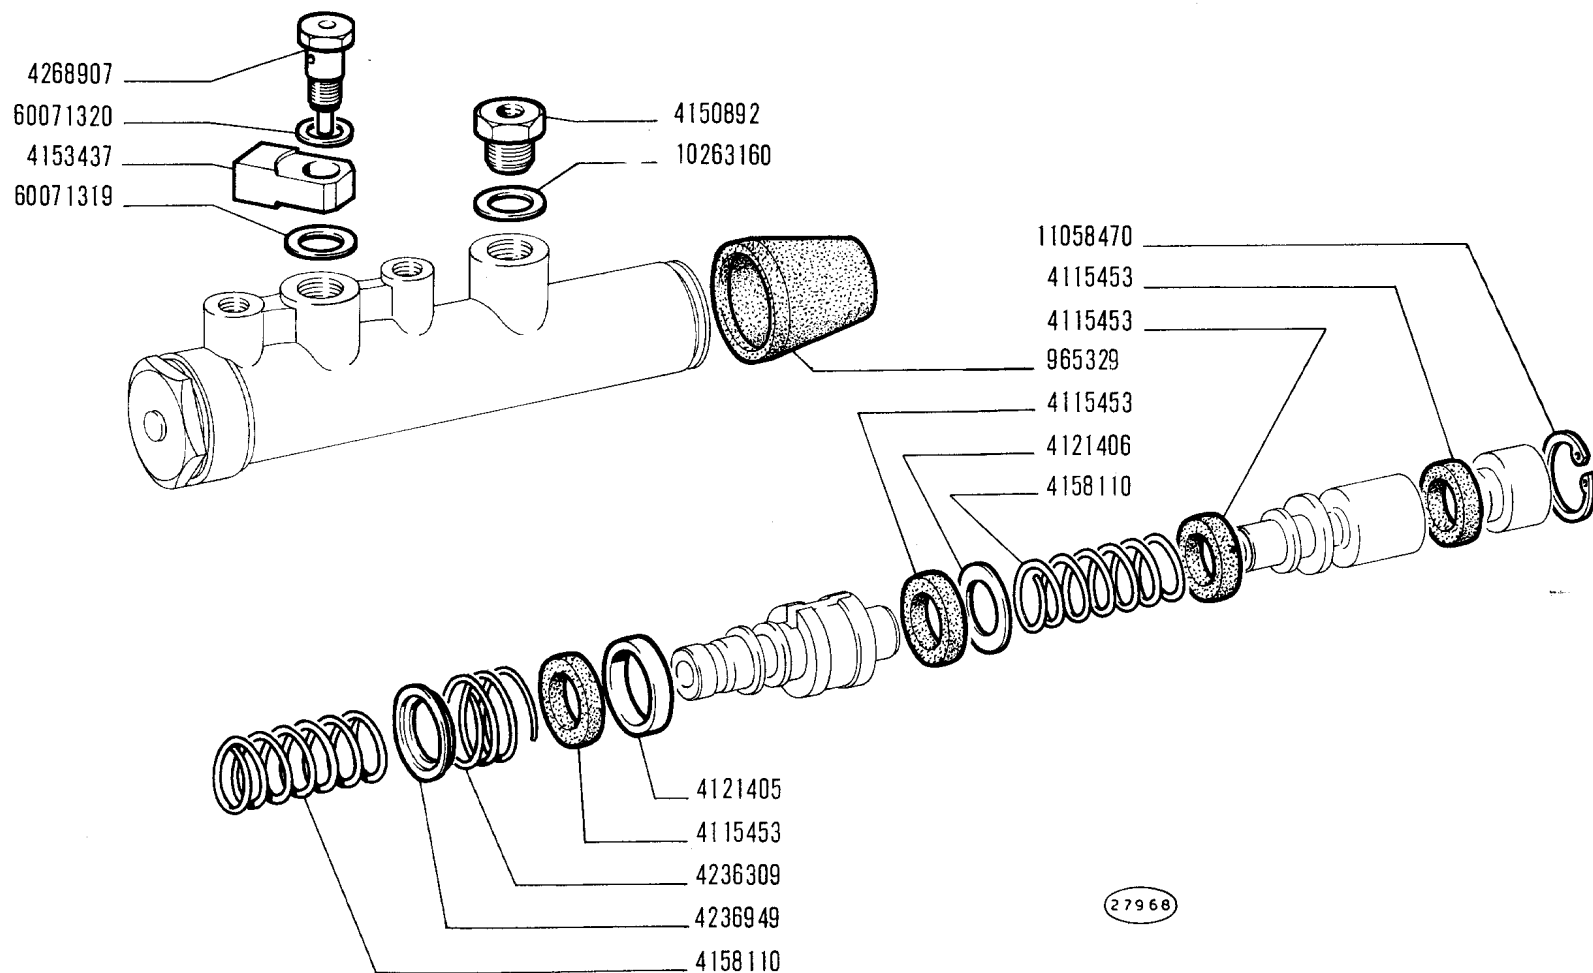

850 T

www.fiat850.co.uk


Maître-cylindre
Hauptzylinder

CILINDRO MAESTRO 4268904

Master cylinder
Bomba

C1.06/1

15-06-72

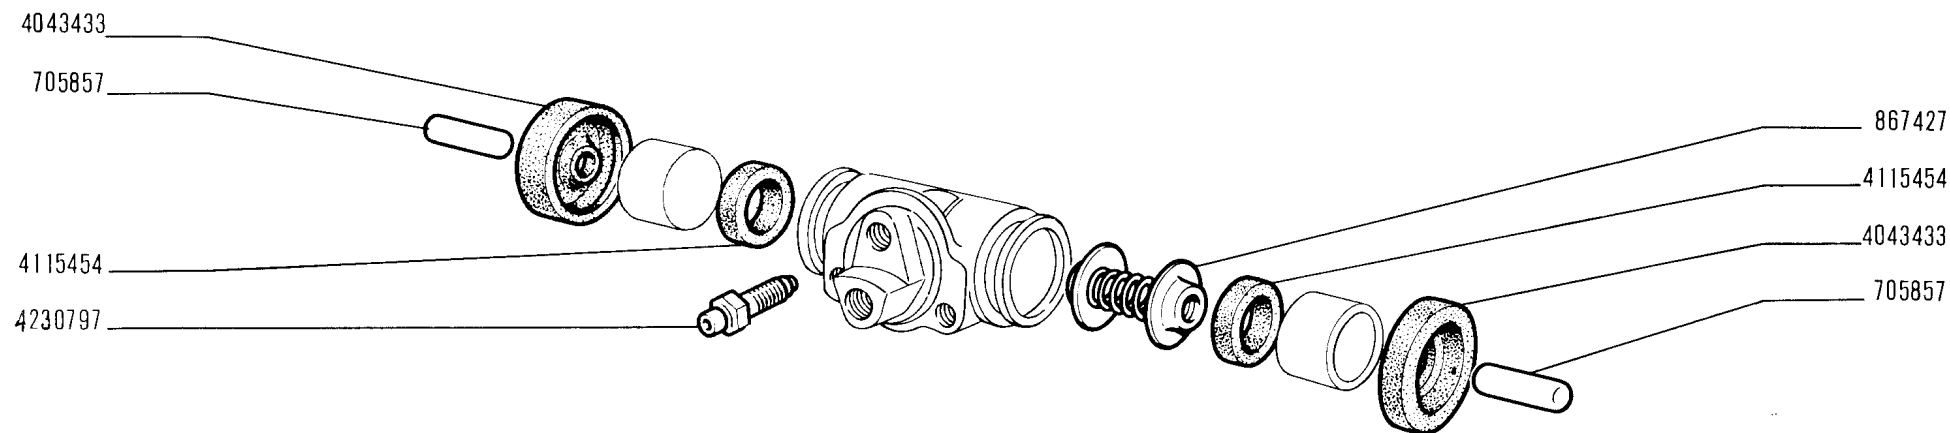

5613 A

CILINDRO COMANDO GANASCE 974349

- *Cylindre de commande mâchoires*
- *Radbremsszylinder*

- *Wheel Cylinder*
- *Cilindro de freno*

C1.07

XI-1970

850 T


www.fiat850.co.uk

FIAT 850T (1 ED)

C107

(11-1970)

| MODIF. | N.ORDINAZ. | Q. | DENOMINAZIONE | DESIGNATION | BENENNUNG | DESCRIPTION | DENOMINACIONES |
|--------|------------|-----|------------------|--------------|-----------------|----------------|--------------------|
| ----- | ----- | --- | ----- | ----- | ----- | ----- | ----- |
| | 705857 | 2 | PUNTALE | TIGE | DRUCKSTANGE | ROD | VASTAGO |
| | 867427 | 1 | PREMIGUARNIZIONE | PRESSE-JOINT | DRUCKFEDER | EXPANDER | ELEMENTO SEPARADOR |
| | 4043433 | 2 | CUFFIA | CAPUCHON | MANSCHETTE | BOOT | CAPUCHON |
| | 4115454 | 2 | ANELLO TENUTA | JOINT | DICHtring | SEAL | JUNTA |
| | 4230797 | 1 | VITE DI SPURGO | VIS DE PURGE | ABBLASESCHRAUBE | BLEEDING SCREW | TORNILLO DE PURGA |

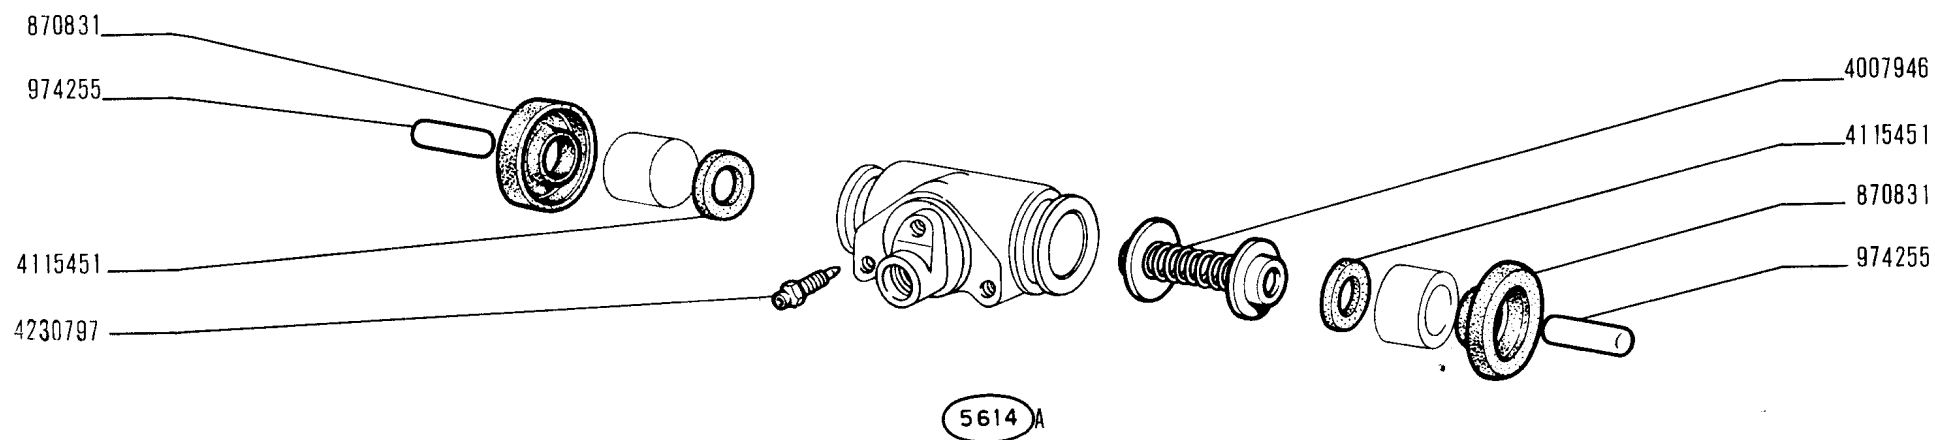

CILINDRO COMANDO GANASCE 4057025

- *Cylindre de commande mâchoires*
- *Radbremsszylinder*

- *Wheel Cylinder*
- *Cilindro de freno*

C1.07/1

XI-1970


850 T

www.fiat850.co.uk

FIAT 850T (1 ED)

C107/ 1 (11-1970)

| MODIF. | N.ORDINAZ. | Q. | DENOMINAZIONE | DESIGNATION | BENENNUNG | DESCRIPTION | DENOMINACIONES |
|--------|------------|----|------------------|--------------|-----------------|----------------|--------------------|
| | 870831 | 2 | CUFFIA | CAPUCHON | MANSCHETTE | ROOT | CAPUCHON |
| | 974255 | 2 | PUNTALE | TIGE | DRUCKSTANGE | ROD | VASTAGO |
| | +007946 | 1 | PREMIGUARNIZIONE | PRESSE-JOINT | DRUCKFEDER | EXPANDER | ELEMENTO SEPARADOR |
| | 4115451 | 2 | ANELLO TENUTA | JOINT | DICHTRING | SEAL | JUNTA |
| | 4230797 | 1 | VITE DI SPURGO | VIS DE PURGE | ABBLASESCHRAUBE | BLEEDING SCREW | TORNILLO DE PURGA |

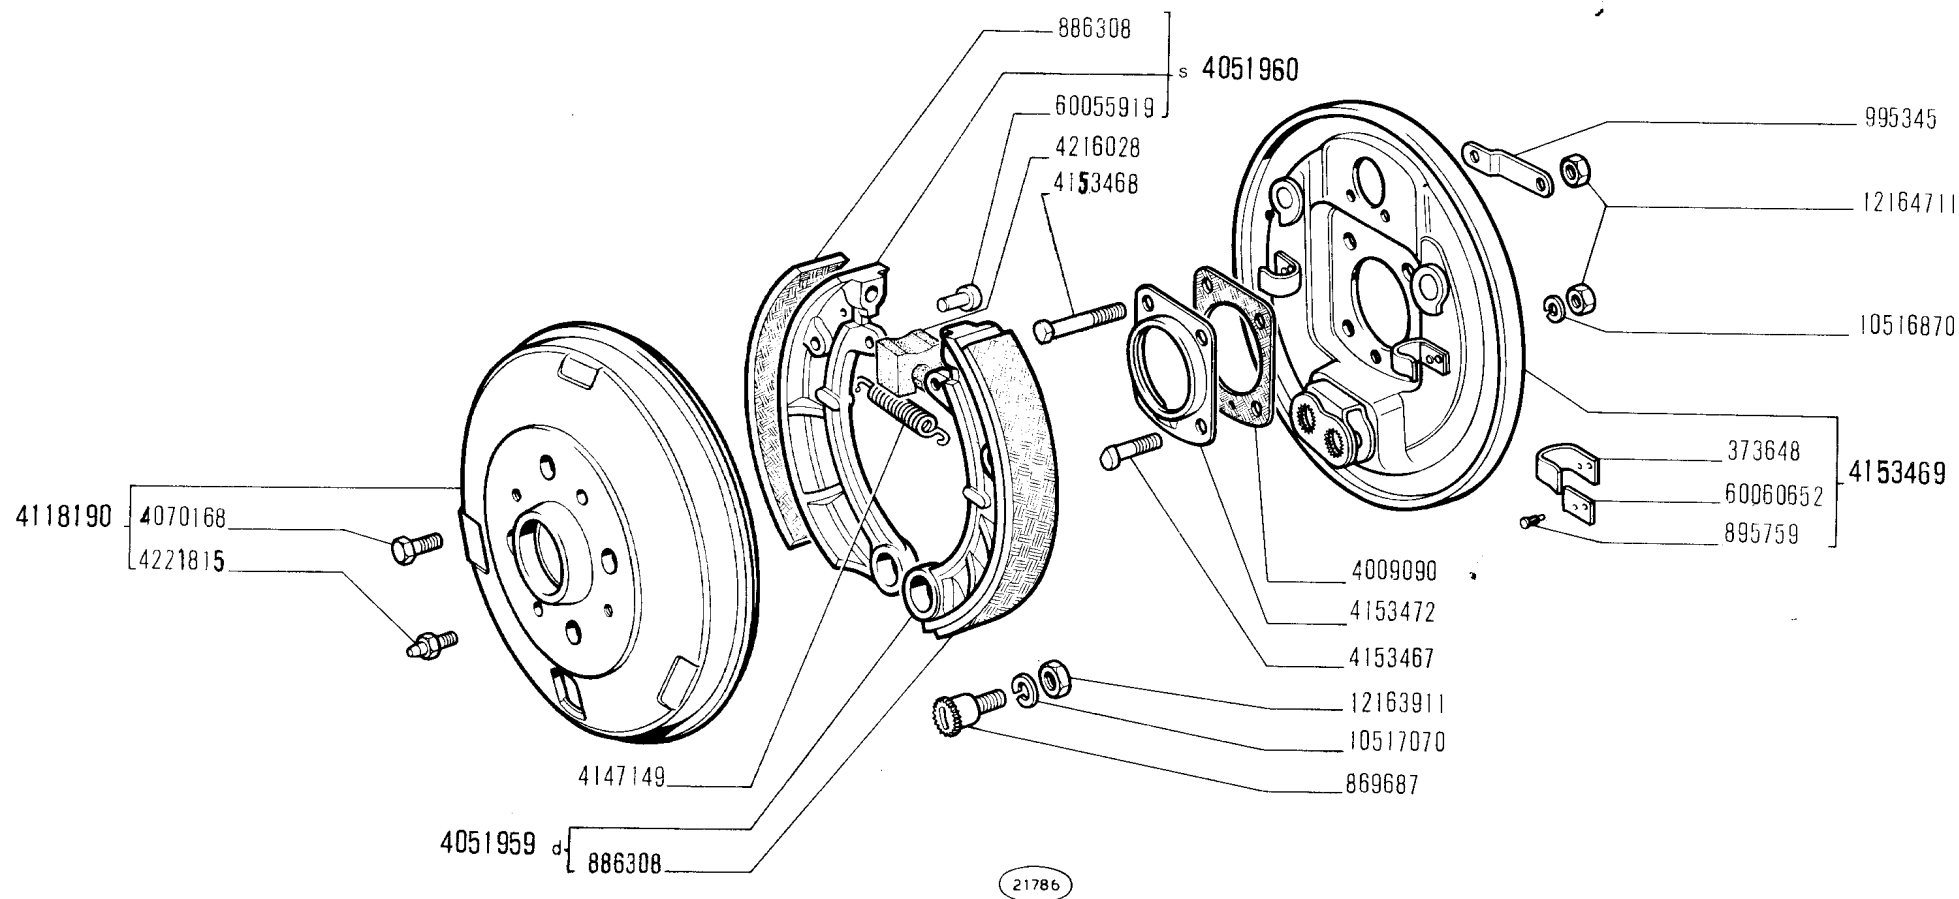

850 T

www.fiat850.co.uk

FRENI RUOTE ANTERIORI


- Freins de roues AV
- Vorderradbremsen

- Front Wheel Brakes
- Frenos anteriores

C1.30

XI-1970

| MODIF. | N.ORDINAZ. | Q. | DENOMINAZIONE | DESIGNATION | BENENNUNG | DESCRIPTION | DENOMINACIONES |
|--------|------------|----|-------------------|----------------|----------------|-------------|-------------------|
| | 373648 | 4 | MOLLA A LINGUETTE | RESSURT | TELLERFEDER | SPRING | MUELLE |
| | 869687 | 4 | PERNO | AXE | BOLZEN | PIN | EJE |
| | 886308 | 4 | GUARNIZIONE | GARNITURE | BELAG | LINING | FORRO |
| | 895759 | 8 | RIBATTINO | RIVET | NIET | RIVET | REMACHE |
| | 995345 | 2 | PIASTRINA | PLAQUETTE | PLAETTCHEN | PLATE | PLACA |
| | 4009090 | 2 | GUARNIZIONE | JOINT | DICHTUNG | GASKET | JUNTA |
| | 4051959 | 2 | GANASCIA D COMPL. | MACHOIRE | BREMSBACKE | SHOE | ZAPATA |
| | 4051960 | 2 | GANASCIA S COMPL. | MACHOIRE | BREMSBACKE | SHOE | ZAPATA |
| | 4070168 | 2 | VITE | VIS | SCHRAUBE | SCREW | TORNILLO |
| | 4118190 | 2 | TAMBURD COMPL. | TAMBOUR | TROMMEL | DRUM | TAMBOR |
| | 4147149 | 2 | MOLLA RICHIAMO | RESSURT | FEDER | SPRING | RESORTE |
| | 4153467 | 4 | VITE INF. | VIS | SCHRAUBE | SCREW | TORNILLO |
| | 4153468 | 4 | VITE SUP. | VIS | SCHRAUBE | SCREW | TORNILLO |
| | 4153469 | 2 | DISCO ANT.COMPL. | DISQUE | SCHLEIBE | PLATE | DISCO |
| | 4153472 | 2 | COPERCHIO | COUVERCLE | DECKEL | COVER | TAPA |
| | 4216028 | 2 | TASSELLO ELASTICO | TAMPON | GUMMISTUCK | PAD | ALMOHADILLA |
| | 4221815 | 2 | COLONNETTA | COLONNETTE | BOLZEN | STUD | ESPARRAGO |
| | 10516870 | 4 | ROSETTA SICUREZZA | RONDELLE FREIN | SICHERUNGSRING | LOCKWASHER | ARANDELA DE FRENO |
| | 10517070 | 4 | ROSETTA SICUREZZA | RONDELLE FREIN | SICHERUNGSRING | LOCKWASHER | ARANDELA DE FRENO |
| | 12163911 | 4 | DADO | ECROU | MUTTER | NUT | TUERCA |
| | 12164711 | 4 | DADO | ECROU | MUTTER | NUT | TUERCA |
| | 60055919 | 4 | PERNO DI GUIDA | AXE | BOLZEN | PIN | EJE |
| | 60060652 | 4 | PIASTRINA | PLAQUETTE | PLAETTCHEN | PLATE | PLACA |

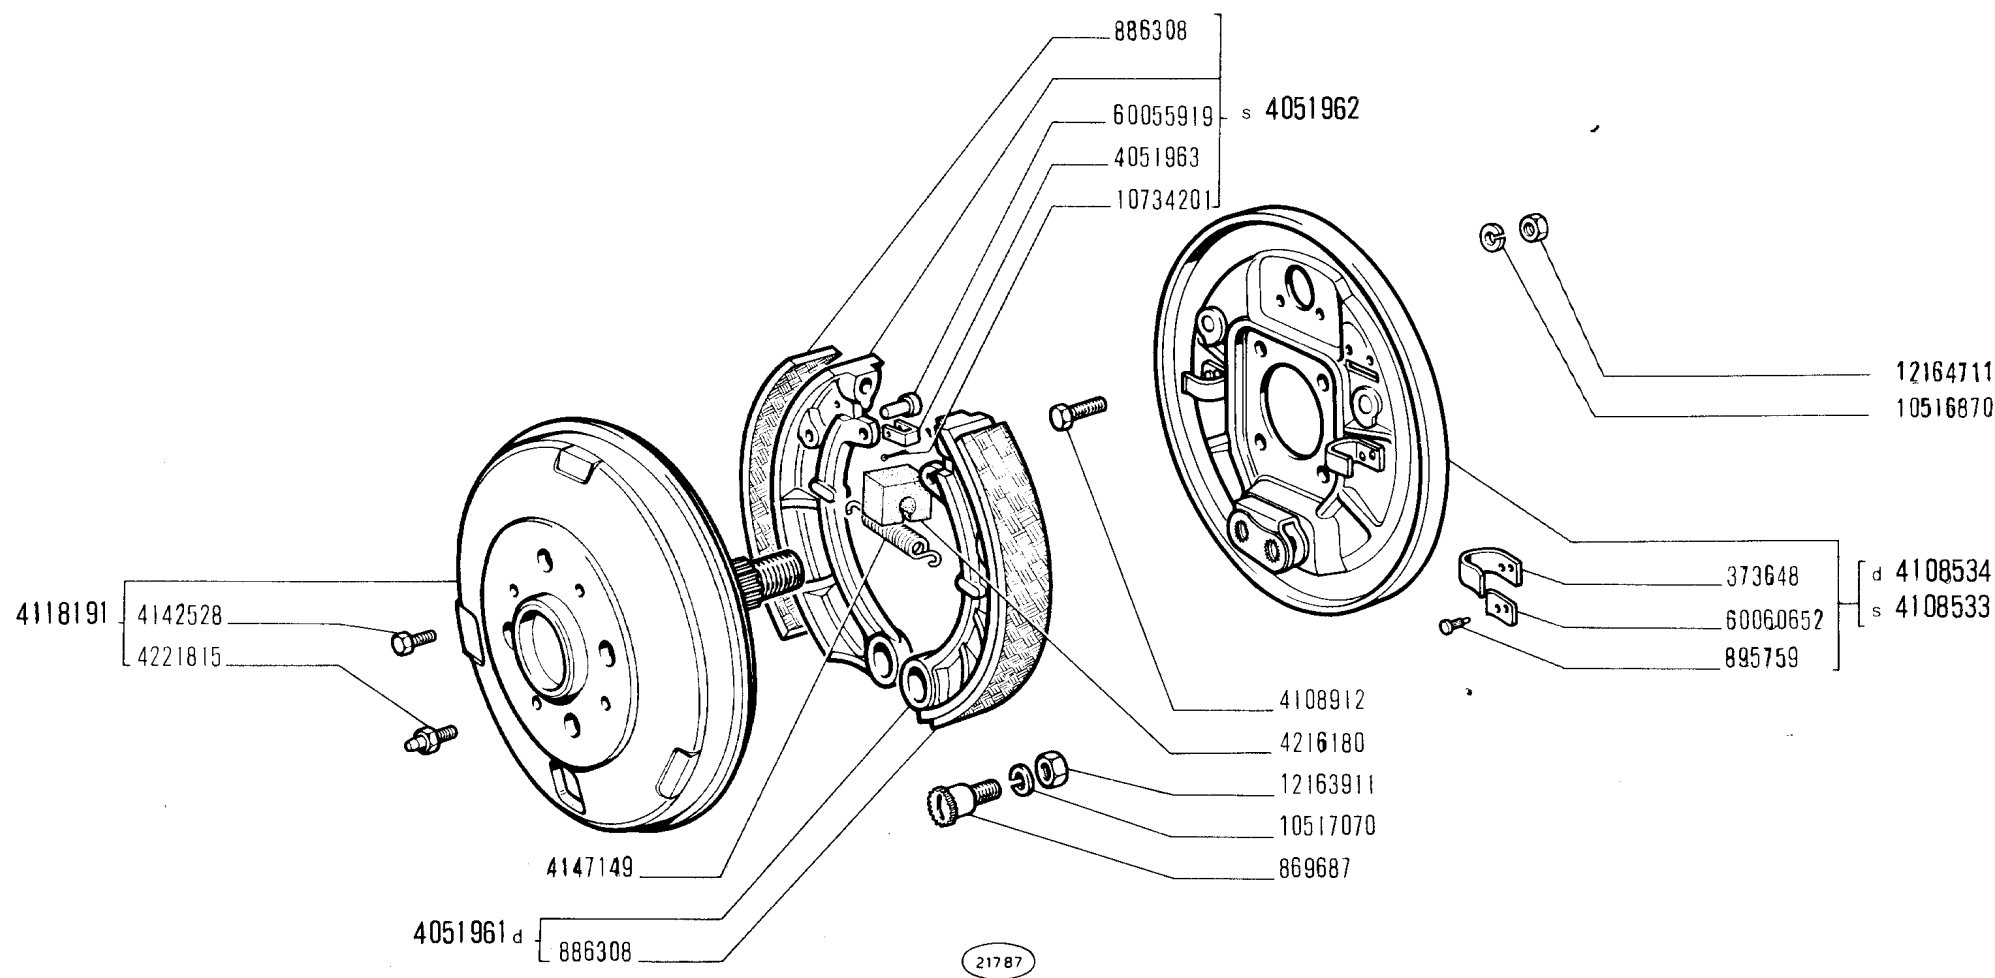

850 T

www.fiat850.co.uk

FRENI RUOTE POSTERIORI


- Freins de roues AR
- Hinterradbremsen

- Rear Wheel Brakes
- Frenos posteriores

C1.32

XI-1970

| MODIF. | N.ORDINAZ. Q. | DENOMINAZIONE | DESIGNATION | BENENNUNG | DESCRIPTION | DENOMINACIONES | |
|--------|---------------|---------------|-------------------|----------------|----------------|----------------|-------------------|
| | 373648 | 4 | MOLLA A LINGUETTE | RESSORT | TELLERFEDER | SPRING | MUELLE |
| | 869687 | 4 | PERNO SOSTEGNO | AXE | BOLZEN | PIN | EJE |
| | 886308 | 4 | GUARNIZIONE | GARNITURE | BELAG | LINING | FORRO |
| | 895759 | 8 | RIBATTINO | RIVET | NIET | RIVET | REMACHE |
| | 4051961 | 2 | GANASCIA D COMPL. | MACHOIRE | BREMSBACKE | SHOE | ZAPATA |
| | 4051962 | 2 | GANASCIA S COMPL. | MACHOIRE | BREMSBACKE | SHOE | ZAPATA |
| | 4051963 | 4 | STAFFA | ETRIER | HALTER | U BOLT | BRIDA |
| | 4108533 | 1 | DISCO S COMPL. | DISQUE | SCHEIBE | PLATE | DISCO |
| | 4108534 | 1 | DISCO D COMPL. | DISQUE | SCHEIBE | PLATE | DISCO |
| | 4108912 | 8 | VITE | VIS | SCHRAUBE | SCREW | TORNILLO |
| | 4118191 | 2 | TAMBURO COMPL. | TAMBOUR | TROMMEL | DRUM | TAMBOR |
| | 4142528 | 2 | VITE | VIS | SCHRAUBE | SCREW | TORNILLO |
| | 4147149 | 2 | MOLLA | RESSORT | FEDER | SPRING | RESORTE |
| | 4216180 | 2 | TASSELLO ELASTICO | TAMPON | GUMMISTUCK | PAD | ALMOHADILLA |
| | 4221815 | 2 | COLONNETTA | COLONNETTE | BOLZEN | STUD | ESPARRAGO |
| | 10516870 | 8 | ROSETTA SICUREZZA | RONDELLE FREIN | SICHERUNGSRING | LOCKWASHER | ARANDELA DE FRENO |
| | 10517070 | 4 | ROSETTA SICUREZZA | RONDELLE FREIN | SICHERUNGSRING | LOCKWASHER | ARANDELA DE FRENO |
| | 10734201 | 4 | COPIGLIA | GOUPILLE | SPLINT | PIN | PASADOR ABIERTO |
| | 12163911 | 4 | DADO | ECROU | MUTTER | NUT | TUERCA |
| | 12164711 | 8 | DADO | ECROU | MUTTER | NUT | TUERCA |
| | 60055919 | 4 | PERNO DI GUIDA | AXE | BOLZEN | PIN | EJE |
| | 60060652 | 4 | PIASTRINA | PLAQUETTE | PLAETTCHEN | PLATE | PLACA |

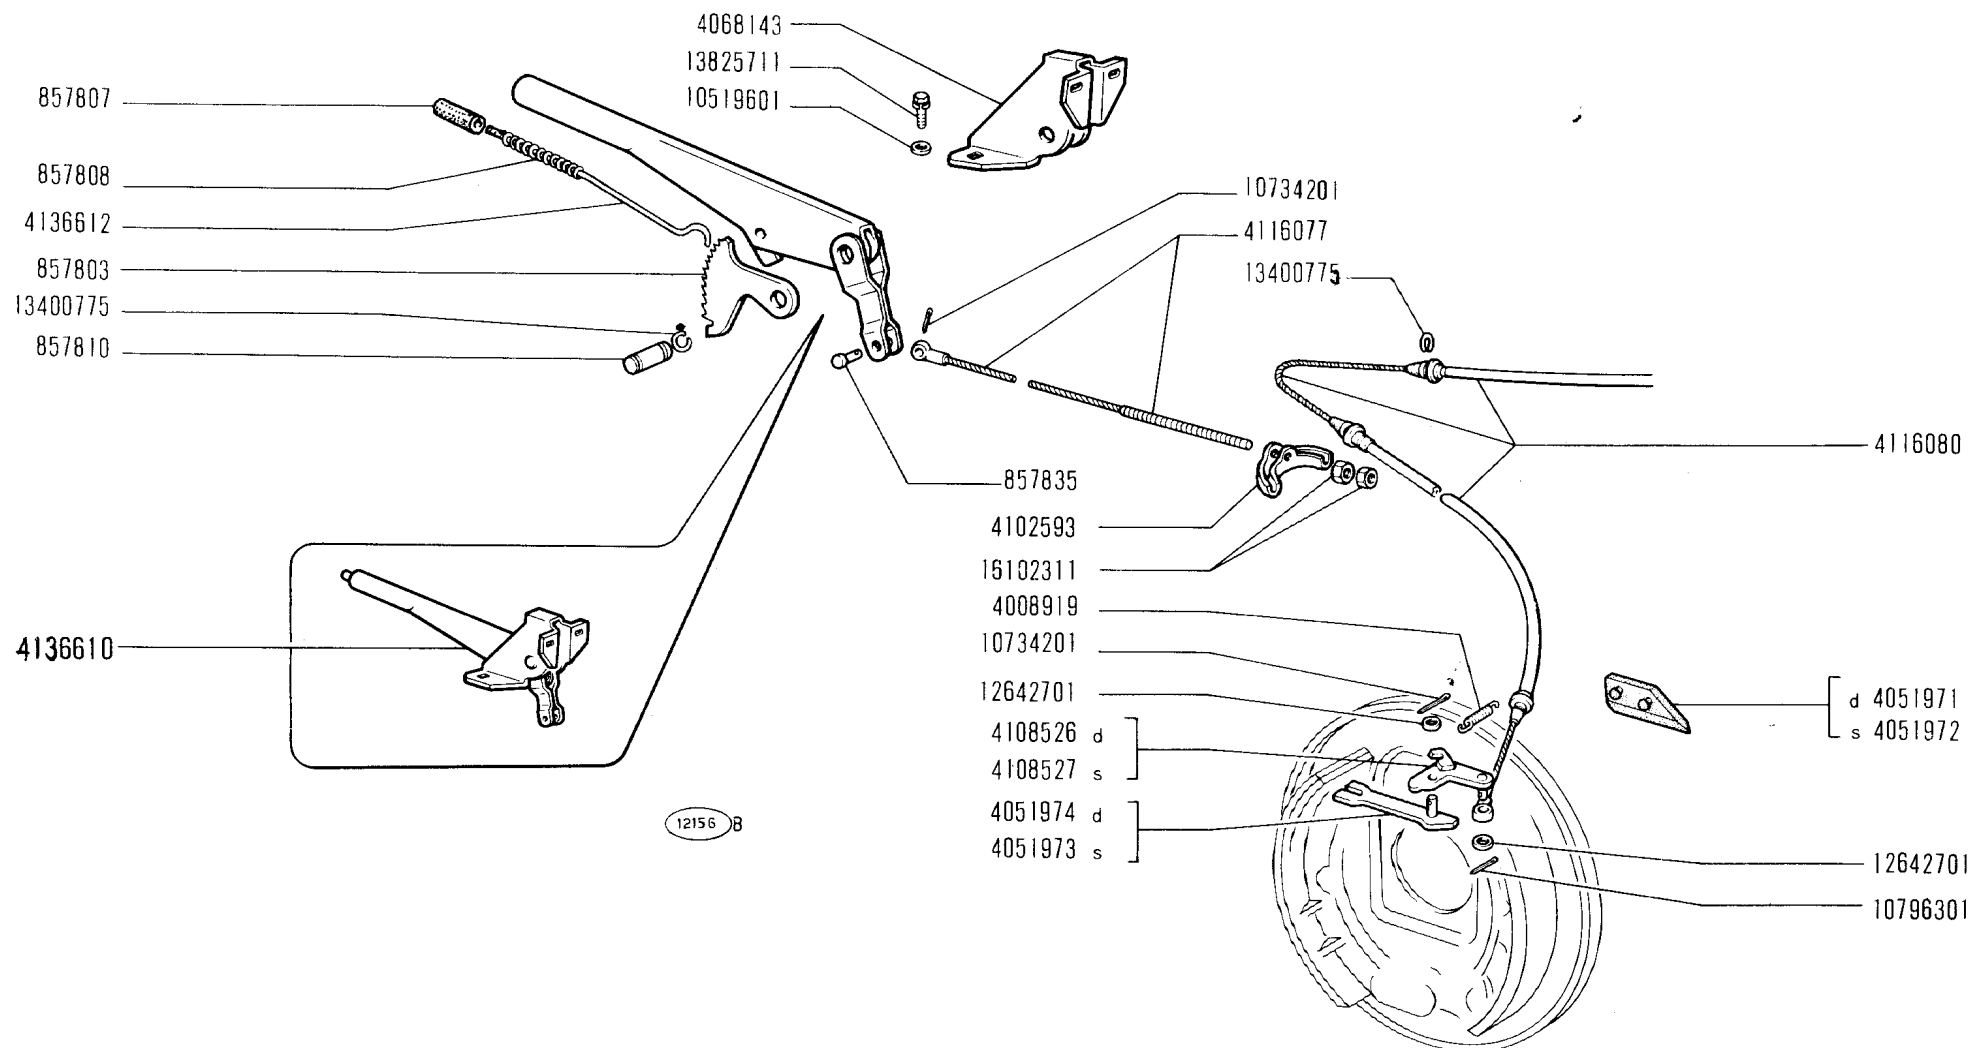

COMANDO A MANO FRENI

- *Commande de freins à main*
- *Handbremsbetätigung*

- *Brake Hand Control*
- *Freno de mano*


850 T

www.fiat850.co.uk

C1.35

XI-1970

| MODIF. | N.ORDINAZ. | Q. | DENOMINAZIONE | DESIGNATION | BENENNUNG | DESCRIPTION | DENOMINACIONES |
|--------|------------|-------|--------------------|-------------------|----------------------|-----------------------|-----------------------|
| ----- | ----- | ----- | ----- | ----- | ----- | ----- | ----- |
| | 857803 | 1 | SETTORE | SECTEUR | ZAHNBOGEN | SECTOR | RUEDA |
| | 857807 | 1 | BOTTONE | BOUTON | KNOPF | BUTTON | BOTON |
| | 857808 | 1 | MOLLA | RESSORT | FEDER | SPRING | RESORTE |
| | 857810 | 1 | PERNO | AXE | BOLZEN | PIN | EJE |
| | 857835 | 1 | PERNO | AXE | BOLZEN | PIN | EJE |
| | 4008919 | 2 | MOLLA RICHIAMO | RESSORT | FEDER | SPRING | RESORTE |
| | 4051971 | 1 | GUARNIZIONE D | JOINT | DICHTUNG | GASKET | JUNTA |
| | 4051972 | 1 | GUARNIZIONE S | JOINT | DICHTUNG | GASKET | JUNTA |
| | 4051973 | 1 | LEVA S | LEVIER | HEBEL | LEVER | PALANCA |
| | 4051974 | 1 | LEVA D | LEVIER | HEBEL | LEVER | PALANCA |
| | 4068143 | 1 | SUPPORTO | SUPPORT | LAGER | SUPPORT | SOPORTE |
| | 4102593 | 1 | SEDE FUNE | EQUILIBREUR | SEILAUSGLEICHER | EQUALIZER | BALANCIN |
| | 4108526 | 1 | LEVA D | LEVIER | HEBEL | LEVER | PALANCA |
| | 4108527 | 1 | LEVA S | LEVIER | HEBEL | LEVER | PALANCA |
| | 4116077 | 1 | FUNE ANT. | CABLE | SEIL | CABLE | CABLE |
| | 4116080 | 1 | FUNE POST. | CABLE | SEIL | CABLE | CABLE |
| | 4136610 | 1 | LEVA COMPL. | LEVIER | HEBEL | LEVER | PALANCA |
| | 4136612 | 1 | ASTICINA FILETTATA | TIGE | STANGE | ROD | TORNILLO |
| | 10519601 | 4 | ROSETTA PIANA | RONDELLE | SCHEIBE | WASHER | ARANDELA |
| | 10734201 | 3 | COPIGLIA | GOUPILLE | SPLINT | PIN | PASADOR ABIERTO |
| | 10796301 | 2 | COPIGLIA | GOUPILLE | SPLINT | PIN | PASADOR ABIERTO |
| | 12642701 | 4 | ROSETTA PIANA | RONDELLE | SCHEIBE | WASHER | ARANDELA |
| | 13400775 | 6 | ANELLO SICUREZZA | ARRETOIR | SICHERUNGSRING | LOCKRING | ANILLO DE FRENO |
| | 13825711 | 4 | VITE CON ROSETTA | VIS AVEC RONDELLE | SCHRAUBE MIT SCHEIBE | SCREW END WASHER ASSY | TORNILLO CON ARANDELA |
| | 16102311 | 2 | DADO | ECROU | MUTTER | NUT | TUERCA |

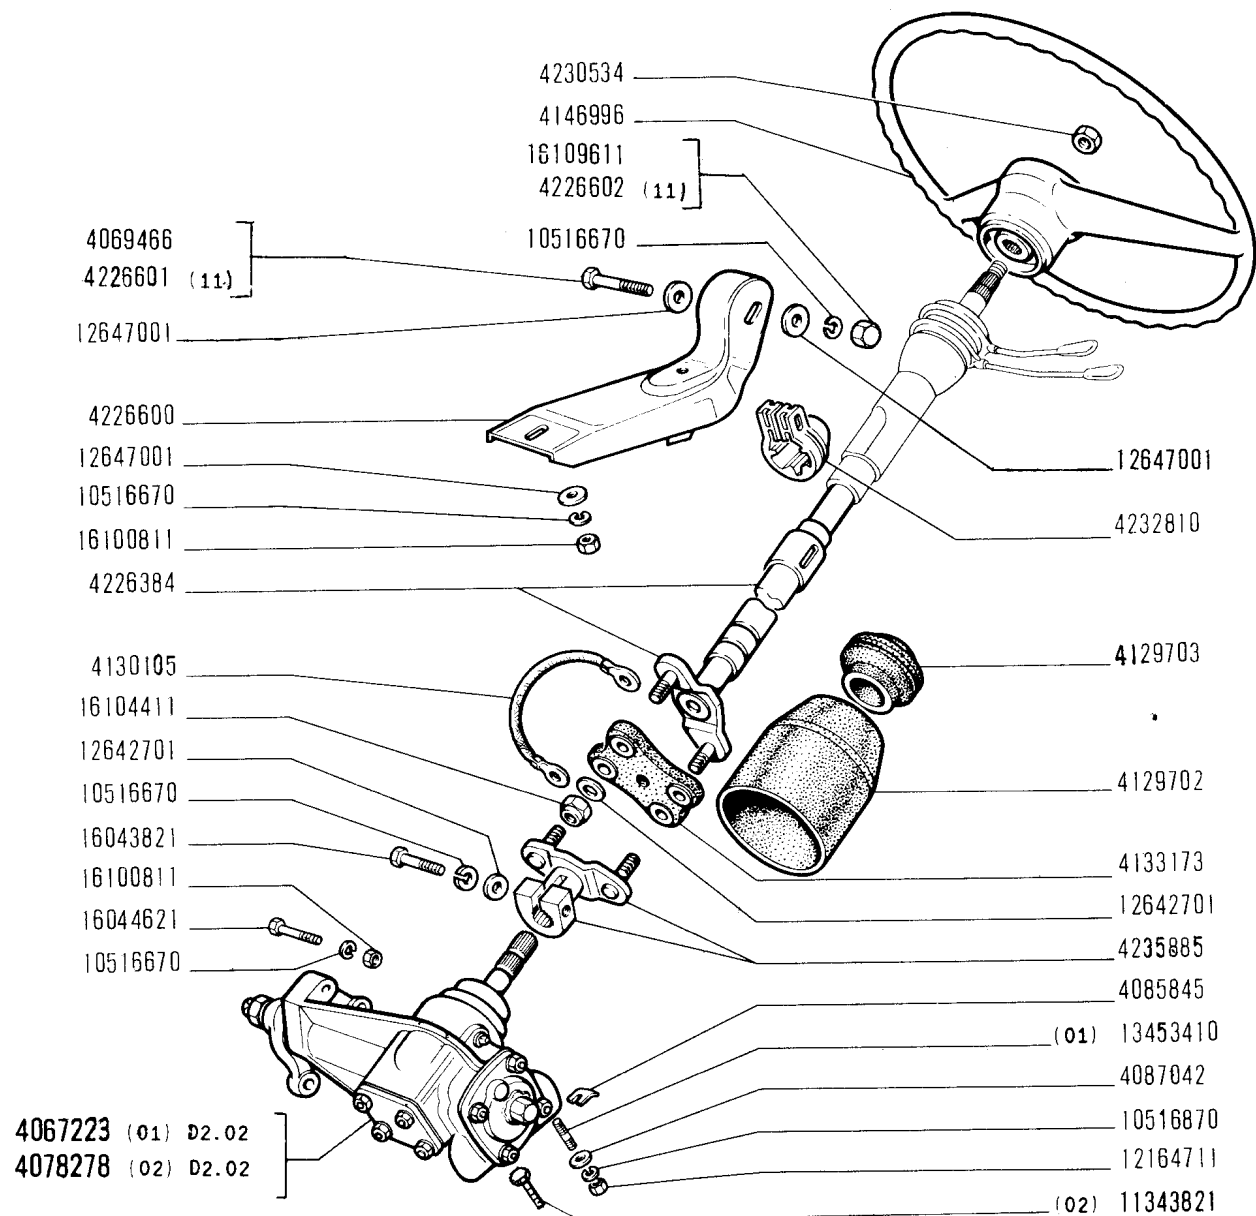

21813 A

COMANDO STERZO

- *Commande de direction*
- *Lenkgetriebe*

- *Steering Gear*
- *Volante y caja de la dirección*

D2.01

XI-1970

850 T


www.fiat850.co.uk

FIAT 850T (1 ED)

D201

(11-1970)

| MODIF. | N.ORDINAZ. Q. | DENOMINAZIONE | DESIGNATION | BENENNUNG | DESCRIPTION | DENOMINACIONES |
|--------|---------------|------------------------------|----------------------|----------------|----------------|-------------------|
| ----- | ----- | ----- | ----- | ----- | ----- | ----- |
| | 4067223 1 | SCATOLA STERZO COMPL.(01) | BOITIER DE DIRECTION | LENKGEHAUSE | STEERING BOX | CAJA DE DIRECCION |
| | 4069466 1 | VITE | VIS | SCHRAUBE | SCREW | TORNILLO |
| | 4078278 1 | SCATOLA STERZO COMPL.(02) | BOITIER DE DIRECTION | LENKGEHAUSE | STEERING BOX | CAJA DE DIRECCION |
| | 4085845 | PIASTRINA SP.0,5 | CALE | DISTANZSCHEIBE | SHIM | SUPLEMENTO |
| | 4087042 2 | ROSETTA PIANA | RONDELLE | SCHEIBE | WASHER | ARANDELA |
| | 4129702 1 | RIPARO | PROTECTION | ABDECKUNG | PROTECTION | DEFENSA |
| | 4129703 1 | GUARNIZIONE | JOINT | DICHTUNG | GASKET | JUNTA |
| | 4130105 1 | CONNESSIONE | CONNEXION | LEITUNG | CONNECTION | CABLE |
| | 4133173 1 | GIUNTO ELASTICO | JOINT ELASTIQUE | ELAST.KUPPLUNG | FLEXIBLE JOINT | JUNTA ELASTICA |
| | 4146956 1 | VOLANTE | VOLANT | LENKRAD | STEERING WHEEL | VOLANTE |
| | 4226384 1 | ALBERO | ARBRE | WELLE | SHAFT | ARBOL |
| | 4226600 1 | SUPPORTO | SUPPORT | LAGER | SUPPORT | SOPORTE |
| | 4226601 1 | VITE (11) | VIS | SCHRAUBE | SCREW | TORNILLO |
| | 4226602 1 | DADO (11) | ECROU | MUTTER | NUT | TUERCA |
| | 4230534 1 | DADO | ECROU | MUTTER | NUT | TUERCA |
| | 4232810 1 | SUPPORTO | SUPPORT | LAGER | SUPPORT | SOPORTE |
| | 4235885 1 | FLANGIA | BRIDE | FLANSCH | FLANGE | BRIDA |
| | 10516670 6 | ROSETTA SICUREZZA | RONDELLE FREIN | SICHERUNGSRING | LOCKWASHER | ARANDELA DE FRENO |
| | 10516870 2 | ROSETTA SICUREZZA | RONDELLE FREIN | SICHERUNGSRING | LOCKWASHER | ARANDELA DE FRENO |
| | 11343821 2 | VITE (02) | VIS | SCHRAUBE | SCREW | TORNILLO |
| | 12164711 2 | DADO | ECROU | MUTTER | NUT | TUERCA |
| | 12642701 3 | ROSETTA PIANA | RONDELLE | SCHEIBE | WASHER | ARANDELA |
| | 12647001 5 | ROSETTA PIANA | RONDELLE | SCHEIBE | WASHER | ARANDELA |
| | 13453410 2 | PRIGIUNIERO (01) | GOIJON | STIFTSCHRAUBE | STUD | ESPARRAGO |
| | 16043821 1 | VITE | VIS | SCHRAUBE | SCREW | TORNILLO |
| | 16044621 2 | VITE | VIS | SCHRAUBE | SCREW | TORNILLO |
| | 16100811 5 | DADO | ECROU | MUTTER | NUT | TUERCA |
| | 16104411 4 | DADO | ECROU | MUTTER | NUT | TUERCA |
| | 16109611 1 | DADO | ECROU | MUTTER | NUT | TUERCA |

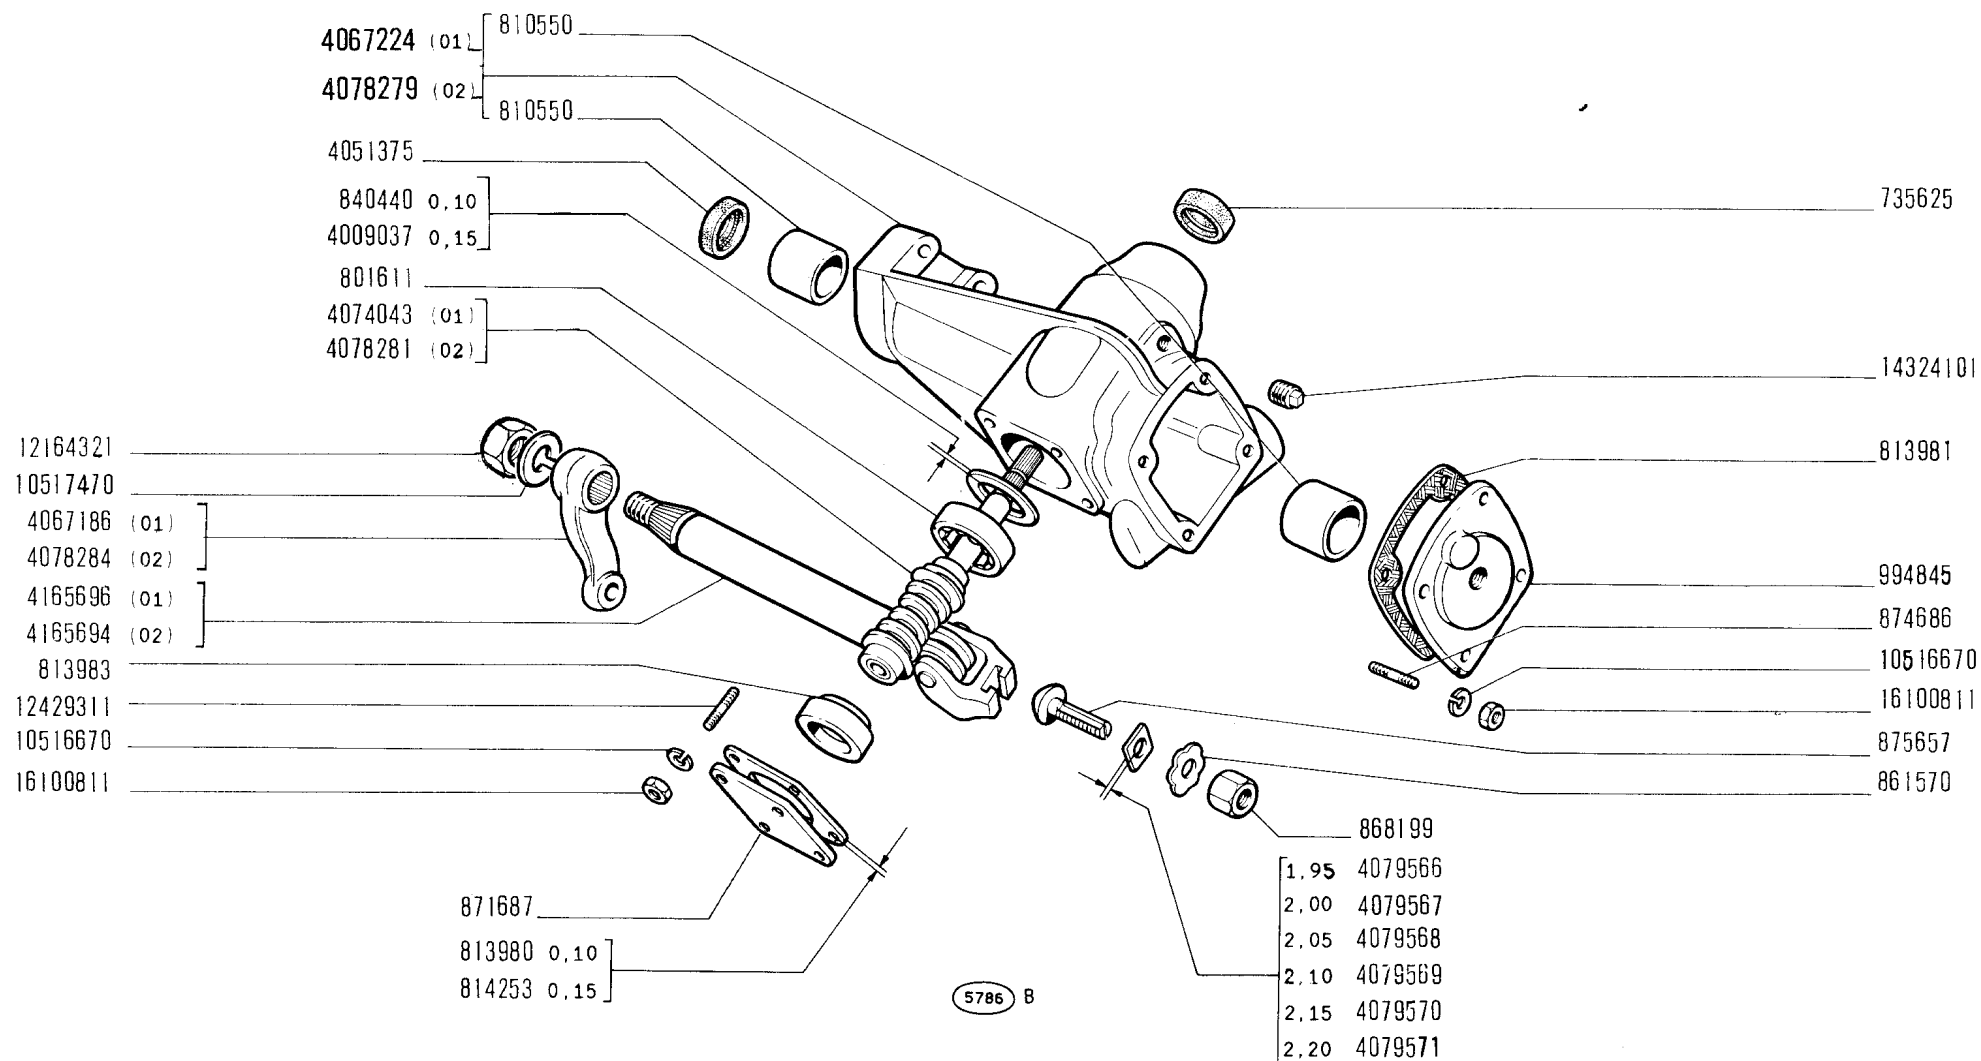

850 T

www.fiat850.co.uk

● Boîtier de direction
● Lenkgehäuse

SCATOLA STERZO 4067223 - 4078278


● Steering Box
● Caja de la dirección

1

D2.02

XI-1970

| MODIF. | N.ORDINAZ. | Q. | DENOMINAZIONE | DESIGNATION | BENENNUNG | DESCRIPTION | DENOMINACIONES |
|--------|------------|----|-------------------------------|----------------------|-----------------|--------------|-------------------|
| | 735625 | 1 | ANELLO TENUTA | JOINT | DICHtring | SEAL | JUNTA |
| | 801611 | 1 | CUSCINETTO RULLI POST. | ROULEMENT | LAGER | BEARING | RODAMIENTO |
| | 810550 | 2 | BOCCOLA | DOUILLE | BUCHSE | BUSH | CASQUILLO |
| | 813980 | | PIASTRINA SP.0,10 | CALE | DISTANZSCHEIBE | SHIM | SUPLEMENTO |
| | 813981 | 1 | GUARNIZIONE | JOINT | DICHTUNG | GASKET | JUNTA |
| | 813983 | 1 | CUSCINETTO RULLI ANT. | ROULEMENT | LAGER | BEARING | RODAMIENTO |
| | 814253 | | PIASTRINA SP.0,15 | CALE | DISTANZSCHEIBE | SHIM | SUPLEMENTO |
| | 840440 | | ANELLO SP.0,10 | BAGUE | RING | RING | ANILLO |
| | 861570 | 1 | PIASTRINA SICUREZZA | PLAQUETTE FREIN | SICHERUNGSBLECH | LOCKPLATE | PLACA DE FRENO |
| | 868199 | 1 | DADO | ECROU | MUTTER | NUT | TUERCA |
| | 871687 | 1 | COPERCHIO | COUVERCLE | DECKEL | COVER | TAPA |
| | 874686 | 4 | PRIGIONIERO | GOIJON | STIFTSCHRAUBE | STUD | ESPARRAGO |
| | 875657 | 1 | VITE | VIS | SCHRAUBE | SCREW | TORNILLO |
| | 994845 | 1 | COPERCHIO | COUVERCLE | DECKEL | COVER | TAPA |
| | 4009037 | | ANELLO SP.0,15 | BAGUE | RING | RING | ANILLO |
| | 4051375 | 1 | ANELLO TENUTA | JOINT | DICHtring | SEAL | JUNTA |
| | 4067186 | 1 | LEVA COMANDO (01) | LEVIER | HEBEL | LEVER | PALANCA |
| | 4067224 | 1 | SCATOLA STERZO COMPL. (01) | BOITIER DE DIRECTION | LENKGEHAUSE | STEERING BOX | CAJA DE DIRECCION |
| | 4074043 | 1 | VITE PERPETUA (01) | VIS SANS-FIN | SCHNECKE | WORM SCREW | TORNILLO SIN FIN |
| | 4078279 | 1 | SCATOLA STERZO COMPL.(02) | BOITIER DE DIRECTION | LENKGEHAUSE | STEERING BOX | CAJA DE DIRECCION |
| | 4078281 | 1 | VITE PERPETUA (02) | VIS SANS-FIN | SCHNECKE | WORM SCREW | TORNILLO SIN FIN |
| | 4078284 | 1 | LEVA COMANDO (02) | LEVIER | HEBEL | LEVER | PALANCA |
| | 4079566 | 1 | PIASTRINA SP.1,95 | CALE | DISTANZSCHEIBE | SHIM | SUPLEMENTO |
| | 4079567 | 1 | PIASTRINA SP.2,00 | CALE | DISTANZSCHEIBE | SHIM | SUPLEMENTO |
| | 4079568 | 1 | PIASTRINA SP.2,05 | CALE | DISTANZSCHEIBE | SHIM | SUPLEMENTO |
| | 4079569 | 1 | PIASTRINA SP.2,10 | CALE | DISTANZSCHEIBE | SHIM | SUPLEMENTO |
| | 4079570 | 1 | PIASTRINA SP.2,15 | CALE | DISTANZSCHEIBE | SHIM | SUPLEMENTO |
| | 4079571 | 1 | PIASTRINA SP.2,20 | CALE | DISTANZSCHEIBE | SHIM | SUPLEMENTO |
| | 4165694 | 1 | ALBERO PORTARULLO (02) | ARBRE | WELLE | SHAFT | ARBOL |
| | 4165696 | 1 | ALBERO PORTARULLO (01) | ARBRE | WELLE | SHAFT | ARBOL |
| | 10516670 | 8 | ROSETTA SICUREZZA | RONDELLE FREIN | SICHERUNGSRING | LOCKWASHER | ARANDELA DE FRENO |
| | 10517470 | 1 | ROSETTA SICUREZZA | RONDELLE FREIN | SICHERUNGSRING | LOCKWASHER | ARANDELA DE FRENO |
| | 12164321 | 1 | DADO | ECROU | MUTTER | NUT | TUERCA |
| | 12429311 | 4 | PRIGIONIERO | GOIJON | STIFTSCHRAUBE | STUD | ESPARRAGO |
| | 14324101 | 1 | TAPPO | BOUCHON | STOPFEN | PLUG | TAPON |
| | 16100811 | 8 | DADO | ECROU | MUTTER | NUT | TUERCA |

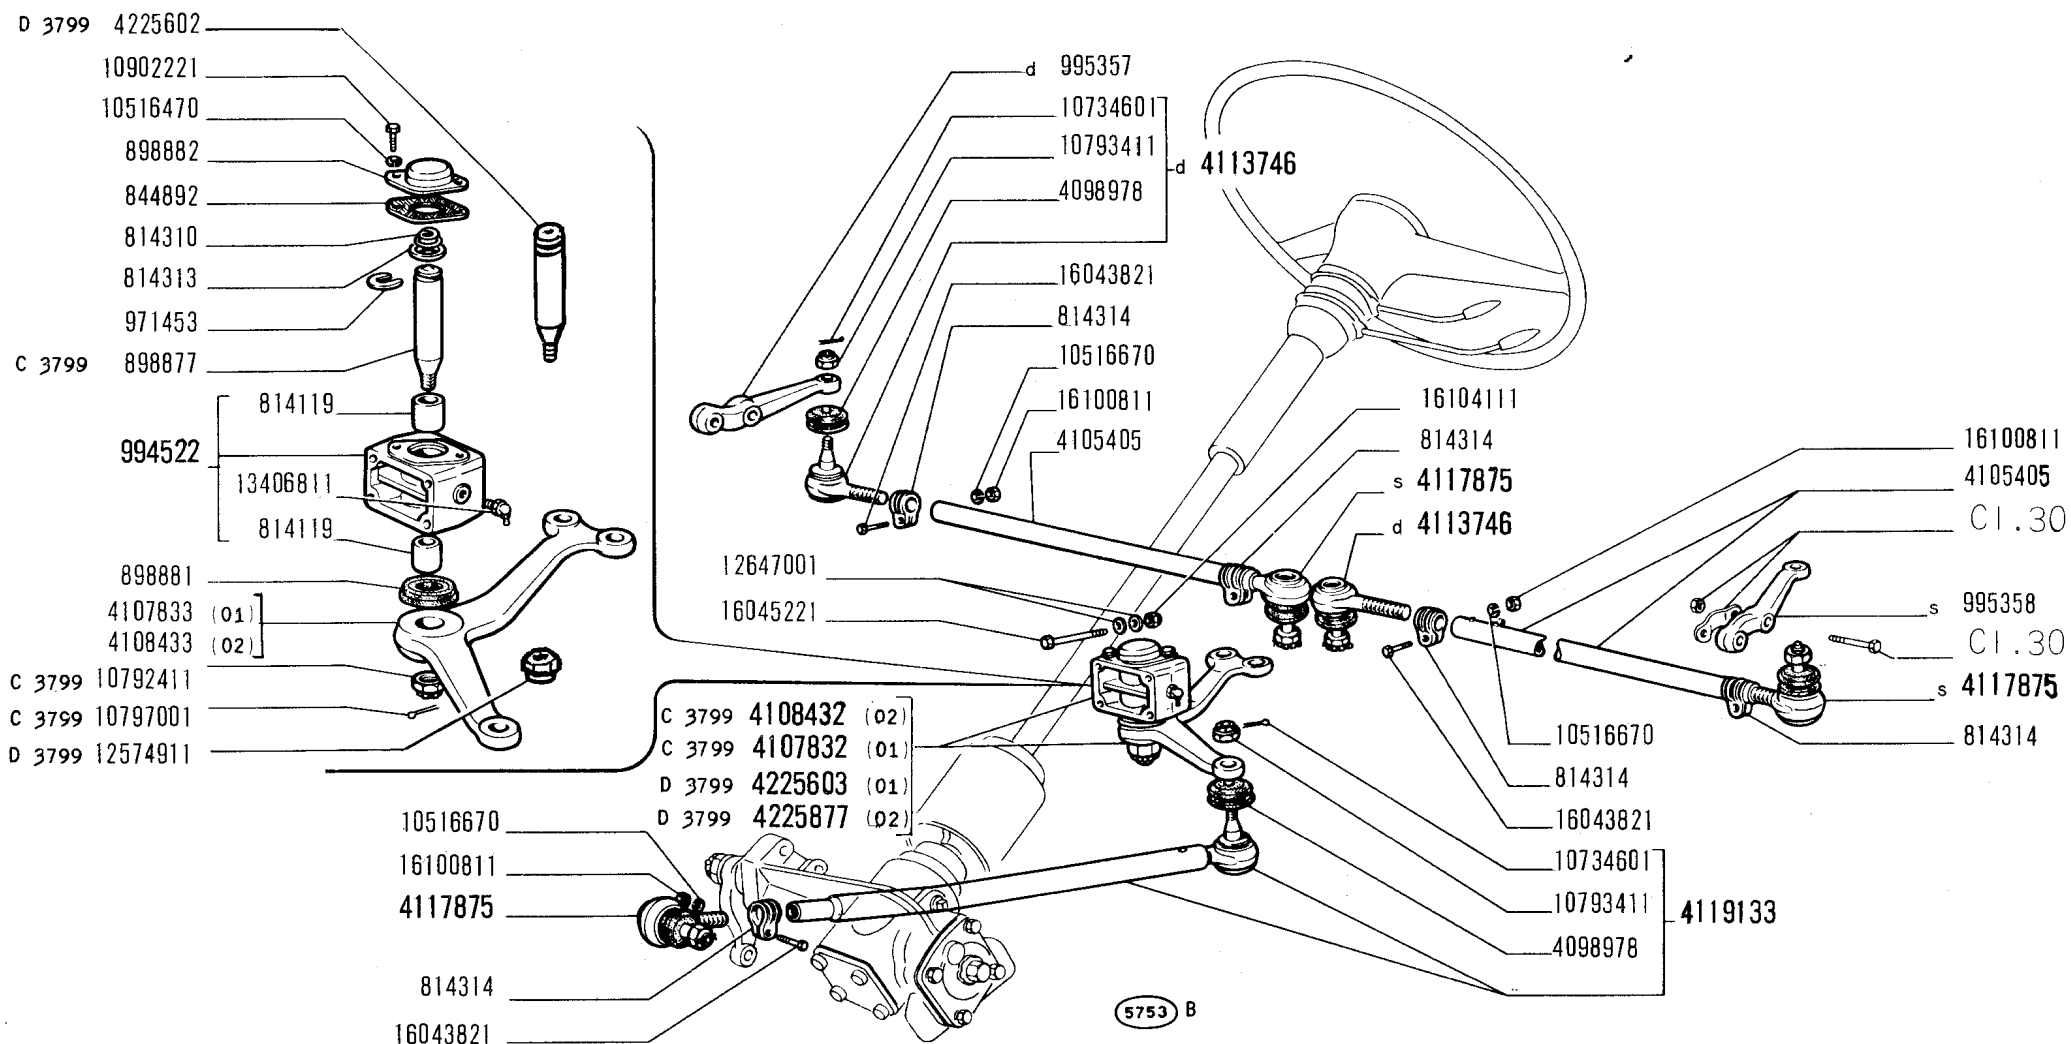

TIRANTERIA COMANDO STERZO

- Timonerie de direction
- Lenkgestänge

- Steering Linkage
- Timonería de la dirección


D2.10

XI-1970

850 T

www.fiat850.co.uk

| MODIF. | N.ORDINAZ. Q. | DENOMINAZIONE | DESIGNATION | BENENNUNG | DESCRIPTION | DENOMINACIONES |
|--------|---------------|---------------|-----------------------|----------------|-------------|-----------------------|
| | 814119 | 2 | BOCCOLA | DOUILLE | BUSH | CASQUILLO |
| | 814310 | 1 | MOLLA | RESSORT | SPRING | RESORTE |
| | 814313 | 1 | SCODELLINO INF. | CUVETTE | CUP | PLATILLO |
| | 814314 | 5 | MURSETTO | COLLIER | CLAMP | COLLAR |
| | 844892 | 1 | GUARNIZIONE | JOINT | GASKET | JUNTA |
| C 3799 | 898877 | 1 | PERNO | AXE | PIN | EJE |
| | 898881 | 1 | ANELLO GOMMA | BAGUE | RING | GUARNICION |
| | 898882 | 1 | COPERCHIO SUP. | COUVERCLE | COVER | TAPA |
| | 971453 | 1 | PIASTRINA | PLAQUETTE | PLATE | PLACA |
| | 994522 | 1 | SUPPORTO COMPL. | SUPPORT | SUPPORT | SOPORTE |
| | 995357 | 1 | LEVA D | LEVIER | LEVER | PALANCA |
| | 995358 | 1 | LEVA S | LEVIER | LEVER | PALANCA |
| | 4098978 | 6 | CUFFIA | CAPUCHON | BOOT | CAPUCHON |
| | 4105405 | 2 | TIRANTE STERZO | BARRE | ROD | BARRA DE ACOPLAMIENTO |
| C 3799 | 4107832 | 1 | SUPPORTO COMPL.(01) | SUPPORT | SUPPORT | SOPORTE |
| | 4107833 | 1 | LEVA (01) | LEVIER | LEVER | PALANCA |
| C 3799 | 4108432 | 1 | SUPPORTO COMPL.(02) | SUPPORT | SUPPORT | SOPORTE |
| | 4108433 | 1 | LEVA (02) | LEVIER | LEVER | PALANCA |
| | 4113746 | 2 | TESTA D COMPL. | JOINT A ROTULE | HEAD | ARTICULACION |
| | 4117875 | 3 | TESTA COMPL. | JOINT A ROTULE | HEAD | ARTICULACION |
| | 4119133 | 1 | TIRANTE STERZO COMPL. | BARRE | ROD | BIELA DE DIRECCION |
| D 3799 | 4225602 | 1 | PERNO | AXE | PIN | EJE |
| D 3799 | 4225603 | 1 | SUPPORTO (01) | SUPPORT | SUPPORT | SOPORTE |
| D 3799 | 4225877 | 1 | SUPPORTO (02) | SUPPORT | SUPPORT | SOPORTE |
| | 10516470 | 2 | ROSETTA SICUREZZA | RONDELLE FREIN | LOCKWASHER | ARANDELA DE FRENO |
| | 10516670 | 5 | ROSETTA SICUREZZA | RONDELLE FREIN | LOCKWASHER | ARANDELA DE FRENO |
| | 10734601 | 6 | COPIGLIA | GOUPILLE | PIN | PASADOR ABIERTO |
| C 3799 | 10792411 | 1 | DADO | ECROU | NUT | TUERCA |
| | 10793411 | 6 | DADO | ECROU | NUT | TUERCA |
| C 3799 | 10797001 | 1 | COPIGLIA | GOUPILLE | PIN | PASADOR ABIERTO |
| | 10902221 | 2 | VITE | VIS | SCREW | TORNILLO |
| D 3799 | 12574911 | 1 | DADO | ECROU | NUT | TUERCA |
| | 12647001 | 8 | ROSETTA PIANA | RONDELLE | WASHER | ARANDELA |
| | 13406811 | 1 | INGRASSATORE | GRAISSEUR | FITTING | ENGRASADOR |
| | 16043821 | 5 | VITE | VIS | SCREW | TORNILLO |
| | 16045221 | 4 | VITE | VIS | SCREW | TORNILLO |
| | 16100811 | 5 | DADO | ECROU | NUT | TUERCA |
| | 16104111 | 4 | DADO | ECROU | NUT | TUERCA |

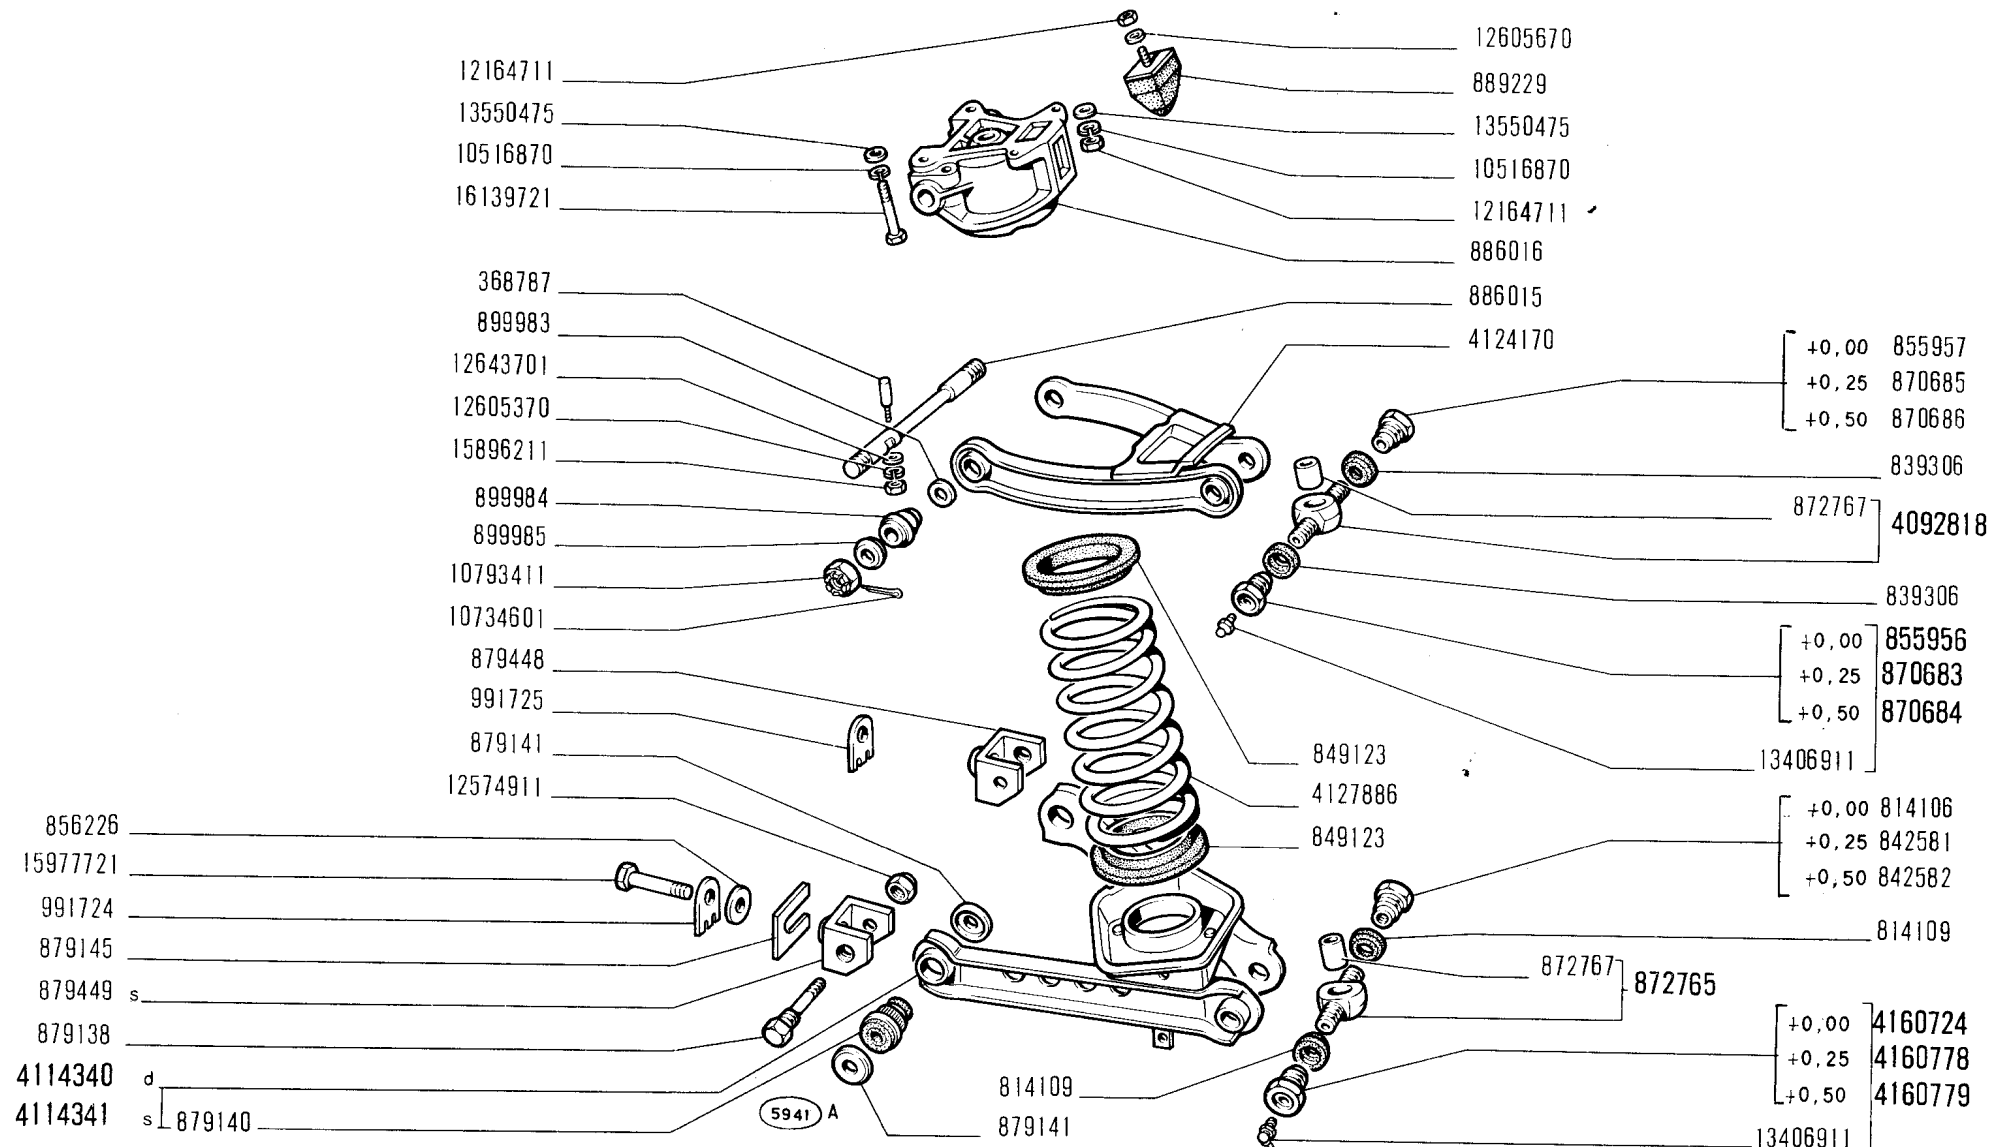

SOSPENSIONE ANTERIORE

- Suspension AV
- Vorderradaufhängung

- Front Suspension
- Suspensión anterior

D3.01

XI-1970

850 T

www.fiat850.co.uk


| MODIF. | N.ORDINAZ. | Q. | DENOMINAZIONE | DESIGNATION | BENENNUNG | DESCRIPTION | DENOMINACIONES |
|--------|------------|----|--------------------------------------|-----------------|-------------------|----------------|--------------------|
| | 368787 | 4 | LINGUETTA | LINGUET | SCHEIBENFEDER | KEY | CHAVETA |
| | 814106 | 2 | BOCCOLA FILETTATA POST. | DOUILLE | GEWINDEBUCHSE | THREADED BUSH | TUERCA |
| | 814109 | 4 | ANELLO GOMMA | BAGUE | RING | RING | GUARNICION |
| | 839306 | 4 | ANELLO GOMMA | BAGUE | RING | RING | GUARNICION |
| | 842581 | 2 | BOCCOLA FILETTATA POST.+0,25 | DOUILLE | GEWINDEBUCHSE | THREADED BUSH | TUERCA |
| | 842582 | 2 | BOCCOLA FILETTATA POST.+0,50 | DOUILLE | GEWINDEBUCHSE | THREADED BUSH | TUERCA |
| | 849123 | 4 | ANELLO GOMMA | BAGUE | RING | RING | GUARNICION |
| | 855956 | 2 | BOCCOLA FILETTATA ANT.COMPL. | DOUILLE | GEWINDEBUCHSE | THREADED BUSH | TUERCA |
| | 855957 | 2 | BOCCOLA FILETTATA POST. | DOUILLE | GEWINDEBUCHSE | THREADED BUSH | TUERCA |
| | 856226 | 4 | ROSETTA PIANA | RONDELLE | SCHEIBE | WASHER | ARANDELA |
| | 870683 | 2 | BOCCOLA FILETTATA ANT.COMPL.+0,25 | DOUILLE | GEWINDEBUCHSE | THREADED BUSH | TUERCA |
| | 870684 | 2 | BOCCOLA FILETTATA ANT.COMPL.+0,50 | DOUILLE | GEWINDEBUCHSE | THREADED BUSH | TUERCA |
| | 870685 | 2 | BOCCOLA FILETTATA POST.+0,25 | DOUILLE | GEWINDEBUCHSE | THREADED BUSH | TUERCA |
| | 870686 | 2 | BOCCOLA FILETTATA POST.+0,50 | DOUILLE | GEWINDEBUCHSE | THREADED BUSH | TUERCA |
| | 872765 | 2 | CROCIERA COMPL. | CROISILLON | KREUZSTUCK | SPIDER | CRUCETA |
| | 872767 | 4 | BOCCOLA | DOUILLE | BUCHSE | BUSH | CASQUILLO |
| | 879138 | 4 | PERNO | AXE | BOLZEN | PIN | EJE |
| | 879140 | 4 | BOCCOLA ELASTICA | BAGUE ELASTIQUE | ELASTISCHE BUCHSE | RESILIENT BUSH | CASQUILLO ELASTICO |
| | 879141 | 8 | SCODELLINO | CUVETTE | TELLERSCHEIBE | CUP | PLATILLO |
| | 879145 | | PIASTRINA | CALE | DISTANZSCHEIBE | SHIM | SUPLEMENTO |
| | 879448 | 2 | SUPPORTO D | SUPPORT | LAGER | SUPPORT | SOPORTE |
| | 879449 | 2 | SUPPORTO S | SUPPORT | LAGER | SUPPORT | SOPORTE |
| | 886015 | 2 | PERNO | AXE | BOLZEN | PIN | EJE |
| | 886016 | 2 | SUPPORTO | SUPPORT | LAGER | SUPPORT | SOPORTE |
| | 889229 | 2 | PARACOLPI GOMMA | PARA-CHOC | GUMMIPUFFER | BUMPER | TOPE |
| | 899983 | 4 | ROSETTA PIANA | RONDELLE | SCHEIBE | WASHER | ARANDELA |
| | 899984 | 4 | BOCCOLA ELASTICA | BAGUE ELASTIQUE | ELASTISCHE BUCHSE | RESILIENT BUSH | CASQUILLO ELASTICO |
| | 899985 | 4 | SCODELLINO | CUVETTE | TELLERSCHEIBE | CUP | PLATILLO |
| | 991724 | 2 | PIASTRINA ANT. | PLAQUETTE | PLAETTCHEN | PLATE | PLACA |
| | 991725 | 2 | PIASTRINA POST. | PLAQUETTE | PLAETTCHEN | PLATE | PLACA |
| | 4092818 | 2 | CROCIERA COMPL. | CROISILLON | KREUZSTUCK | SPIDER | CRUCETA |
| | 4114340 | 1 | BRACCIO INF.D COMPL. | BRAS | ARM | ARM | BRAZO |
| | 4114341 | 1 | BRACCIO INF.S COMPL. | BRAS | ARM | ARM | BRAZO |
| | 4124170 | 2 | BRACCIO SUP. | BRAS | ARM | ARM | BRAZO |
| | 4127886 | 2 | MOLLA | RESSORT | FEDER | SPRING | RESORTE |
| | 4160724 | 2 | BOCCOLA FILETTATA ANT.COMPL. | DOUILLE | GEWINDEBUCHSE | THREADED BUSH | TUERCA |

FIAT 850T (1 ED)

0301

(11-1970)

| MODIF. | N.ORDINAZ. | O. | DENOMINAZIONE | DESIGNATION | BENENNUNG | DESCRIPTION | DENOMINACIONES |
|--------|------------|----|--------------------------------------|----------------|----------------|---------------|-------------------|
| | 4160778 | 2 | ROCCOLA FILETTATA ANT.CUMPL.+0,25 | DOUILLE | GEWINDEBUCHSE | THREADED BUSH | TUERCA |
| | 4160779 | 2 | ROCCOLA FILETTATA ANT.CUMPL.+0,50 | DOUILLE | GEWINDEBUCHSE | THREADED BUSH | TUERCA |
| | 10516870 | 8 | ROSETTA SICUREZZA | RONDELLE FREIN | SICHERUNGSRING | LOCKWASHER | ARANDELA DE FRENO |
| | 10734601 | 4 | COPIGLIA | GOUPILLE | SPLINT | PIN | PASADOR ABIERTO |
| | 10793411 | 4 | DADO | ECROU | MUTTER | NUT | TUERCA |
| | 12164711 | 6 | DADO | ECROU | MUTTER | NUT | TUERCA |
| | 12574911 | 4 | DADO | ECROU | MUTTER | NUT | TUERCA |
| | 12605370 | 4 | ROSETTA SICUREZZA | RONDELLE FREIN | SICHERUNGSRING | LOCKWASHER | ARANDELA DE FRENO |
| | 12605670 | 2 | ROSETTA SICUREZZA | RONDELLE FREIN | SICHERUNGSRING | LOCKWASHER | ARANDELA DE FRENO |
| | 12643701 | 4 | ROSETTA PIANA | RONDELLE | SCHEIBE | WASHER | ARANDELA |
| | 13406911 | 4 | INGRASSATURE | GRAISSEUR | SCHMIERNIPPEL | FITTING | ENGRASADOR |
| | 13550475 | 8 | ROSETTA PIANA | RONDELLE | SCHEIBE | WASHER | ARANDELA |
| | 15896211 | 4 | DADO | ECROU | MUTTER | NUT | TUERCA |
| | 15977721 | 4 | VITE | VIS | SCHRAUBE | SCREW | TORNILLO |
| | 16139721 | 4 | VITE | VIS | SCHRAUBE | SCREW | TORNILLO |

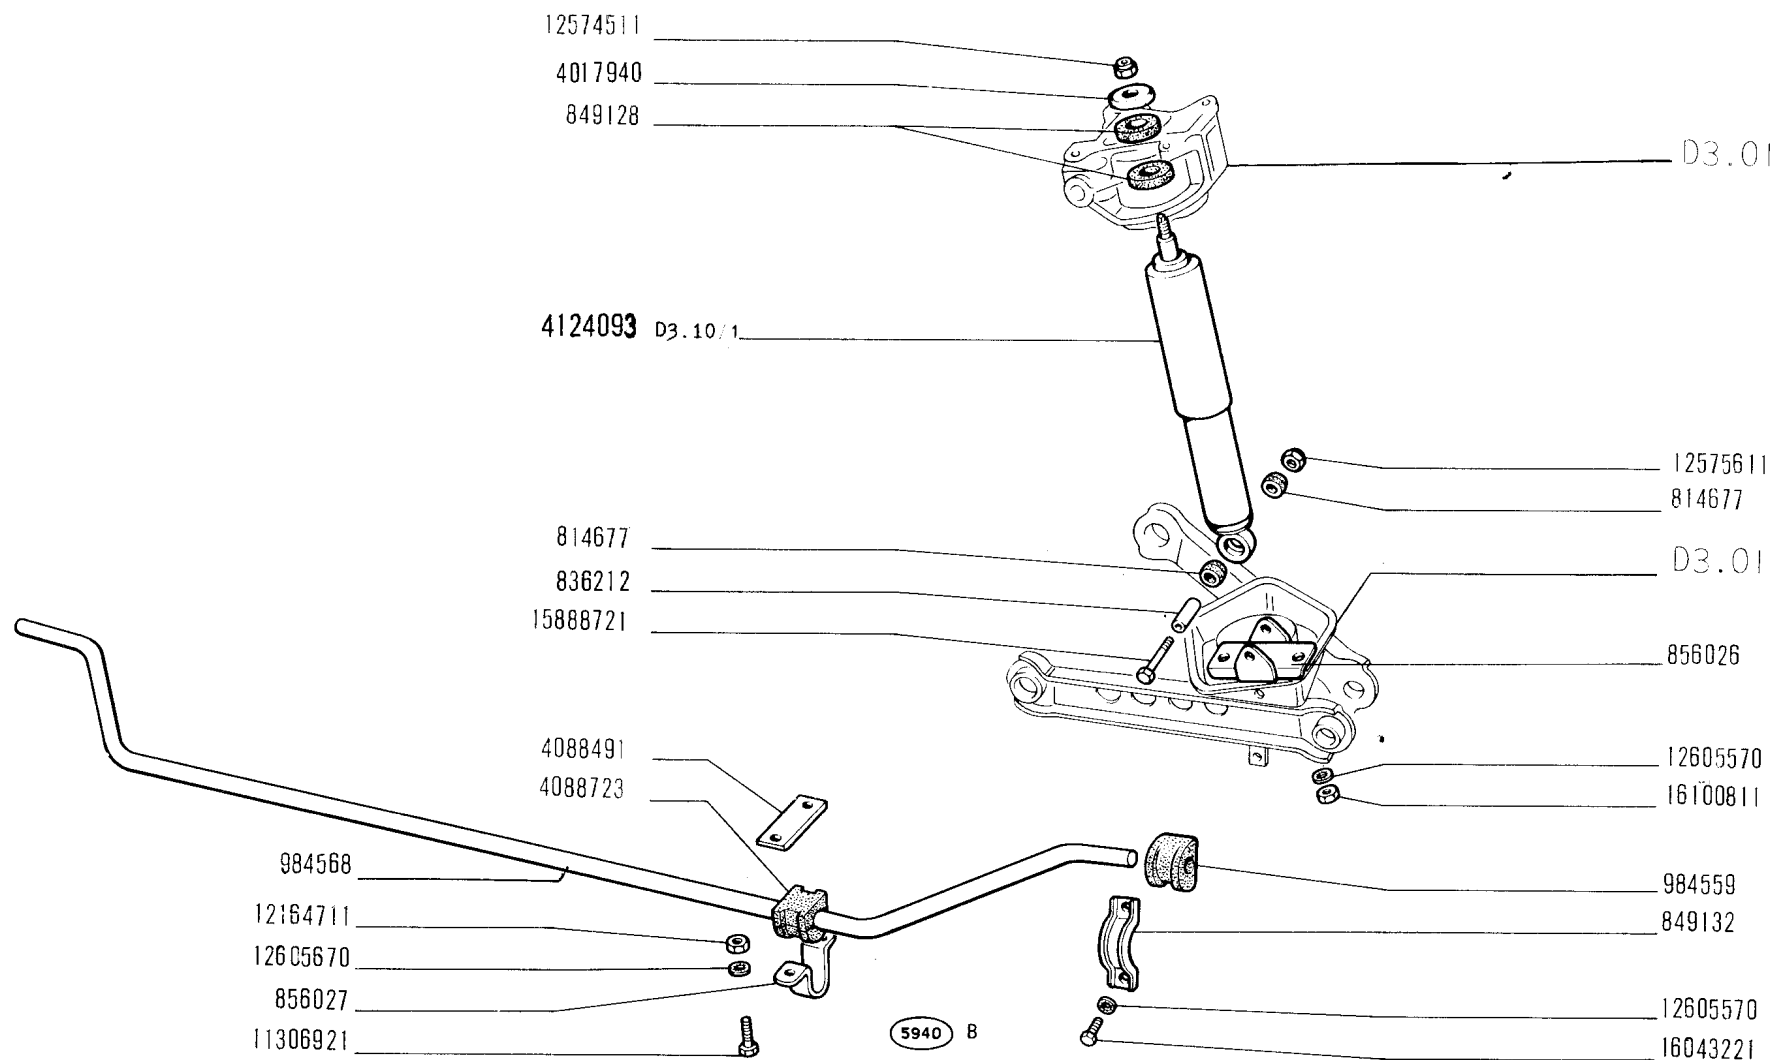

AMMORTIZZATORI E BARRE ANTERIORI

- Amortisseurs et barres AV
- Vordere Stossdämpfer und Stabilisator

- Front Shock Absorbers and Bars
- Amortiguadores y barras anteriores

850 T

www.fiat850.co.uk

D3.02


XI-1970

FIAT 850T (1 ED)

D302

(11-1970)

| MODIF. | N.ORDINAZ. | Q. | DENOMINAZIONE | DESIGNATION | BENENNUNG | DESCRIPTION | DENOMINACIONES |
|--------|------------|----|-----------------------|-----------------|-------------------|----------------|--------------------|
| | 814677 | 4 | BUCCOLA ELASTICA INF. | BAGUE ELASTIQUE | ELASTISCHE BUCHSE | RESILIENT BUSH | CASQUILLO ELASTICO |
| | 836212 | 2 | DISTANZIALE | ENTRETOISE | ABSTANDSTUCK | SPACER | SEPARADOR |
| | 849128 | 4 | ANELLO GOMMA SUP. | BAGUE | RING | RING | GUARNICION |
| | 849132 | 2 | SUPPORTO | SUPPORT | LAGER | SUPPORT | SOPORTE |
| | 856026 | 2 | SUPPORTO | SUPPORT | LAGER | SUPPORT | SOPORTE |
| | 856027 | 2 | SUPPORTO | SUPPORT | LAGER | SUPPORT | SOPORTE |
| | 984559 | 2 | BOCCOLA ELASTICA | BAGUE ELASTIQUE | ELASTISCHE BUCHSE | RESILIENT BUSH | CASQUILLO ELASTICO |
| | 984568 | 1 | BARRA STABILIZZATRICE | BARRE | STABILISATOR | STABILIZER BAR | BARRA |
| | 4017940 | 2 | SCODELLINO SUP. | CUVETTE | TELLERSCHEIBE | CUP | PLATILLO |
| | 4088491 | 2 | PIASTRINA REGISTRO | CALE | DISTANZSCHEIBE | SHIM | SUPLEMENTO |
| | 4088723 | 2 | TASSELLO ELASTICO | TAMPON | GUMMISTUCK | PAD | ALMOHADILLA |
| | 4124093 | 2 | AMMORTIZZATORE COMPL. | AMORTISSEUR | STOSSDAEMPFER | SHOCK ABSORBER | AMORTIGUADOR |
| | 11306921 | 4 | VITE | VIS | SCHRAUBE | SCREW | TORNILLO |
| | 12164711 | 4 | DADU | ECROU | MUTTER | NUT | TUERCA |
| | 12574511 | 2 | DADU | ECROU | MUTTER | NUT | TUERCA |
| | 12575611 | 2 | DADU | ECROU | MUTTER | NUT | TUERCA |
| | 12605570 | 8 | ROSETTA SICUREZZA | RONDELLE FREIN | SICHERUNGSRING | LOCKWASHER | ARANDELA DE FRENO |
| | 12605670 | 4 | ROSETTA SICUREZZA | RONDELLE FREIN | SICHERUNGSRING | LOCKWASHER | ARANDELA DE FRENO |
| | 15888721 | 2 | VITE | VIS | SCHRAUBE | SCREW | TORNILLO |
| | 16043221 | 4 | VITE | VIS | SCHRAUBE | SCREW | TORNILLO |
| | 16100811 | 4 | DADU | ECROU | MUTTER | NUT | TUERCA |

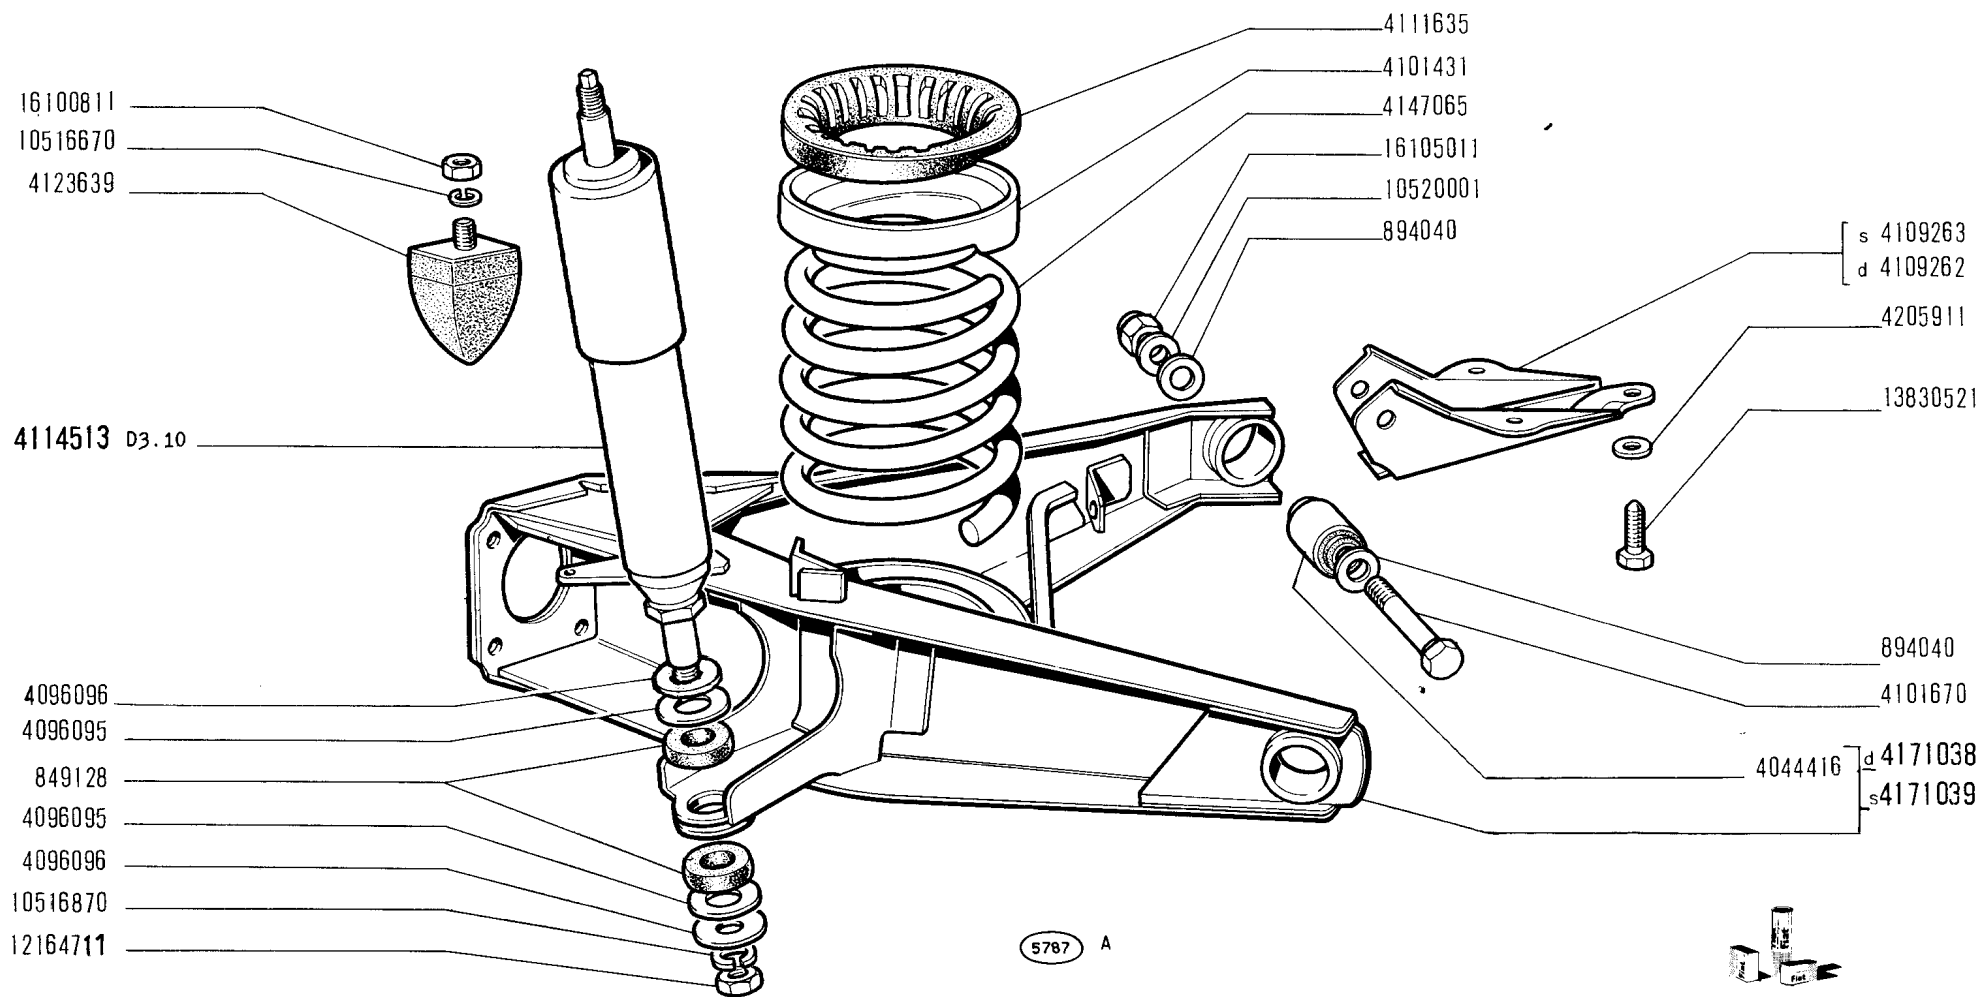

SOSPENSIONE POSTERIORE

- Suspension AR
- Hinterradaufhängung

- Rear Suspension
- Suspensión posterior

D3.05

XI-1970

850 T

www.fiat850.co.uk

FIAT 850T (1 ED)

D305

(11-1970)

| MODIF. | N.ORDINAZ. Q. | DENOMINAZIONE | DESIGNATION | BENENNUNG | DESCRIPTION | DENOMINACIONES |
|--------|---------------|---------------|-----------------------|-------------------|----------------------|-----------------------|
| | 849128 | 8 | ANELLO GOMMA | BAGUE | RING | GUARNICION |
| | 894040 | 4 | ROSETTA PIANA | RONDELLE | SCHEIBE | ARANDELA |
| | 901088 | 5 | PERNI E BUCCOLE | AXES ET DOUILLES | BOLZEN UND BUECHSEN | EJES Y CASQUILLOS |
| | 4044416 | 4 | BOCCOLA ELASTICA | BAGUE ELASTIQUE | ELASTISCHE BUCHSE | CASQUILLO ELASTICO |
| | 4096095 | 4 | ROSETTA PIANA INF. | RONDELLE | SCHEIBE | ARANDELA |
| | 4096096 | 4 | ROSETTA PIANA | RONDELLE | SCHEIBE | ARANDELA |
| | 4101431 | 2 | ANELLO APPOGGIO | RONDELLE BUTEE | DRUCKSCHEIBE | ANELLO DE APOYO |
| | 4101670 | 4 | PERNO | AXE | BOLZEN | EJE |
| | 4109262 | 1 | SUPPORTO ANT.D | SUPPORT | LAGER | SOPORTE |
| | 4109263 | 1 | SUPPORTO ANT.S | SUPPORT | LAGER | SOPORTE |
| | 4111635 | 2 | ANELLO GOMMA | BAGUE | RING | GUARNICION |
| | 4114513 | 2 | AMMORTIZZATORE COMPL. | AMORTISSEUR | STOSSDAEMPFER | AMORTIGUADOR |
| | 4123639 | 2 | PARACULPI GUMMA | PAKE-CHOC | GUMMIPUFFER | TOPE |
| | 4147065 | 2 | MOLLA | RESSORT | FEDER | RESORTE |
| | 4171038 | 1 | BRACCIO D COMPL. | BRAS | ARM | BRAZO |
| | 4171039 | 1 | BRACCIO S COMPL. | BRAS | ARM | BRAZO |
| | 4205911 | 6 | ROSETTA PIANA | RONDELLE | SCHEIBE | ARANDELA |
| | 10516670 | 2 | ROSETTA SICUREZZA | RONDELLE FREIN | SICHERUNGSRING | ARANDELA DE FRENO |
| | 10516870 | 4 | ROSETTA SICUREZZA | RONDELLE FREIN | SICHERUNGSRING | ARANDELA DE FRENO |
| | 10520001 | 4 | ROSETTA PIANA | RONDELLE | SCHEIBE | ARANDELA |
| | 12164711 | 4 | DADU | ECROU | MUTTER | TUERCA |
| | 13830521 | 6 | VITE CON ROSETTA | VIS AVEC RONDELLE | SCHRAUBE MIT SCHEIBE | TORNILLO CON ARANDELA |
| | 16100811 | 2 | DADU | ECROU | MUTTER | TUERCA |
| | 16105011 | 4 | DADU | ECROU | MUTTER | TUERCA |

9911213

9911214

9912909

9905617

9905735

9905736

9905619

9905634

9905621 0,2

9905622

9905638

9905624

9909481

9917806

9906843

9917805

9917804

9909321

9908081

9908080

9908079

9912912

~~9909500~~ 9912913

0,4 9908084

9908085

9908086

9908087

16195 / 25

AMMORTIZZATORE POSTERIORE 4114513 (Riv)

3


850 Twww.fiat850.co.uk

- Amortisseur AR
- Hinterer Stossdämpfer




- Rear Shock Absorber
- Amortiguador posterior

D3.10

~~XL-1970~~
10-03-72

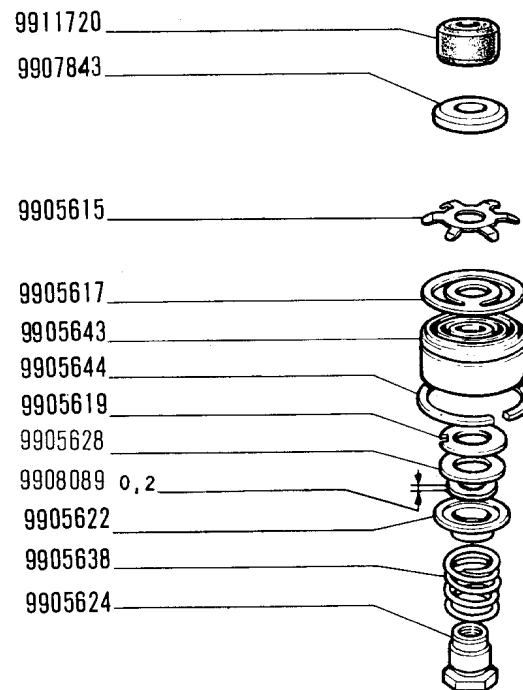

6155 /1

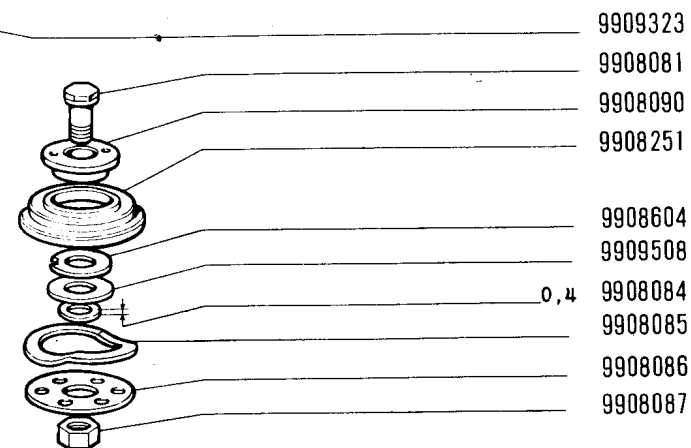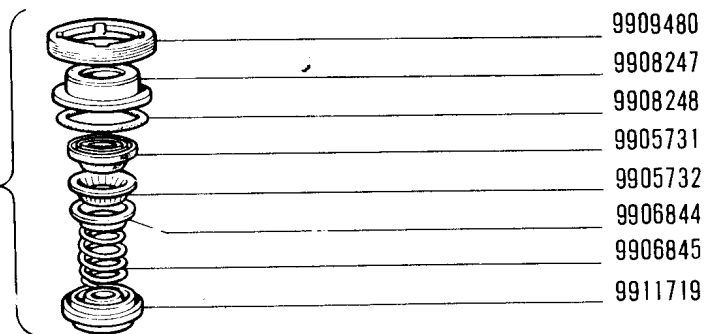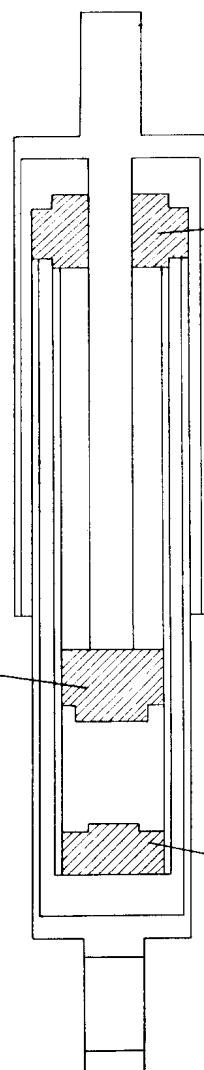

AMMORTIZZATORE ANTERIORE 4124093 (Riv)

2

D3.10/1

- Amortisseur AV
- Vorderer Stossdämpfer


- Front Shock Absorber
- Amortiguador anterior

XI-1970

850 T

www.fiat850.co.uk

| MODIF. | N.ORDINAZ. | Q. | DENOMINAZIONE | DESIGNATION | BENENNUNG | DESCRIPTION | DENOMINACIONES |
|--------|------------|----|----------------------|------------------|---------------|-------------|----------------|
| | 9905615 | 1 | MOLLA A STELLA | RESSORT | FEDERSCHEIBE | SPRING | MUELLE |
| | 9905617 | 1 | VALVOLA | SOUPAPE | VENTIL | VALVE | VALVULA |
| | 9905619 | 1 | DISCO | DISQUE | SCHEIBE | PLATE | DISCO |
| | 9905622 | 1 | SCODELLINO | CUVETTE | TELLERSCHEIBE | CUP | PLATILLO |
| | 9905624 | 1 | TAPPO | BOUCHON | STOPFEN | PLUG | TAPON |
| | 9905628 | 2 | DISCO | DISQUE | SCHEIBE | PLATE | DISCO |
| | 9905638 | 1 | MOLLA | RESSORT | FEDER | SPRING | RESORTE |
| | 9905643 | 1 | STANTUFFO | PISTON | KOLBEN | PISTON | EMBOLO |
| | 9905644 | 1 | ANELLO STANTUFFO | SEGMENT | KOLBENRING | RING | ARO DE EMBOLO |
| | 9905731 | 1 | BOCCOLA GUMMA | BAGUE CAOUTCHOUC | GUMMIBUCHSE | RUBBER BUSH | COJINETE |
| | 9905732 | 1 | MOLLA A LINGUETTE | RESSORT | TELLERFEDER | SPRING | MUELLE |
| | 9906844 | 1 | SCODELLINO | CUVETTE | TELLERSCHEIBE | CUP | PLATILLO |
| | 9906845 | 1 | MOLLA | RESSORT | FEDER | SPRING | RESORTE |
| | 9908081 | 1 | VITE | VIS | SCHRAUBE | SCREW | TORNILLO |
| | 9908084 | 1 | ROSETTA PIANA SP.0,4 | RONDELLE | SCHEIBE | WASHER | ARANDELA |
| | 9908085 | 1 | MOLLA | RESSORT | FEDER | SPRING | RESORTE |
| | 9908086 | 1 | DISCO | DISQUE | SCHEIBE | PLATE | DISCO |
| | 9908087 | 1 | DADU | ECROU | MUTTER | NUT | TUERCA |
| | 9908089 | 1 | ROSETTA PIANA SP.0,2 | RONDELLE | SCHEIBE | WASHER | ARANDELA |
| | 9908090 | 1 | PIATTIELLO | COUPELLE | TELLERSCHEIBE | PLATE | PLATILLO |
| | 9908247 | 1 | SCODELLINO | CUVETTE | TELLERSCHEIBE | CUP | PLATILLO |
| | 9908248 | 1 | ANELLO TENUTA | JOINT | DICHTRING | SEAL | JUNTA |
| | 9908251 | 1 | FONDELLO | CULOT | BODENTELLER | END PLATE | TAPON |
| | 9908604 | 1 | DISCO | DISQUE | SCHEIBE | PLATE | DISCO |
| | 9909323 | 1 | TUBO FLESSIBILE | TUYAU | SCHLAUCH | HOSE | MANGA |
| | 9909480 | 1 | GHIERA | ECROU | GEWINDERING | PLUG | TORNILLO |
| | 9909508 | 1 | DISCO | DISQUE | SCHEIBE | PLATE | DISCO |
| | 9911719 | 1 | BOCCOLA DI GUIDA | DOUILLE | BUCHSE | BUSHING | CASQUILLO |
| | 9911720 | 1 | TAMPONE | TAMPON | GUMMIPUFFER | PAD | TOPE |
| | 9917343 | 1 | DISCO | DISQUE | SCHEIBE | PLATE | DISCO |

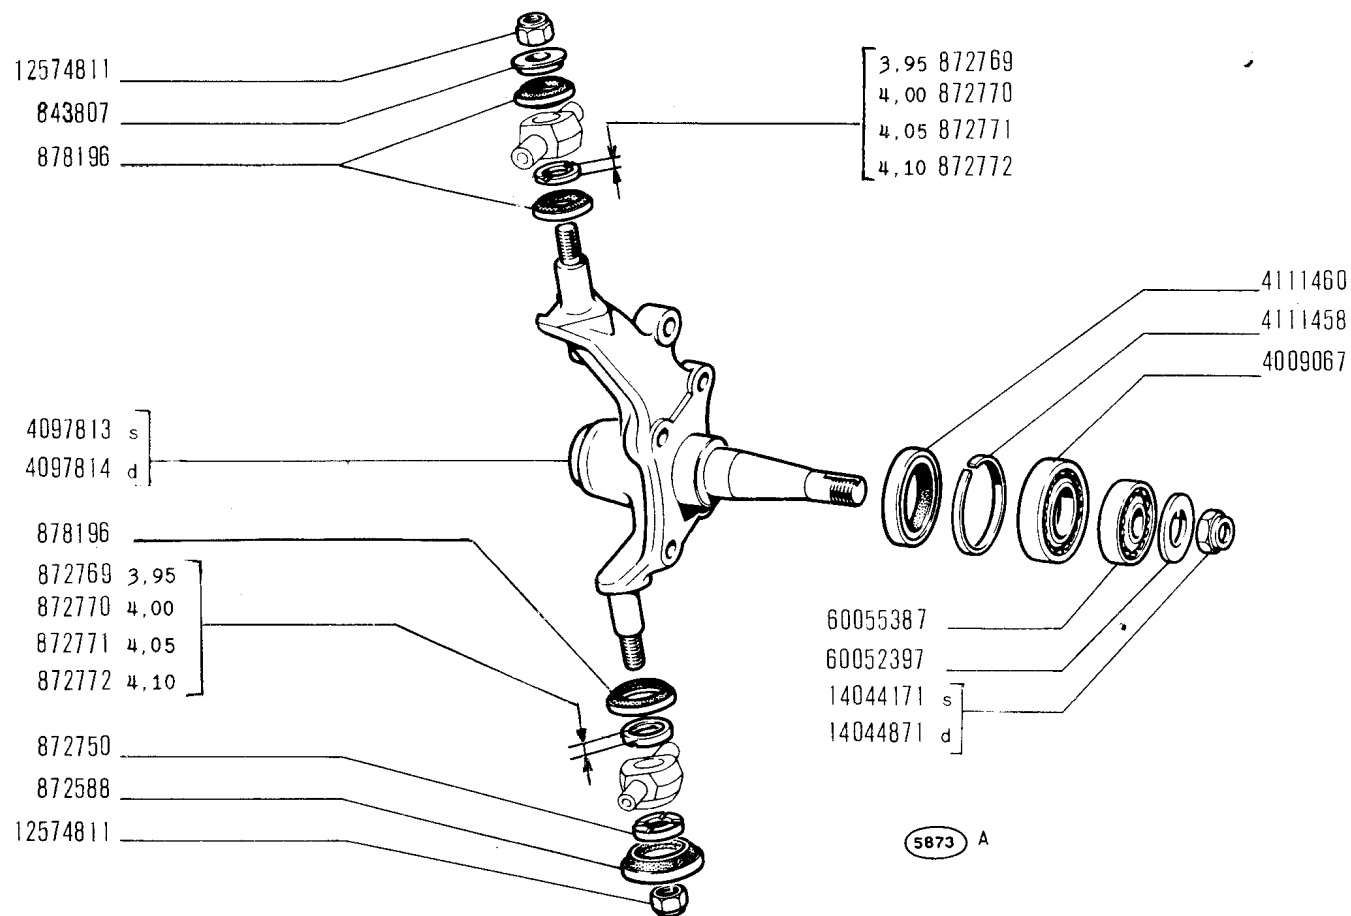

FUSO A SNODO

- Fusée
- Achsschenkel

- Steering Knuckle
- Mangueta

1

D3.14

XI-1970

850 T

www.fiat850.co.uk

| MODIF. | N.ORDINAZ. Q. | DENOMINAZIONE | DESIGNATION | BENENNUNG | DESCRIPTION | DENOMINACIONES |
|--------|---------------|---------------|-----------------------|------------------|---------------------|-------------------|
| | | | | | | |
| | 843807 | 2 | ANELLO SUP. | BAGUE | RING | ANILLO |
| | 872588 | 2 | SCODELLINO | CUVETTE | TELLERSCHEIBE | PLATILLO |
| | 872750 | 2 | ANELLO INF. | BAGUE | RING | ANILLO |
| | 872769 | 4 | RALLA SP.3,95 | CRAPAUDINE | DRUCKSCHEIBE | CHUMACERA |
| | 872770 | 4 | RALLA SP.4,00 | CRAPAUDINE | DRUCKSCHEIBE | CHUMACERA |
| | 872771 | 4 | RALLA SP.4,05 | CRAPAUDINE | DRUCKSCHEIBE | CHUMACERA |
| | 872772 | 4 | RALLA SP.4,10 | CRAPAUDINE | DRUCKSCHEIBE | CHUMACERA |
| | 878196 | 6 | ANELLO GOMMA | BAGUE | RING | GUARNICION |
| | 900358 | S | PERNI E BOCCOLE | AXES ET DOUILLES | BOLZEN UND BUECHSEN | EJES Y CASQUILLOS |
| | 900359 | S | PERNI E BOCCOLE +0,25 | AXES ET DOUILLES | BOLZEN UND BUECHSEN | EJES Y CASQUILLOS |
| | 900360 | S | PERNI E BOCCOLE +0,50 | AXES ET DOUILLES | BOLZEN UND BUECHSEN | EJES Y CASQUILLOS |
| | 4009067 | 2 | CUSCINETTO RULLI INT. | ROULEMENT | LAGER | RODAMIENTO |
| | 4097813 | 1 | FUSO A SNODO S | FUSEE | ACHSSCHENKEL | MANGUETA |
| | 4097814 | 1 | FUSO A SNODO D | FUSEE | ACHSSCHENKEL | MANGUETA |
| | 4111458 | 2 | DISTANZIALE | ENTRETOISE | ABSTANDSTUCK | SEPARADOR |
| | 4111460 | 2 | ANELLO TENUTA | JOINT | DICHTRING | JUNTA |
| | 12574811 | 4 | DADO | ECROU | MUTTER | TUERCA |
| | 14044171 | 1 | DADO S | ECROU | MUTTER | TUERCA |
| | 14044871 | 1 | DADO D | ECROU | MUTTER | TUERCA |
| | 60052397 | 2 | ROSETTA PIANA | RONDELLE | SCHEIBE | ARANDELA |
| | 60055387 | 2 | CUSCINETTO RULLI EST. | ROULEMENT | LAGER | RODAMIENTO |


C1.30-C1.32

4123577 4299762

4080533

4110283

814635

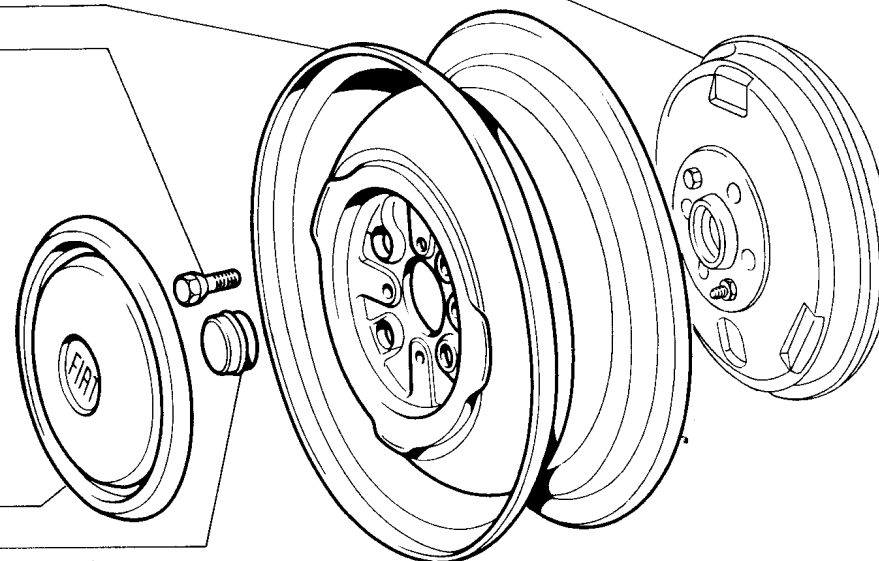

11563

850 T

www.fiat850.co.uk

- Roues
- Räder

RUOTE

- Wheels
- Ruedas

D3.16


XI-1970

FIAT 850T (1 ED)

D316

(11-1970)

| MODIF. | N.ORDINAZ. | Q. | DENOMINAZIONE | DESIGNATION | BENENNUNG | DESCRIPTION | DENOMINACIONES |
|--------|------------|----|---------------|-------------|-------------|-------------|----------------|
| | 814635 | 2 | COPPA MOZZO | CHAPEAU | NABENDECKEL | CUP | TAPACUBO |
| | 4080533 | 16 | COLONNETTA | COLONNETTE | BULZEN | STUD | ESPARRAGO |
| | 4110283 | 4 | COPPA RUOTA | ENJOLIVEUR | RADKAPPE | CAP | EMBELLECEDOR |
| | 4123577 | 5 | RUOTA | ROUE | RAD | WHEEL | RUEDA |

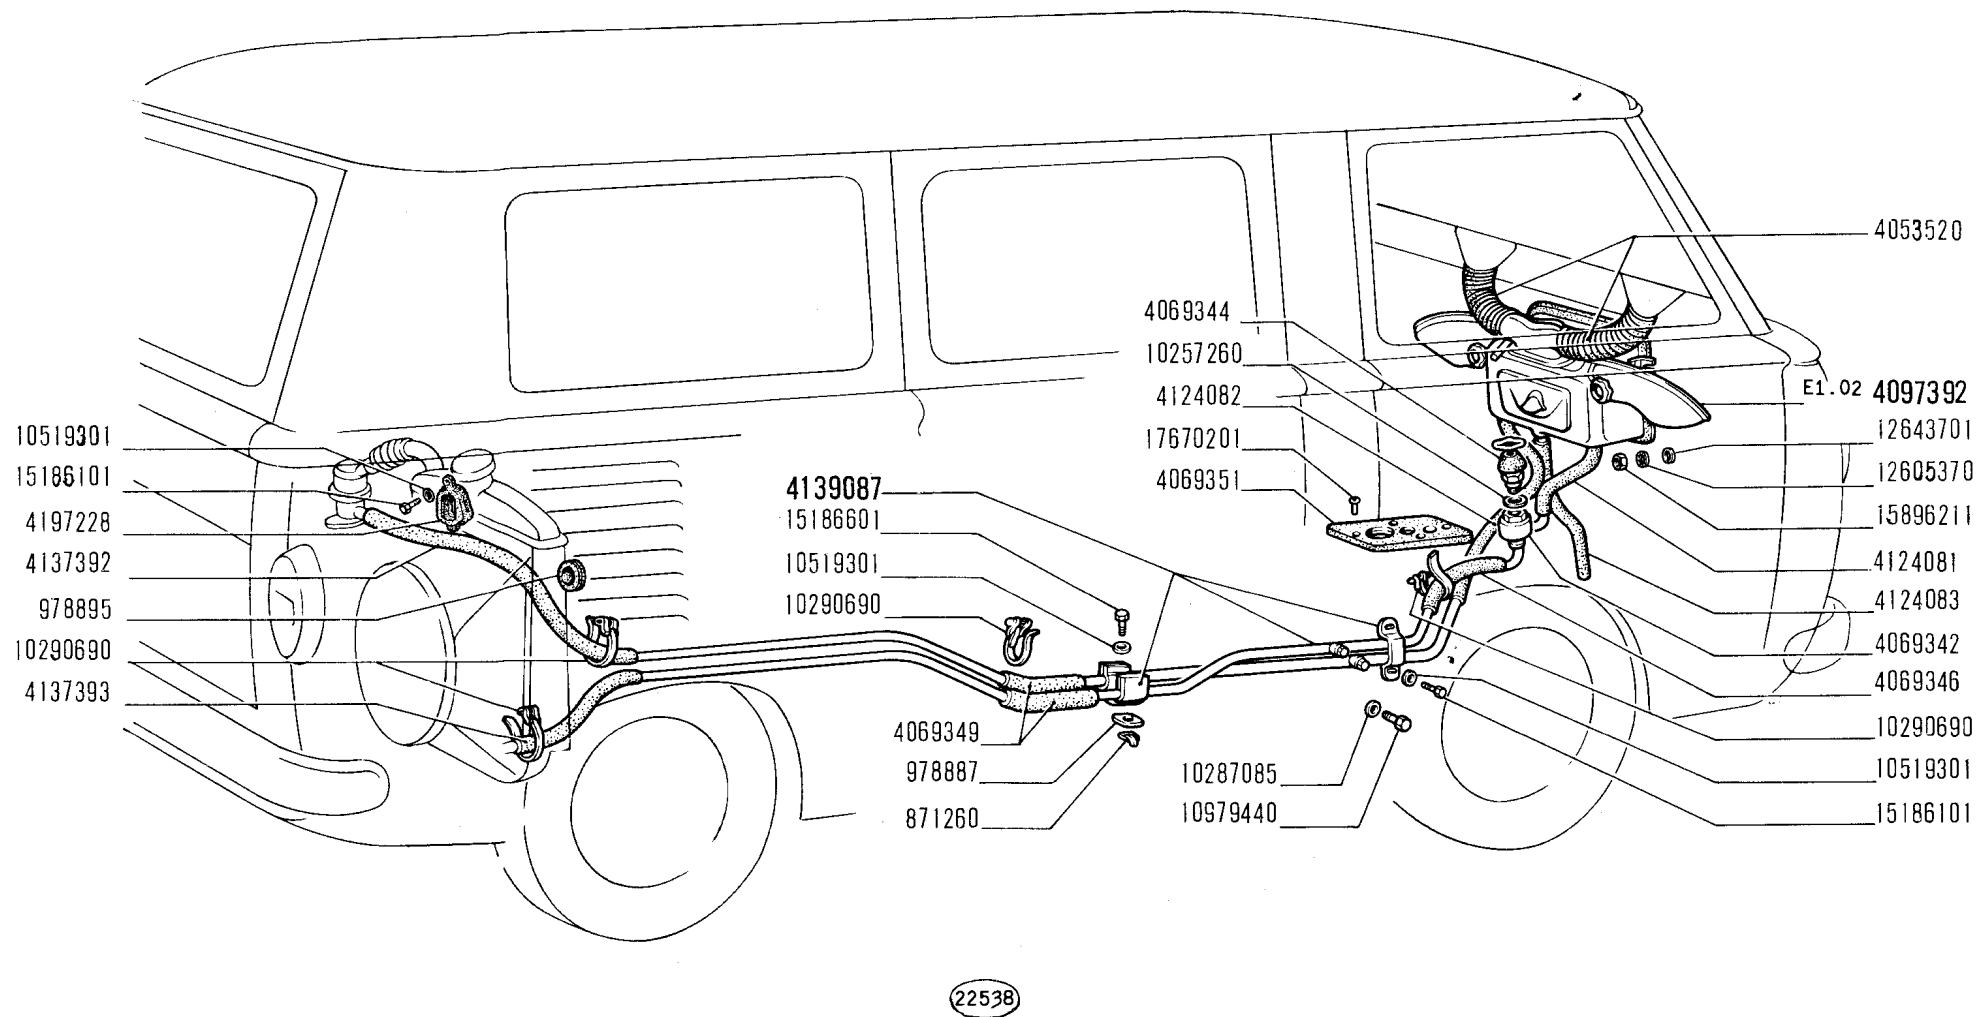

850 T

www.fiat850.co.uk

RISCALDAMENTO E VENTILAZIONE

- Chauffage et aération
- Heizung und Belüftung

- Ventilation and Heating System
- Sistema de ventilación y calefacción

1

E1.01


XI-1970

FIAT 850T (1 ED)

E101

(11-1970)

| MODIF. | N.ORDINAZ. Q. | DENOMINAZIONE | DESIGNATION | BENENNUNG | DESCRIPTION | DENOMINACIONES |
|--------|---------------|-------------------------------------|----------------|----------------|-------------|-------------------|
| ----- | ----- | ----- | ----- | ----- | ----- | ----- |
| | 871260 1 | PIASTRINA | PLAQUETTE | PLAETTCHEN | PLATE | PLACA |
| | 978887 1 | TASSELLO ELASTICO | TAMPON | GUMMISTUCK | PAD | ALMOHADILLA |
| | 978895 2 | ANELLO GOMMA | BAGUE | RING | RING | GUARNICION |
| | 4053520 2 | MANICOTTO | MANCHON | MUFFE | SLEEVE | MANGA |
| | 4069342 1 | RACCORDO A 2 VIE | RACCORD | STUTZEN | CONNECTION | RACOR |
| | 4069344 1 | RUBINETTO | ROBINET | HAHN | COCK | GRIFO |
| | 4069346 1 | TUBO FLESSIBILE ANT. | TUYAU | SCHLAUCH | HOSE | MANGA |
| | 4069349 2 | TUBO FLESSIBILE CENTR. | TUYAU | SCHLAUCH | HOSE | MANGA |
| | 4069351 1 | GUARNIZIONE RUBINETTO | JOINT | DICHTUNG | GASKET | JUNTA |
| | 4097392 1 | RISCALDATORE COMPL. | RECHAUFFEUR | WAERMETAUSCHER | HEATER | CALORIFERO |
| | 4124081 1 | TUBO FLESSIBILE AL RADIATORE | TUYAU | SCHLAUCH | HOSE | MANGA |
| | 4124082 | TUBO FLESSIBILE ANT. | TUYAU | SCHLAUCH | HOSE | MANGA |
| | 4124083 1 | TUBO FLESSIBILE DAL RISCALDATORE | TUYAU | SCHLAUCH | HOSE | MANGA |
| | 4137392 1 | TUBO FLESSIBILE POST. | TUYAU | SCHLAUCH | HOSE | MANGA |
| | 4137393 1 | TUBO POST. | TUYAU | ROHR | PIPE | TUBO |
| | 4139087 1 | TUBAZIONE COMPL. | TUYAU | LEITUNG | PIPE | TUBO |
| | 4197228 1 | ANELLO GOMMA | BAGUE | RING | RING | GUARNICION |
| | 10257260 2 | ROSETTA TENUTA | JOINT | DICHTRING | GASKET | JUNTA |
| | 10287085 2 | ROSETTA TENUTA | JOINT | DICHTRING | GASKET | JUNTA |
| | 10290690 14 | COLLARE | COLLIER | SCHELLE | COLLAR | ABRAZADERA |
| | 10519301 4 | ROSETTA PIANA | RONDELLE | SCHEIBE | WASHER | ARANDELA |
| | 10979440 2 | VITE | VIS | SCHRAUBE | SCREW | TORNILLO |
| | 12605370 4 | ROSETTA SICUREZZA | RONDELLE FREIN | SICHERUNGSRING | LOCKWASHER | ARANDELA DE FRENO |
| | 12643701 4 | ROSETTA PIANA | RONDELLE | SCHEIBE | WASHER | ARANDELA |
| | 15186101 3 | VITE | VIS | SCHRAUBE | SCREW | TORNILLO |
| | 15186601 1 | VITE | VIS | SCHRAUBE | SCREW | TORNILLO |
| | 15896211 4 | DADO | ECROU | MUTTER | NUT | TUERCA |
| | 17670201 3 | VITE | VIS | SCHRAUBE | SCREW | TORNILLO |

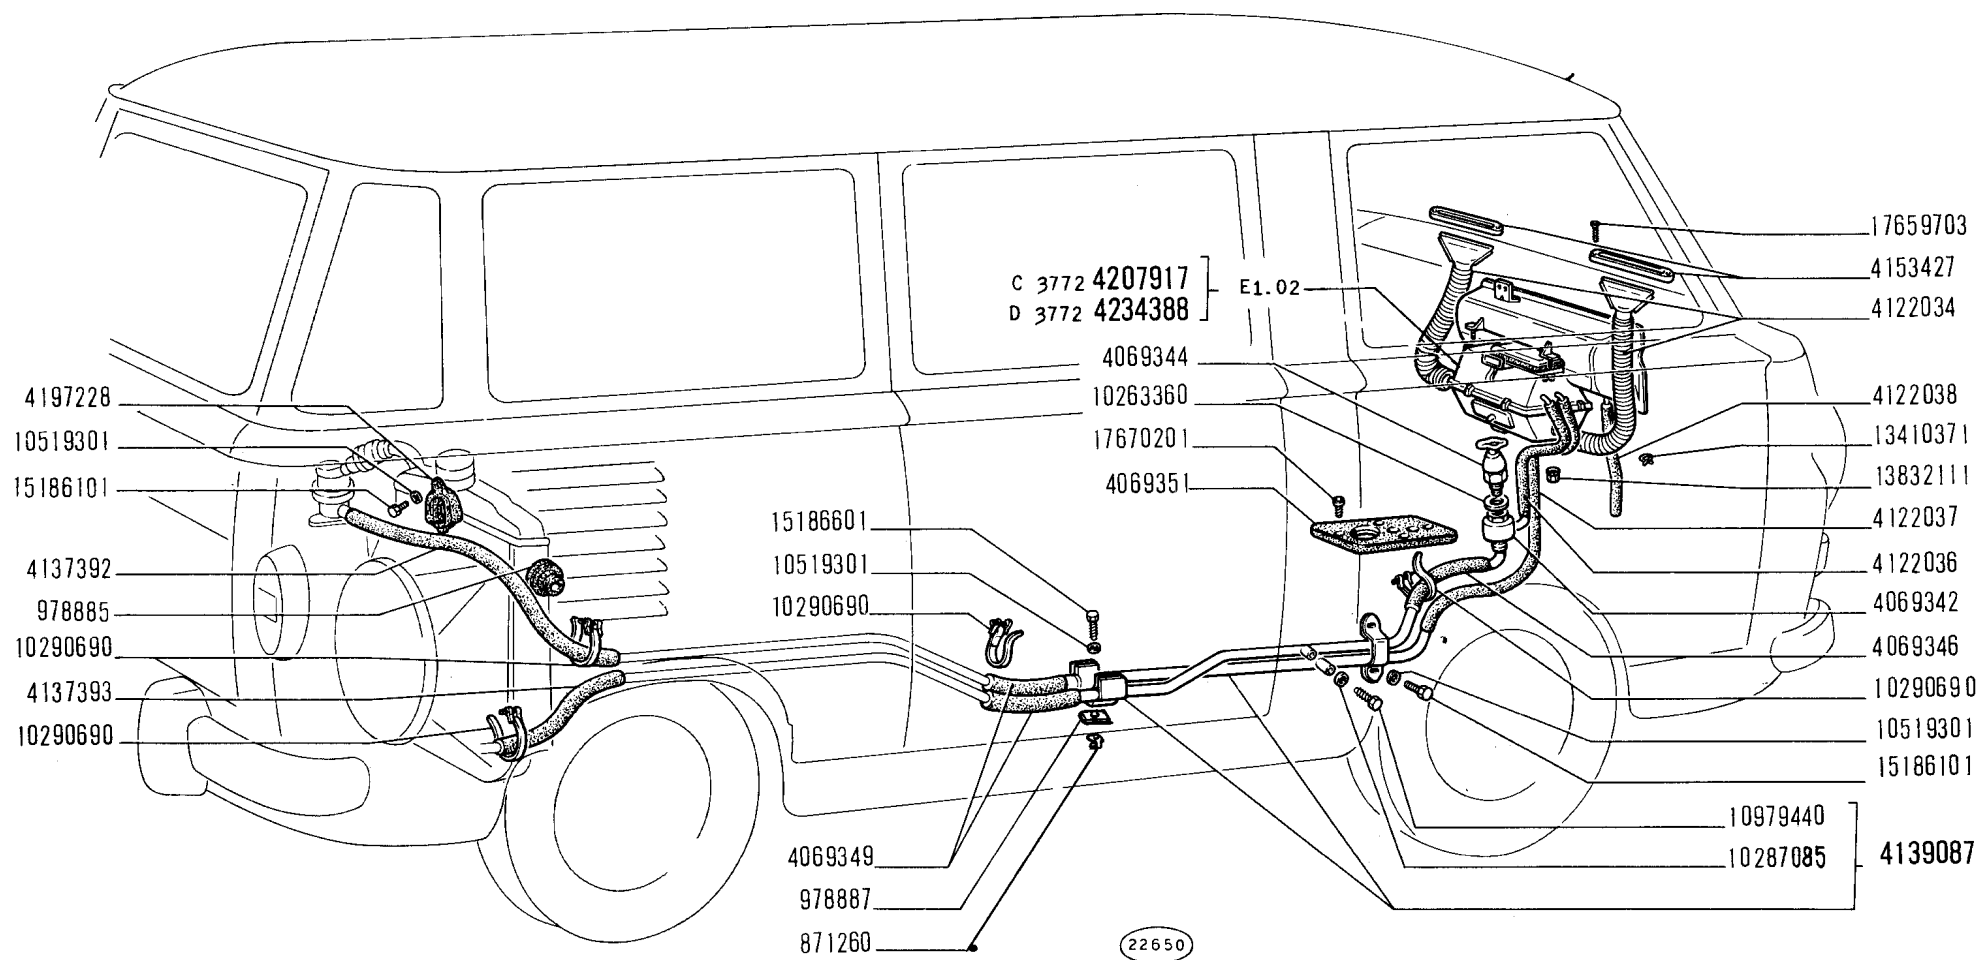

RISCALDAMENTO E VENTILAZIONE

1

E1.01/1

850 T

www.fiat850.co.uk

- Chauffage et aération
- Heizung und Belüftung


- Ventilation and Heating System
- Sistema de ventilación y calefacción

XI-1970

FIAT 850T (1 ED)

E101/ 1 (11-1970)

| MODIF. | N.ORDINAZ. | Q. | DENOMINAZIONE | DESIGNATION | BENENNUNG | DESCRIPTION | DENOMINACIONES |
|--------|------------|----|-----------------------|-------------|----------------|-------------|----------------|
| | 871260 | 1 | PIASTRINA | PLAQUETTE | PLAETTCHEN | PLATE | PLACA |
| | 978885 | 1 | ANELLO GOMMA | BAGUE | RING | RING | GUARNICION |
| | 978887 | 1 | TASSELLO | TAMPON | BEILAGE | PAD | TACO |
| | 4069342 | 1 | RACCORDO A 3 VIE | RACCORD | STUTZEN | CONNECTION | RACOR |
| | 4069344 | 1 | RUBINETTO | ROBINET | HAHN | COCK | GRIFO |
| | 4069346 | 1 | TUBO FLESSIBILE | TUYAU | SCHLAUCH | HOSE | MANGA |
| | | | AL RUBINETTO | | | | |
| | 4069349 | 2 | TUBO FLESSIBILE | TUYAU | SCHLAUCH | HOSE | MANGA |
| | | | COLLEGAMENTO | | | | |
| | 4069351 | 1 | GUARNIZIONE | JOINT | DICHTUNG | GASKET | JUNTA |
| | 4122034 | 2 | MANICOTTO | MANCHON | MUFFE | SLEEVE | MANGA |
| | 4122036 | 1 | TUBO FLESSIBILE ANT. | TUYAU | SCHLAUCH | HOSE | MANGA |
| | 4122037 | 1 | TUBO FLESSIBILE ANT. | TUYAU | SCHLAUCH | HOSE | MANGA |
| | 4122038 | 2 | TUBO FLESSIBILE | TUYAU | SCHLAUCH | HOSE | MANGA |
| | 4137392 | 1 | TUBO FLESSIBILE POST. | TUYAU | SCHLAUCH | HOSE | MANGA |
| | 4137393 | 1 | TUBO FLESSIBILE POST. | TUYAU | SCHLAUCH | HOSE | MANGA |
| | 4139087 | 1 | TUBAZIONE COMPL. | TUYAU | LEITUNG | PIPE | TUBO |
| | 4153427 | 2 | DIFFUSORE | DIFFUSEUR | DUESE | DIFFUSER | DIFUSOR |
| | 4197228 | 1 | ANELLO GOMMA | BAGUE | RING | RING | GUARNICION |
| C 3772 | 4207917 | 1 | RISCALDATORE COMPL. | RECHAUFFEUR | WAERMETAUSCHER | HEATER | CALORIFERO |
| D 3772 | 4234388 | 1 | RISCALDATORE COMPL. | RECHAUFFEUR | WAERMETAUSCHER | HEATER | CALORIFERO |
| | 10263360 | 2 | ROSETTA TENUTA | JOINT | DICHTRING | GASKET | JUNTA |
| | 10287085 | 2 | ROSETTA PIANA | RONDELLE | SCHEIBE | WASHER | ARANDELA |
| | 10290690 | 14 | COLLARE | COLLIER | SCHELLE | COLLAR | ABRAZADERA |
| | 10519301 | 4 | ROSETTA PIANA | RONDELLE | SCHEIBE | WASHER | ARANDELA |
| | 10979440 | 2 | VITE | VIS | SCHRAUBE | SCREW | TORNILLO |
| | 13410371 | 2 | COLLARE | COLLIER | SCHELLE | COLLAR | ABRAZADERA |
| | 13832111 | 4 | DADO | ECROU | MUTTER | NUT | TUERCA |
| | 15186101 | 3 | VITE | VIS | SCHRAUBE | SCREW | TORNILLO |
| | 15186601 | 1 | VITE | VIS | SCHRAUBE | SCREW | TORNILLO |
| | 17659703 | 4 | VITE | VIS | SCHRAUBE | SCREW | TORNILLO |
| | 17670201 | 3 | VITE | VIS | SCHRAUBE | SCREW | TORNILLO |

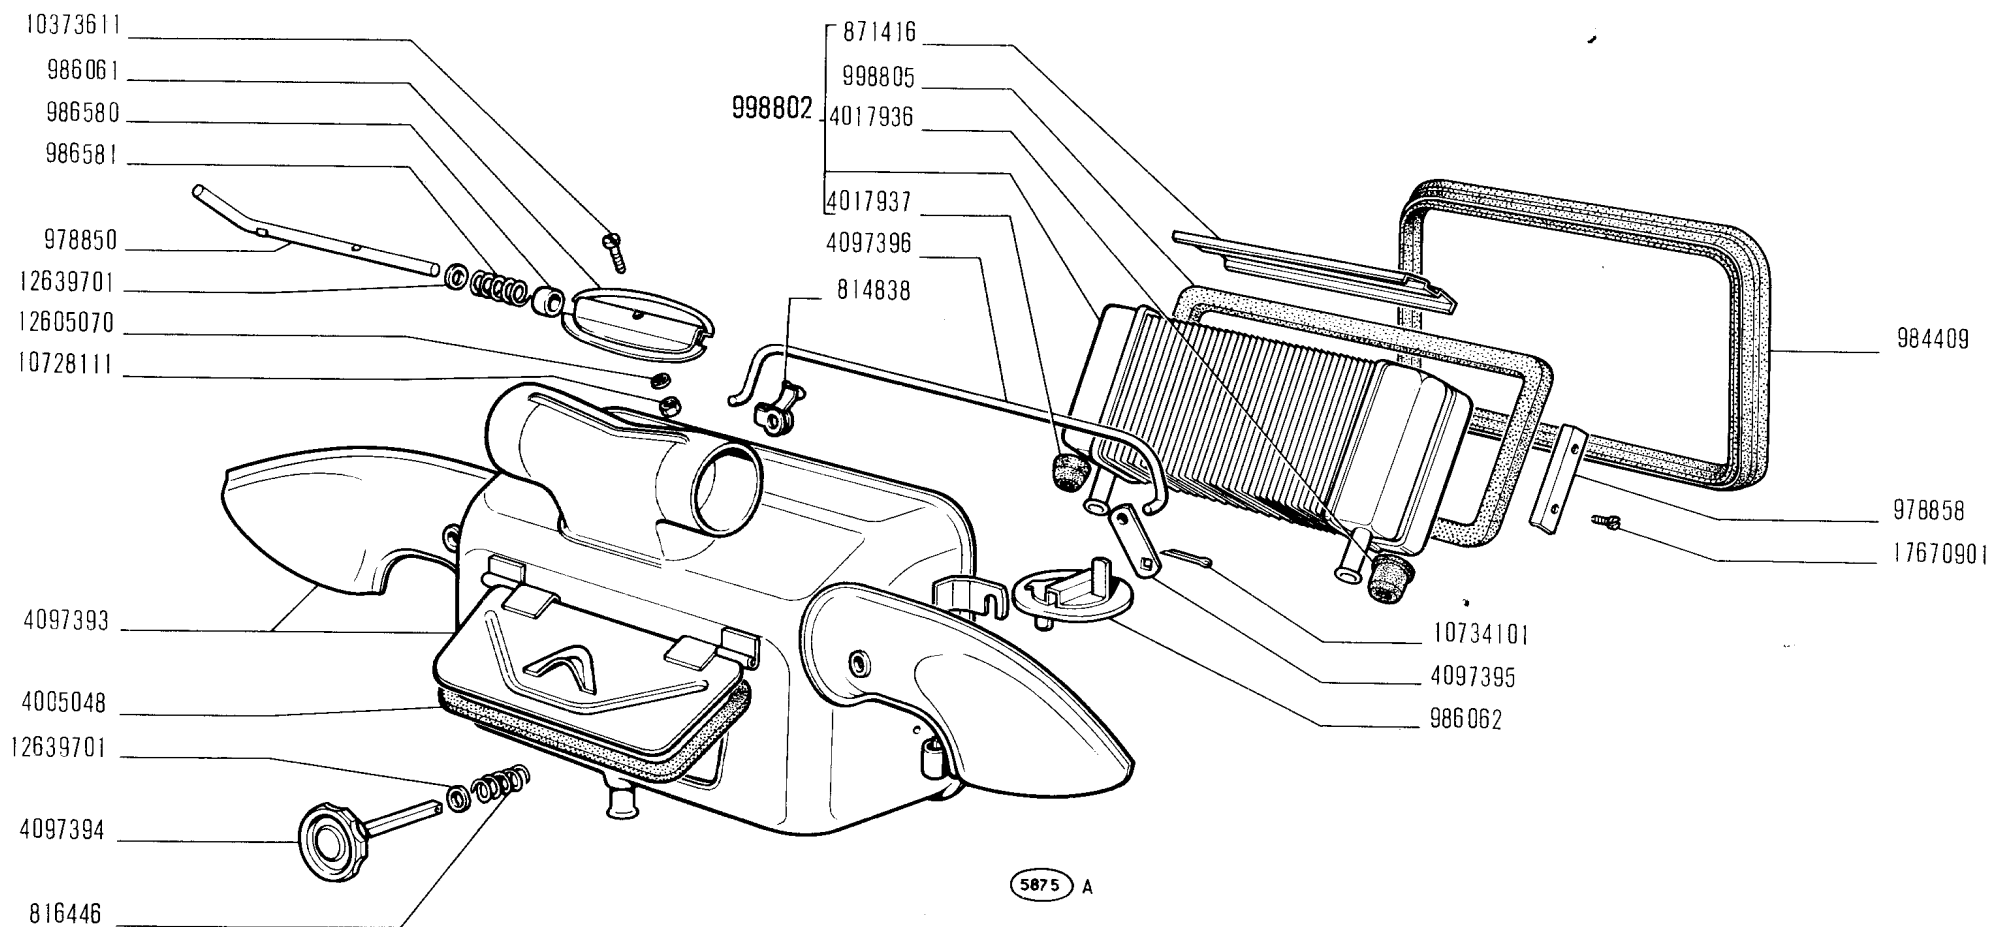

850 T

www.fiat850.co.uk

- Réchauffeur
- Heizgerät

RISCALDATORE 4097392

- Heater
- Calorifero

1

E1.02


XI-1970

FIAT 850T (1 ED)

E102

(11-1970)

| MODIF. | N.ORDINAZ. | Q. | DENOMINAZIONE | DESIGNATION | BENENNUNG | DESCRIPTION | DENOMINACIONES |
|--------|------------|-----|-----------------------|----------------|----------------|--------------|-------------------|
| ----- | ----- | --- | ----- | ----- | ----- | ----- | ----- |
| | 814838 | 2 | FERMAGLIO | AGRAFE | KLEMMSTUCK | CLIP | SUJETADOR |
| | 816446 | 2 | MOLLA FRIZIONE | RESSORT | FEDER | SPRING | RESORTE |
| | 871416 | 2 | CONVOGLIATORE ARIA | CONVOYEUR | LEITBLECH | CONVEYOR | CANALIZZADOR |
| | 978850 | 1 | PERNO | AXE | BOLZEN | PIN | EJE |
| | 978858 | 2 | SQUADRETTA | EQUERRE | HALTER | BRACKET | APOYO |
| | 984409 | 1 | GUARNIZIONE | JOINT | DICHTUNG | GASKET | JUNTA |
| | 986061 | 1 | FARFALLA | PAPILLON | DROSSELKLAPPE | THROTTLE | MARIPOSA |
| | 986062 | 2 | FARFALLA | PAPILLON | DROSSELKLAPPE | THROTTLE | MARIPOSA |
| | 986580 | 1 | DISTANZIALE | ENTRETOISE | ABSTANDSTUCK | SPACER | SEPARADOR |
| | 986581 | 1 | MOLLA | RESSORT | FEDER | SPRING | RESORTE |
| | 998802 | 1 | RADIATORE COMPL. | RADIATEUR | KUEHLER | RADIATOR | RADIADOR |
| | 998805 | 1 | PROFILATO GOMMA | CAOUTCHOUC | PROFILGUMMI | WEATHERSTRIP | GOMA |
| | 4005048 | 1 | GUARNIZIONE SPORTELLO | JOINT | DICHTUNG | GASKET | JUNTA |
| | 4017936 | 1 | GUARNIZIONE | JOINT | DICHTUNG | GASKET | JUNTA |
| | | | TUBO ENTRATA | | | | |
| | 4017937 | 1 | GUARNIZIONE | JOINT | DICHTUNG | GASKET | JUNTA |
| | | | TUBO USCITA | | | | |
| | 4097393 | 1 | SCATOLA | CARTER | GEHAUSE | CASE | CAJA |
| | 4097394 | 2 | POMELLO COMANDO | BOUTON | KNEBELGRIFF | KNOB | BOTON |
| | 4097395 | 2 | LEVA | LEVIER | HEBEL | LEVER | PALANCA |
| | 10373611 | 1 | VITE | VIS | SCHRAUBE | SCREW | TORNILLO |
| | 10728111 | 1 | DADO | ECROU | MUTTER | NUT | TUERCA |
| | 10734101 | 2 | COPIGLIA | GOUPILLE | SPLINT | PIN | PASADOR ABIERTO |
| | 12605070 | 1 | ROSETTA SICUREZZA | RONDELLE FREIN | SICHERUNGSRING | LOCKWASHER | ARANDELA DE FRENO |
| | 12639701 | 3 | ROSETTA PIANA | RONDELLE | SCHEIBE | WASHER | ARANDELA |
| | 17670901 | 4 | VITE | VIS | SCHRAUBE | SCREW | TORNILLO |

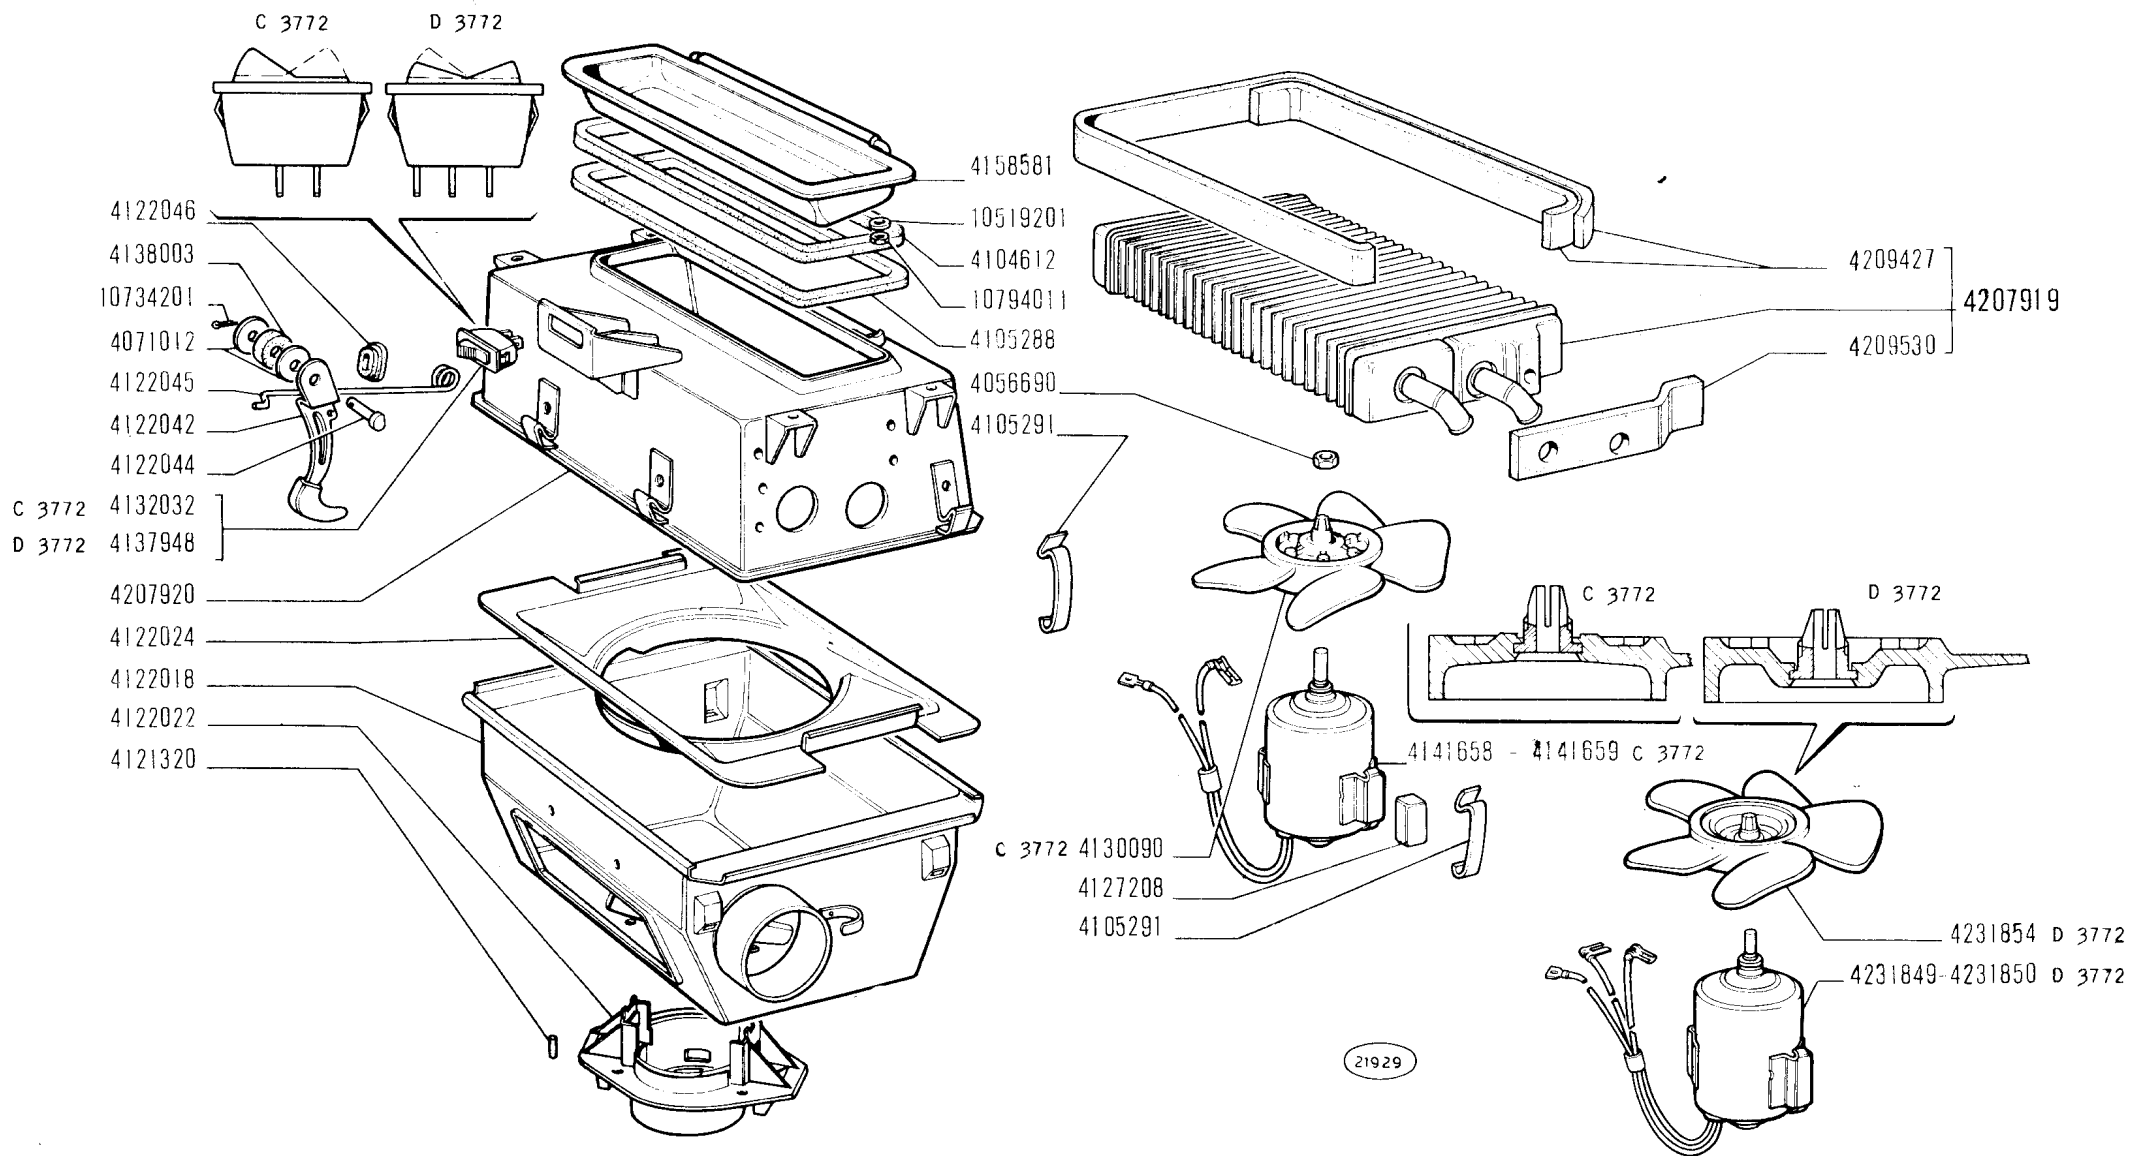

850 T

www.fiat850.co.uk

- Réchauffeur
- Heizgerät


RISCALDATORE 4207917 - 4234388

- Heater
- Calorifero

E1.02 / 1

XI-1970

| MODIF. | N.ORDINAZ. | Q. | DENOMINAZIONE | DESIGNATION | BENENNUNG | DESCRIPTION | DENOMINACIONES |
|--------|------------|----|-----------------------|----------------|----------------|--------------|-------------------|
| | 4056690 | 1 | DADO | ECROU | MUTTER | NUT | TUERCA |
| | 4071012 | 2 | ROSETTA PIANA | RONDELLE | SCHEIBE | WASHER | ARANDELA |
| | 4104612 | 1 | GUARNIZIONE | JOINT | DICHTUNG | GASKET | JUNTA |
| | 4105288 | 1 | GUARNIZIONE | JOINT | DICHTUNG | GASKET | JUNTA |
| | 4105291 | 6 | FERMAGLIO | AGRAFE | KLEMMSTUCK | CLIP | SUJETADOR |
| | 4121320 | 4 | RIBATTINO | RIVET | NIET | RIVET | REMACHE |
| | 4122018 | 1 | SCATOLA INF. | CARTER | GEHAUSE | CASE | CAJA |
| | 4122022 | 1 | SUPPORTO | SUPPORT | LAGER | SUPPORT | SOPORTE |
| | 4122024 | 1 | CONVOGLIATORE | CONVOYEUR | LEITBLECH | CONVEYOR | CANALIZADOR |
| | 4122042 | 1 | LEVA | LEVIER | HEBEL | LEVER | PALANCA |
| | 4122044 | 1 | PERNO | AXE | BOLZEN | PIN | PASADOR |
| | 4122045 | 1 | TIRANTE | TIRANT | SPANNBOLZEN | TIEROD | PERNO |
| | 4122046 | 1 | ANELLO GOMMA | BAGUE | RING | RING | GUARNICION |
| | 4127208 | 2 | TASSELLO ELASTICO | TAMPON | GUMMISTUCK | PAD | ALMOHADILLA |
| C 3772 | 4130090 | 1 | VENTILATORE | VENTILATEUR | LUEFTER | FAN | VENTILADOR |
| C 3772 | 4132032 | 1 | INTERRUTTORE | INTERRUPTEUR | SCHALTER | SWITCH | INTERRUPTOR |
| D 3772 | 4137948 | 1 | INTERRUTTORE | INTERRUPTEUR | SCHALTER | SWITCH | INTERRUPTOR |
| | 4138003 | 1 | TASSELLO ELASTICO | TAMPON | GUMMISTUCK | PAD | ALMOHADILLA |
| C 3772 | 4141658 | 1 | MOTORINO A 1 VELOCITA | MOTEUR | MOTOR | MOTOR | MOTOR |
| C 3772 | 4141659 | 1 | MOTORINO A 1 VELOCITA | MOTEUR | MOTOR | MOTOR | MOTOR |
| | 4158581 | 1 | SPORTELLLO | VOLET | DECKEL | LID | TAPA |
| | 4207919 | 1 | RADIATORE COMPL. | RADIATEUR | KUEHLER | RADIATOR | RADIADOR |
| | 4207920 | 1 | SCATOLA SUP. | CARTER | GEHAUSE | CASE | CAJA |
| | 4209427 | 1 | PROFILATO GOMMA | CAOUTCHOUC | PROFILGUMMI | WEATHERSTRIP | GOMA |
| | 4209530 | 1 | GUARNIZIONE | JOINT | DICHTUNG | GASKET | JUNTA |
| D 3772 | 4231849 | 1 | MOTORINO A 2 VELOCITA | MOTEUR | MOTOR | MOTOR | MOTOR |
| D 3772 | 4231850 | 1 | MOTORINO A 2 VELOCITA | MOTEUR | MOTOR | MOTOR | MOTOR |
| D 3772 | 4231854 | 1 | VENTILATORE | VENTILATEUR | LUEFTER | FAN | VENTILADOR |
| | 10519201 | 2 | ROSETTA PIANA | RONDELLE | SCHEIBE | WASHER | ARANDELA |
| | 10734201 | 1 | COPIGLIA | GOUPILLE | SPLINT | PIN | PASADOR ABIERTO |
| | 10794011 | 2 | DADO | ECROU | MUTTER | NUT | TUERCA |
| | 12605270 | 2 | ROSETTA SICUREZZA | RONDELLE FREIN | SICHERUNGSRING | LOCKWASHER | ARANDELA DE FRENO |
| | 12639501 | 2 | ROSETTA PIANA | RONDELLE | SCHEIBE | WASHER | ARANDELA |

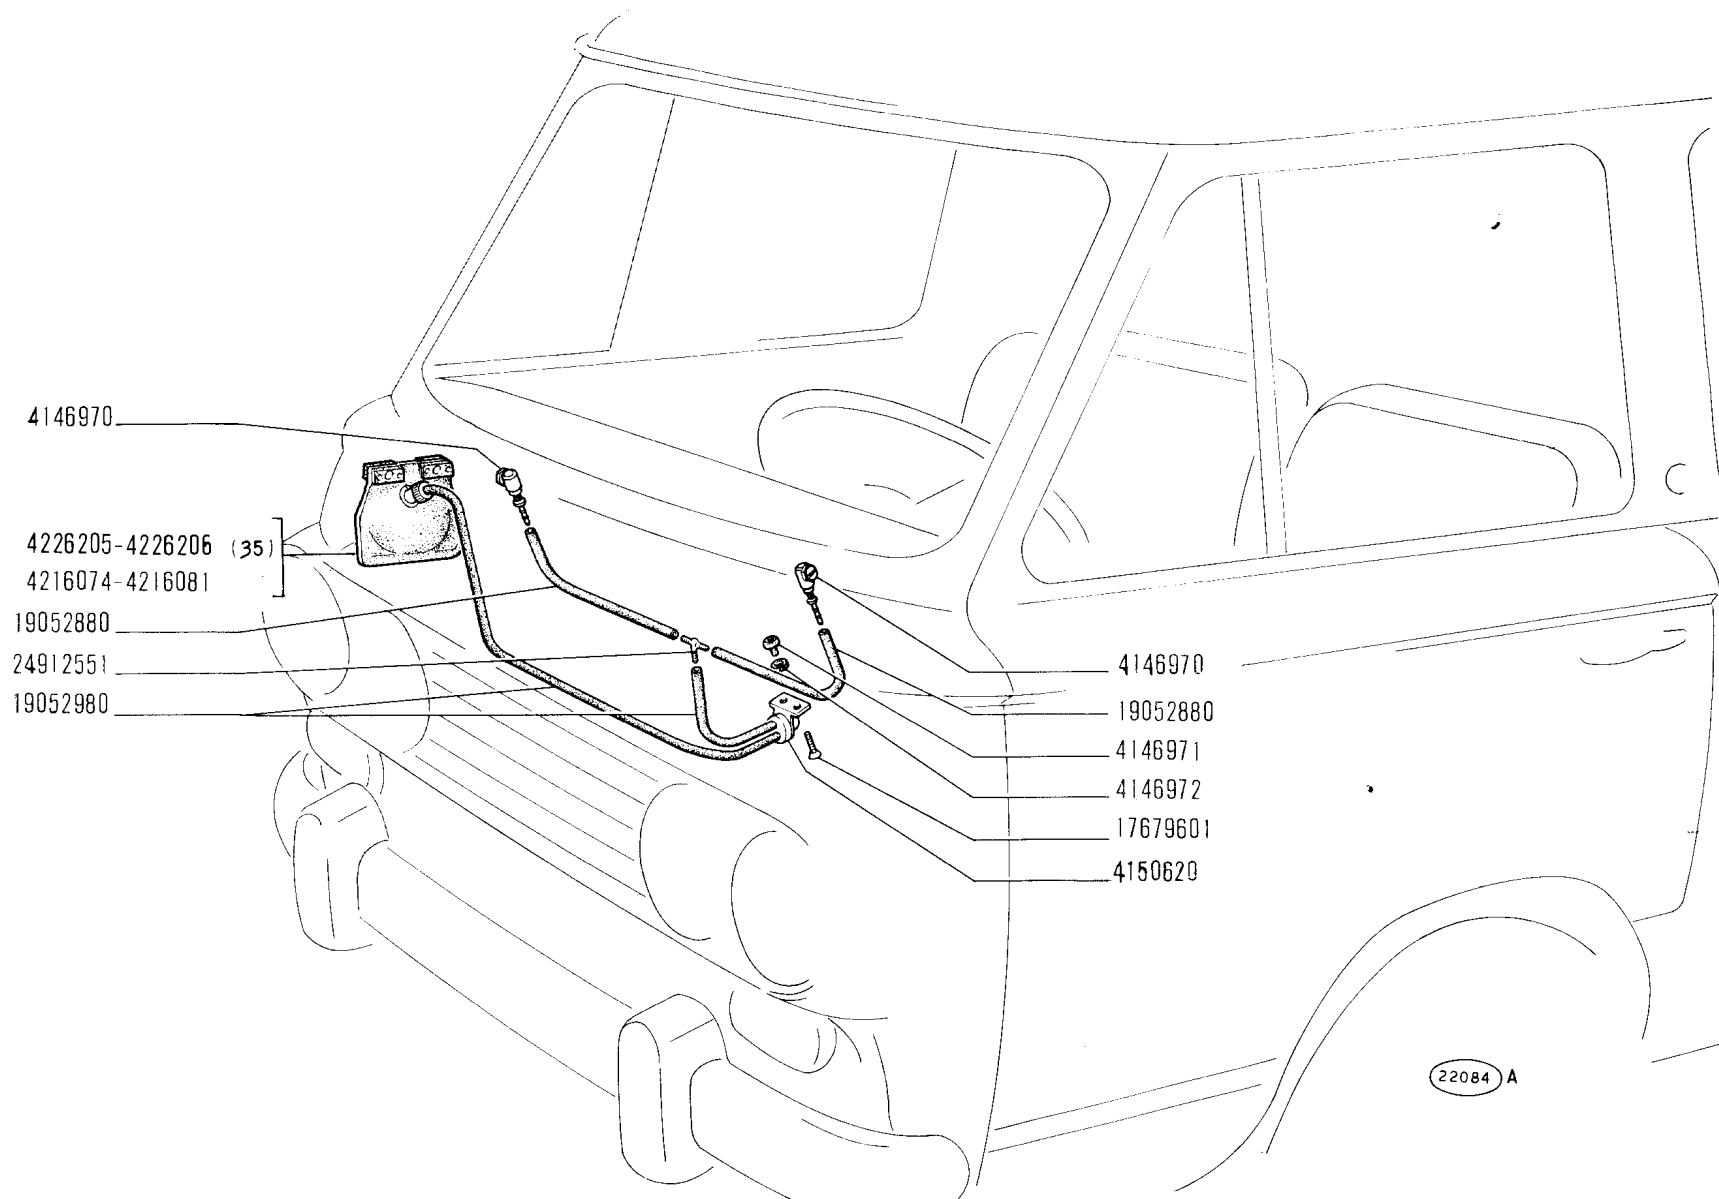

LAVACRISTALLO

- Lave-glace
- Scheibenwascher

- Windshield Washer
- Lava-parabrisas

E1.07

XI-1970

850 T


www.fiat850.co.uk

FIAT 850T (1 ED)

E107

(11-1970)


| MODIF. | N.ORDINAZ. Q. | DENOMINAZIONE | DESIGNATION | BENENNUNG | DESCRIPTION | DENOMINACIONES |
|--------|---------------|---------------|--------------------------------------|-----------|-------------|----------------|
| | | | | | | |
| | 4146970 | 2 | GETTO | GICLÉUR | JET | SURTIDOR |
| | 4146971 | 2 | TASSELLO | TAMPON | PAD | TACO |
| | 4146972 | 2 | ANELLO GOMMA | BAGUE | RING | GUARNICION |
| | 4150620 | 1 | POMPA COMANDO | POMPE | PUMP | BOMBA |
| | 4216074 | 1 | RECIPIENTE | RESERVOIR | RESERVOIR | DEPOSITO |
| | 4216081 | 1 | RECIPIENTE | RESERVOIR | RESERVOIR | DEPOSITO |
| | 4226205 | 1 | RECIPIENTE (35) | RESERVOIR | RESERVOIR | DEPOSITO |
| | 4226206 | 1 | SERBATOIO (35) | RESERVOIR | BOTTLE | DEPOSITO |
| | 17679601 | 2 | VITE | VIS | SCREW | TORNILLO |
| | 19052880 | M | TUBO FLESSIBILE SPRUZZATORI 2X3,8 | TUYAU | HOSE | MANGA |
| | 19052980 | M | TUBO FLESSIBILE RACCORDO 4X6 | TUYAU | HOSE | MANGA |
| | 24912551 | 1 | RACCORDO A 3 VIE | RACCORD | CONNECTION | RACOR |

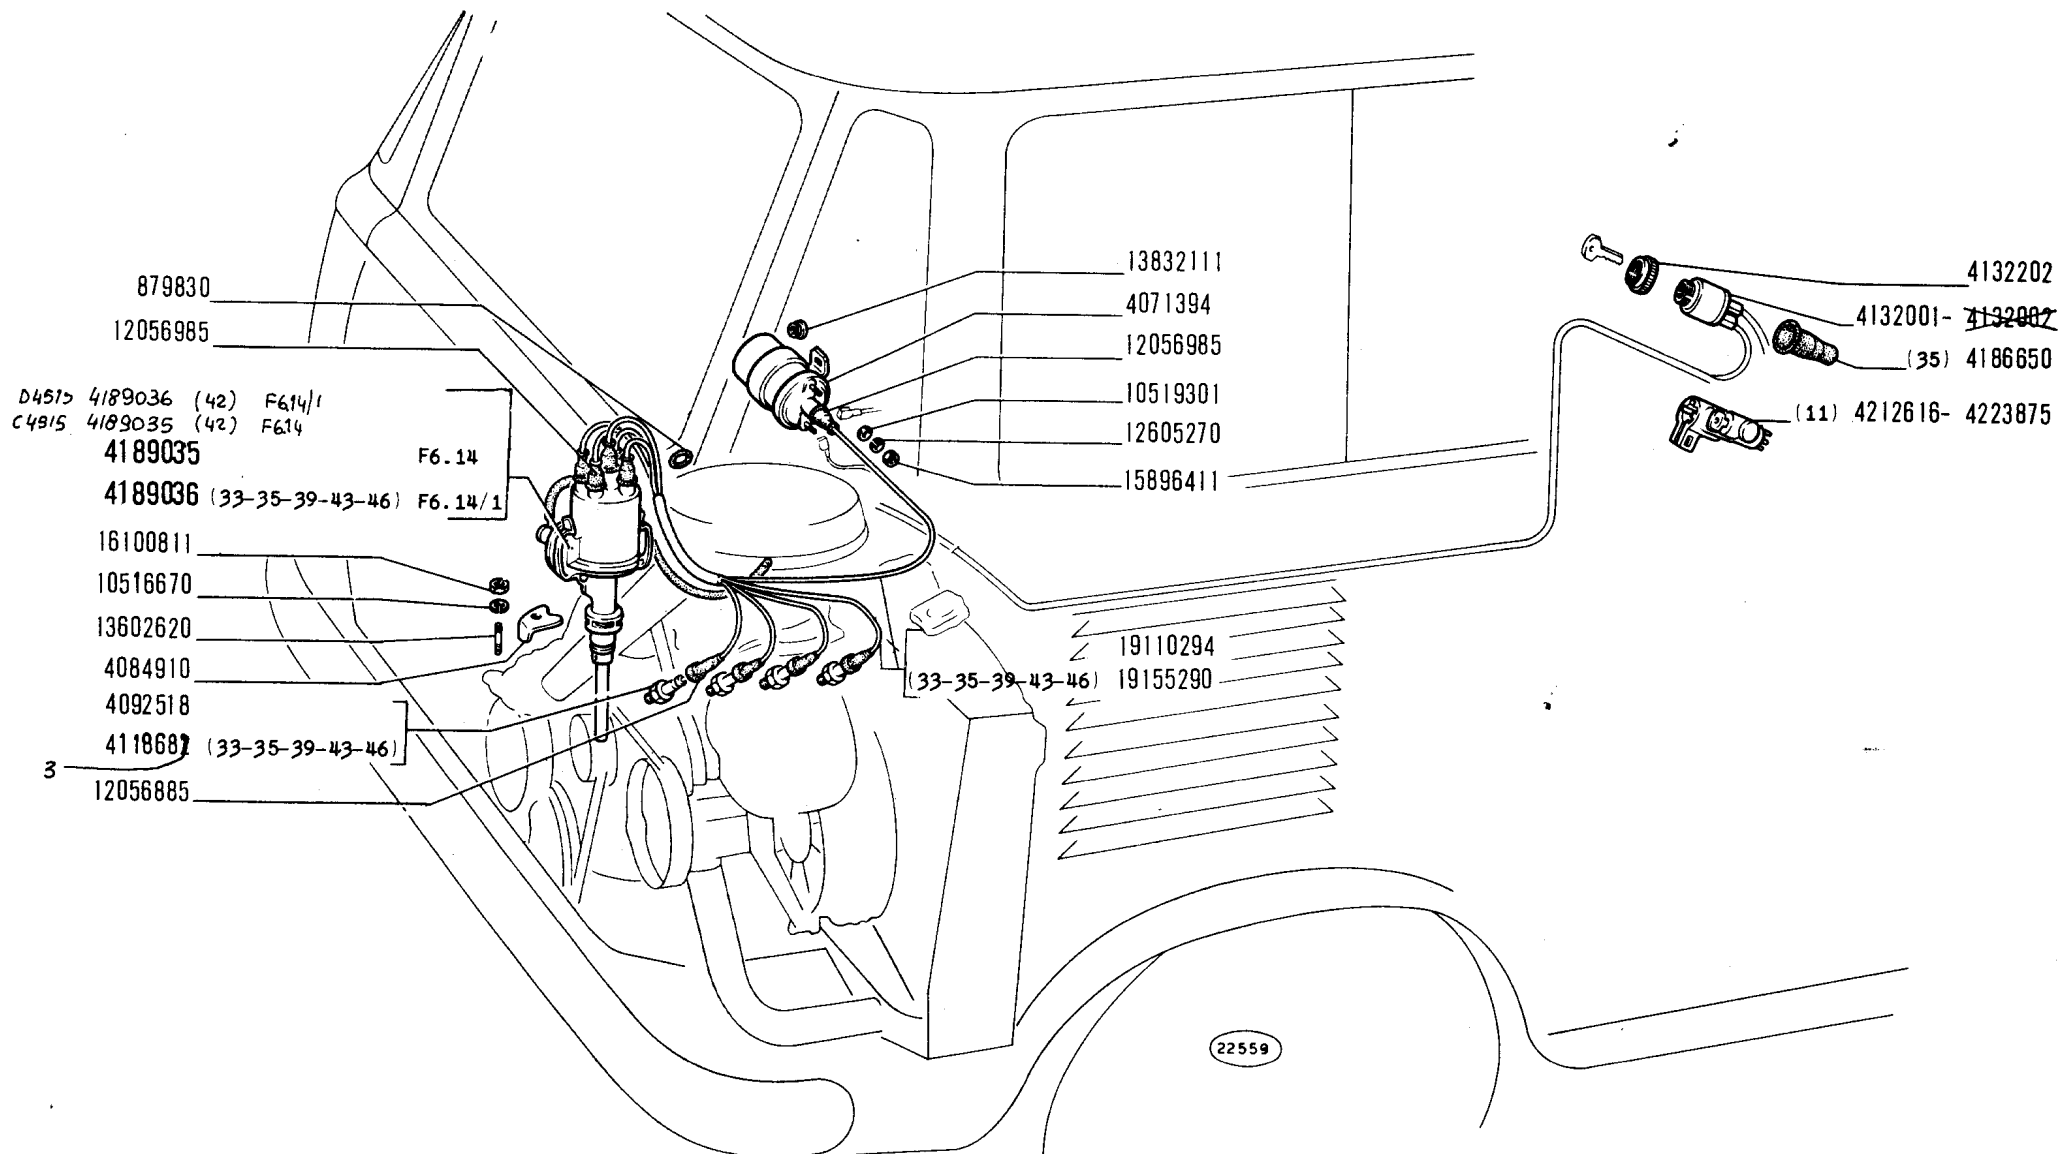

ACCENSIONE MOTORE

Allumage moteur
Motorzündung

Engine Ignition System
Encendido del motor

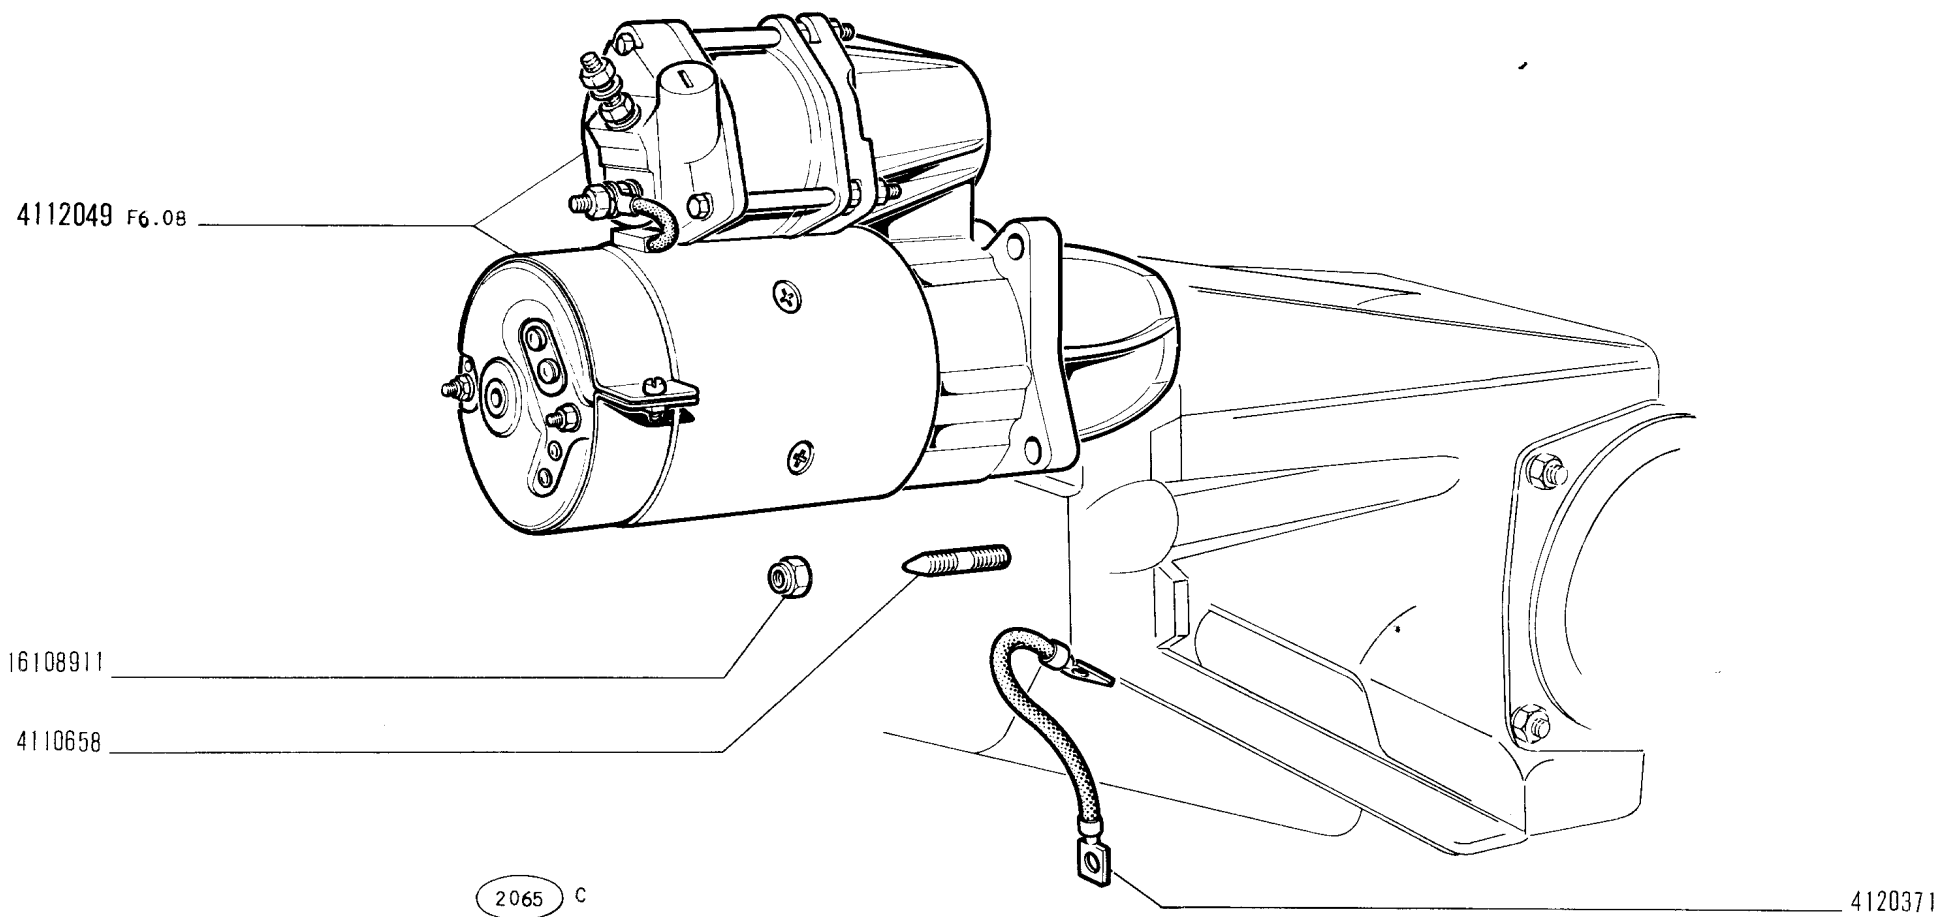

850 T

www.fiat850.co.uk

AVVIAMENTO MOTORE

- *Lancement du moteur*
- *Anlassen des Motors*

- *Engine Starting Equipment*
- *Arranque del motor*

F2.01


XI-1970

FIAT 850T (1 ED)

F201

(11-1970)

| MODIF. | N.ORDINAZ. | Q. | DENOMINAZIONE | DESIGNATION | BENENNUNG | DESCRIPTION | DENOMINACIONES |
|--------|------------|----|-------------------------------|--------------|---------------|---------------|-------------------|
| | 4110658 | 3 | PRIGIONIERO | GOUJON | STIFTSCHRAUBE | STUD | ESPARRAGO |
| | 4112049 | 1 | MOTORINO AVVIAMENTO COMPL. | DEMARREUR | ANLASSER | STARTER MOTOR | MOTOR DE ARRANQUE |
| | 4120371 | 1 | CAVO MASSA MOTORE | FIL DE MASSE | MASSEKABEL | GROUND CABLE | CABLE DE MASA |
| | 16108911 | 3 | DADU | ECROU | MUTTER | NUT | TUERCA |

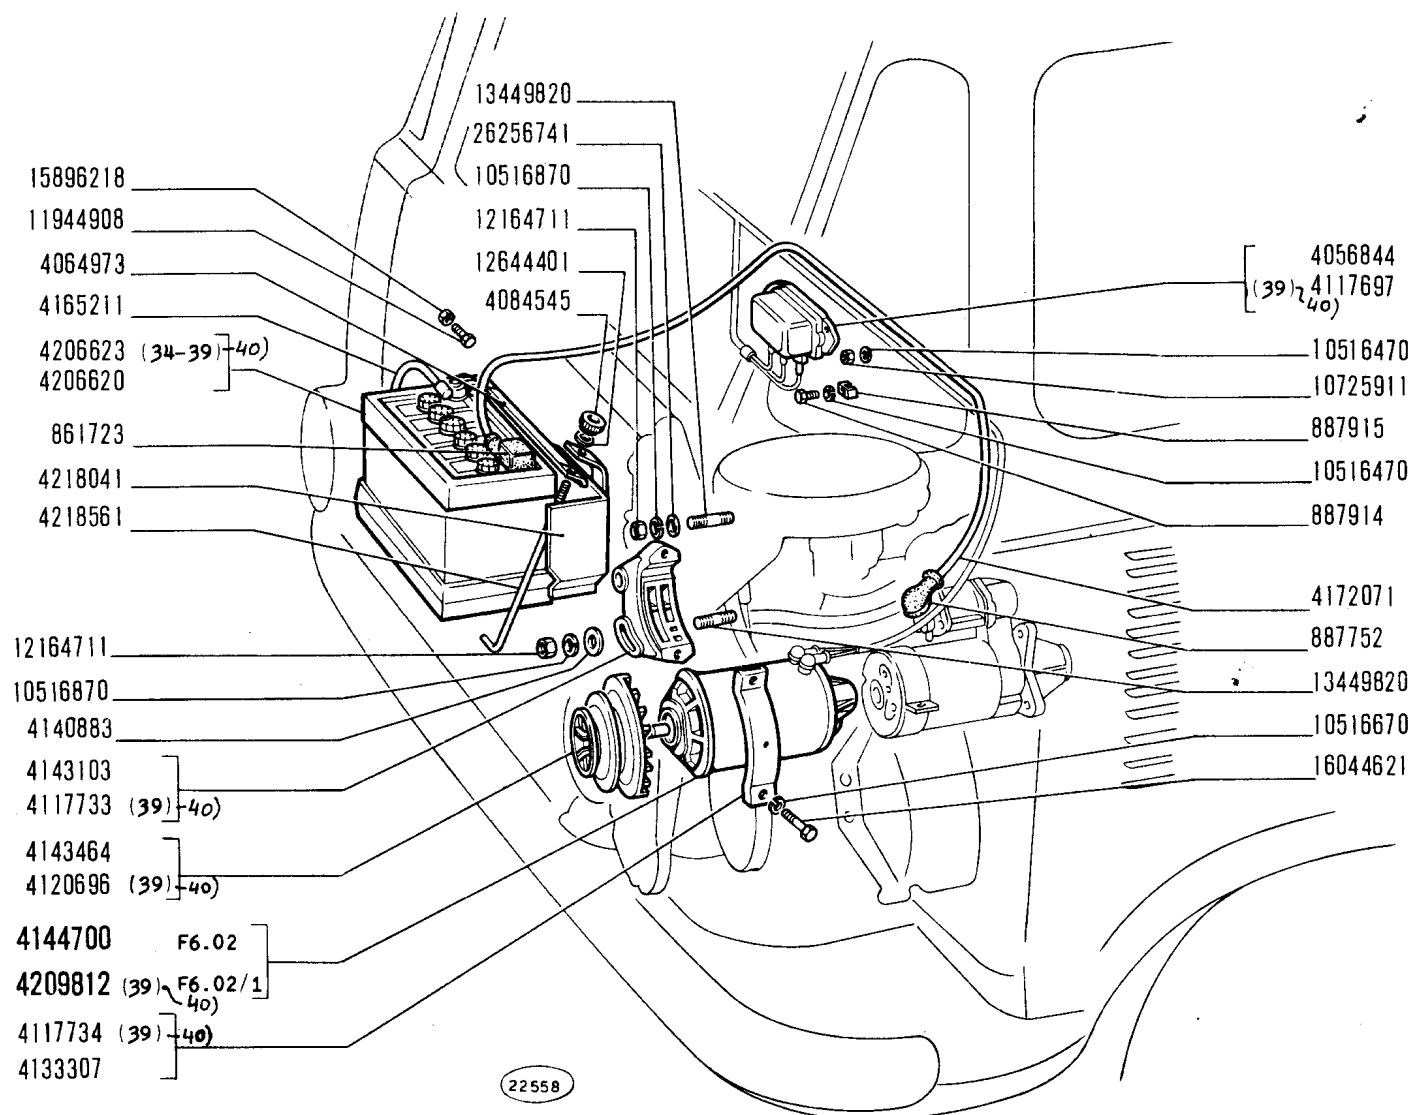

GENERAZIONE DI CORRENTE

Génératrice
Stromerzeugung


Current Generating System
Generador de corriente

850 T

www.fiat850.co.uk

F3.01

XL 1070
15-06-72

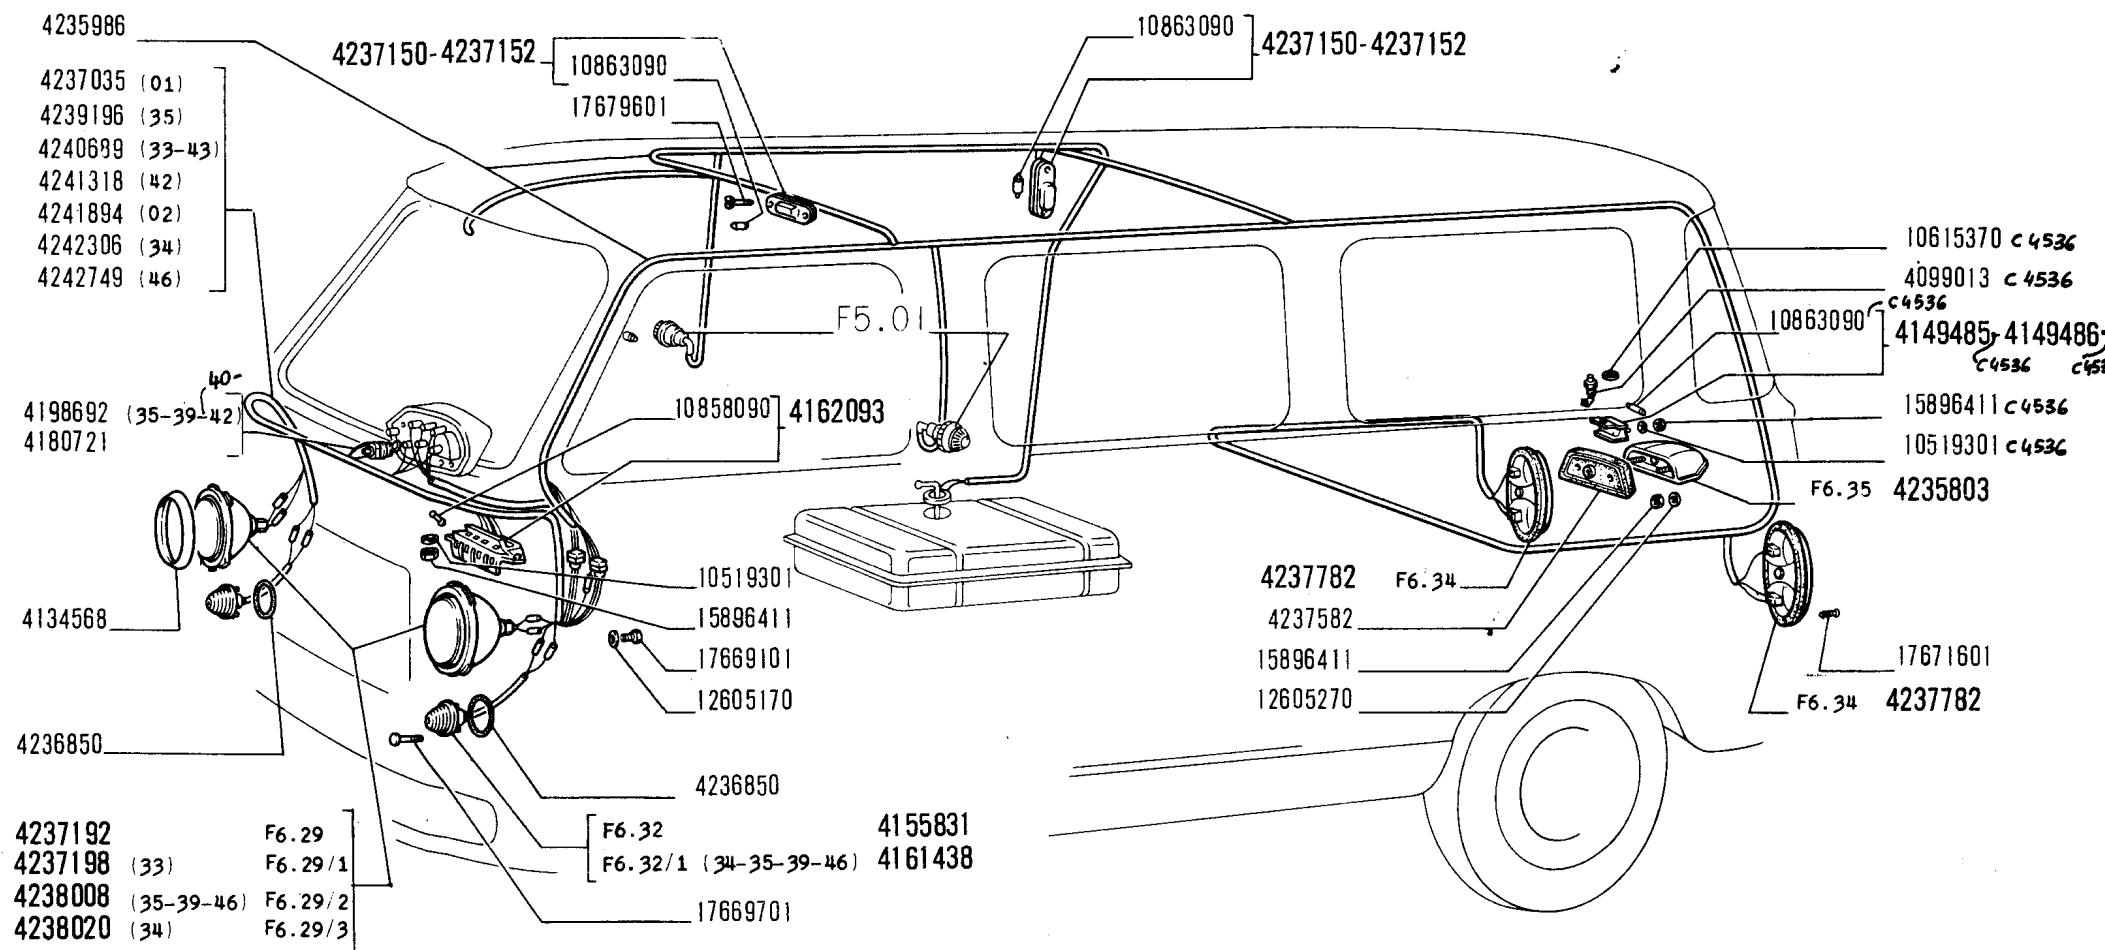

ILLUMINAZIONE ESTERNA ED INTERNA

Eclairage extérieur et intérieur
Aussen- und Innenbeleuchtung

Outer and Inner Lighting
Alumbrado exterior e interior

F4.01

XL 1970
15-06-72

850 T


www.fiat850.co.uk

FIAT 850T (1 ED)

F401

(11-1970)

| MODIF. | N.ORDINAZ. Q. | DENOMINAZIONE | DESIGNATION | BENENNUNG | DESCRIPTION | DENOMINACIONES |
|--------|---------------|-------------------|----------------|----------------|-------------|-------------------|
| ----- | ----- | ----- | ----- | ----- | ----- | ----- |
| | 10863090 3 | LAMPADA | LAMPE | LAMPE | BULB | BOMBILLA |
| | 12605170 8 | ROSETTA SICUREZZA | RONDELLE FREIN | SICHERUNGSRING | LOCKWASHER | ARANDELA DE FRENO |
| | 12605270 2 | ROSETTA SICUREZZA | RONDELLE FREIN | SICHERUNGSRING | LOCKWASHER | ARANDELA DE FRENO |
| | 14148190 2 | LAMPADA | LAMPE | LAMPE | BULB | BOMBILLA |
| | 15896411 5 | DADO | ECROU | MUTTER | NUT | TUERCA |
| | 17669101 8 | VITE | VIS | SCHRAUBE | SCREW | TORNILLO |
| | 17669701 4 | VITE | VIS | SCHRAUBE | SCREW | TORNILLO |
| | 17671601 4 | VITE | VIS | SCHRAUBE | SCREW | TORNILLO |
| | 17679601 2 | VITE | VIS | SCHRAUBE | SCREW | TORNILLO |

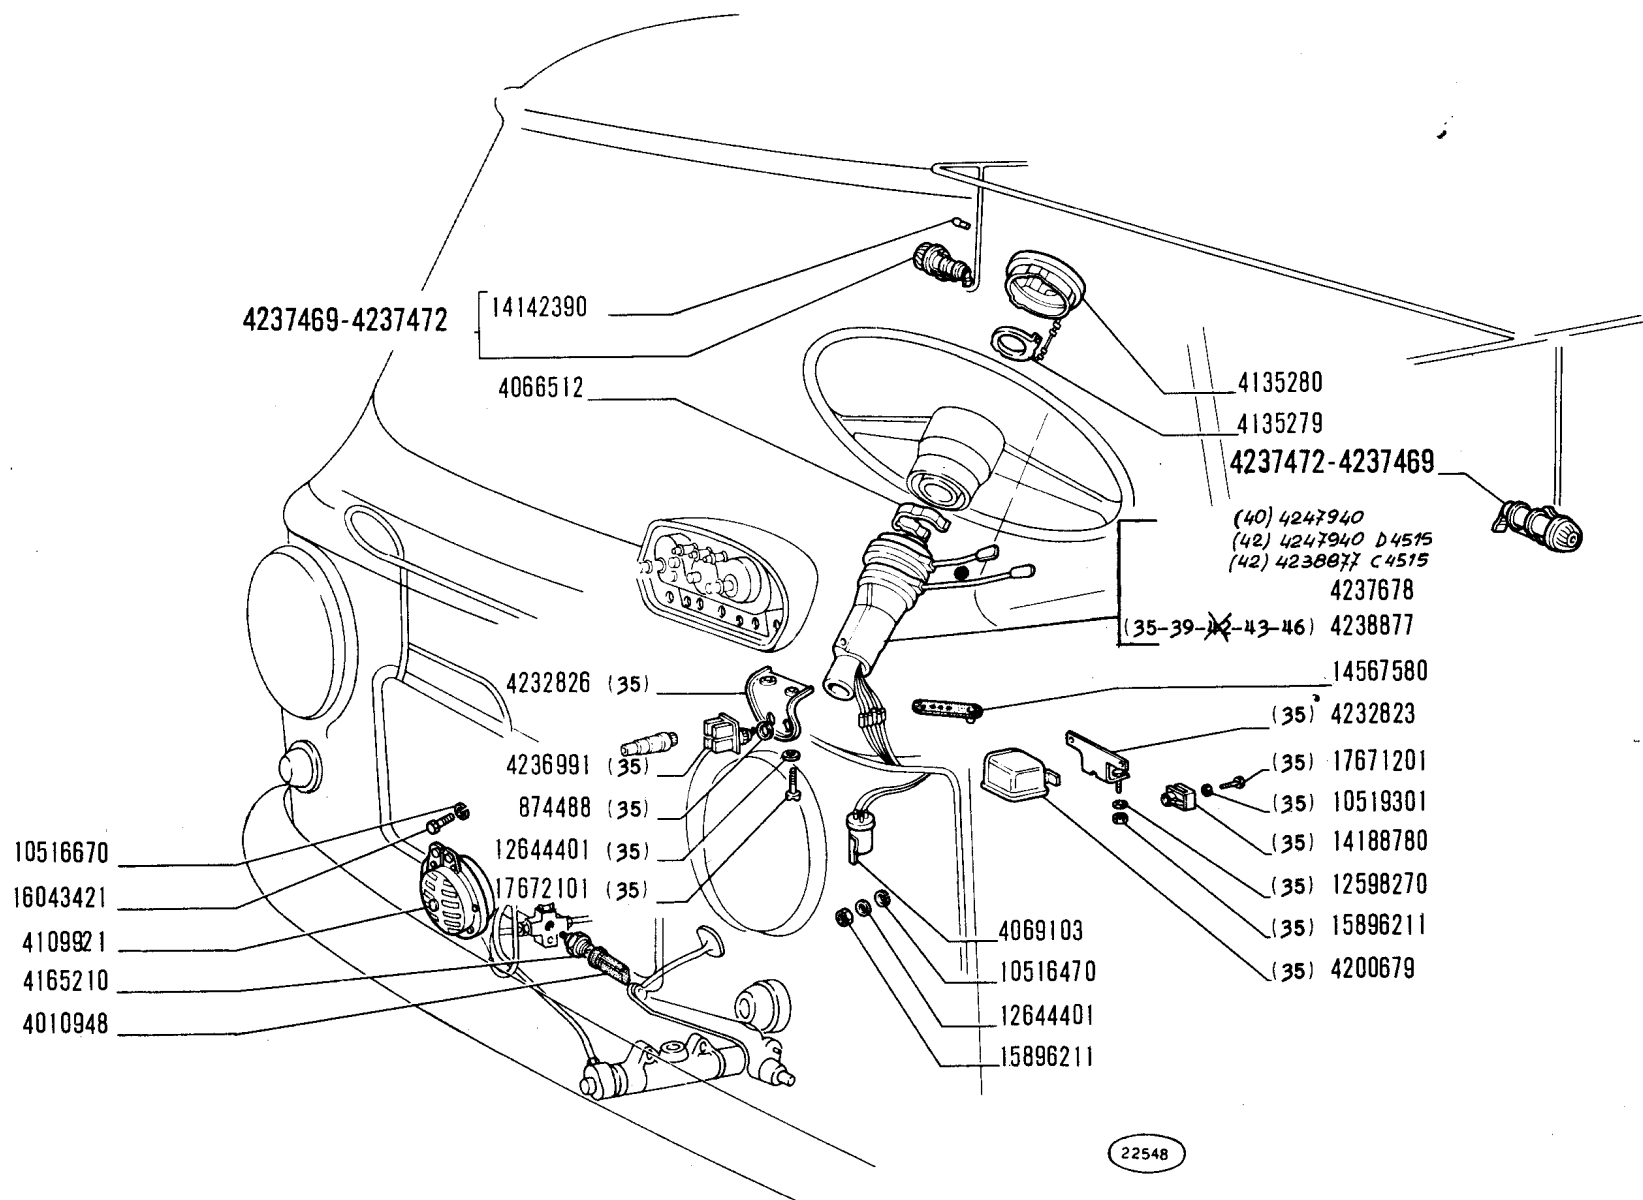

22548

SEGNALAZIONE DI AVVISO E DI MANOVRA

Dispositifs de signalisation
Signalisierovruchtung


Signalling Devices
Aparatos de señalización

850 T

www.fiat850.co.uk

F5.01

XI-1070
15-06-72

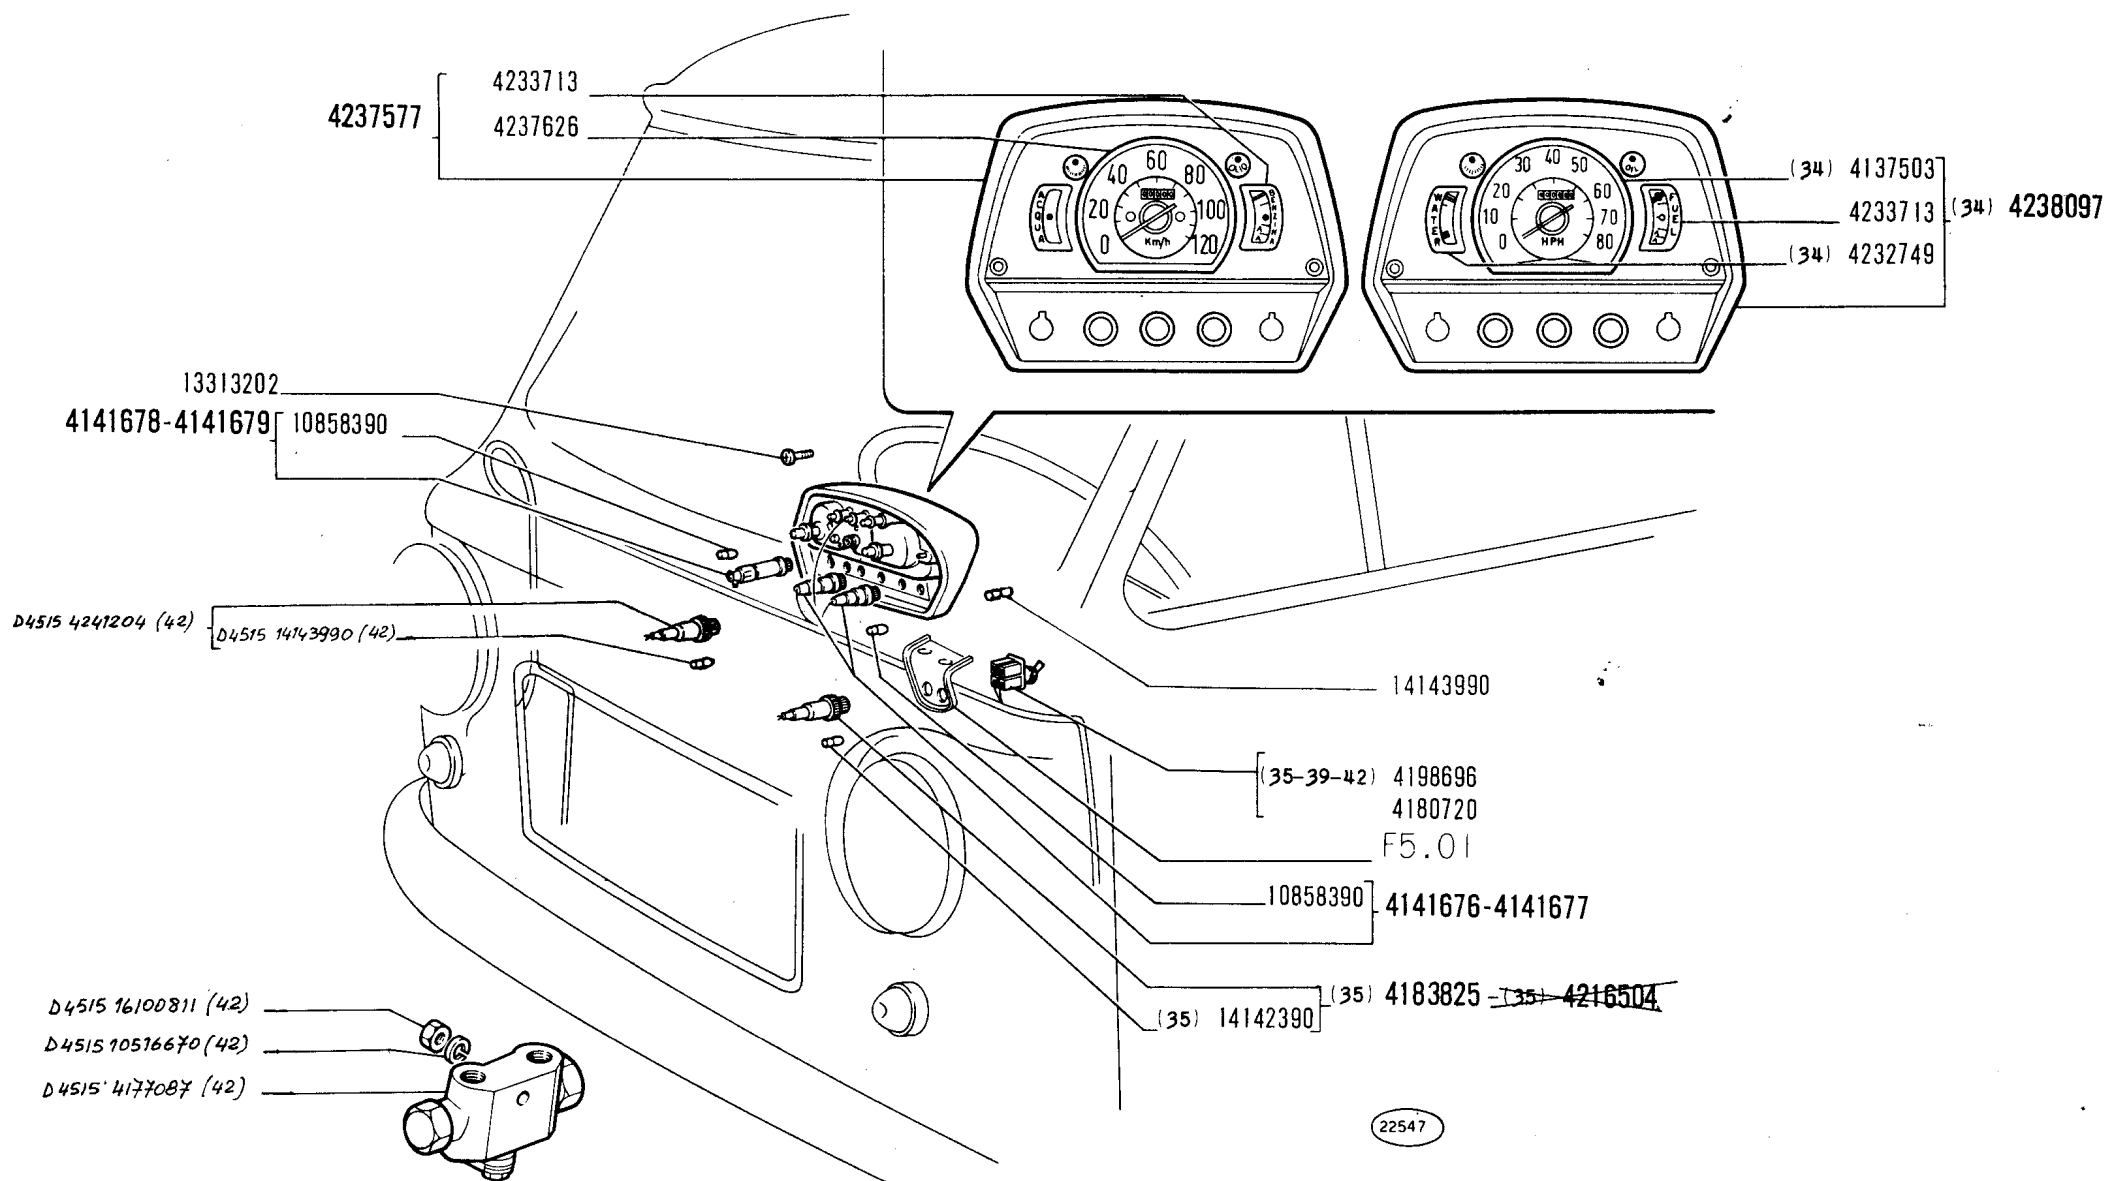

SEGNALAZIONI DI FUNZIONAMENTO

Témoins de fonctionnement
Anzeigevorrichtungen

Operation Indicators
Testigos de funcionamiento

F5.03

~~XL 1970~~
15-06-72

850 T

www.fiat850.co.uk

4155663-4180655
 C H H H 4070849-4078088 (01)
 C H H H 4078087-4078089 (02)
 D H H H 4230301-4230303 (01)
 D H H H 4230302-4230304 (02)

C H H H 4100505 (01) F6.65/1
 C H H H 4100503 (02) F6.65
 C H H H 4134176 (39) F6.65/2
 D H H H 4246823 (01) F6.65/3
 D H H H 4248953 (02) F6.65/4
 D H H H 4249783 (39) F6.65/5
 4249783 (40) F6.65/5

14052842 C H H H
 16110780 D H H H

16102042 C 4444
 4160679 C 4444

874488

4180725
 (35-39-42) 4183030
 40-

4151646 D H H H
 4151645 D H H H

22470

ACCESSORI VARI

Accessoires divers
 Verschiedenes Zubehör


Miscellaneous Accessories
 Accesorios varios

F5.05

XL-1970
 15-06-72

850 T

www.fiat850.co.uk

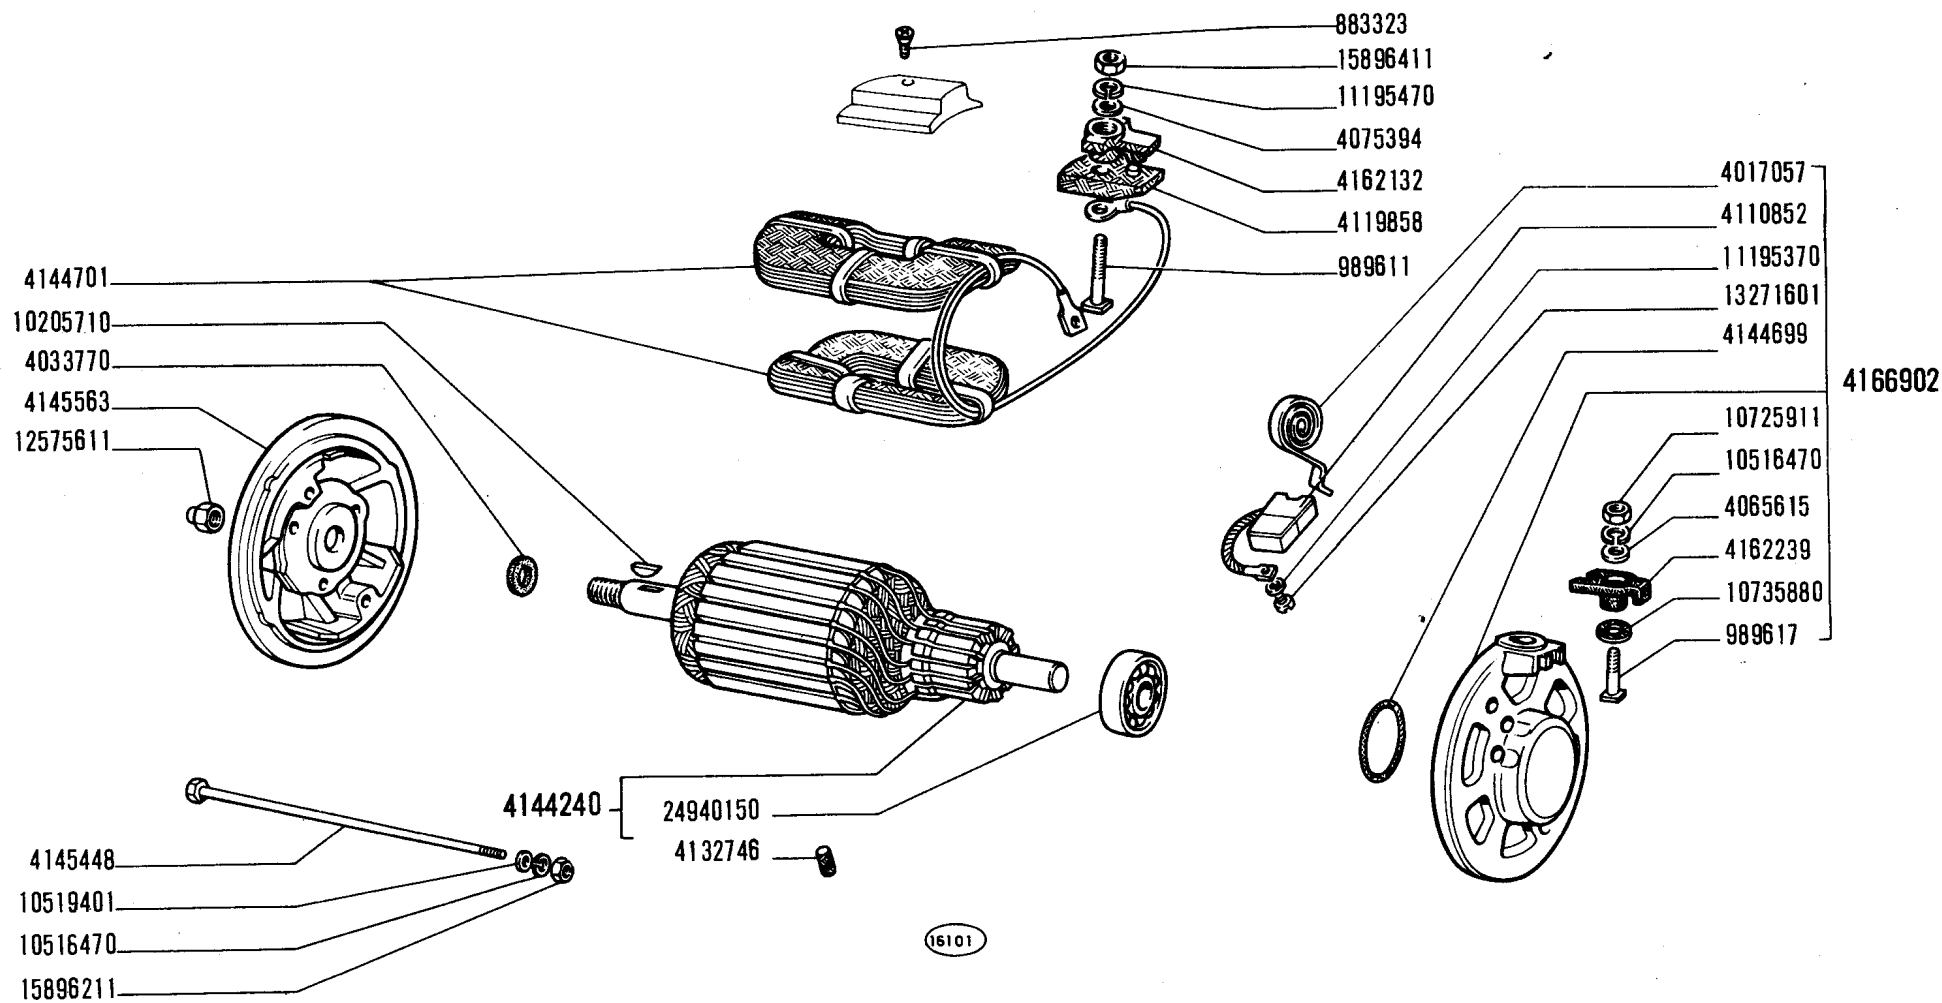

DINAMO 4144700

F6.02

XI-1970

850 T

www.fiat850.co.uk

- *Dynamo*
- *Lichtmaschine*


- *Generator*
- *Dinamo*

FIAT 850T (1 ED)

F602

(11-1970)

| MODIF. | N.ORDINAZ. | Q. | DENOMINAZIONE | DESIGNATION | BENENNUNG | DESCRIPTION | DENOMINACIONES |
|--------|------------|----|-------------------|-------------------|----------------|-------------|-------------------|
| | 883323 | 2 | VITE | VIS | SCHRAUBE | SCREW | TORNILLO |
| | 989611 | 1 | VITE | VIS | SCHRAUBE | SCREW | TORNILLO |
| | 989611 | 1 | VITE | VIS | SCHRAUBE | SCREW | TORNILLO |
| | 4017057 | 2 | MOLLA | RESSORT | FEDER | SPRING | RESORTE |
| | 4033770 | 1 | ANELLO TENUTA | JOINT | DICHTRING | SEAL | JUNTA |
| | 4065615 | 1 | ROSETTA PIANA | RONDELLE | SCHEIBE | WASHER | ARANDELA |
| | 4075394 | 1 | ROSETTA PIANA | RONDELLE | SCHEIBE | WASHER | ARANDELA |
| | 4110852 | 2 | SPAZZOLA | BALAI | KOULENBUESTE | BRUSH | ESCOBILLA |
| | 4119858 | 1 | ISOLANTE | ISOLANT | ISOLIERUNG | INSULATOR | AISLADOR |
| | 4132746 | 1 | GRAND | ERGUT | PASSTIFT | DOWEL | PITON |
| | 4144240 | 1 | INDOTTO COMPL. | INDUIT | ANKER | ARMATURE | INDUCIDO |
| | 4144699 | 1 | ANELLO TENUTA | JOINT | DICHTRING | SEAL | JUNTA |
| | 4144701 | 1 | AVVOLGIMENTO | ENROULEMENT | WICKLUNG | WINDING | BOBINA |
| | 4145448 | 2 | TIRANTE | TIRANT | SPANNBOLZEN | TIEROD | PERNO |
| | 4145563 | 1 | SUPPORTO | SUPPORT | LAGER | SUPPORT | SOPORTE |
| | 4162132 | 1 | ISOLANTE | ISOLANT | ISOLIERUNG | INSULATOR | AISLADOR |
| | 4162239 | 1 | ISOLANTE | ISOLANT | ISOLIERUNG | INSULATOR | AISLADOR |
| | 4166902 | 1 | SUPPORTO COMPL. | SUPPORT | LAGER | SUPPORT | SOPORTE |
| | 10205710 | 1 | LINGUETTA | LINGUET | SCHEIBENFEDER | KEY | CHAVETA |
| | 10516470 | 4 | ROSETTA SICUREZZA | RONDELLE FREIN | SICHERUNGSRING | LOCKWASHER | ARANDELA DE FRENO |
| | 10519401 | 2 | ROSETTA PIANA | RONDELLE | SCHEIBE | WASHER | ARANDELA |
| | 10725911 | 2 | DADO | ECROU | MUTTER | NUT | TUERCA |
| | 10735880 | 1 | ROSETTA ISOLANTE | RONDELLE ISOLANTE | ISOLIERSCHEIBE | INSULATOR | ARANDELA AISLANTE |
| | 11195370 | 2 | ROSETTA SICUREZZA | RONDELLE FREIN | SICHERUNGSRING | LOCKWASHER | ARANDELA DE FRENO |
| | 11195470 | 2 | ROSETTA SICUREZZA | RONDELLE FREIN | SICHERUNGSRING | LOCKWASHER | ARANDELA DE FRENO |
| | 12575611 | 1 | DADO | ECROU | MUTTER | NUT | TUERCA |
| | 13271601 | 2 | VITE | VIS | SCHRAUBE | SCREW | TORNILLO |
| | 15896211 | 2 | DADO | ECROU | MUTTER | NUT | TUERCA |
| | 15896411 | 2 | DADO | ECROU | MUTTER | NUT | TUERCA |
| | 24940150 | 1 | CUSCINETTO | ROULEMENT | LAGER | BEARING | RODAMIENTO |

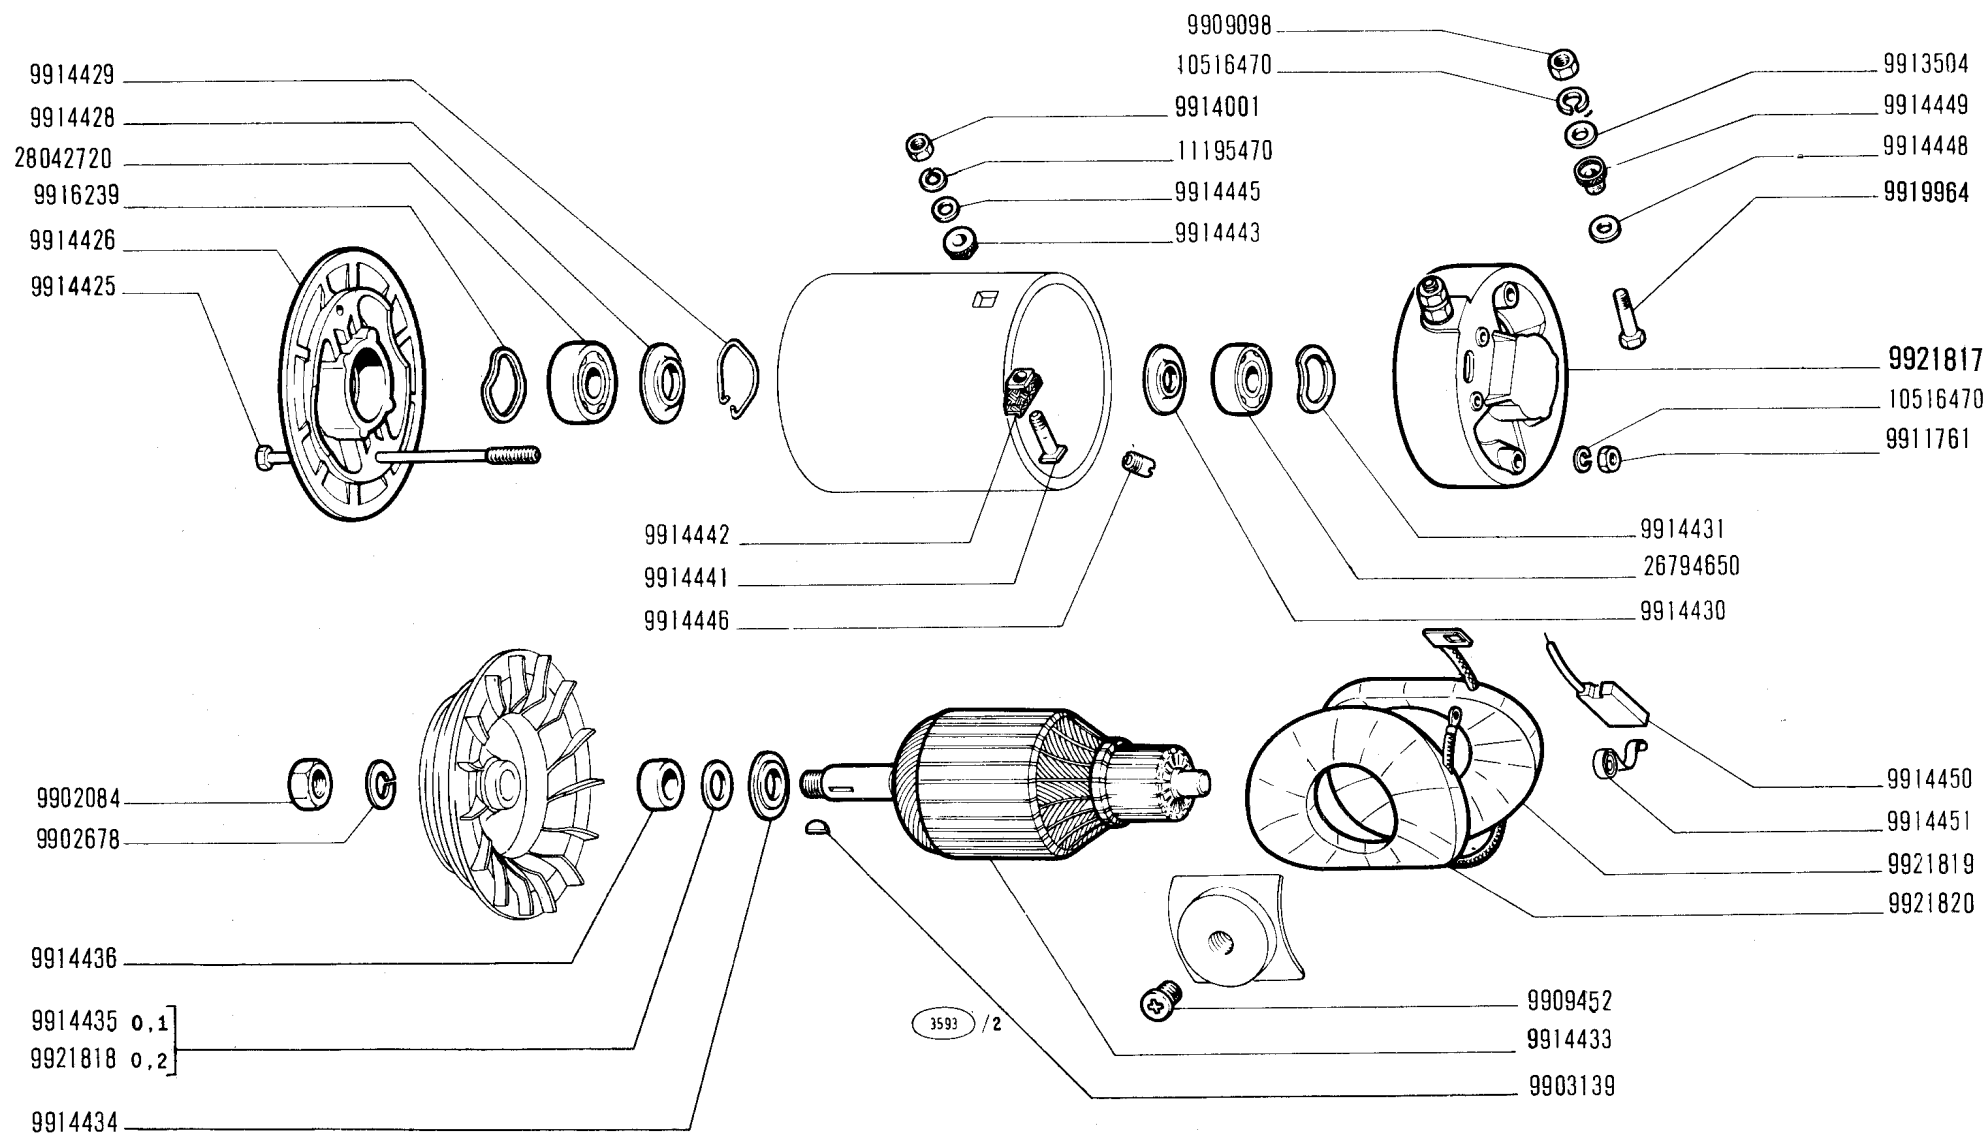

850 T

www.fiat850.co.uk

- Dynamo
- Lichtmaschine


DINAMO 4209812 (Marelli)

- Generator
- Dīnamo

F6.02/1

XI-1970

| MODIF. | N.ORDINAZ. | Q. | DENOMINAZIONE | DESIGNATION | BENENNUNG | DESCRIPTION | DENOMINACIONES |
|--------|------------|----|----------------------|-------------------|----------------|-------------|-------------------|
| | 9902084 | 1 | DADU | ECROU | MUTTER | NUT | TUERCA |
| | 9902678 | 1 | ROSETTA SICUREZZA | RONDELLE FREIN | SICHERUNGSRING | LOCKWASHER | ARANDELA DE FRENO |
| | 9903139 | 1 | LINGUETTA | LINGUET | SCHEIBENFEDER | KEY | CHAVETA |
| | 9909098 | 2 | DADU | ECROU | MUTTER | NUT | TUERCA |
| | 9909452 | 2 | VITE | VIS | SCHRAUBE | SCREW | TORNILLO |
| | 9911761 | 2 | DADU | ECROU | MUTTER | NUT | TUERCA |
| | 9913504 | 1 | ROSETTA PIANA | RONDELLE | SCHEIBE | WASHER | ARANDELA |
| | 9914001 | 2 | DADU | ECROU | MUTTER | NUT | TUERCA |
| | 9914425 | 2 | TIRANTE | TIRANT | SPANNBOLZEN | TIEROD | PERNO |
| | 9914426 | 1 | SUPPORTO | SUPPORT | LAGER | SUPPORT | SOPORTE |
| | 9914428 | 1 | ROSETTA TENUTA | JOINT | DICHTRING | GASKET | JUNTA |
| | 9914429 | 1 | ANELLO RITEGNO | ARRETOIR | HALTERING | RETAINER | RETENEDOR |
| | 9914430 | 1 | ROSETTA TENUTA | JOINT | DICHTRING | GASKET | JUNTA |
| | 9914431 | 1 | ROSETTA SICUREZZA | RONDELLE FREIN | SICHERUNGSRING | LOCKWASHER | ARANDELA DE FRENO |
| | 9914433 | 1 | INDOTTO | INDUIT | ANKER | ARMATURE | INDUCIDO |
| | 9914434 | 1 | ROSETTA TENUTA | JOINT | DICHTRING | GASKET | JUNTA |
| | 9914435 | | ROSETTA PIANA SP.0,1 | RONDELLE | SCHEIBE | WASHER | ARANDELA |
| | 9914436 | 1 | DISTANZIALE | ENTRETOISE | ABSTANDSTUECK | SPACER | SEPARADOR |
| | 9914441 | 1 | VITE | VIS | SCHRAUBE | SCREW | TORNILLO |
| | 9914442 | 1 | ISOLANTE INT. | ISOLANT | ISOLIERUNG | INSULATOR | AISLADOR |
| | 9914443 | 1 | ISOLANTE EST. | ISOLANT | ISOLIERUNG | INSULATOR | AISLADOR |
| | 9914445 | 1 | ROSETTA PIANA | RONDELLE | SCHEIBE | WASHER | ARANDELA |
| | 9914446 | 1 | GRANO | ERGOT | PASSTIFT | DOWEL | PITON |
| | 9914448 | 1 | ROSETTA ISOLANTE | RONDELLE ISOLANTE | ISOLIERSCHEIBE | INSULATOR | ARANDELA AISLANTE |
| | 9914449 | 1 | ISOLANTE | ISOLANT | ISOLIERUNG | INSULATOR | AISLADOR |
| | 9914450 | 2 | SPAZZOLA | BALAI | KOHLNBUERSTE | BRUSH | ESCOBILLA |
| | 9914451 | 2 | MOLLA | RESSORT | FEDER | SPRING | RESORTE |
| | 9916239 | 1 | ROSETTA SICUREZZA | RONDELLE FREIN | SICHERUNGSRING | LOCKWASHER | ARANDELA DE FRENO |
| | 9919964 | 1 | VITE | VIS | SCHRAUBE | SCREW | TORNILLO |
| | 9921817 | 1 | SUPPORTO COMPL. | SUPPORT | LAGER | SUPPORT | SOPORTE |
| | 9921818 | | ROSETTA PIANA SP.0,2 | RONDELLE | SCHEIBE | WASHER | ARANDELA |
| | 9921819 | 1 | AVVOLGIMENTO | ENROULEMENT | WICKLUNG | WINDING | BOBINA |
| | 9921820 | 1 | AVVOLGIMENTO | ENROULEMENT | WICKLUNG | WINDING | BOBINA |
| | 10516470 | 4 | ROSETTA SICUREZZA | RONDELLE FREIN | SICHERUNGSRING | LOCKWASHER | ARANDELA DE FRENO |
| | 11195470 | 2 | ROSETTA SICUREZZA | RONDELLE FREIN | SICHERUNGSRING | LOCKWASHER | ARANDELA DE FRENO |
| | 26794650 | 1 | CUSCINETTO | ROULEMENT | LAGER | BEARING | RODAMIENTO |
| | 28042720 | 1 | CUSCINETTO | ROULEMENT | LAGER | BEARING | RODAMIENTO |

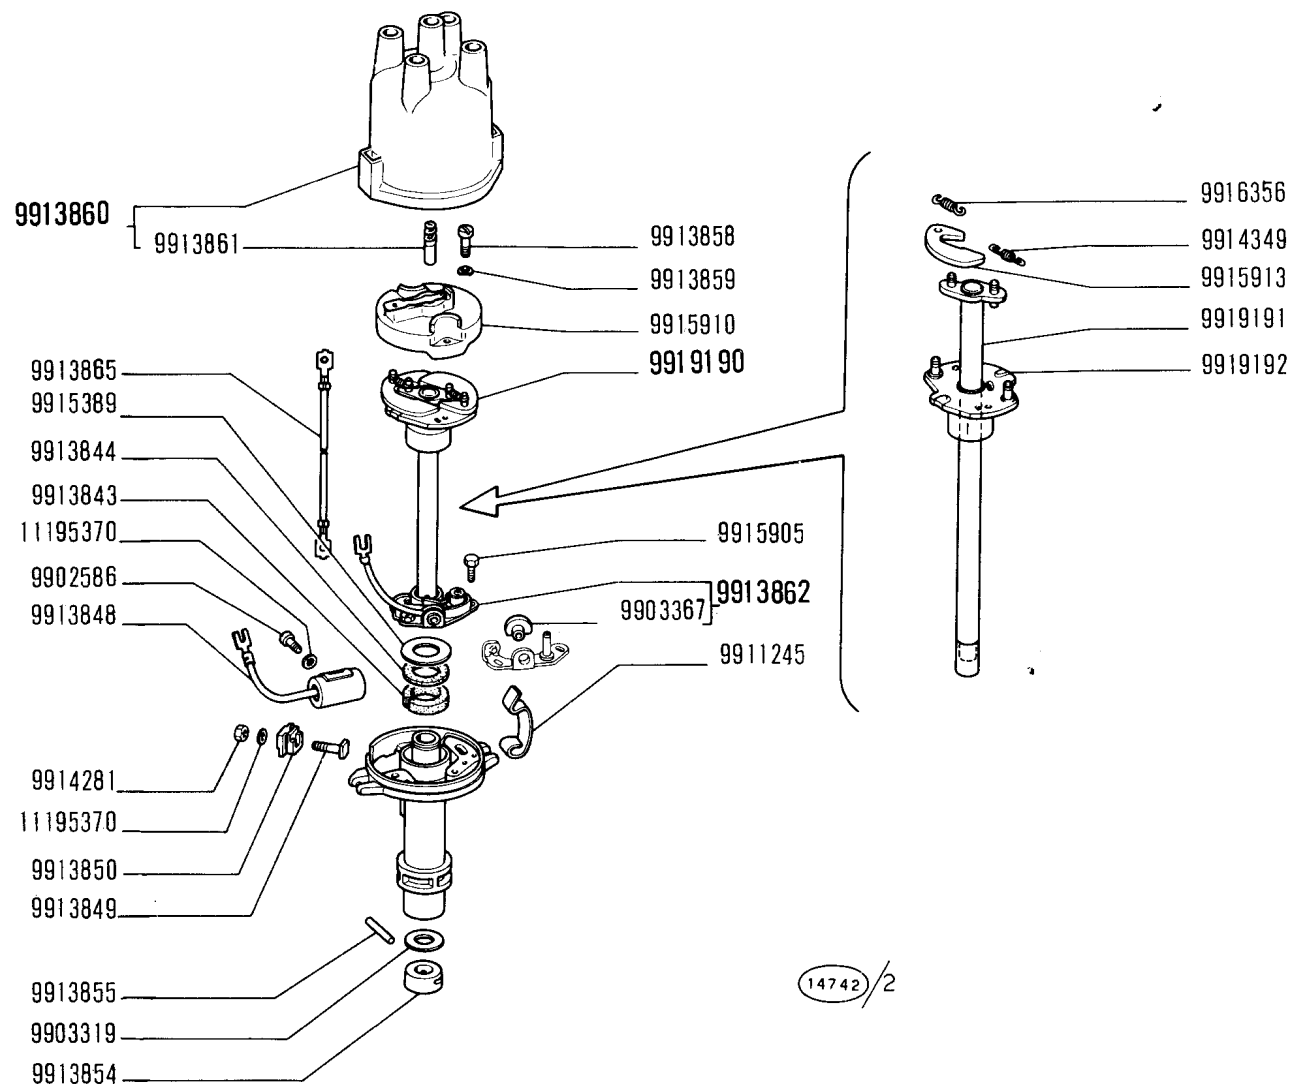

14742/2

DISTRIBUTORE DI ACCENSIONE 4189035 (Marelli)

- Allumeur
- Zündverteiler

- Ignition Distributor
- Distribuidor de encendido


F6.14

XI-1970

850 T

www.fiat850.co.uk

| MODIF. | N.ORDINAZ. | Q. | DENOMINAZIONE | DESIGNATION | BENENNUNG | DESCRIPTION | DENOMINACIONES |
|--------|------------|----|----------------------|----------------|------------------|-------------|---------------------|
| | 9902586 | 1 | VITE | VIS | SCHRAUBE | SCREW | TORNILLO |
| | 9903319 | 1 | ROSETTA PIANA | RONDELLE | SCHEIBE | WASHER | ARANDELA |
| | 9903367 | 1 | BUSSOLA | DOUILLE | GEWINDEBUCHSE | BUSHING | CASQUILLO |
| | 9911245 | 2 | FERMAGLIO | AGRAFE | KLEMMSTUCK | CLIP | SUJETADOR |
| | 9913843 | 1 | FELTRO | FEUTRE | FILZ | FELT | FIELTRO |
| | 9913844 | 1 | ROSETTA TENUTA | JOINT | DICHTRING | GASKET | JUNTA |
| | 9913848 | 1 | CONDENSATORE | CONDENSATEUR | KONDENSATOR | CONDENSER | CONDENSADOR |
| | 9913849 | 1 | VITE | VIS | SCHRAUBE | SCREW | TORNILLO |
| | 9913850 | 1 | BLOCCHETTO ISOLANTE | ISOLANT | ISOLIERUNG | BLOCK | AISLADOR |
| | 9913854 | 1 | CENTRIFUGATORE OLIO | CENTRIFUGEUR | UELSCHLEUDERRING | OIL SLINGER | DEFLECTOR DE ACEITE |
| | 9913855 | 1 | SPINA | GOUPILLE | STIFT | PIN | PASADOR |
| | 9913858 | 2 | VITE | VIS | SCHRAUBE | SCREW | TORNILLO |
| | 9913859 | 2 | ROSETTA SICUREZZA | RONDELLE FREIN | SICHERUNGSRING | LOCKWASHER | ARANDELA DE FRENO |
| | 9913860 | 1 | CALOTTA COMPL. | CALOTTE | KAPPE | CAP | TAPA |
| | 9913861 | 1 | SPAZZOLA | BALAI | KOHLENBUERSTE | BRUSH | ESCOBILLA |
| | 9913862 | 1 | MARTELLETTO COMPL. | LINGUET | HAMMER | ARM | MARTILLO |
| | 9913865 | 1 | CONNESSIONE | CONNEXION | LEITUNG | CONNECTION | CABLE |
| | 9914281 | 1 | DADU | ECROU | MUTTER | NUT | TUERCA |
| | 9914349 | 1 | MOLLA | RESSORT | FEDER | SPRING | RESORTE |
| | 9915389 | 1 | ROSETTA PIANA | RONDELLE | SCHEIBE | WASHER | ARANDELA |
| | 9915905 | 2 | VITE | VIS | SCHRAUBE | SCREW | TORNILLO |
| | 9915910 | 1 | DISTRIBUTORE ROTANTE | ROTOR | LAUFSTUCK | ROTOR | PIPA |
| | 9915913 | 2 | MASSA ANTICIPO | MASSELOTTE | FLIEHGEWICHT | WEIGHT | CONTRAPESO |
| | 9916356 | 1 | MOLLA | RESSORT | FEDER | SPRING | RESORTE |
| | 9919190 | 1 | ALBERINO COMPL. | AXE | WELLE | SHAFT | EJE |
| | 9919191 | 1 | ALBERINO | AXE | WELLE | SHAFT | EJE |
| | 9919192 | 1 | CAMMA | CAME | NOCKEN | CAM | LEVA |
| | 11195370 | 2 | ROSETTA SICUREZZA | RONDELLE FREIN | SICHERUNGSRING | LOCKWASHER | ARANDELA DE FRENO |

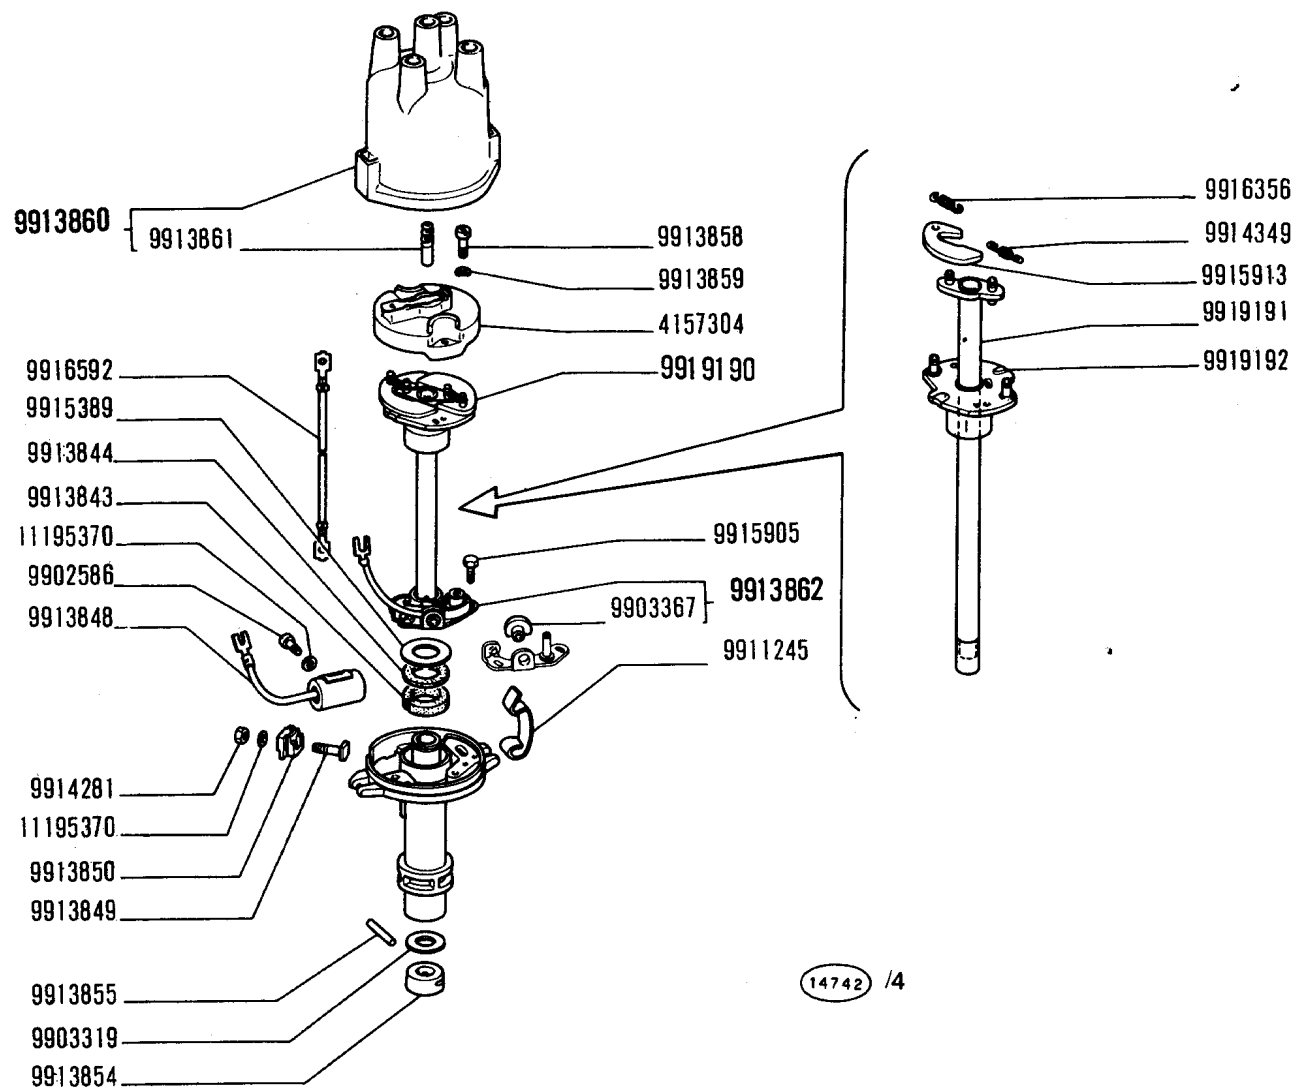

14742 /4

DISTRIBUTORE DI ACCENSIONE 4189036 (Marelli)

- Allumeur
- Zündverteiler

- Ignition Distributor
- Distribuidor de encendido

F6.14/1

XI-1970


850 T

www.fiat850.co.uk

FIAT 850T (1 ED)

F614/ 1 (11-1970)

| MODIF. | N.ORDINAZ. | Q. | DENOMINAZIONE | DESIGNATION | BENENNUNG | DESCRIPTION | DENOMINACIONES |
|--------|------------|----|----------------------|----------------|-----------------|-------------|---------------------|
| | 4157304 | 1 | DISTRIBUTORE ROTANTE | ROTOR | LAUFSTÜCK | ROTOR | PIPA |
| | 9902586 | 1 | VITE | VIS | SCHRAUBE | SCREW | TORNILLO |
| | 9903319 | 1 | ROSETTA PIANA | RONDELLE | SCHEIBE | WASHER | ARANDELA |
| | 9903367 | 1 | BUSSOLA | DOUILLE | GE8INDEBUCHSE | BUSHING | CASQUILLO |
| | 9911245 | 2 | FERMAGLIO | AGRAFE | KLEMMSTÜCK | CLIP | SUJETADOR |
| | 9913843 | 1 | FELTRO | FEUTRE | FIRZ | FELT | FIELTRO |
| | 9913844 | 1 | ROSETTA TENUTA | JOINT | DICHRING | GASKET | JUNTA |
| | 9913848 | 1 | CONDENSATORE | CONDENSATEUR | KONDENSATOR | CONDENSER | CONDENSADOR |
| | 9913849 | 1 | VITE | VIS | SCHRAUBE | SCREW | TORNILLO |
| | 9913850 | 1 | BLOCCETTO ISOLANTE | ISOLANT | ISOLIERUNG | BLOCK | AI SLADOR |
| | 9913854 | 1 | CENTRIFUGATORE OLIO | CENTRIFUGEUR | ÖLSCHLEUDERRING | OIL SLINGER | DEFLECTOR DE ACEITE |
| | 9913855 | 1 | SPINA | GOUPILLE | STIFT | PIN | PASADOR |
| | 9913858 | 2 | VITE | VIS | SCHRAUBE | SCREW | TORNILLO |
| | 9913859 | 2 | ROSETTA SICUREZZA | RONDELLE FREIN | SI7HERUNGSRING | LOCKWASHER | ARANDELA DE FRENO |
| | 9913860 | 1 | CALUTTA COMPL. | CALOTTE | KAPPE | CAP | TAPA |
| | 9913861 | 1 | SPAZZOLA | BALAI | KOHLENBUERSTE | BRUSH | ESCOBILLA |
| | 9913862 | 1 | MARTELLETTO COMPL. | LINGUET | HAMMER | ARM | MARTILLO |
| | 9914281 | 1 | DADO | ECROU | MUTTER | NUT | TUERCA |
| | 9914349 | 1 | MOLLA | RESSORT | FEDER | SPRING | RESORTE |
| | 9915389 | 1 | ROSETTA PIANA | RONDELLE | SCHEIBE | WASHER | ARANDELA |
| | 9915905 | 2 | VITE | VIS | SCHRAUBE | SCREW | TORNILLO |
| | 9915913 | 2 | MASSA ANTICIPO | MASSELOTTE | FLIEHGEWICHT | WEIGHT | CONTRAPESO |
| | 9916356 | 1 | MOLLA | RESSORT | FEDER | SPRING | RESORTE |
| | 9916592 | 1 | CONNESSIONE | CONNEXION | LEITUNG | CONNECTION | CABLE |
| | 9919190 | 1 | ALBERINO COMPL. | AXE | WELLE | SHAFT | EJE |
| | 9919191 | 1 | ALBERINO | AXE | WELLE | SHAFT | EJE |
| | 9919192 | 1 | CAMMA | CAME | NÖCKEN | CAM | LEVA |
| | 11195370 | 2 | ROSETTA SICUREZZA | RONDELLE FREIN | SI7HERUNGSRING | LOCKWASHER | ARANDELA DE FRENO |

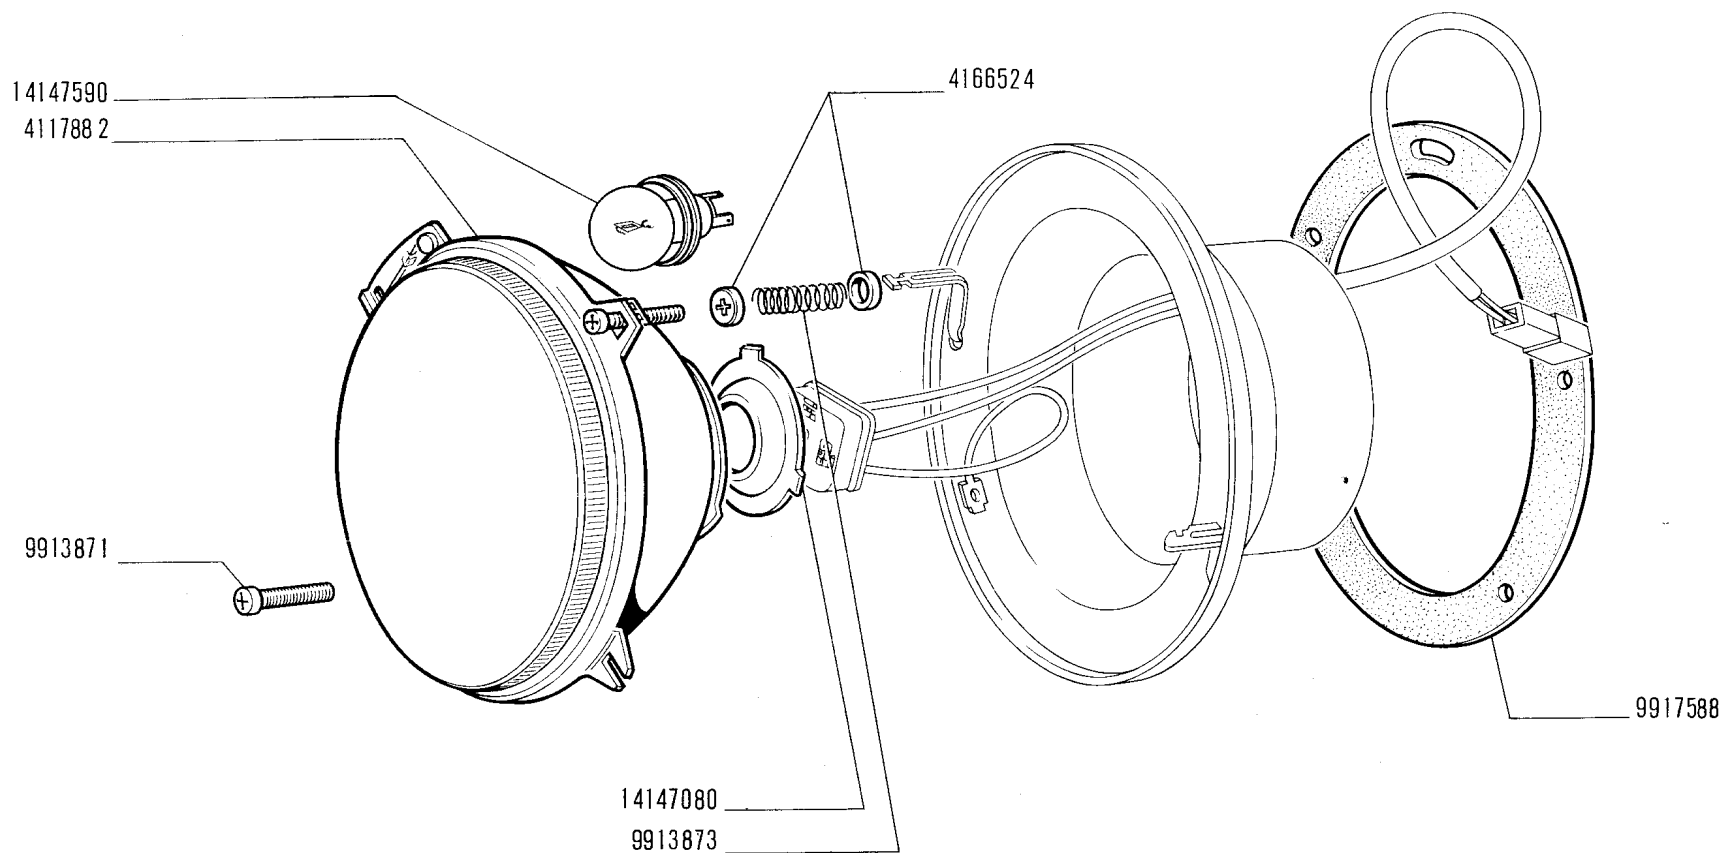

18093 / 7

850 T

www.fiat850.co.uk

- Projecteur
- Scheinwerfer

PROIETTORE 4237192 (Carello)

- Headlamp
- Projector

1

F6.29


X1-1970

FIAT 850T (1 ED)

F629

(11-1970)

| MODIF. | N.ORDINAZ. | Q. | DENOMINAZIONE | DESIGNATION | BENENNUNG | DESCRIPTION | DENOMINACIONES |
|--------|------------|-----|------------------|----------------|---------------|----------------|----------------|
| ----- | ----- | --- | ----- | ----- | ----- | ----- | ----- |
| | 4166524 | 2 | SCODELLINO | CUVETTE | TELLERSCHEIBE | CUP | PLATILLO |
| | 9913871 | 2 | VITE REGOLAZIONE | VIS | SCHRAUBE | SCREW | TORNILLO |
| | 9913873 | 1 | MULLA | RESSORT | FEDER | SPRING | RESORTE |
| | 9917588 | 1 | GUARNIZIONE | JOINT | DICHTUNG | GASKET | JUNTA |
| | 14147080 | 1 | SCODELLINO | CUVETTE | TELLERSCHEIBE | CUP | PLATILLO |
| | 14147590 | 1 | LAMPADA | LAMPE | LAMPE | BULB | BOMBILLA |

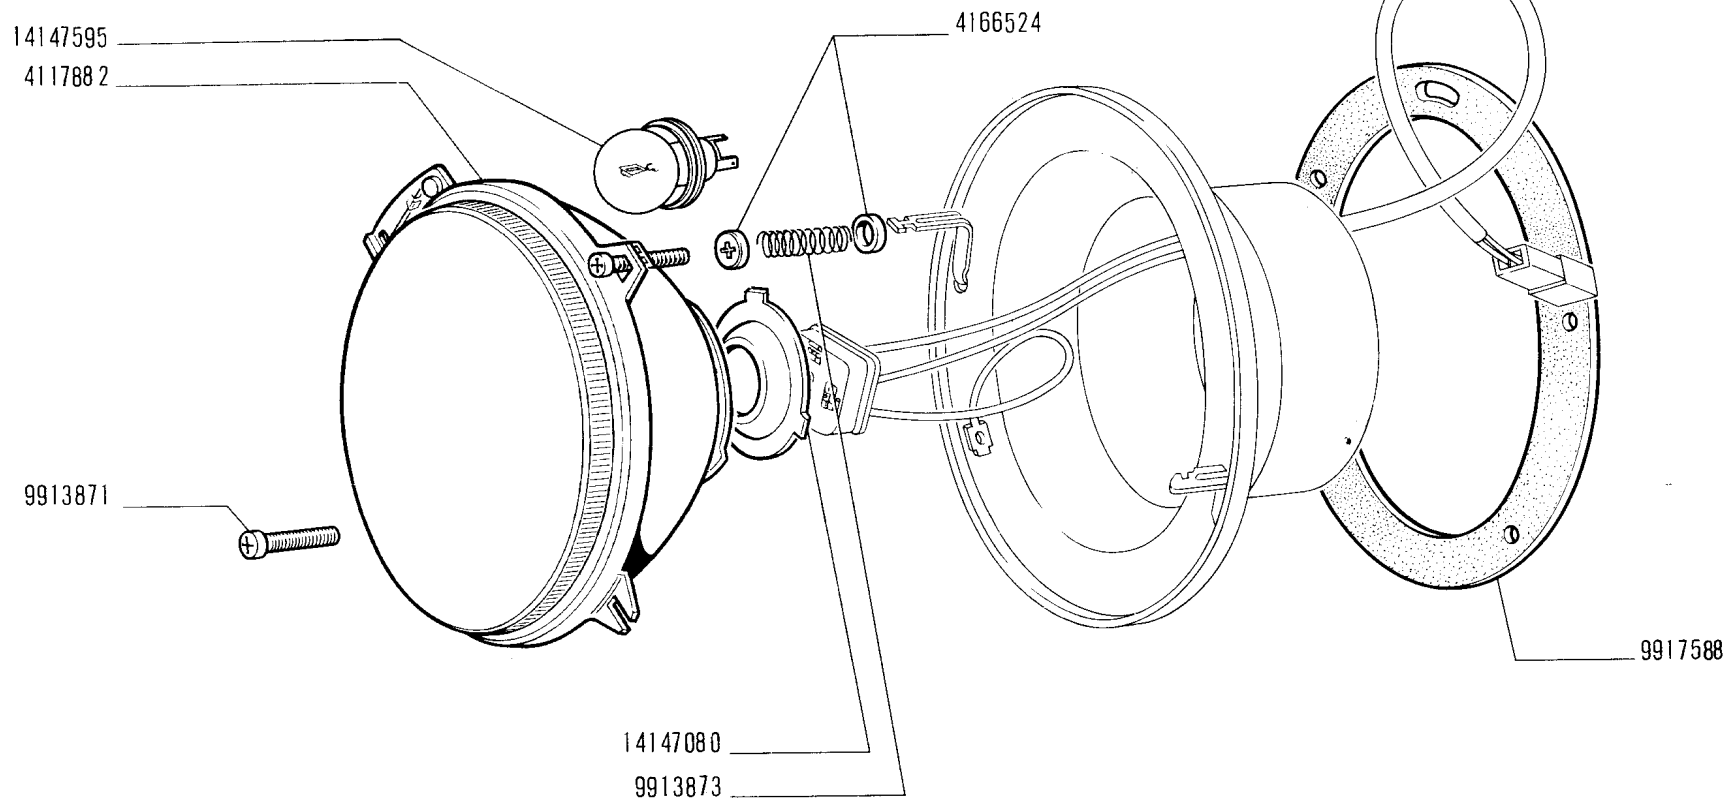

18093 / 8

850 T

www.fiat850.co.uk

● Projecteur
● Scheinwerfer

PROIETTORE 4237198 (Carello)

● Headlamp
● Projector

1


F6.29/1

XI-1970

FIAT 850T (1 ED)

F629/ 1 (11-1970)

| MODIF. | N.ORDINAZ. | Q. | DENOMINAZIONE | DESIGNATION | BENENNUNG | DESCRIPTION | DENOMINACIONES |
|--------|------------|-----|------------------|----------------|---------------|----------------|----------------|
| ----- | ----- | --- | ----- | ----- | ----- | ----- | ----- |
| | 4117882 | 1 | GRUPPO OTTICO | GROUPE OPTIQUE | EINSATZ | LENS/REFLECTOR | GRUPO OPTICO |
| | 4166524 | 2 | SCODELLINO | CUVETTE | TELLERSCHEIBE | CUP | PLATILLO |
| | 9913871 | 2 | VITE REGOLAZIONE | VIS | SCHRAUBE | SCREW | TORNILLO |
| | 9913873 | 1 | MOLLA | RESSORT | FEDER | SPRING | RESORTE |
| | 9917588 | 1 | GUARNIZIONE | JOINT | DICHTUNG | GASKET | JUNTA |
| | 14147080 | 1 | SCODELLINO | CUVETTE | TELLERSCHEIBE | CUP | PLATILLO |
| | 14147595 | 1 | LAMPADA | LAMPE | LAMPE | BULB | BOMBILLA |

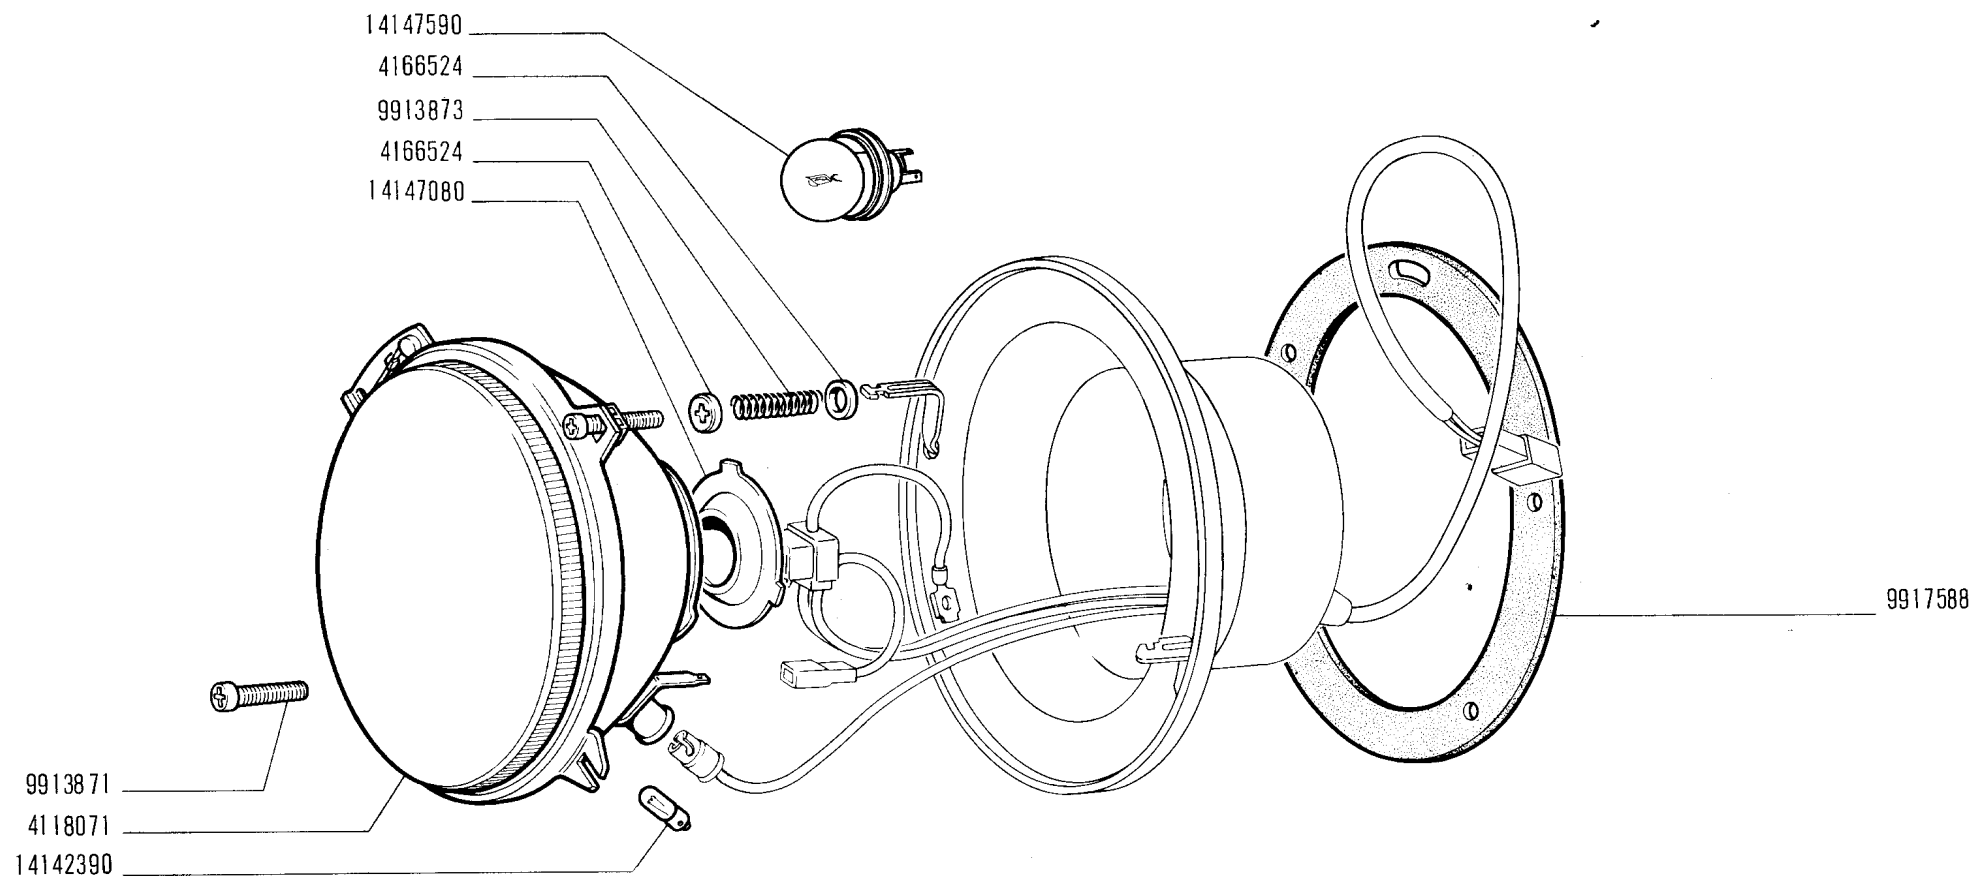

18092 / 4

PROIETTORE 4238008 (Carello)

● Projecteur
● Scheinwerfer

● Headlamp
● Projector

F6.29/2

XI-1970


850 T

www.fiat850.co.uk

FIAT 850T (1 ED)

F629/ 2 (11-1970)

| MODIF. | N.ORDINAZ. | Q. | DENOMINAZIONE | DESIGNATION | BENENNUNG | DESCRIPTION | DENOMINACIONES |
|--------|------------|----|------------------|----------------|---------------|----------------|----------------|
| | 4118071 | 1 | GRUPPO OTTICO | GROUPE OPTIQUE | EINSATZ | LENS/REFLECTOR | GRUPO OPTICO |
| | 4166524 | 2 | SCODELLINO | CUVETTE | TELLERSCHEIBE | CUP | PLATILLO |
| | 9913871 | 2 | VITE REGOLAZIONE | VIS | SCHRAUBE | SCREW | TORNILLO |
| | 9913873 | 1 | MOLLA | RESSORT | FEDER | SPRING | RESORTE |
| | 9917588 | 1 | GUARNIZIONE | JOINT | DICHTUNG | GASKET | JUNTA |
| | 14142390 | 1 | LAMPADA | LAMPE | LAMPE | BULB | BOMBILLA |
| | 14147080 | 1 | SCODELLINO | CUVETTE | TELLERSCHEIBE | CUP | PLATILLO |
| | 14147590 | 1 | LAMPADA | LAMPE | LAMPE | BULB | BOMBILLA |

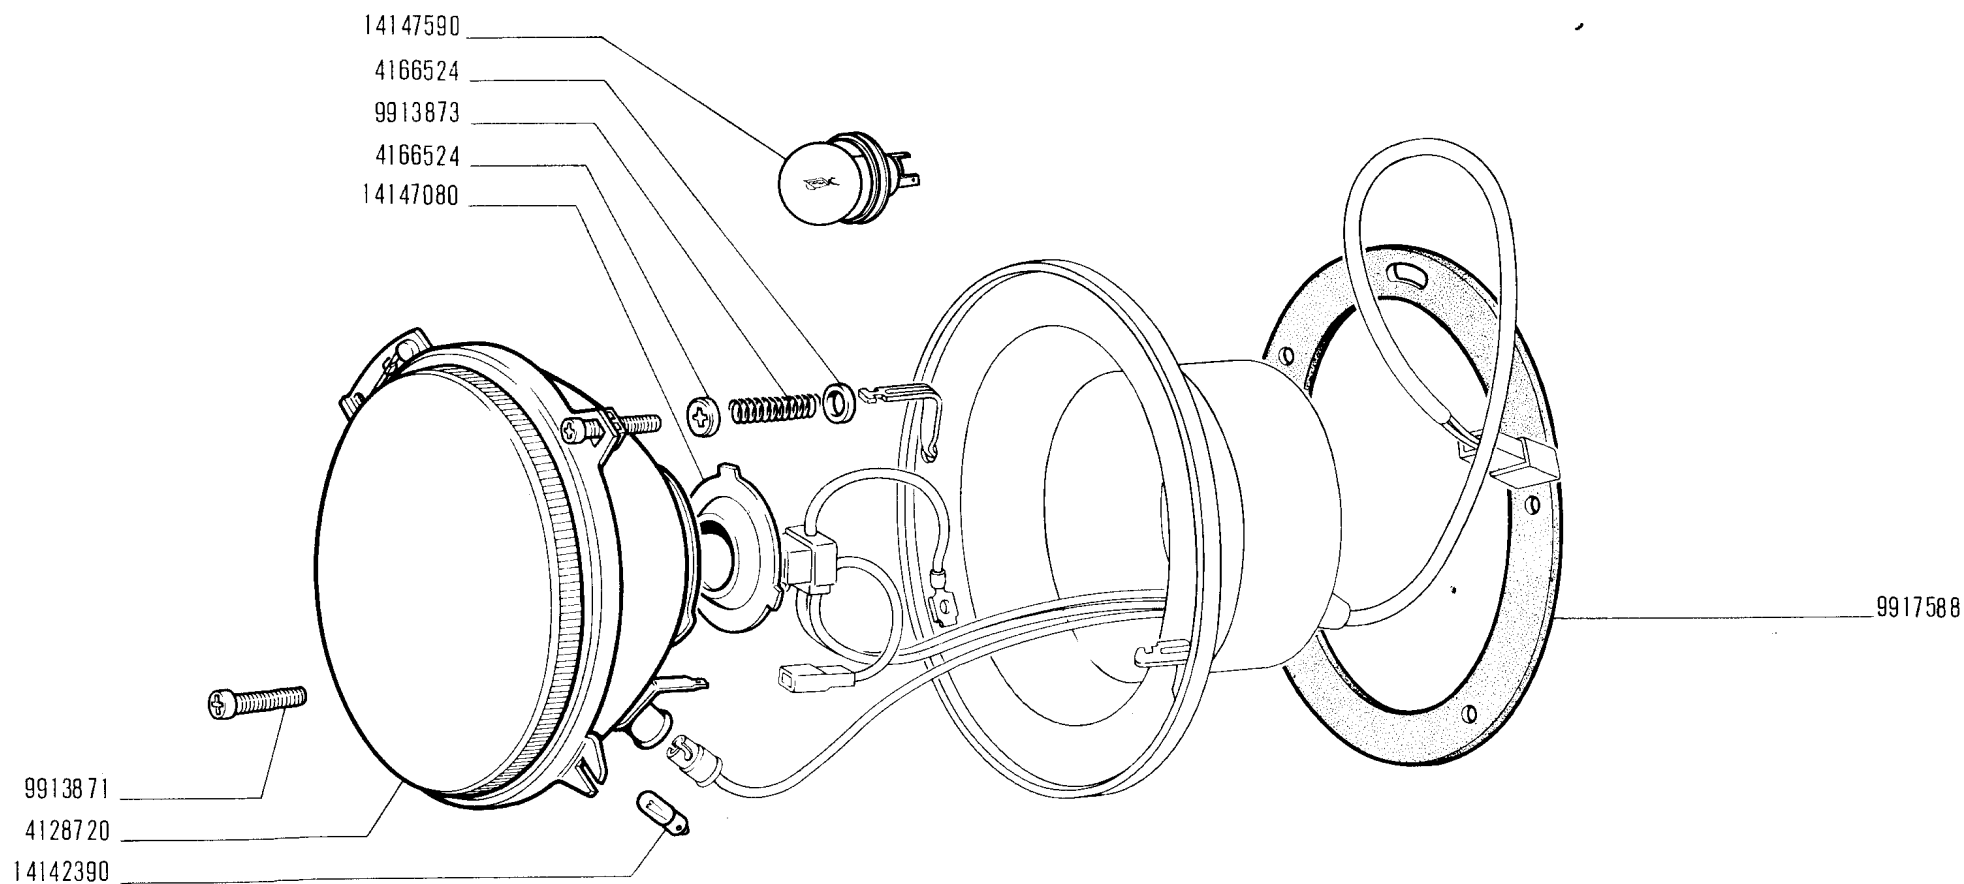

18092 / 5

850 T

www.fiat850.co.uk

● Projecteur
● Scheinwerfer

PROIETTORE 4238020 (Carello)

● Headlamp
● Projector

1


F6.29/3

XI-1970

FIAT 850T (1 ED)

F629/ 3 (11-1970)

| MODIF. | N.ORDINAZ. | Q. | DENOMINAZIONE | DESIGNATION | BENENNUNG | DESCRIPTION | DENOMINACIONES |
|--------|------------|----|------------------|----------------|---------------|----------------|----------------|
| | 4128720 | 1 | GRUPPO OTTICO | GROUPE OPTIQUE | EINSATZ | LENS/REFLECTOR | GRUPO OPTICO |
| | 4166524 | 2 | SCODELLINO | CUVETTE | TELLERSCHEIBE | CUP | PLATILLO |
| | 9913871 | 2 | VITE REGOLAZIONE | VIS | SCHRAUBE | SCREW | TORNILLO |
| | 9913873 | 1 | MOLLA | RESSORT | FEDER | SPRING | RESORTE |
| | 9917588 | 1 | GUARNIZIONE | JOINT | DICHTUNG | GASKET | JUNTA |
| | 14142390 | 1 | LAMPADA | LAMPE | LAMPE | BULB | BOMBILLA |
| | 14147080 | 1 | SCODELLINO | CUVETTE | TELLERSCHEIBE | CUP | PLATILLO |
| | 14147590 | 1 | LAMPADA | LAMPE | LAMPE | BULB | BOMBILLA |

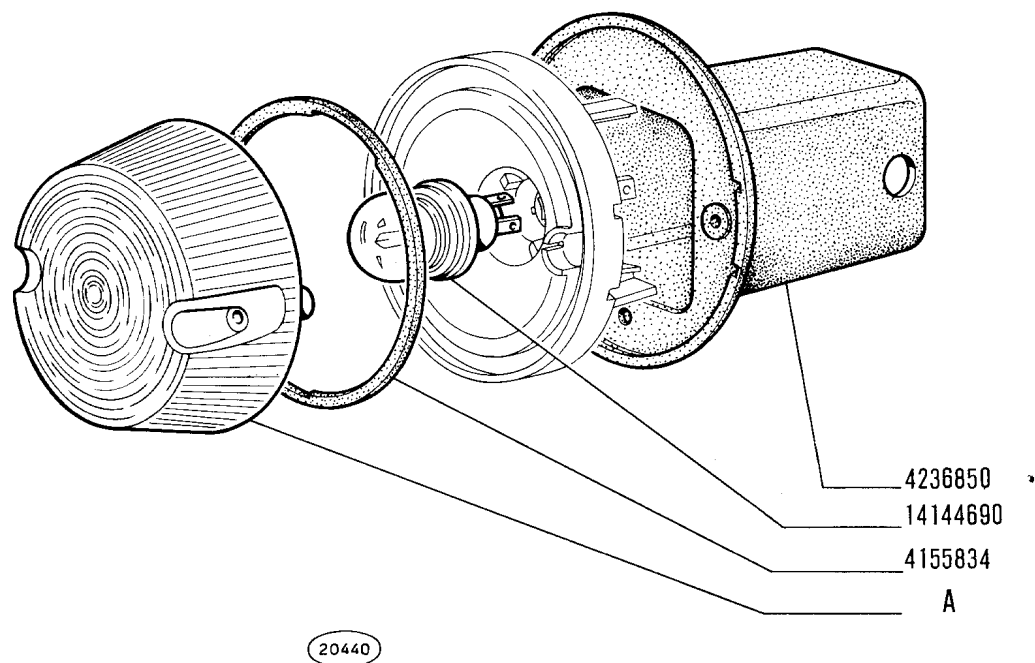

A - Vedere elenco -Voir la liste -Siehe Tabelle -See list -Véase la lista

850 T

www.fiat850.co.uk

FANALE ANTERIORE 4155831

- *Lanterne AV*
- *Vordere Leuchte*

- *Front Lamp*
- *Lámpara anterior*

F6.32


XI-1970

FIAT 850T (1 ED)

F632

(11-1970)

| MODIF. | N.ORDINAZ. | Q. | DENOMINAZIONE | DESIGNATION | BENENNUNG | DESCRIPTION | DENOMINACIONES |
|--------|------------|-----|---------------|-------------|--------------|-------------|------------------|
| ----- | ----- | --- | ----- | ----- | ----- | ----- | ----- |
| | 4139220 | 1 | TRASPARENTE | TRANSPARENT | LICHTSCHEIBE | LENS | TAPA TRANSLUCIDA |
| | | | -A- (STARS) | | | | |
| | 4155834 | 1 | ANELLO TENUTA | JOINT | DICHTRING | SEAL | JUNTA |
| | 4236850 | 1 | GUARNIZIONE | JOINT | DICHTUNG | GASKET | JUNTA |
| | 14144690 | 1 | LAMPADA | LAMPE | LAMPE | BULB | BOMBILLA |

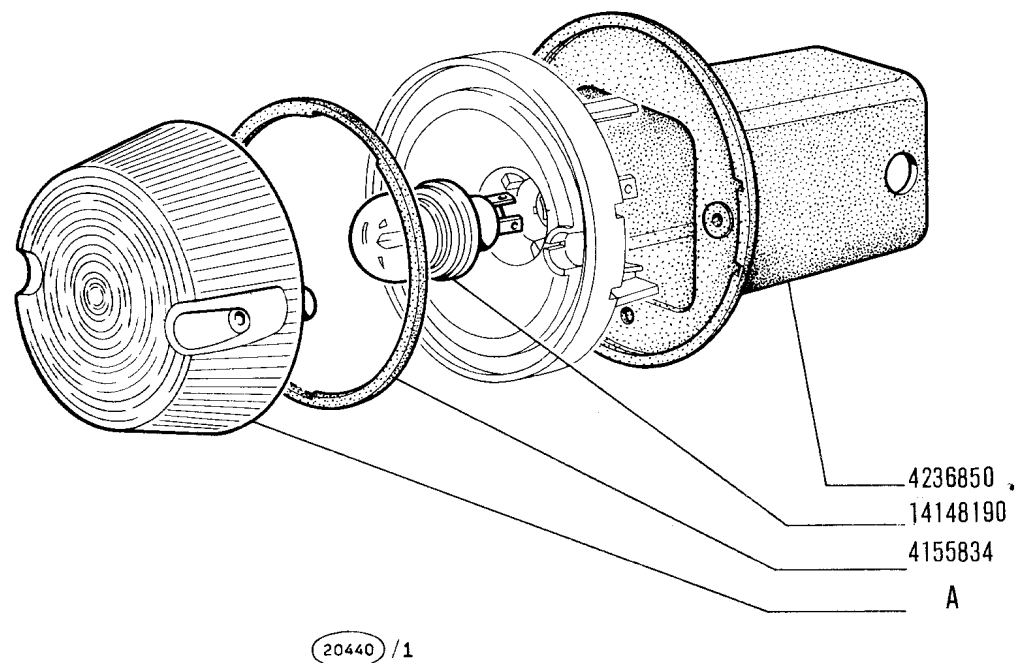


A - Vedere elenco -Voir la liste -Siehe Tabelle -See list -Vease la lista

FIAT 850T (1 ED)

F632/ 1 (11-1970)

| MODIF. | N.ORDINAZ. | Q. | DENOMINAZIONE | DESIGNATION | BENENNUNG | DESCRIPTION | DENOMINACIONES |
|--------|------------|----|----------------------------|-------------|--------------|-------------|------------------|
| | 4155834 | 1 | GUARNIZIONE | JOINT | DICHTUNG | GASKET | JUNTA |
| | 4161442 | 1 | TRASPARENTE -A- (STARS) | TRANSPARENT | LICHTSCHEIBE | LENS | TAPA TRANSLUCIDA |
| | 4236850 | 1 | GUARNIZIONE | JOINT | DICHTUNG | GASKET | JUNTA |
| | 14148190 | 1 | LAMPADA | LAMPE | LAMPE | BULB | BOMBILLA |

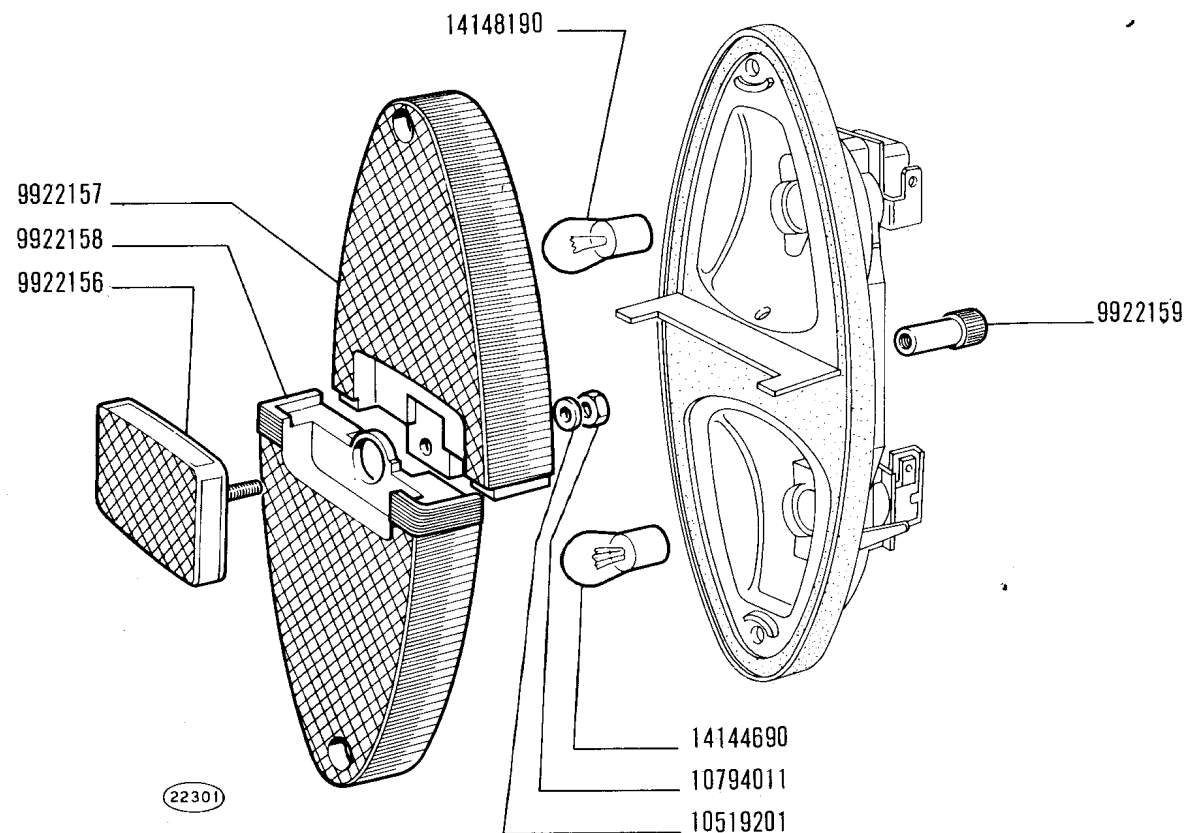

FANALE POSTERIORE 4237782 (Olsa)

- Lanterne AR
- Schlussleuchte

- Tail Lamp
- Lámpara posterior

1

F6.34

XI-1970.

850 T


www.fiat850.co.uk

FIAT 850T (1 ED)

F634

(11-1970)

| MODIF. | N.ORDINAZ. | Q. | DENOMINAZIONE | DESIGNATION | BENENNUNG | DESCRIPTION | DENOMINACIONES |
|--------|------------|----|-------------------|-------------|---------------|------------------|------------------|
| | 9922156 | 1 | CATADIOTTRU | CATADIOPTRE | RUECKSTRAHLER | REFLEX/REFLECTOR | CATAFAROS |
| | 9922157 | 1 | TRASPARENTE | TRANSPARENT | LICHTSCHEIBE | LENS | TAPA TRANSLUCIDA |
| | 9922158 | 1 | TRASPARENTE | TRANSPARENT | LICHTSCHEIBE | LENS | TAPA TRANSLUCIDA |
| | 9922159 | 1 | BOCCOLA FILETTATA | DOUILLE | GE8INDEBUCHSE | THREADED BUSH | TUERCA |
| | 10519201 | 1 | ROSETTA PIANA | RONDELLE | SCHEIBE | WASHER | ARANDELA |
| | 10794011 | 1 | DADU | ECROU | MUTTER | NUT | TUERCA |
| | 14148190 | 1 | LAMPADA | LAMPE | LAMPE | BULB | BOMBILLA |
| | 14144690 | 1 | LAMPADA | LAMPE | LAMPE | BULB | BOMBILLA |

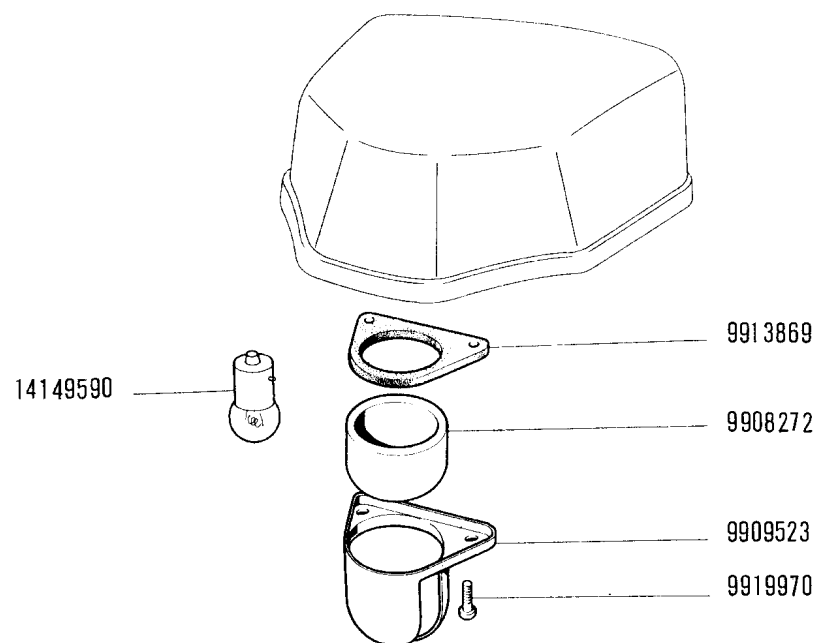

(21846) / 1

850 T

www.fiat850.co.uk

- *Feu de plaque*
- *Nummernschildleuchte*

FANALE TARGA 4235803 (Altissimo)

- *Number Plate Lamp*
- *Lâmpara de matricula*

F6.35


XI-1970

FIAT 850T (1 ED)

F635

(11-1970)

| MODIF. | N.ORDINAZ. | Q. | DENOMINAZIONE | DESIGNATION | BENENNUNG | DESCRIPTION | DENOMINACIONES |
|--------|------------|-----|--------------------|-------------|--------------|-------------|------------------|
| ----- | ----- | --- | ----- | ----- | ----- | ----- | ----- |
| | 9908272 | 1 | TRASPARENTE | TRANSPARENT | LICHTSCHEIBE | LENS | TAPA TRANSLUCIDA |
| | 9909523 | 1 | CAPPUCCIO PARALUCE | CAPUCHON | SCHUTZKAPPE | BOOT | CAPUCHON |
| | 9913869 | 1 | GUARNIZIONE | JOINT | DICHTUNG | GASKET | JUNTA |
| | 9919970 | 2 | VITE | VIS | SCHRAUBE | SCREW | TORNILLO |
| | 14149590 | 1 | LAMPADA | LAMPE | LAMPE | BULB | BOMBILLA |

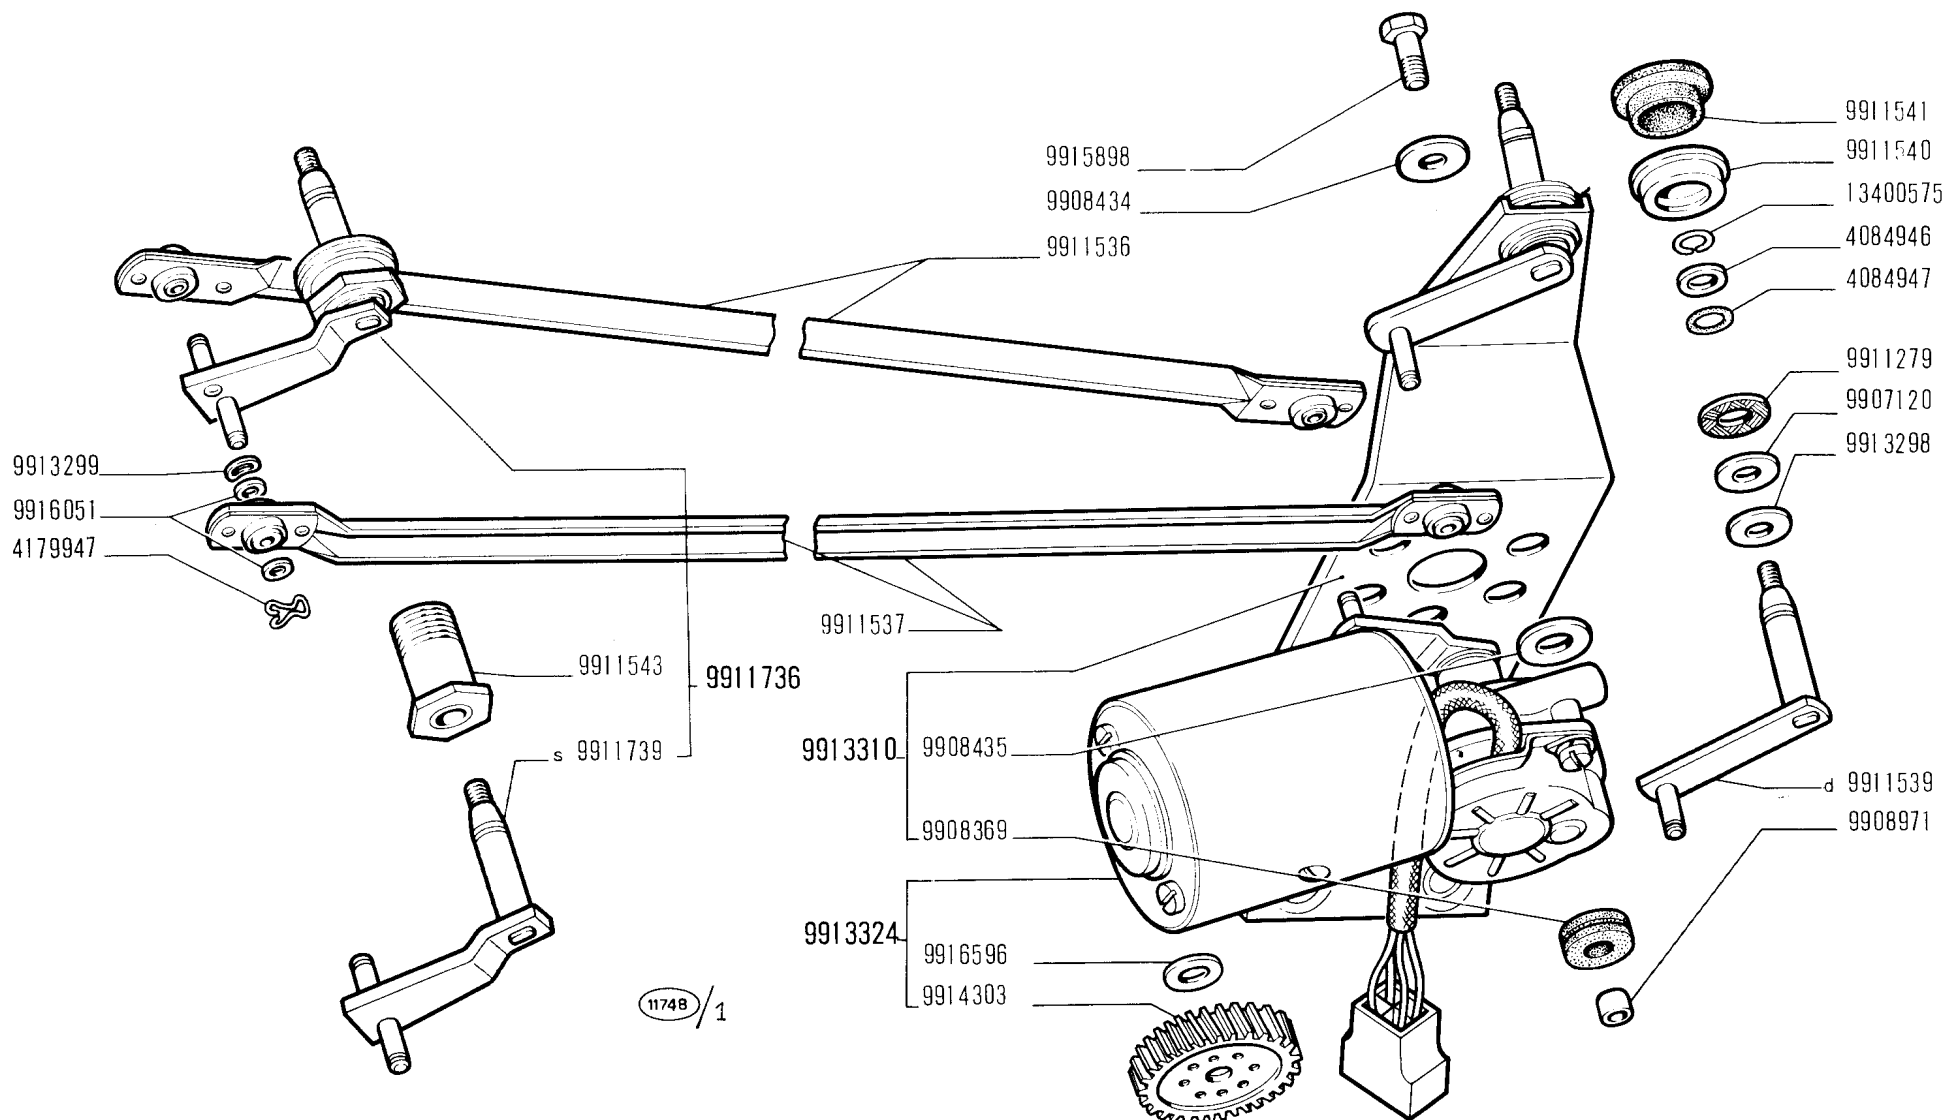

850 T

www.fiat850.co.uk

- Essuie-glace
- Scheibenwischer

TERGICRISTALLO 4100503 (Marelli)

- Windshield Wiper
- Limpia-parabrisas

F6.65


XI-1970

FIAT 850T (1 ED)

F665

(11-1970)

| MODIF. | N.ORDINAZ. | Q. | DENOMINAZIONE | DESIGNATION | BENENNUNG | DESCRIPTION | DENOMINACIONES |
|--------|------------|----|-------------------|------------------|-------------------|-------------|-------------------|
| | 4084946 | 2 | ROSETTA PIANA | RONDELLE | SCHEIBE | WASHER | ARANDELA |
| | 4084947 | 2 | ANELLO TENUTA | JOINT | DICHTRING | SEAL | JUNTA |
| | 4179947 | 4 | FERMAGLIO | AGRAFE | KLEMMSTUCK | CLIP | SUJETADOR |
| | 9907120 | 2 | ROSETTA PIANA | RONDELLE | SCHEIBE | WASHER | ARANDELA |
| | 9908369 | 5 | ANELLO GOMMA | BAGUE | RING | RING | GUARNICIUN |
| | 9908434 | 3 | ROSETTA PIANA | RONDELLE | SCHEIBE | WASHER | ARANDELA |
| | 9908435 | 3 | ROSETTA PIANA | RONDELLE | SCHEIBE | WASHER | ARANDELA |
| | 9908971 | 2 | BUSSOLA | DOUILLE | GEWINDEBUCHSE | BUSHING | CASQUILLO |
| | 9911279 | 2 | ROSETTA PIANA | RONDELLE | SCHEIBE | WASHER | ARANDELA |
| | 9911536 | 1 | TIRANTE | TIRANT | VERBINDUNGSSTANGE | LINK | BIELA |
| | 9911537 | 1 | TIRANTE | TIRANT | VERBINDUNGSSTANGE | LINK | BIELA |
| | 9911539 | 1 | LEVA | LEVIER | HEBEL | LEVER | PALANCA |
| | 9911540 | 2 | SCUDELLINO | CUVETTE | TELLERSCHETBE | CUP | PLATILLO |
| | 9911541 | 2 | BOCCOLA GUMMA | BAGUE CAOUTCHOUC | GUMMIBUCHSE | RUBBER BUSH | COJINETE |
| | 9911543 | 1 | BUSSOLA | DOUILLE | GEWINDEBUCHSE | BUSHING | CASQUILLO |
| | 9911736 | 1 | PERNO COMPL. | AXE | BOLZEN | PIN | EJE |
| | 9911739 | 1 | LEVA | LEVIER | HEBEL | LEVER | PALANCA |
| | 9913298 | 2 | ROSETTA SICUREZZA | RONDELLE FREIN | SICHERUNGSRING | LOCKWASHER | ARANDELA DE FRENO |
| | 9913299 | 4 | ROSETTA SICUREZZA | RONDELLE FREIN | SICHERUNGSRING | LOCKWASHER | ARANDELA DE FRENO |
| | 9913310 | 1 | PIASTRA COMPL. | PLAQUE | PLATTE | PLATE | PLACA |
| | 9913324 | 1 | MOTURINO COMPL. | MOTEUR | MOTOR | MOTOR | MOTOR |
| | 9914303 | 1 | INGRANAGGIO | PIGNON | ZAHNRAD | GEAR | PINON |
| | 9915898 | 3 | VITE | VIS | SCHRAUBE | SCREW | TORNILLO |
| | 9916051 | 8 | ROSETTA PIANA | RONDELLE | SCHEIBE | WASHER | ARANDELA |
| | 9916596 | | ROSETTA PIANA | RONDELLE | SCHEIBE | WASHER | ARANDELA |
| | 13400575 | 2 | ANELLO SICUREZZA | ARRETOIR | SICHERUNGSRING | LOCKRING | ANILLO DE FRENO |

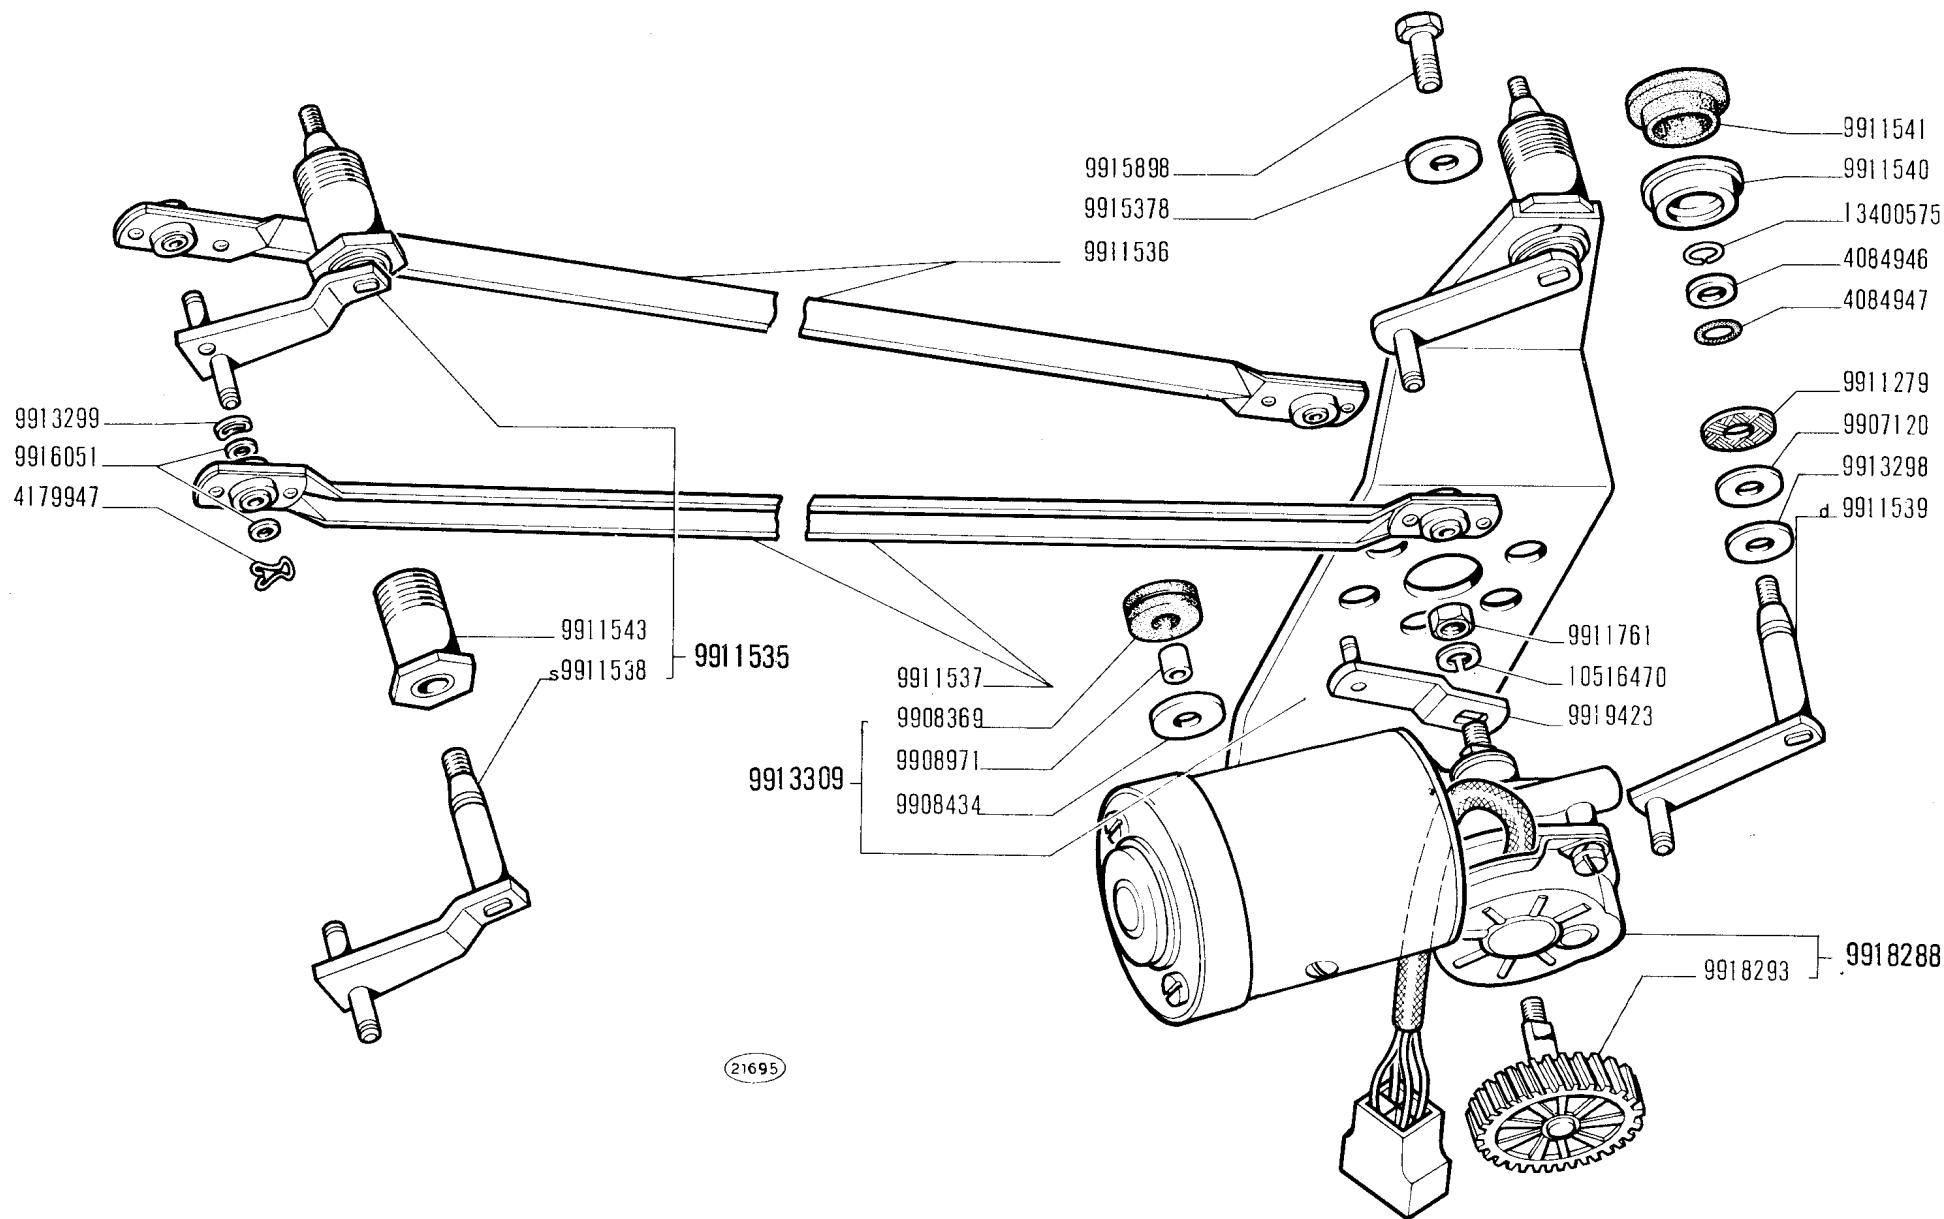

850 T

www.fiat850.co.uk

- Essuie-glace
- Scheibenwischer


TERGICRISTALLO 4100505 (Marelli)

- Windshield Wiper
- Limpia-parabrisas

F6.65/1

XI-1970

| MODIF. | N. ORDINAZ. | Q. | DENOMINAZIONE | DESIGNATION | BENENNUNG | DESCRIPTION | DENOMINACIONES |
|--------|-------------|----|-------------------|------------------|-------------------|-------------|-------------------|
| | 4084946 | 2 | ROSETTA PIANA | RONDELLE | SCHEIBE | WASHER | ARANDELA |
| | 4084947 | 2 | ANELLO TENUTA | JOINT | DICHTRING | SEAL | JUNTA |
| | 4179947 | 4 | FERMAGLIO | AGRAFE | KLEMMSTUCK | CLIP | SUJETADOR |
| | 9907120 | 2 | ROSETTA PIANA | RONDELLE | SCHEIBE | WASHER | ARANDELA |
| | 9908369 | 5 | ANELLO GOMMA | BAGUE | RING | RING | GUARNICION |
| | 9908434 | 3 | ROSETTA PIANA | RONDELLE | SCHEIBE | WASHER | ARANDELA |
| | 9908971 | 2 | BUSSOLA | DOUILLE | GEWINDEBUCHSE | BUSHING | CASQUILLO |
| | 9911279 | 2 | ROSETTA TENUTA | JOINT | DICHTRING | GASKET | JUNTA |
| | 9911535 | 1 | PERNO COMPL. | AXE | BOLZEN | PIN | EJE |
| | 9911536 | 1 | TIRANTE | TIRANT | VERBINDUNGSSTANGE | LINK | BIELA |
| | 9911537 | 1 | TIRANTE | TIRANT | VERBINDUNGSSTANGE | LINK | BIELA |
| | 9911538 | 1 | LEVA S | LEVIER | HEBEL | LEVER | PALANCA |
| | 9911539 | 1 | LEVA D | LEVIER | HEBEL | LEVER | PALANCA |
| | 9911540 | 2 | SCODELLINO | CUVETTE | TELLERSCHÜBE | CUP | PLATILLO |
| | 9911541 | 2 | BUCCOLA GOMMA | BAGUE CAOUTCHOUC | GUMMIBUCHSE | RUBBER BUSH | COJINETE |
| | 9911543 | 1 | BUSSOLA | DOUILLE | GEWINDEBUCHSE | BUSHING | CASQUILLO |
| | 9911761 | 1 | DADO | ECROU | MUTTER | NUT | TUERCA |
| | 9913298 | 2 | ROSETTA SICUREZZA | RONDELLE FREIN | SICHERUNGSRING | LOCKWASHER | ARANDELA DE FRENO |
| | 9913299 | 4 | ROSETTA SICUREZZA | RONDELLE FREIN | SICHERUNGSRING | LOCKWASHER | ARANDELA DE FRENO |
| | 9913309 | 1 | PIASTRA COMPL. | PLAQUE | PLATTE | PLATE | PLACA |
| | 9915378 | 3 | ROSETTA PIANA | RONDELLE | SCHEIBE | WASHER | ARANDELA |
| | 9915898 | 3 | VITE | VIS | SCHRAUBE | SCREW | TORNILLO |
| | 9916051 | 8 | ROSETTA PIANA | RONDELLE | SCHEIBE | WASHER | ARANDELA |
| | 9918288 | 1 | MOTORINO COMPL. | MOTEUR | MOTOR | MOTOR | MOTOR |
| | 9918293 | 1 | INGRANAGGIO | PIGNON | ZAHNRAD | GEAR | PINON |
| | 9919423 | 1 | LEVA | LEVIER | HEBEL | LEVER | PALANCA |
| | 10516470 | 3 | ROSETTA SICUREZZA | RONDELLE FREIN | SICHERUNGSRING | LOCKWASHER | ARANDELA DE FRENO |
| | 13400575 | 2 | ANELLO SICUREZZA | ARRETOIR | SICHERUNGSRING | LOCKRING | ANILLO DE FRENO |

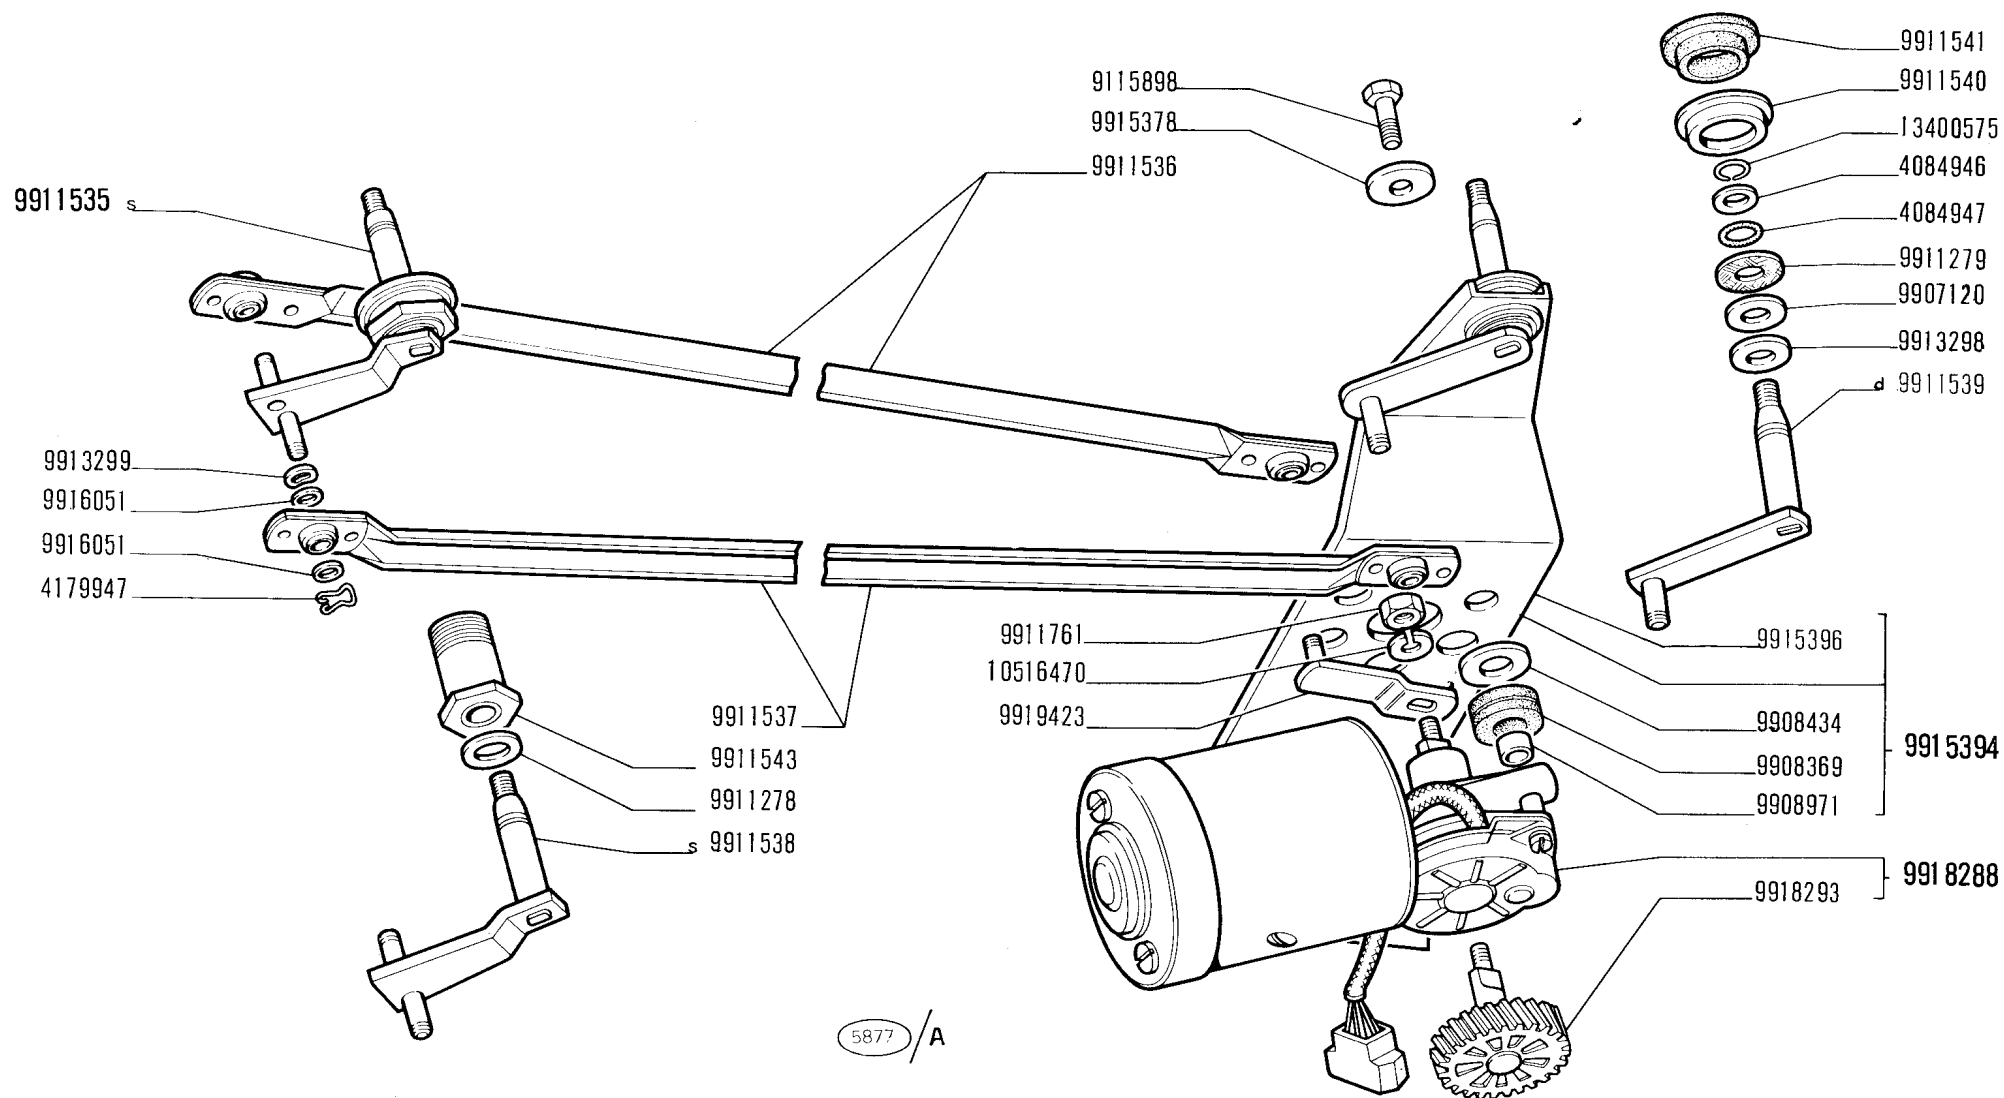

850 T

www.fiat850.co.uk

- Essuie-glace
- Scheibenwischer


TERGICRISTALLO 4134176 (Marelli)

- Windshield Wiper
- Limpia-parabrisas

F6.65/2

XI-1970

| MODIF. | N.ORDINAZ. Q. | DENOMINAZIONE | DESIGNATION | BENENNUNG | DESCRIPTION | DENOMINACIONES | |
|--------|---------------|---------------|-------------------|------------------|-------------------|----------------|-------------------|
| | 4084946 | 2 | ROSETTA PIANA | RONDELLE | SCHEIBE | WASHER | ARANDELA |
| | 4084947 | 2 | ANELLO TENUTA | JOINT | DICHTRING | SEAL | JUNTA |
| | 9907120 | 2 | ROSETTA PIANA | RONDELLE | SCHEIBE | WASHER | ARANDELA |
| | 4179947 | 3 | FERMAGLIO | AGRAFE | KLEMMSTUCK | CLIP | SUJETADOR |
| | 9908369 | 5 | ANELLO GOMMA | BAGUE | RING | RING | GUARNICION |
| | 9908434 | 3 | ROSETTA PIANA | RONDELLE | SCHEIBE | WASHER | ARANDELA |
| | 9908971 | 2 | BUSSOLA | DOUILLE | GEBINDEBUCHSE | BUSHING | CASQUILLO |
| | 9911278 | 1 | ROSETTA SICUREZZA | RONDELLE FREIN | SICHERUNGSRING | LOCKWASHER | ARANDELA DE FRENO |
| | 9911279 | 2 | ROSETTA TENUTA | JOINT | DICHTRING | GASKET | JUNTA |
| | 9911535 | 1 | PERNO COMPL. | AXE | BULZEN | PIN | EJE |
| | 9911536 | 1 | TIRANTE | TIRANT | VERBINDUNGSSTANGE | LINK | BIELA |
| | 9911537 | 1 | TIRANTE | TIRANT | VERBINDUNGSSTANGE | LINK | BIELA |
| | 9911538 | 1 | LEVA S | LEVIER | HEBEL | LEVER | PALANCA |
| | 9911539 | 1 | LEVA D | LEVIER | HEBEL | LEVER | PALANCA |
| | 9911540 | 2 | SCODELLINO | CUVETTE | TELLERSCHEIBE | CUP | PLATILLO |
| | 9911541 | 2 | BUCCOLA GOMMA | BAGUE CAOUTCHOUC | GUMMIBUCHSE | RUBBER BUSH | COJINETE |
| | 9911543 | 1 | BUSSOLA | DOUILLE | GEBINDEBUCHSE | BUSHING | CASQUILLO |
| | 9911761 | 1 | DADU | ECROU | MUTTER | NUT | TUERCA |
| | 9913298 | 1 | ROSETTA SICUREZZA | RONDELLE FREIN | SICHERUNGSRING | LOCKWASHER | ARANDELA DE FRENO |
| | 9913299 | 4 | ROSETTA SICUREZZA | RONDELLE FREIN | SICHERUNGSRING | LOCKWASHER | ARANDELA DE FRENO |
| | 9915378 | 3 | ROSETTA PIANA | RONDELLE | SCHEIBE | WASHER | ARANDELA |
| | 9915394 | 1 | PIASTRA COMPL. | PLAQUE | PLATTE | PLATE | PLACA |
| | 9915396 | 1 | PIASTRA | PLAQUE | PLATTE | PLATE | PLACA |
| | 9915898 | 3 | VITE | VIS | SCHRAUBE | SCREW | TORNILLO |
| | 9916051 | 8 | ROSETTA PIANA | RONDELLE | SCHEIBE | WASHER | ARANDELA |
| | 9918288 | 1 | MOTORINO COMPL. | MOTEUR | MOTOR | MOTOR | MOTOR |
| | 9918293 | 1 | INGRANAGGIO | PIGNON | ZAHNRAD | GEAR | PINON |
| | 9919423 | 1 | LEVA | LEVIER | HEBEL | LEVER | PALANCA |
| | 10516470 | 1 | ROSETTA SICUREZZA | RONDELLE FREIN | SICHERUNGSRING | LOCKWASHER | ARANDELA DE FRENO |
| | 13400575 | 2 | ANELLO SICUREZZA | ARRETOIR | SICHERUNGSRING | LOCKRING | ANILLO DE FRENO |

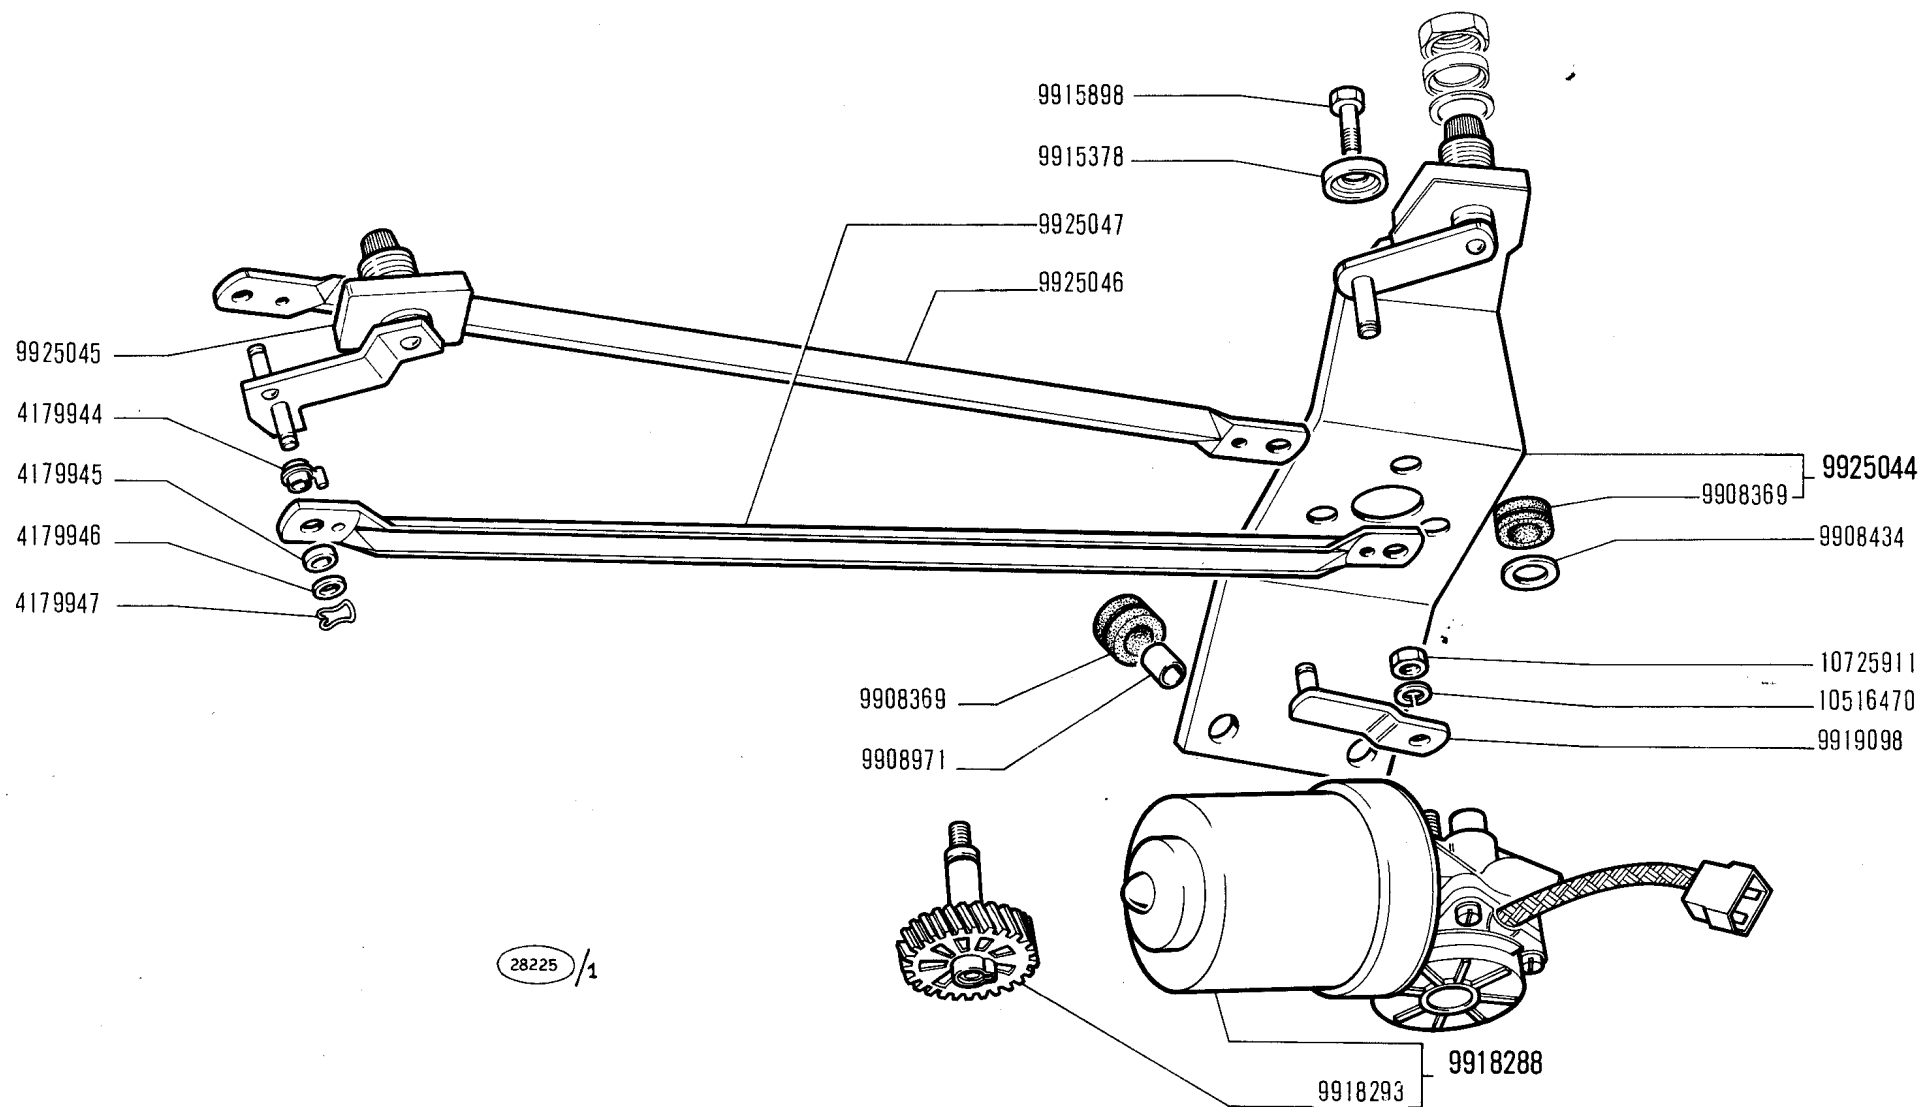

850 T


Essuie-glace
Scheibenwischer

TERGICRISTALLO 4246823 (Marelli)

Windshield wiper
Limpia-parabrisas

F6.65/3

10-01-12

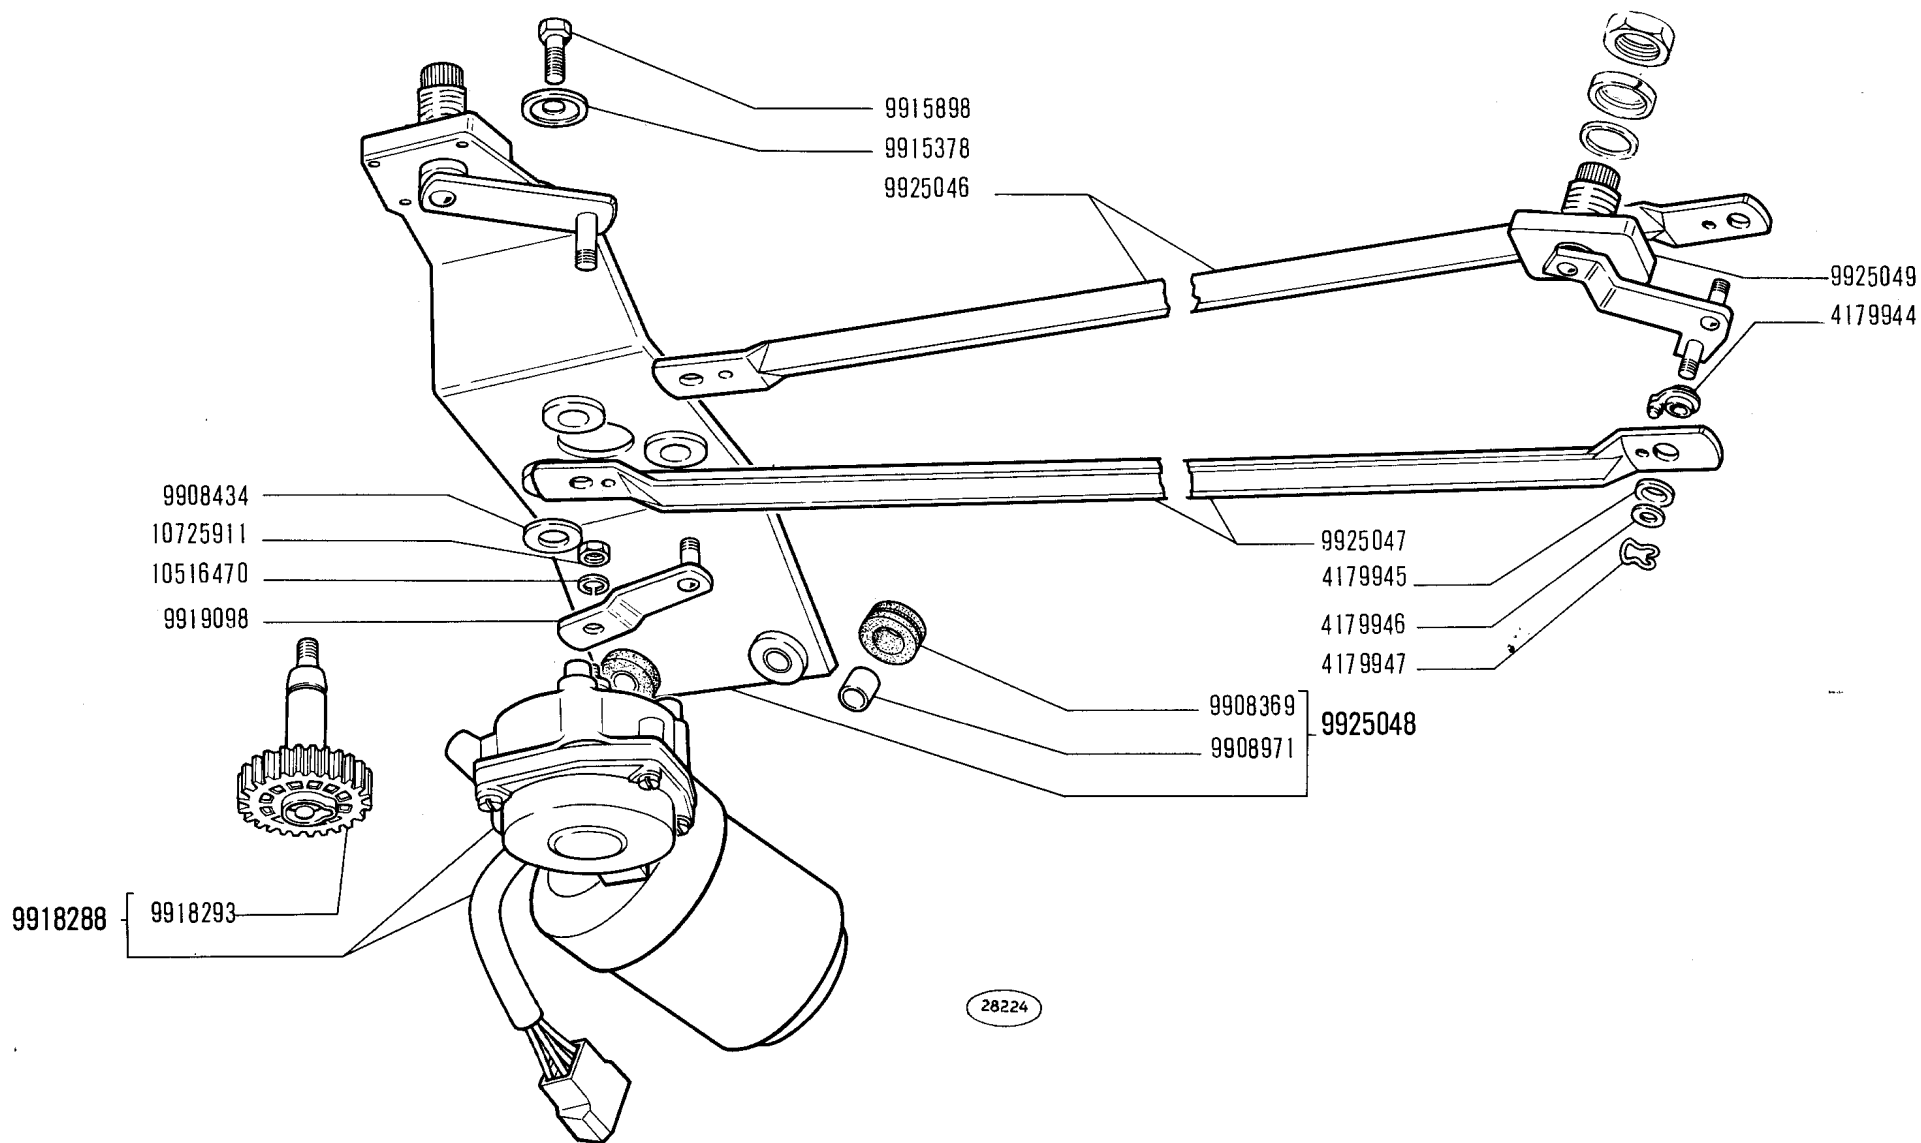

850 T

www.fiat850.co.uk


Essuie-glace
Scheibenwischer

TERGICRISTALLO 4248953 (Marelli)

Windshield wiper
Limpia-parabrisas

F6.65/4

10-01-12

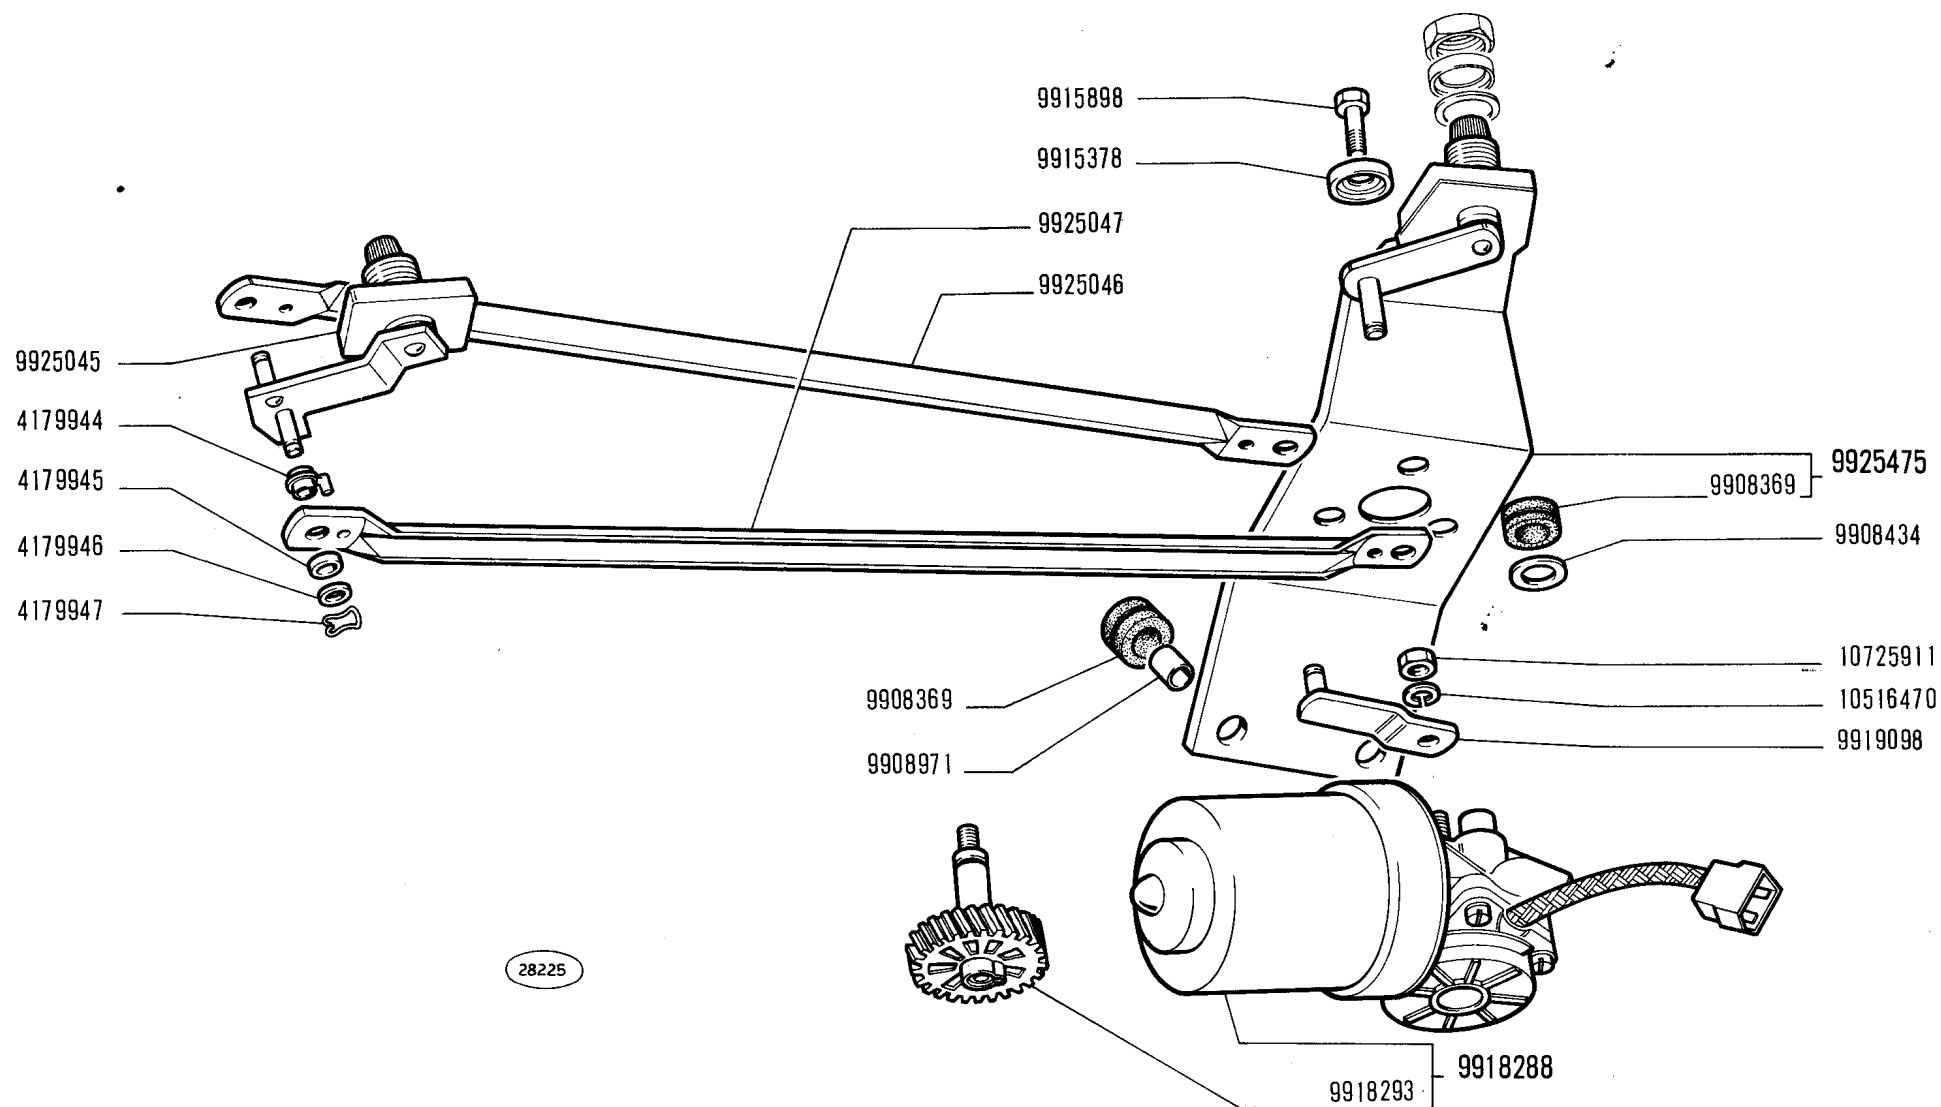

850 T

www.fiat850.co.uk


Essuie-glace
Scheibenwischer

TERGICRISTALLO 4249783 (Marelli)

Windshield wiper
Limpia-parabrisas

F6.65/5

10-01-72

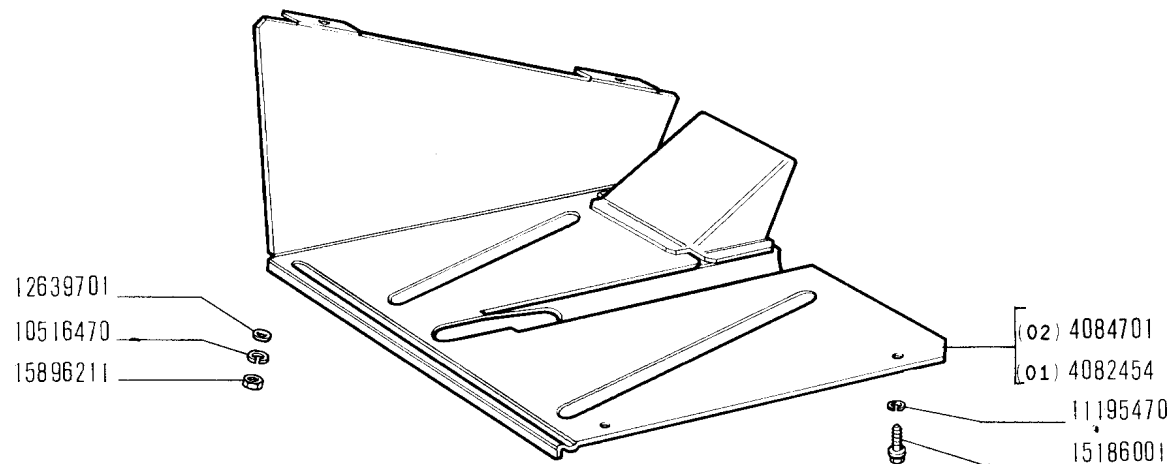

21993 A


FIAT 850T (1 ED)

L302


(11-1970)

| MODIF. | N.ORDINAZ. | Q. | DENOMINAZIONE | DESIGNATION | BENENNUNG | DESCRIPTION | DENOMINACIONES |
|--------|------------|----|-------------------|----------------|----------------|-------------|-------------------|
| | 4082454 | 1 | RIPARU (01) | PROTECTION | ABDECKUNG | PROTECTION | DEFENSA |
| | 4084701 | 1 | RIPARU (02) | PROTECTION | ABDECKUNG | PROTECTION | DEFENSA |
| | 10516470 | 4 | ROSETTA SICUREZZA | RONDELLE FREIN | SICHERUNGSRING | LOCKWASHER | ARANDELA DE FRENO |
| | 11195470 | 3 | ROSETTA SICUREZZA | RONDELLE FREIN | SICHERUNGSRING | LOCKWASHER | ARANDELA DE FRENO |
| | 12639701 | 4 | ROSETTA PIANA | RONDELLE | SCHEIBE | WASHER | ARANDELA |
| | 15186001 | 3 | VITE | VIS | SCHRAUBE | SCREW | TORNILLO |
| | 15896211 | 4 | DADO | ECCOU | MUTTER | NUT | TUERCA |

4188125

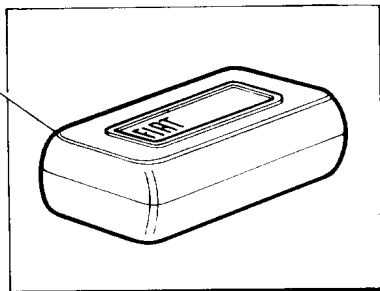

4126126

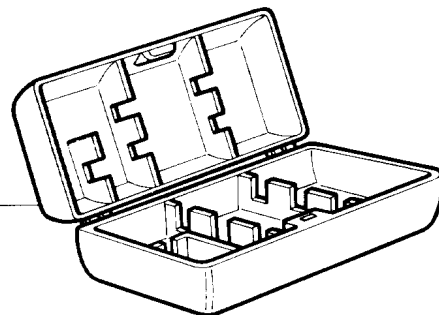


4091697



14528271



4187241

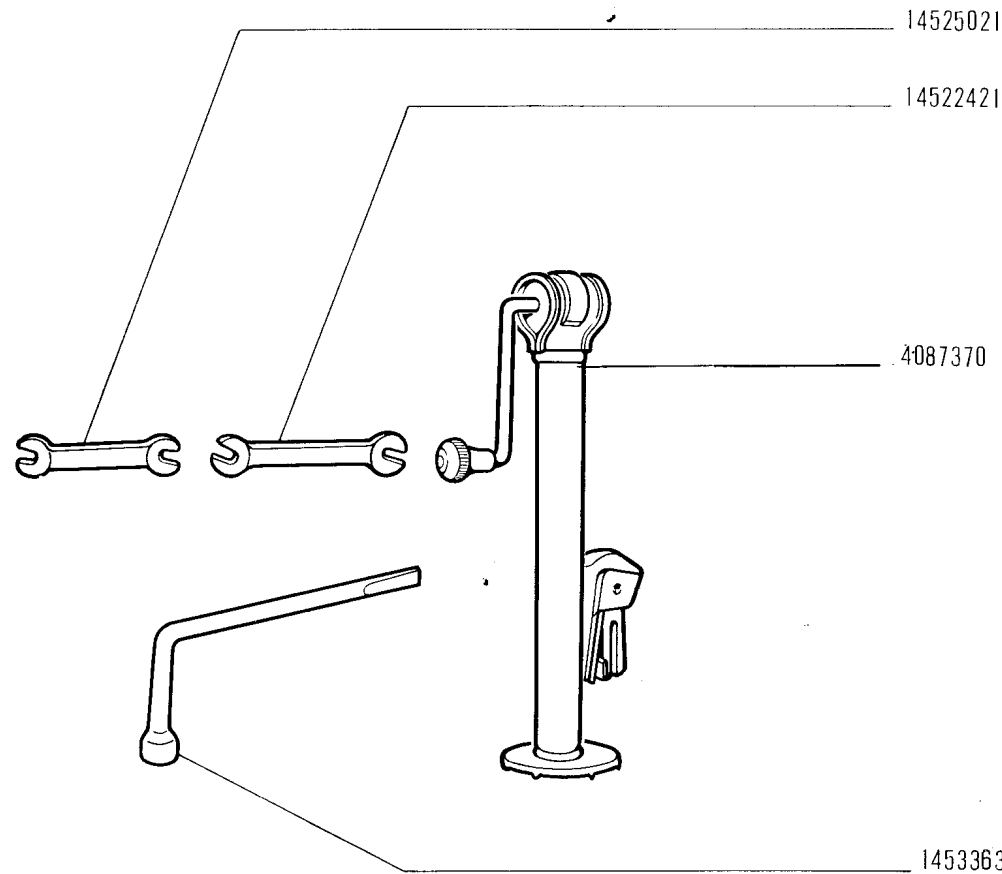

5827 B

ATTREZZI

- Outils
- Werkzeuge

- Tools
- Herramientas

Z1.01

XI-1970

850 T

www.fiat850.co.uk

FIAT 850T (1 ED)

2101

(11-1970)

| MODIF. | N.ORDINAZ. | Q. | DENOMINAZIONE | DESIGNATION | BENENNUNG | DESCRIPTION | DENOMINACIONES |
|--------|------------|----|------------------------------|---------------------|---------------------|--------------|-----------------------|
| | | | | | | | |
| | 4087370 | 1 | MARTINELLO | CRIC | WAGENHEBER | JACK | GATO |
| | 4091697 | 1 | CACCIAVITE | TOURNEVIS | SCHRAUBENZIEHER | SCREWDRIVER | DESTORNILLADOR |
| | 4126126 | 1 | BORSA PER UTENSILI | TROUSSE VIDE | TASCHE F. WERKZEUGE | BAG | BOLSA |
| | 4187241 | 1 | CHIAVE A TUBO | CLE A TUBE | STECKSCHLUESSEL | PIPE WRENCH | LLAVE DE TUBO |
| | 4188125 | 1 | BORSA CON UTENSILI COMPL. | TROUSSE AVEC OUTILS | WERKZEUGTASCHE | TOOL KIT | BOLSA DE HERRAMIENTAS |
| | 14522421 | 1 | CHIAVE 13X17 | CLE | SCHLUESSEL | WRENCH | LLAVE |
| | 14525021 | 1 | CHIAVE 8X10 | CLE | SCHLUESSEL | WRENCH | LLAVE |
| | 14528271 | 1 | PUNZONE DIRITTO | CHASSE-GOUPILLE | DURCHSCHLAG | PUNCH | PUNZON |
| | 14533631 | 1 | MANOVELLA | MANIVELLE | RADMUTTERSCHLUESSEL | SPEED HANDLE | BERBIQUI |

MODIFICHE

**MODIFICATIONS
ÄNDERUNGEN**

**MODIFICATIONS
MODIFICACIONES**

| M o d i f i c a | | Sgr. interessati e Norme di ricambio |
|-----------------------------------|---------------------------------|---|
| C 3772 VI-1970 | D 3772 VI-1970 | E1.01/1 - E1.02/1 E1.01/1: 4207917 = 4234388 + E1.02/1 (4137948) |
| C 3799 V-1970 | D 3799 V-1970 | D2.10: 4107832 (01) = 4225603 (01) 4108432 (02) = 4225877 (02) 898877 = 4225602 + 12574911 |
| * C 3951 → mot. n. 2113314 | D 3951 mot. n. 2113315 → | A1.01 - A1.03 A1.01: 4237698 = 4256666 + A1.03 (4227186) |
| * C 4102 V-1971 | D 4102 V-1971 | A1.01 - A3.01 A1.01: 4256666 = 4260747 + A3.01 (4248729 - 4183791 - n. 1 13824321) |
| * C 4193 → mot. n. 2294606 | D 4193 mot. n. 2294607 → | A1.05 1900590 = 1900785 1900591 = 1900786 1900592 = 1900787 |

| M o d i f i c a | | Sgr. interessati e Norme di ricambio |
|--------------------------------------|--------------------------------------|--|
| C 4248 IV-1971 | D 4228 IV-1971 | F6.08 805579 = 4259227 805581 = 4259228 4109225 = 4262294 = 4259228 |
| C 4444 IX-1970 | D 4444 IX-1970 | F5.05 - F6.65/3 - F6.65/4 - F6.65/5 |
| C 4459 → mot. n. 2466011 | D 4459 mot. n. 2466012 → | A1.05 |
| C 4515 → vett. n. 198125 (42) | D 4515 vett. n. 198126 → (42) | B1.01 - C1.01 - C1.02 - C1.02/1 - F1.01 - F5.01 - F5.03 |
| C 4536 → vett. n. 071582 | D 4536 vett. n. 071583 | F4.01 |
| * C 4562 V-1972 | D 4562 V-1972 | B2.01 - B2.04 B2.04: 40000100 = B2.01 (40001470 + 4263656) |

TABELLE VARIE

TABLEAUX DIVERS

MISCELLANEA

VERSCHIEDENES

TABLAS

PARTI DI RICAMBIO RIV

Pièces détachées

Ersatzteile

Spare

Piezas de recambio

CUSCINETTI

Roulements

Wälzlager

Bearings

Rodamientos

| Dimensioni mm | | | | | N. ordinaz. FIAT | N. ordinaz. RIV | Sgr. |
|--|--|------|---------------------|----------------|-------------------------|------------------------|---------|
| Dimensions | Abmessungen | Size | Dimensiones | | | | |
| Diametro interno | Diametro esterno | | Spessore | | | | |
| Diamètre int. Inner diameter Innendurchmesser Diámetro int. | Diamètre ext. Outer diameter Aussendurchmesser Diám. ext. | | Epaisseur Breite | Width Ancho | | | |
| 29,116 | 47 | | 12 | | 801611 | 609090 B | D2.02 |
| 29,116 | 47,50 | | 20 | | 813983 | 609463 B | D2.02 |
| 26 | 57,15 | | 17,462 | | 4009067 | 27/50/3526 | D3.14 |
| 25 | 57/62,88 | | 16 | | 4092090 | 613828 | B2.04 |
| 35 | 72/76 | | 27 | | 4092099 | 613744 C/336 | B2.04 |
| 69,85 | 99,17 | | 17 | | 4093445 | 01/02/2229 | B4.04 |
| 28 | 58 | | 19 | | 4121599 | 614172/053 | B4.01 |
| 25 | 57 | | 16 | | 4141073 | 613742 C/053 | B2.04 |
| 25 | 62 | | 17 | | 20996680 | 6 B 25 | B4.01 |
| 20 | 52 | | 15 | | 23144770 | 5 B 20 | B2.04 |
| 10 | 30 | | 9 | | 24940150 | 04 APL/053 | F6.02 |
| 15 | 35 | | 14 | | 24940440 | AL 15/326 | A4.03 |
| 15 | 42 | | 17 | | 24940460 | BL 15/326 | A4.03 |
| 12 | 32 | | 10 | | 26794650 | 03 A | F6.02/1 |
| 15 | 35 | | 11 | | 28042720 | 02 APPL | F6.02/1 |
| 18 | 47 | | 14,381 | | 60055387 | 01/10/3912 | D3.14 |

| AMMORTIZZATORI | | | Amortisseurs Stossdämpfer | Shock Absorbers Amortiguadores | BOCCOLE | | | Douilles Büchsen | Bushings Casquillos |
|-----------------------|-----------------|-------|------------------------------|-----------------------------------|------------------|-----------------|-------|---------------------|------------------------|
| n. ordinaz. FIAT | n. ordinaz. RIV | Sgr. | | | n. ordinaz. FIAT | n. ordinaz. RIV | Sgr. | | |
| 4114513 | 808.3010.337 | D3.05 | | | 879140 | 89.801.584 | D3.01 | | |
| 4124093 | 808.4010.343 | D3.02 | | | 899984 | 89.802.607 | D3.01 | | |
| | | | | | 4044416 | 89.802.778 | D3.05 | | |

CAVI PER IMPIANTO ELETTRICO (forniti a metri)

Câbles électriques (livrés par mètres)

Elektrische Leitungen (vom laufenden Meter erhältlich)

Electrical cables (supplied to the meter)

Cables eléctricos que se suministran por metros

| COLORE ISOLAMENTO | ISOLANT | ISOLIERUNG | COLOR AND INSULATION | COLORES DEL FORRO | Sezione in mm² | | Section en mm² | | Querschnitt in mm² | | Cross-section in mm² | | Secciones en mm² | |
|---|--|--------------------------------|--|---|----------------|--|----------------|--|--------------------------|------------|----------------------|--|------------------|--|
| | | | | | 0,5 | 1 | 1,5 | 2,5 | 4 | 6 | 10 | | | |
| | | | | | n. ordinaz. | | | | | | | | | |
| Grigio verde | Gris-vert | Graugrün | Green-gray | Gris-verde | 1 91400 90 | 1 91420 90 1 91401 90 1 91421 90 1 91419 90 1 91422 90 1 91423 90 1 91424 90 1 91425 90 1 91426 90 1 91427 90 1 91428 90 1 91429 90 1 91418 90 1 91439 90 | 1 91402 90 | 1 91431 90 1 91403 90 1 91436 90 1 91433 90 1 91434 90 1 91438 90 | 1 91404 90 1 91437 90 | 1 91405 90 | 1 91406 90 | | | |
| Bianco | Blanc | Weiss | White | Blanco | | | | | | | | | | |
| Nero | Noir | Schwarz | Black | Negro | | | | | | | | | | |
| Azzurro | Bleu | Blau | Blue | Azul | | | | | | | | | | |
| Marrone | Marron | Braun | Brown | Pardo | | | | | | | | | | |
| Giallo | Jaune | Gelb | Yellow | Amarillo | | | | | | | | | | |
| Rosso | Rouge | Rot | Red | Rojo | | | | | | | | | | |
| Verde | Vert | Grün | Green | Verde | | | | | | | | | | |
| Grigio | Gris | Grau | Gray | Gris | | | | | | | | | | |
| Rosa | Rose | Rosa | Pink | Rosado | | | | | | | | | | |
| Bianco con ri- gatura nera | Blanc avec ra- yure noire | Weisschwarz | White with black tracer | Blanco y negro | | | | | | | | | | |
| Azzurro con ri- gatura nera | Bleu avec ra- yure noire | Blauschwarz | Blue with black tracer | Azul y negro | | | | | | | | | | |
| Giallo con ri- gatura nera | Jaune avec ra- yure noire | Gelbschwarz | Yellow with black tracer | Amarillo y ne- gro | | | | | | | | | | |
| Verde con ri- gatura nera | Vert avec ra- yure noire | Grünschwarz | Green with black tracer | Verde y negro | | | | | | | | | | |
| Grigio con ri- gatura nera | Gris avec ra- yure noire | Grauschwarz | Gray with black tracer | Gris y negro | | | | | | | | | | |
| In resina sin- tetica per ca- vo accensione | En résine syn- thétique pour fils de bougies | Aus Kunstharz für Zündkabel | Synthetic re- sin, for engine ignition cable | De resina sinté- tica: cable de en- cendido del motor | | 1 91100 94 1 91552 90 (33-35-39-43-46) | | | | | | | | |

CAPICORDA E CAPPUCCI ISOLANTI PER CAVI ELETTRICI

Cosses et capuchons isolants pour câbles électriques
Kabelschuhe und Schutzkappen


Electrical cable terminals and boots
Terminales y capuchones aislantes de cables eléctricos

n. ordinaz.

n. ordinaz.

n. ordinaz.



n. ordinaz.

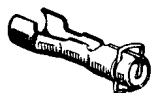

1 04015 90









1 04111 40

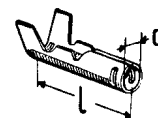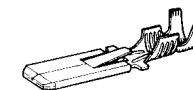 d l 3,85
4,3517,2
20,41 05020 74
1 05022 74


1 02506 40




1 20560 40

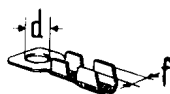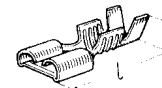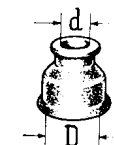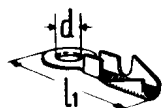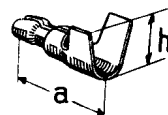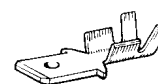 d f 6,2 3,8
6,2 7
5,2 3,2
6,2 4,51 04046 40
1 04047 40
1 04048 40
1 04049 40 h l 5,2
6,419,3
19,71 02497 40
1 02498 44 D d 14 4,5
14 6,51 04051 86
1 04052 80 d l_1 3,2 22
4,3 24
6,4 29
5,3 27
8,4 331 04106 40
1 04107 40
1 04109 40
1 04110 40
1 04128 40 a h 14 5,5
15 7,51 04017 44
1 04019 44

1 02501 40

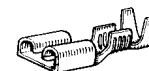

1 02505 40

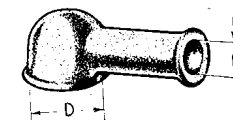 D d 10 7
15 7
15 10
20 12,51 04053 80
1 04054 85
1 04055 80
1 04056 80